

**HOTĂRÂREA NR. \_\_\_\_\_**  
**privind declararea de uz și interes public local, a unor bunuri**  
**dobândite de municipiul Craiova**

Consiliul Local al Municipiului Craiova, întrunit în ședința ordinară din data de 27.10.2022;

Având în vedere referatul de aprobare nr.176738/2022, raportul nr. 180767/2022 al Direcției Patrimoniu și raportul de avizare nr.182165/2022 al Direcției Juridice, Asistență de Specialitate și Contencios Administrativ prin care se propune declararea de uz și interes public local, a unor bunuri dobândite de municipiul Craiova;

În conformitate cu prevederile art.554 și art.858 din Codul Civil, art.286 alin.4 și art.287 lit.b din Ordonanța de Urgență a Guvernului nr.57/2019 privind Codul administrativ, cu modificările și completările ulterioare;

În temeiul prevederilor art.129 alin.2 lit.c, coroborat cu alin.6 lit.a, art.139 alin.3 lit.g, art.154 alin.1 și art.196 alin.1 lit.a din Ordonanța de Urgență a Guvernului nr.57/2019 privind Codul administrativ, cu modificările și completările ulterioare;

**HOTĂRĂȘTE:**

- Art.1.** Se aprobă declararea de uz și interes public local, a bunurilor identificate în anexa nr.1 care face parte integrantă din prezenta hotărâre.
- Art.2.** Se aprobă anularea poziției 336 - „Rampa Mofleni” din anexa 4 lit.e „Sisteme de salubritate și gestionare a deșeurilor cu terenurile aferente, puncte de colectare și depozitele de deșuri la Hotărârea Consiliului Local al Municipiului Craiova nr.147/1999, identificat în anexa nr. 2 care face parte integrantă din prezenta hotărâre.
- Art.3.** Se aprobă anularea poziției 15 – „Aleea III George Enescu” din anexa nr.2 la Hotărârea Consiliului Local al Municipiului Craiova nr. 526/2009.
- Art.4.** Direcția Patrimoniu va lua măsuri pentru îndeplinirea procedurilor legale pentru modificarea corespunzătoare a Hotărârii Guvernului nr.141/2008.
- Art.5.** Primarul Municipiului Craiova, prin aparatul de specialitate: Serviciul Administrație Publică Locală și Direcția Patrimoniu vor aduce la îndeplinire prevederile prezentei hotărâri.

**INIȚIATOR,**  
**PRIMAR,**  
**Lia-Olguța VASILESCU**

**AVIZAT,**  
**SECRETAR GENERAL,**  
**Nicoleta MIULESCU**

**Municipiul Craiova**  
**Primăria Municipiului Craiova**  
Direcția Patrimoniu  
Serviciul Patrimoniu  
**Nr. 176738/07.10.2022**

**Referat de aprobare la proiectul de hotărâre  
privind declararea de uz și interes public a unor bunuri  
dobândite de autoritatea publică locală în cadrul unor investiții**

Având în vedere că la nivelul unității administrativ teritoriale au fost desfășurate investiții prin care s-a intervenit atât tehnic cât și economic, în temeiul art. 129 alin. (1), art. 129 alin. (2) lit. c) și art. 196 alin. (1) lit. a) din O.U.G. nr. 57/2019 privind Codul administrativ, cu modificările și completările ulterioare, se propune elaborarea de către Direcția Patrimoniu, Serviciul Patrimoniu, a unui Proiect de Hotărâre privind declararea de uz și interes public a unor bunuri dobândite de autoritatea publică locală în cadrul unor investiții.

Proiectul de hotărâre împreună cu întreaga documentație va fi supus spre dezbateră și aprobare Consiliului Local al municipiului Craiova.

PRIMAR,  
Lia-Olguța Vasilescu

Director executiv,  
Cristian-Ionuț Gâlea

Șef serviciu,  
Cosmin-Lucian Mitucă

**RAPORT**  
**privind declararea de uz și interes public local**  
**a unor bunuri dobândite de autoritatea publică locală**

Prin referatul de aprobare nr. 176738/07.10.2022, la proiectul de hotărâre privind declararea de uz și interes public a unor bunuri dobândite de autoritatea publică locală, în conformitate cu Titlul I–Proprietatea publică art.554 alin 1 și art. 858 din Legea nr. 287/2009 privind Codul Civil, în baza art. 286 alin.4 și art. 287 lit.b) din Ordonanța de Urgență a Guvernului nr. 57/2019 privind Codul administrativ, cu modificările și completările ulterioare, în temeiul art. 129 alin.1 și alin.2 lit. c) și art. 196 alin.1 lit.a) din Ordonanța de Urgență a Guvernului nr. 57/2019 privind Codul administrativ, cu modificările și completările ulterioare, se propune elaborarea unui proiect de hotărâre privind **declararea de uz și interes public a unor bunuri dobândite de autoritatea publică locală**, în vederea dezbaterii și aprobării în ședința Consiliului Local al Municipiului Craiova.

Comisia specială de inventariere a domeniului public și privat al Municipiului Craiova, constituită prin Dispoziția Primarului Municipiului Craiova nr.639/01.02.2021, modificată prin Dispoziția Primarului Municipiului Craiova nr.8289/05.07.2022, s-a întrunit la sediul Primăriei Municipiului Craiova din str. Târgului, nr. 26, pentru a dezbate și analiza propunerile înaintate de Direcția Patrimoniu-Serviciul Patrimoniu. În urma analizării documentelor a fost emis procesul verbal nr. 24/13.10.2022 cu următoarele puncte aprobate:

1. Prin adresa înregistrată la Primăria Municipiului Craiova cu nr. 109828/15.06.2022 Direcția Investiții, Achiziții și Licitații, Serviciul Investiții și Achiziții, urmare a implementării proiectului executat în baza acordului cadru nr. 111740/2018, referitor la obiectivul de investiții „**Reabilitare și modernizare străzi și alei în municipiul Craiova (PT + ex) pt str. Artileriei**”, înaintea documentațiile aferente.

**- Lucrările pentru strada Artileriei cu o valoarea finală a investițiilor executate este de 1.775.301,97 lei cu TVA.**

În urma investiției efectuate pentru **strada Artileriei** au rezultat următoarele date de identificare:

lungime carosabil = 803,5ml  
lățime carosabil = 5,5 ml  
suprafață carosabil = 4425mp  
imbracaminte :asfalt  
lungime trotuar = 803,5ml  
lățime trotuar = 1,20 ml x 2  
suprafață trotuare = 2312mp

Valoarea totală a lucrărilor executate în cadrul investiției recepționate prin Procesul Verbal de Recepția la terminarea lucrărilor nr. 80748/08.06.2022 este de **1.775.301,97 lei cu TVA.**

Este necesară actualizarea datelor de identificare și valorii de inventar al bunului ce aparține domeniului public „**strada Artileriei**” cu datele rezultate în urma investiției.

Valoarea de inventar a bunului „**strada Artileriei**” cu nr de inventar 12001757 devine **1.775.302,05 lei.**

**Se propune declararea de uz și utilitate publică a investiției efectuate pe „strada Artileriei” având datele tehnice identificate mai sus și valoarea totală de 1.775.302,05 lei cu TVA, conform anexei nr.1 la prezentul raport.**

2. Prin adresa înregistrată la Primăria Municipiului Craiova cu nr. 113299/22.06.2022 Direcția Investiții, Achiziții și Licității, Serviciul Investiții și Achiziții, urmare a implementării proiectului executat în baza acordului cadru nr. 104615/2018, referitor la obiectivul de investiții „**Reabilitare și modernizare străzi și alei în municipiul Craiova (PT + ex) pt str. Cărbunești**”, înaintează documentațiile aferente.

**- Lucrările pentru strada Cărbunești cu o valoare finală a investițiilor executate este de 200.915,99 lei cu TVA.**

În urma investiției efectuate pentru **strada Cărbunești** au rezultat următoarele date de identificare:

lungime carosabil = 85,82ml  
lățime carosabil = 5,5 ml  
suprafață carosabil = 484mp  
imbracaminte :asfalt  
lungime trotuar = 88,82ml  
lățime trotuar = 1,8 - 2 ml  
suprafață trotuare = 330,41mp

Valoarea totală a lucrărilor executate în cadrul investiției recepționate prin Procesul Verbal de Recepția la terminarea lucrărilor nr. 98573/17.06.2022 este de **200.915,99 lei cu TVA.**

Este necesară actualizarea datelor de identificare și valorii de inventar al bunului ce aparține domeniului public „**strada Cărbunești**” cu datele rezultate în urma investiției.

Valoarea de inventar a bunului „**strada Cărbunești**” cu nr de inventar 12001365 devine **208.297,83lei.**

**Se propune declararea de uz și utilitate publică a investiției efectuate pe „strada Cărbunești” având datele tehnice identificate mai sus și valoarea totală de 208.297,83lei cu TVA, conform anexei nr.1 la prezentul raport.**

3. Prin adresa înregistrată la Primăria Municipiului Craiova cu nr. 116428/28.06.2022 Direcția Investiții, Achiziții și Licității, Serviciul Investiții și Achiziții, urmare a implementării proiectului executat în baza acordului cadru nr. 111740/2018, referitor la obiectivul de investiții „**Reabilitare și modernizare străzi și alei în municipiul Craiova (PT + ex) pt str. Pietrosu**”, înaintează documentațiile aferente.

**- Lucrările pentru strada Pietrosu cu o valoare finală a investițiilor executate este de 135.109.32 lei cu TVA.**

În urma investiției efectuate pentru **strada Pietrosu** au rezultat următoarele date de identificare:

lungime carosabil = 81.56m  
lățime carosabil = 3,5 ml  
suprafață carosabil = 299mp  
imbracaminte :asfalt  
lungime trotuar = 81,56ml  
lățime trotuar = 0.5 – 1.36 ml  
suprafață trotuare = 218mp

Valoarea totală a lucrărilor executate în cadrul investiției recepționate prin Procesul Verbal de Recepția la terminarea lucrărilor nr. 98571/27.06.2022 este de **135.109,32 lei cu TVA.**

Este necesară actualizarea datelor de identificare și valorii de inventar al bunului ce aparține domeniului public „**strada Pietrosu**” cu datele rezultate în urma investiției.

Valoarea de inventar a bunului „**strada Pietrosu**” cu nr de inventar 12002297 devine **157.556.76lei**

**Se propune declararea de uz și utilitate publică a investiției efectuate pe „strada Pietrosu” având datele tehnice identificate mai sus și valoarea totală de 157.556.76lei cu TVA, conform anexei nr.1 la prezentul raport.**



4. Prin adresa înregistrată la Primăria Municipiului Craiova cu nr. 141262/09.08.2022 Direcția Investiții, Achiziții și Licitații, Serviciul Investiții și Achiziții, urmare a implementării proiectului executat în baza Contractului de execuție de lucrări nr. 225119/19.12.2019, referitor la obiectivul de investiții „**Modernizare Aleea 2 Cantonului**”, înaintează documentațiile aferente.

**- Lucrările pentru Aleea 2 Cantonului cu o valoare finală a investițiilor executate este de 460.218,25 lei cu TVA.**

În urma investiției efectuate pentru **Aleea 2 Cantonului** au rezultat următoarele date de identificare:

lungime carosabil = 281ml  
lățime carosabil = 6,10 ml  
suprafață carosabil = 1714mp  
imbracaminte: asfalt  
lungime trotuar = 281ml  
lățime trotuar = 0,5m x 2  
suprafață trotuare = 309mp  
imbracaminte: asfalt

Valoarea totală a lucrărilor executate în cadrul investiției recepționate prin Procesul Verbal de Recepție la terminarea lucrărilor nr. 109800/27.07.2022 este de **460.218,25 lei** cu TVA

Este necesară actualizarea datelor de identificare și valorii de inventar al bunului ce aparține domeniului public „**Aleea 2 Cantonului**” cu datele rezultate în urma investiției.

Valoarea de inventar a bunului „**Aleea 2 Cantonului**” cu nr de inventar 12001660 devine **477.183.52 lei**.

**Se propune declararea de uz și utilitate publică a investiției efectuate pe „Aleea 2 Cantonului” având datele tehnice identificate mai sus și valoarea totală de 477.183.52 lei cu TVA , conform anexei nr.1 la prezentul raport.**

5. Prin adresa înregistrată la Primăria Municipiului Craiova cu nr. 121609/06.07.2022 Direcția Investiții, Achiziții și Licitații, Serviciul Investiții și Achiziții, urmare a implementării proiectului executat în baza acordului cadru nr. 111740/12.07.2018 referitor la obiectivul de investiții „**Modernizare str. Dimitrie Cantemir**”, înaintează documentațiile aferente.

**- Lucrările pentru str Dimitrie Cantemir cu o valoare finală a investițiilor 1.841.695,21lei**

Lucrările au fost executate în baza autorizației de construire nr. 790/16.07.2021 eliberată de Primăria Municipiului Craiova.

**Capacitățile fizice realizate:**

Lungime carosabil = 703,65ml  
Lățime carosabil = 7 ml  
Suprafață carosabil = 5029 mp  
Valoare execuție carosabil (lei) = 1.371.327,80 lei  
Lungime trotuar = 703,65 ml x 2  
Lățime trotuar = 0,74 – 2,00 – 3,60 ml  
Suprafață trotuare = 2078,42 mp  
Valoare execuție trotuar (lei) = 257.245,83 lei

Rețea Canalizare pluvială

conducta pluviala PVC 315 mm SN 8 , Lungime 450ml, valoare 117.260,84lei , camine de vizitare 8 buc, guri de scurgere 18buc.

conducta refulare PEID 110 mm – Lungime 265ml, valoare 81.697,69lei

stație de pompare ape uzate – 1 buc valoare 14.163,05 lei

Potrivit celor de mai sus, este necesară actualizarea datelor de identificare și valorii de inventar al bunului ce aparține domeniului public „**str. Dimitrie Cantemir** ” cu datele rezultate în urma investiției.

Valoarea de inventar a bunului „**str. Dimitrie Cantemir**” cu nr de inventar 12001298, devine **1.628.573,64 lei** .

**Se propune declararea de uz și utilitate publică a investiției efectuate pe „Str. Dimitrie Cantemir” având datele tehnice identificate mai sus și valoarea totală de**

**1.628.573,64 lei cu TVA, conform anexei nr.1 la prezentul raport.**

Totodată, în cadrul investiției recepționate prin Procesul Verbal de Recepție la terminarea lucrărilor nr.80750/05.07.2022 , pe **str Dimitrie Cantemir** au fost efectuate și lucrări ce privesc Rețea Canalizare pluvială

conducta pluviala PVC 315 mm SN 8 , Lungime 450ml, valoare 117.260,84lei , camine de vizitare 8 buc, guri de scurgere 18buc.

conducta refulare PEID 110 mm – Lungime 265ml, valoare 81.697,69lei

stație de pompare ape uzate – 1 buc valoare 14.163,05 lei

Potrivit celor de mai sus, este necesară actualizarea datelor de identificare și valorii de inventar al bunului ce aparține domeniului public „Canal str Dimitrie Cantemir” cu nr de inventar 12012919 cu datele rezultate în urma investiției.

**Se propune declararea de uz și utilitate publică a investiției Canalizare Pluvială efectuată pe „str Dimitrie Cantemir” având datele tehnice identificate mai sus și valoarea totală de 224.666,01 lei cu TVA, conform anexei nr.1 la prezentul raport.**

6. Prin adresa înregistrată la Primăria Municipiului Craiova cu nr.171395/30.09.2022 dl . Stanut Gheorghe Cristian solicită precizarea regimului juridic al străzii ce face accesul la imobilul nr 398A ( fost str. Brestei nr. 386A , fost str. Brestei nr. 400 , fost prelungirea Brestei nr. 8)

Din verificările efectuate în baza de date a Direcției Patrimoniu și în inventarul domeniului public al municipiului Craiova, drumul de acces către imobilul menționat nu este înregistrat cu poziție distinctă.

Conform Planului Cadastral al Localității Cernele de Sus, Cernele de Jos - Comuna Cernele Scara 1:2000 drumul ce face accesul la proprietatea menționată este fost Drum Sătesc DS4237 cu o suprafață de 340mp , Lungime 85m, lățime 4m situat în zona D de impozitare și valoarea de 20.400lei, stabilită conform Camerei Notarilor Publici Craiova Studiu de piata Privind valorile minime ale proprietățile imobiliare din județele Dolj , Gorj , Olt și Mehedinți , valabile începând cu anul 2022.

**Se propune declararea de uz și utilitate publică a Drumului Sătesc Ds 4237 în suprafață de 340mp , Lungime 85m, lățime 4m și valoarea totală de 20.400 lei cu TVA conform anexei nr.1 la prezentul raport.**

7. Prin adresa înregistrată la Primăria Municipiului Craiova cu nr.167592/26.09.2022 dl. Nițu Vasile și dna Bogdan Sonia solicită precizarea regimului juridic al porțiunii drumului de exploatare care desparte tarlăua 17 și are denumirea de De 132.

Din verificările efectuate în baza de date a Direcției Patrimoniu și în inventarul domeniului public al municipiului Craiova, drumul de acces care desparte tarlăua 17 nu este înregistrat cu poziție distinctă.

Conform Planului ce face obiectul incadrării parcelelor în tarlăua 17 se regăsește și segmental de drum ce desparte tarlăua 17, cu o suprafață de 372mp , Lungime 93m, lățime 4m situat în zona D de impozitare și valoarea de inventar de 22.320lei stabilită conform Camerei Notarilor Publici Craiova Studiu de piata Privind valorile minime ale proprietățile imobiliare din județele Dolj , Gorj , Olt și Mehedinți , valabile începând cu anul 2022.

**Se propune declararea de uz și utilitate publică a Drumului exploatare De 132 in tarlăua 17 în suprafață de 372mp , Lungime 93m, lățime 4m și valoarea totală de 22.320 lei cu TVA , conform anexei nr.1 la prezentul raport.**

8. Prin Hotărârea Consiliului Local al Municipiului Craiova nr. 526/2009 privind modificarea inventarului bunurilor carfe aparțin domeniului public al municipiului Craiova, aprobat prin Hotărârea Guvernului nr. 141/2008 se aprobă anularea pozițiilor referitoare la bunurile prevăzute în anexa nr.2, parte integrantă din hotărâre.

În anexa menționată la poziția 15 figurează Aleea 3 George Enescu cu datele de identificare: Lungime 180m, lățime 3m și suprafața de 540mp, bun ce figura înregistrat atât în Hotărârea de Guvern nr. 965/2002 în anexa 2, la poziția 174, cât și în Hotărârea de Guvern nr. 141/2008 în anexa 2, la poziția 2547.

Din verificările efectuate Aleea 3 George Enescu a fost anulată eronat din domeniul public

al municipiului Craiova neexistând un motiv concludent și totodată este o alee ce face accesul la proprietăți și conform bazei de date a ANCPI nu există documentații cadastrale care să afecteze aleea în cauză.

Valoarea de inventar de 156.600lei a fost stabilită conform Camerei Notarilor Publici Craiova Studiu de piata Privind valorile minime ale proprietățile imobiliare din județele Dolj , Gorj , Olt și Mehedinți , valabile începând cu anul 2022.

**Se propune declararea de uz și utilitate publică a bunului Aleea 3 George Enescu, în suprafață de 540mp , Lungime 180m, lățime 3m și valoarea totală de 156600 lei cu TVA, conform anexei nr.1 la prezentul raport.**

9. Prin Hotărârea Consiliului Local al Municipiului Craiova nr.12/2010 se aprobă preluarea sălilor și grădinilor de spectacol cinematografic, activul și pasivul acestora, din domeniul privat al statului și administrarea Regiei Autonome de Distribuție și Exploatarea Filmelor "Romania-Film" București în domeniul public al municipiului Craiova și administrarea Consiliului Local al Municipiului Craiova.

Conform art 2 din hotărâre bunurile vor fi identificate în protocolul de predare preluare în domeniul public sau privat după caz al municipiului Craiova și administrarea Consiliului Local al municipiului Craiova.

Ca urmare Protocolului de predare - primire nr. 643/07.03.2022 al RADEF și nr. 120475/05.07.2022 al Primăriei Municipiului Craiova a fost încheiat Procesul Verbal de Predare – Primire nr. 2901/22.09.2022 al R.A.D.E.F. Romania Film și nr 166493/22.09.2022 înregistrat la Primăria Municipiului Craiova în care au fost identificate bunurile:

- Sala de spectacol Cinematografic MODERN;
- Sala de spectacol Cinematografic CRAIOVIȚA;
- Grădina de vară PATRIA

În incinta Sala de spectacol Cinematografic MODERN există contoare identificate cu serile:

9100330017467013-index citit 1170,40Kw/h

9100330016771313-index citit 3421,52Kw/h

Conform fisa mijlocului fix nr. inventar 231 R.A.D.E.F. România Film București pentru bunul CINEMA MODERN – CRAIOVA

Durata normala de funcționare 222luni,

Data amortizării complete 31.05.2039

Cod de clasificare: 1.1.3.2.

Valoare de inventar: 4.516.510,70lei

Conform fisa mijlocului fix nr. inventar 234 R.A.D.E.F. România Film București pentru bunul CINEMA CRAIOVIȚA – CRAIOVA

Durata normala de funcționare 0luni,

Data amortizării complete 31.11.2020

Cod de clasificare: 1.1.3.2.

Valoare de inventar : 1.011.942,00 lei

Conform fisa mijlocului fix nr. inventar 232 R.A.D.E.F. România Film București pentru bunul GRADINA DE VARA – CRAIOVA

Durata normala de funcționare 582luni,

Data amortizării complete 30.04.2068

Cod de clasificare: 1.1.3.2.

Valoare de inventar : 3.734.302,00 lei

**Se propune declararea de uz și utilitate publică a bunurilor CINEMA MODERN – CRAIOVA cu Valoarea de inventar: 4.516.510,70lei cu TVA, CINEMA CRAIOVIȚA – CRAIOVA cu Valoarea de inventar : 1.011.942,00lei cu TVA și GRADINA DE VARA – CRAIOVA cu Valoarea de inventar : 3.734.302,00 lei cu TVA, conform anexei nr.1 la prezentul raport.**

10.În urma verificărilor efectuate și ca urmare a adresei nr. 6703/2022 a Primăriei Comunei Bucovăț înregistrată la Primăria Municipiului Craiova cu nr. 167201/2022 prin care aceasta înaintează evidența titlurilor de proprietate emise în Tarlaua 44, eliberate în baza propunerilor Comisiei Locale de Fond Funciar Bucovăț, pe teritoriul municipiului Craiova, rezultă că întreaga suprafața înregistrată în evidența domeniului public în Tarlaua 44, aferentă "Rampa Mofleni", a fost restituită proprietarilor de drept și se impune modificarea inventarului bunurilor care alcătuiesc domeniul public al municipiului Craiova prin anularea poziției ce figurează în evidențele Direcției Patrimoniu cu nr. 42000496 având o suprafață de 334.400 mp, cu denumirea "TEREN AFERENT RAMPA MOFLENI", bun inventariat prin Hotărârea Consiliului Local nr. 147/1999 privind însușirea inventarului, întocmit de comisia special constituită potrivit Hotărârii Consiliului Local al Municipiului Craiova nr.130/1999 privind bunurile ce alcătuiesc domeniul public al municipiului Craiova, inventar atestat prin Hotărârea de Guvern nr. 965/2002, poziția 4594, anexa nr. 2, modificată și completată prin Hotărârea de Guvern nr. 141/2008, poziția 3266, anexa nr.2.

**Față de cele prezentate, în conformitate cu art. 554 și art. 858 din Codul Civil, art. 129 alin. 2, lit.c, art. 129, alin.7, lit.k, art. 129, alin. 14, art. 139, alin.3, lit. g, art. 196, alin. 1, lit.a, art. 286 alin.4, și art. 287 lit.b din Ordonanța de Guvern nr. 57/2019 privind Codul administrativ, propunem spre aprobare Consiliului Local al Municipiului Craiova:**

**1. Declararea de uz și interes public local a bunurilor identificate în anexa nr. 1 la prezentul raport.**

**2. Anularea poziției 336 – "Rampa Mofleni" din anexa nr. 4, lit. e) "Sisteme de salubritate și gestionare a deșeurilor cu terenurile aferente, puncte de colectare și depozitele de deseuri" a Hotărârii Consiliului Local al municipiului Craiova nr 147/1999 modificată și completată, bun identificat în anexa nr. 2 la prezentul raport.**

**3. Anularea poziției 15 - "Aleea III George Enescu", identificată în anexa nr. 2, la Hotărârea Consiliului Local al municipiului Craiova nr. 526/2009.**

**4. Direcția Patrimoniu va lua măsuri pentru îndeplinirea procedurilor legale pentru modificarea corespunzătoare a Hotărârii de Guvern nr.141/2008.**

Director executiv,  
Cristian Ionuț Gâlea  
*Îmi asum responsabilitatea privind  
realitatea și legalitatea în solidar cu  
întocmitorul înscrisului*  
Data:  
Semnătura:

Sef Serviciu,  
Lucian Cosmin Mituca  
*Îmi asum responsabilitatea privind  
realitatea și legalitatea în solidar  
cu întocmitorul înscrisului*  
Data:  
Semnătura:

Întocmit,  
Inspector Cosmin Popescu  
*Îmi asum responsabilitatea privind  
realitatea și legalitatea în solidar  
cu întocmitorul înscrisului*  
Data:  
Semnătura:

## DECLARAREA DE UZ SI UTILITATE PUBLICA A UNOR BUNURI DOBANDITE DE AUTORITATEA PUBLICĂ

## ANEXA 1 LA HOTARAREA NR.

Nr. crt.	Codul de clasificare conform H.G. 2139/2004	Denumirea bunului	Elemente de identificare	Anul dobandirii sau, al dării in folosinta	Valoarea de inventar LEI	Situație juridica actuala
0	1	2	3	4	5	6
1	1.3.7.2	STR.ARTILERIEI	NR INVENTAR : 12001757 LUNGIME CAROSABIL INVENTAR-750M LATIME CAROSABIL INVENTAR - 5M SUPRAFATA CAROSABIL – 3750MP IMBRACAMINTE CAROSABIL - PAMANT VALOARE INVENTAR – 0,08 LEI; LUNGIME CAROSABIL INVESTITIE - 803,5M, LATIME CAROSABIL - 5,5M SUPRAFATA CAROSABIL - 4425MP IMBRACAMINTE - ASFALT LUNGIME TROTUAR INVESTITIE 803,50M , LATIME TROTUAR – 1,20M x 2BUC, VALOARE INVENTAR INVESTITIE – 1.775.301,97LEI MAJORARE LA VALOAREA DE 1.775.302,05 DURATA VIATA 25ANI ADMINISTRAREA CONSILIULUI LOCAL	1999	1.775.302,05	MUNICIPIUL CRAIOVA DOMENIU PUBLIC HOTARAREA NR.24/13.10.2022 A COMISIEI SPECIALE DE INVENTARIERE A DOMENIULUI PUBLIC SI PRIVAT AL MUNICIPIULUI CRAIOVA, CONSTITUITA PRIN DISPOZITIA PRIMARULUI MUNICIPIULUI CRAIOVA NR.639/01.02.2021, MODIFICATA PRIN DISPOZITIA NR. 8289/05.07.2022 , PV. REC. LUCRARI NR. 80748/08.06.2022
2	1.3.7.2	STR. CARBUNESTI	NR INVENTAR : 12001365 LUNGIME CAROSABIL INVENTAR-85M LATIME CAROSABIL INVENTAR - 7M SUPRAFATA CAROSABIL – 595MP IMBRACAMINTE CAROSABIL - PAMANT , LUNGIME TROTUAR 85M , LATIME TROTUAR – 3M VALOARE INVENTAR –7381,84LEI; LUNGIME CAROSABIL INVESTITIE -85M LATIME CAROSABIL - 5,5M SUPRAFATA CAROSABIL - 484MP LUNGIME TROTUAR INVESTITIE 85M , LATIME TROTUAR – 1,8-2M , SUPRAFATA VALOARE INVENTAR INVESTITIE – 200.915,99LEI MAJORARE LA VALOAREA DE 208.297,83 DURATA VIATA 25ANI ADMINISTARE CONSILIUL LOCAL	1999	208.297,83	MUNICIPIUL CRAIOVA DOMENIU PUBLIC HOTARAREA NR.24/13.10.2022 A COMISIEI SPECIALE DE INVENTARIERE A DOMENIULUI PUBLIC SI PRIVAT AL MUNICIPIULUI CRAIOVA, CONSTITUITA PRIN DISPOZITIA PRIMARULUI MUNICIPIULUI CRAIOVA NR.639/01.02.2021, MODIFICATA PRIN DISPOZITIA NR. 8289/05.07.2022 , PV. REC. LUCRARI NR. 98573/17.06.2022

3	1.3.7.2	STR. PIETROSU	<p>NR INVENTAR : 12002297  LUNGIME CAROSABIL INVENTAR-174,14M  LATIME CAROSABIL INVENTAR - 4,44-6,94M SUPRAFATA CAROSABIL -359MP IMBRACAMINTE CAROSABIL - PIATRA CUBICA , LUNGIME TROTUAR 174,14M , LATIME TROTUAR – 0,71-1,86M VALOARE INVENTAR –18447,44LEI;  LUNGIME CAROSABIL INVESTITIE - 81,56M LATIME CAROSABIL - 3,5M SUPRAFATA CAROSABIL - 299MP IMBRACAMINTE ASFALT LUNGIME TROTUAR INVESTITIE 81,56M , LATIME TROTUAR – 0,5-1,36M , SUPRAFATA 219M VALOARE INVENTAR INVESTITIE – 135.109,32LEI MAJORARE LA VALOAREA DE 157556,76LEI DURATA VIATA 25ANI</p>	2021	157.556,76	<p>MUNICIPIUL CRAIOVA DOMENIU PUBLIC HOTARAREA NR.<b>24/13.10.2022</b> A COMISIEI SPECIALE DE INVENTARIERE A DOMENIULUI PUBLIC SI PRIVAT AL MUNICIPIULUI CRAIOVA, CONSTITUITA PRIN DISPOZITIA PRIMARULUI MUNICIPIULUI CRAIOVA NR.639/01.02.2021, MODIFICATA PRIN DISPOZITIA NR. 8289/05.07.2022 , PV. REC. LUCRARI NR. 98571/27.06.2022</p>
4	1.3.7.2	ALEEA 2 CANTONULUI	<p>NR INVENTAR : 12001660  LUNGIME CAROSABIL INVENTAR- 220M LATIME CAROSABIL INVENTAR - 4M SUPRAFATA CAROSABIL – 880MP IMBRACAMINTE CAROSABIL – BALAST, VALOARE INVENTAR –16965,27 LEI;  FARA TROTUAR  LUNGIME CAROSABIL INVESTITIE - 281M ; LATIME CAROSABIL - 6.1M SUPRAFATA CAROSABIL - 1714 MP LUNGIME TROTUAR INVESTITIE- 281M , LATIME TROTUAR – 0,5M X2 ; VALOARE INVENTAR INVESTITIE – 460.281,25LEI ; MAJORARE VALOARE DE LA 16965,27 LEI LA VALOAREA DE 477.183,52 LEI DURATA VIATA 25ANI ADMINISTRARE CONSILIUL LOCAL</p>	1999	477.183,52	<p>MUNICIPIUL CRAIOVA DOMENIU PUBLIC HOTARAREA NR.<b>24/13.10.2022</b> A COMISIEI SPECIALE DE INVENTARIERE A DOMENIULUI PUBLIC SI PRIVAT AL MUNICIPIULUI CRAIOVA, CONSTITUITA PRIN DISPOZITIA PRIMARULUI MUNICIPIULUI CRAIOVA NR.639/01.02.2021, MODIFICATA PRIN DISPOZITIA NR. 8289/05.07.2022 , PV. REC. LUCRARI NR. 109800/27.07.2022</p>

5	1.3.7.2	STR. DIMITRIE CANTEMIR	NR INVENTAR : 12001298 LUNGIME CAROSABIL INVENTAR-165M LATIME CAROSABIL INVENTAR - 7M SUPRAFATA CAROSABIL – 1155MP IMBRACAMINTE CAROSABIL – PAMANT, LUNGIME TROTUAR 165M , LATIME TROTUAR – 3M VALOARE INVENTAR – 0,01LEI; LUNGIME CAROSABIL INVESTITIE -703,65M , LATIME CAROSABIL INVESTITIE - 7M SUPRAFATA CAROSABIL INVESTITIE - 5029MP , LUNGIME TROTUAR INVESTITIE- 703,65M , LATIME TROTUAR INVESTITIE – 0,74M -2M -3,60M x 2 , VALOARE INVENTAR INVESTITIE – 1.628.573,63LEI MAJORARE LA VALOAREA DE 1.628.573,64 LEI DURATA VIATA 25ANI ADMINISTRARE CONSILIUL LOCAL	1999	1.628.573,64	MUNICIPIUL CRAIOVA DOMENIU PUBLIC HOTARAREA NR.24/13.10.2022 A COMISIEI SPECIALE DE INVENTARIERE A DOMENIULUI PUBLIC SI PRIVAT AL MUNICIPIULUI CRAIOVA, CONSTITUITA PRIN DISPOZITIA PRIMARULUI MUNICIPIULUI CRAIOVA NR.639/01.02.2021, MODIFICATA PRIN DISPOZITIA NR. 8289/05.07.2022 , PV. REC. LUCRARI NR. 80750/05.07.2022
6	1.8.7	CANAL STR DIMITRIE CANTEMIR	NR INVENTAR : 12012919 LUNGIME INVENTAR-200M INVENTAR –11.544,43 LEI ; CONDUCTA PLUVIALA PVC 315mm SN 8, L=450M , CAMIN VIZITARE - 8BUC, GURI SCURGERE-18BUC, CONDUCTA REFULARE PEID 110mm , L-265M , STATIE POMPARE APE UZATE 1BUC, VALOARE INVENTAR INVESTITIE – 213.121,58LEI MAJORARE LA VALOAREA DE 224.666,01LEI DURATA VIATA 40ANI CONCESIUNE COMPANIA DE APA OLTENIA	2015	224.666,01	MUNICIPIUL CRAIOVA DOMENIU PUBLIC HOTARAREA NR.24/13.10.2022 A COMISIEI SPECIALE DE INVENTARIERE A DOMENIULUI PUBLIC SI PRIVAT AL MUNICIPIULUI CRAIOVA, CONSTITUITA PRIN DISPOZITIA PRIMARULUI MUNICIPIULUI CRAIOVA NR.639/01.02.2021, MODIFICATA PRIN DISPOZITIA NR. 8289/05.07.2022 , PV. REC. LUCRARI NR. 80750/05.07.2022
7	1.3.7.1	DRUM SATESC Ds 4237 DIN STR BRESTEI	DRUM SATESC Ds 4237 DIN STR BRESTEI ACCES LA PROPRIETATILE CU NR 398 CU LUNGIMEA CAROSABIL 85M, LATIME CAROSABIL 4M , SUPRAFATA 340MP, VALOAREA DE INVENTAR 20.400LEI VECINATATILE : N- PROPRIETATATI PRIVATE V- PROPRIETATATI PRIVATE S- STR.BRESTEI E- PROPRIETATI PRIVATE ÎN ADMINISTRAREA CONSILIULUI LOCAL	2022	20.400,00	MUNICIPIUL CRAIOVA DOMENIU PUBLIC HOTARAREA NR.24/13.10.2022 A COMISIEI SPECIALE DE INVENTARIERE A DOMENIULUI PUBLIC SI PRIVAT AL MUNICIPIULUI CRAIOVA, CONSTITUITA PRIN DISPOZITIA PRIMARULUI MUNICIPIULUI CRAIOVA NR.639/01.02.2021, MODIFICATA PRIN DISPOZITIA NR. 8289/05.07.2022

8	1.3.7.1	DRUM EXPLOATARE De 132 IN T17	DRUM EXPLOATARE De 132 IN T17 CU LUNGIMEA CAROSABIL 93M, LATIME CAROSABIL 4M , SUPRAFATA 372MP, VALOAREA DE INVENTAR 22.320LEI VECINATATILE : NV- STR PRELUNGIREA TEILOR V- PROPRIETATATI PRIVATE S- PROPRIETATATI PRIVATE E- PROPRIETATI PRIVATE IN ADMINISTRAREA CONSILIULUI LOCAL	2022	22.320,00	MUNICIPIUL CRAIOVA DOMENIU PUBLIC HOTARAREA NR.24/13.10.2022 A COMISIEI SPECIALE DE INVENTARIERE A DOMENIULUI PUBLIC SI PRIVAT AL MUNICIPIULUI CRAIOVA, CONSTITUITA PRIN DISPOZITIA PRIMARULUI MUNICIPIULUI CRAIOVA NR.639/01.02.2021, MODIFICATA PRIN DISPOZITIA NR. 8289/05.07.2022
9	1.3.7.1	ALEEA 3 GEORGE ENESCU	ALEEA 3 GEORGE ENESCU CU LUNGIMEA CAROSABIL 180M, LATIME CAROSABIL 3M , SUPRAFATA 540MP, VALOAREA DE INVENTAR 156.600LEI VECINATATILE : N - PROPRIETATATI PRIVATE V- PROPRIETATATI PRIVATE S- STR GEORGE ENESCU E- PROPRIETATI PRIVATE IN ADMINISTRAREA CONSILIULUI LOCAL DURATA VIATA 25ANI	1999-2022	156.600,00	MUNICIPIUL CRAIOVA DOMENIU PUBLIC HOTARAREA NR.24/13.10.2022 A COMISIEI SPECIALE DE INVENTARIERE A DOMENIULUI PUBLIC SI PRIVAT AL MUNICIPIULUI CRAIOVA, CONSTITUITA PRIN DISPOZITIA PRIMARULUI MUNICIPIULUI CRAIOVA NR.639/01.02.2021 MODIFICATA PRIN DISPOZITIA NR. 8289/05.07.2022
10	1.1.3.2	GRADINA DE VARA PATRIA - CRAIOVA	GRADINA DE VARA PATRIA - CRAIOVA STR CALEA UNIRII NR.83 , VECINATATILE : N - PROPRIETATATI PRIVATE V- PROPRIETATATI PRIVATE S- PROPRIETATI PRIVATE E- STR CALEA UNIRII DURATA VIATA 25ANI ADMINISTRARE CONSILIUL LOCAL	2022	3.734.302	MUNICIPIUL CRAIOVA DOMENIU PUBLIC HOTARAREA NR.24/13.10.2022 A COMISIEI SPECIALE DE INVENTARIERE A DOMENIULUI PUBLIC SI PRIVAT AL MUNICIPIULUI CRAIOVA, CONSTITUITA PRIN DISPOZITIA PRIMARULUI MUNICIPIULUI CRAIOVA NR.639/01.02.2021,MODIFICATA PRIN DISPOZITIA NR. 8289/05.07.2022 HCL NR. 12/2010 , PROTOCOL PREDARE PRIMIRE NR. 643/07.03.2022 , 120475/05.07.2022, PROCES VERBAL PREDARE PRIMIRE NR. 2901/22.09.2022, 166493/22.09.2022



11	1.1.3.2	CINEMA CRAIOVITA - CRAIOVA	CINEMA CRAIOVITA - CRAIOVA BULEVARDUL OLTENIA NR.53 , VECINATATILE : N - DOMENIU PUBLIC V- DOMENIU PUBLIC , BDUL OLTENIA S- PROPRIETATI PRIVATE +DOMENIU PUBLIC E- DOMENIU PUBLIC DURATA VIATA 25ANI ADMINISTRARE CONSILIUL LOCAL	2022	1.011.942	MUNICIPIUL CRAIOVA DOMENIU PUBLIC HOTARAREA NR. <a href="#">24/13.10.2022</a> A COMISIEI SPECIALE DE INVENTARIERE A DOMENIULUI PUBLIC SI PRIVAT AL MUNICIPIULUI CRAIOVA, CONSTITUITA PRIN DISPOZITIA PRIMARULUI MUNICIPIULUI CRAIOVA NR.639/01.02.2021 MODIFICATA PRIN DISPOZITIA NR. 8289/05.07.2022 ,HCL NR. 12/2010 , PROTOCOL PREDARE PRIMIRE NR. 643/07.03.2022 , 120475/05.07.2022, PROCES VERBAL PREDARE PRIMIRE NR. 2901/22.09.2022, 166493/22.09.2022
12	1.1.3.2	CINEMA MODERN - CRAIOVA	CINEMA MODERN - CRAIOVA STR MADONA DUDU NR.3 , VECINATATILE : N - DOMENIU PUBLIC V- DOMENIU PUBLIC , S- DOMENIU PUBLIC E- DOMENIU PUBLIC DURATA VIATA 25ANI ADMINISTRARE CONSILIUL LOCAL	2022	4.516.510,70	MUNICIPIUL CRAIOVA DOMENIU PUBLIC HOTARAREA NR. <a href="#">24/13.10.2022</a> A COMISIEI SPECIALE DE INVENTARIERE A DOMENIULUI PUBLIC SI PRIVAT AL MUNICIPIULUI CRAIOVA, CONSTITUITA PRIN DISPOZITIA PRIMARULUI MUNICIPIULUI CRAIOVA NR.639/01.02.2021, MODIFICATA PRIN DISPOZITIA NR. 8289/05.07.2022 HCL NR. 12/2010 , PROTOCOL PREDARE PRIMIRE NR. 643/07.03.2022 , 120475/05.07.2022, PROCES VERBAL PREDARE PRIMIRE NR. 2901/22.09.2022, 166493/22.09.2022

ANULARE DIN INVENTARUL DOMENIULUI PUBLIC AL MUNICIPIULUI CRAIOVA

ANEXA NR.2 LA HOTARAREA NR.

NR. CRT.	DENUMIRE	NR. INVENTAR	VALOARE DE INVENTAR	LOC DE FOLOSINTA	<b>Situație juridica actuala</b>
1	TEREN AFERENT RAMPA MOFLENI (4594) - 334400MP	42000496	30.969.327,81	CLM	MUNICIPIUL CRAIOVA DOMENIU PUBLIC HOTARAREA NR.24/13.10.2022 A COMISIEI SPECIALE DE INVENTARIERE A DOMENIULUI PUBLIC SI PRIVAT AL MUNICIPIULUI CRAIOVA, CONSTITUITA PRIN DISPOZITIA PRIMARULUI MUNICIPIULUI CRAIOVA NR.639/01.02.2021, MODIFICATA PRIN DISPOZITIA NR. 8289/05.07.2022 , TDP ELIBERATE DE COMISIA DE FOND FUNCJAR COMUNA BUCOVAT

**MUNICIPIUL CRAIOVA**  
**PRIMARIA MUNICIPIULUI CRAIOVA**  
**Directia Juridica, Asistenta de Specialitate si Contencios Administrativ**  
**Nr. 182165/18.10.2022**

**RAPORT DE AVIZARE**

Avand in vedere:

- Referat de aprobare nr. 176738/2022 ;
- Raportul nr.180767/2022 al Directiei Patrimoniu,
- În conformitate cu art. 554 , art. 858, din Codul Civil, art. 129 alin. 2, lit. c , art. 129 , alin.7, lit.k, art. 129 , alin. 14, art. 139, alin.3, lit. g, art. 196, alin.1, lit. a, art. 286 alin.4 , art. 287 lit. b, din OUG. nr. 57/2019 privind Codul administrativ
- Potrivit Legii nr.514/2003 privind organizarea si exercitarea profesiei de consilier juridic,

**AVIZAM FAVORABIL**

propunerea privind supunerea spre aprobare Consiliului Local al Municipiului Craiova:

1. Declararea de uz și interes public local a bunurilor identificate în anexa nr. 1 la prezentul raport.
2. Anularea poziției 336 – “Rampa Mofleni” din anexa nr. 4, lit. e) “Sisteme de salubritate și gestionare a deșeurilor cu terenurile aferente, puncte de colectare și depozitele de deseuri” a Hotărârii Consiliului Local al municipiului Craiova nr 147/1999 modificată și completată, bun identificat în anexa nr. 2 la prezentul raport.
3. Anularea poziției 15 - “Aleea III George Enescu”, identificată în anexa nr. 2, la Hotărârea Consiliului Local al municipiului Craiova nr. 526/2009.
4. Direcția Patrimoniu va lua măsuri pentru îndeplinirea procedurilor legale pentru modificarea corespunzătoare a Hotărârii de Guvern nr.141/2008.

**Director**  
**Ovidiu**  
Îmi asum responsabilitat  
si legalitatea in solidar cu  
**Semnat**

,  
**1**  
litatea  
iscrisului

**Intocmit**  
**Cons.ju**  
Îmi asum responsabilita  
admi  
**S**

**edelici**  
tatea actului

MUNICIPIUL CRAIOVA  
 PRIMARIA MUNICIPIULUI CRAIOVA  
 Direcția Investiții, Achiziții și Licitații  
 Serviciul Investiții și Achiziții  
 Nr. 109828 / 15.06.2022

AP. H. H. H. H. H.  
 16.06.2022  
 de. de. de. de. de.  
 16.06.2022

Către,  
 Direcția Patrimoniu

Se înaintăm câte un exemplar din procesul verbal de recepție la terminarea lucrărilor de investiții și situația bunurilor rezultate ca urmare a implementării proiectului,, executate în intravilanul Municipiului Craiova, în cadrul acordului cadru nr. 111740/12.07.2018, la proiectul „Reabilitare și modernizare străzi și alei în municipiul Craiova (PT+ex.)”, pentru str. Artileriei, cu scopul de a fi preluată în patrimoniu.

Director executiv,  
 Maria Nuță

Nume și prenume	Funcția	Data	Semnătura
Verificat, Marian Deselnicu	Șef Serviciu	15/06/2022	
Întocmit, Dobre Nicolaie	Inspector Superior	15/06/2022	

Lista de difuzare a documentului:

Nr.	Nr. exemplar/ difuzat	Destinatar	Nr. file	Nr. file/anexe	Obsevații
1	Exemplar 1	D.I.A.L.	1	5	Arhivat
2	Exemplar 2	Direcția Patrimoniu	1	5	Transmis direct

**SITUAȚIA BUNURILOR REZULTATE CA URMARE A IMPLEMENTĂRII PROIECTULUI  
 „Modernizare str. Artileriei”  
 Proces verbal de recepție nr. 80748 din 08.06.2022**

Potrivit Catalogului privind clasificarea și duratele normale de funcționare a mijloacelor fixe aprobat prin H.G. nr. 2139/2004, coroborat cu NE 033/2005, propunem încadrarea mijloacelor fixe următoare, în proiectul “Reabilitare și modernizare străzi și alei în municipiul Craiova (PT + execuție): Lot 2 – zona Sud-Est „Modernizare str. Artileriei, Modernizare str. Dimitrie Cantemir, Modernizare str. Eroii Sanitari, Modernizare str. Vânători de Munte”, în clasificării, durată normală de funcționare și valoric, astfel:

**Str. Artileriei**

Mijloc fix	Lungime (m)	Lățime (m)	Suprafață (mp)	Îmbrăcă-minte	Cod de clasificare	Durata normală de funcționare	Valoare (lei)
Infrastructura drumului cu îmbracaminte de beton asfaltic					1.3.7.2.	15 ani	1.775.301,97
Carosabil	803,50	5,50	4.425	asfalt			1.433.278,71
Trotuare	803,50 x 2	1,20	2.312	asfalt			342.023,26

Mijloacele fixe sunt de natura domeniului public.

Nume și prenume	Funcția	Data	Semnătura
Verificat, Maria Nuță	Director executiv	15/06/2022	
Marian Deselnicu	Șef Serviciu	15/06/2022	
Întocmit, Dobre Nicolaie	Inspector Superior	15/06/2022	

Lista de difuzare a documentului:

Nr. exemplar/ difuzat	Destinatar	Nr. file	Nr. file/anexe	Observații
Exemplar 1	D.I.A.L.	1		Arhivat
Exemplar 2	Serviciul Financiar-Contabilitate	1	4	Transmis direct
Exemplar 3	Direcția Patrimoniu	1	4	Transmis direct





MUNICIPIUL CRAIOVA  
PRIMĂRIA MUNICIPIULUI CRAIOVA  
Str. Targului, nr. 26 Craiova, 200632  
Tel.: 40251/416235 Fax: 40251/411561  
consiliulocal@primariacraiova.ro  
www.primariacraiova.ro



DIRECȚIA INVESTIȚII, ACHIZIȚII ȘI LICITAȚII  
SERVICIUL INVESTIȚII ȘI ACHIZIȚII  
Nr. 106314 / 09.06.2022



## RAPORT

Privind lucrarea: „Reabilitare și modernizare străzi și alei în municipiul Craiova (PT+ex.): Lot 2 – zona Sud-Est - „Modernizare str. Artileriei, Modernizare str. Dimitrie Cantemir, Modernizare str. Eroii Sanitari, Modernizare str. Vânători de Munte”, componenta „Modernizare str. Artileriei”, lucrări executate în cadrul contractului subsecvent de lucrări nr. 117324/13.08.2020 la acordul cadru nr. 111740/12.07.2018, încheiat între Municipiul Craiova și S.C. CONSTRUCȚII ERBAȘU S.A.

În baza recomandărilor din procesul-verbal al comisiei constituite pentru recepția la terminarea lucrărilor nr. 80748 / 08.06.2022, Primarul Municipiului Craiova, în calitate de proprietar privind lucrarea „Reabilitare și modernizare străzi și alei în municipiul Craiova (PT+ex.): Lot 2 – zona Sud-Est - „Modernizare str. Artileriei, Modernizare str. Dimitrie Cantemir, Modernizare str. Eroii Sanitari, Modernizare str. Vânători de Munte”, componenta „Modernizare str. Artileriei”, lucrări executate în cadrul contractului subsecvent de lucrări nr. 117324/13.08.2020 la acordul cadru nr. 111740/12.07.2018.

## HOTĂRĂȘTE:

ADMITEREA  
RECEPȚIEI



RESPINGEREA  
RECEPȚIEI



*\*Se bifează opțiunea corespunzătoare de către președintele comisiei*  
Prezentul document s-a eliberat în 3 (trei) exemplare și se va comunica: proprietarului, executantului, proiectantului, autorității administrației publice competente, emitente a autorizației de construire/desființare, Inspectoratului de Stat în Construcții – I.S.C., tuturor factorilor implicați în etapa de recepție la terminarea lucrărilor, care au semnat procesul-verbal de recepție la terminarea lucrărilor, în interval de 5 zile, împreună cu un exemplar din procesul-verbal de recepție în conformitate cu prevederile art. 19 și art. 23 din Regulamentul privind recepția construcțiilor din 18.05.2017, aprobat prin Hotărârea Guvernului nr. 343/2017 pentru modificarea H.G. nr. 273/1994 privind aprobarea Regulamentului de recepție a lucrărilor de construcții și instalații aferente acestora.

Director executiv,  
Maria Nută

Președintele Comisiei,  
Marian Deselnicu



## PROCES-VERBAL DE RECEPȚIE

la terminarea lucrărilor

Nr. 80748 din 08.06.2022

privind execuția lucrărilor de construcții aferente proiectului „Reabilitare și modernizare străzi și alei în municipiul Craiova (PT+ex.): Lot 2 – zona Sud-Est - „Modernizare str. Artileriei, Modernizare str. Dimitrie Cantemir, Modernizare str. Eroii Sanitari, Modernizare str. Vânători de Munte”, componenta „Modernizare str. Artileriei”, lucrări executate în cadrul contractului subsecvent de lucrări nr. 117324/13.08.2020 la acordul cadru nr. 111740/12.07.2018, încheiat între Municipiul Craiova și S.C. CONSTRUCȚII ERBAȘU S.A.

1. Imobilul care face obiectul investiției se identifică după cum urmează:  
denumire conform autorizației de construire: Modernizare str. Artileriei  
- adresa administrativă : Str. Artileriei, Craiova, Dolj  
număr cadastral/număr topografic :  
număr carte funciară :

2. Lucrările au fost executate în baza Autorizației de construire nr. 1136, eliberată de Primăria Municipiului Craiova la data de 06.10.2021, cu valabilitate până la data de 25.10.2022.

3. Comisia de recepție și-a desfășurat activitatea de la data: 29.04.2022 până la data: 08.06.2022, fiind formată din:

Președinte: (nume și prenume)

1. ing. Marian Deselnicu – Șef Serviciu Investiții, Achiziții și Licitații

Membri: (nume și prenume, autoritatea publică care l-a desemnat)

2. ing. Aurelian Florea – Serviciul Investiții, Achiziții și Licitații - specialist
3. ing. Marius Mirea – Serviciul A.I.D. - specialist
4. ing. Dan-Stelian Niță – Serviciul Autorizații de Construire, Obținerea de Avize, Taxe - reprezentant UAT Municipiul Craiova
5. ing. Constantin Popescu – I.S.C - I.R.C. Sud-Vest Oltenia - I.J.C. Dolj

4. Au mai fost prezenți: (nume și prenume, calitatea, semnătura)

1. ing. Alexandru Maroiu – Reprezentant – S.C. GRAFIC TENDS S.R.L. – Proiectant
2. ing. Viorel Hainagiu – Manager proiect S.C. CONSTRUCȚII ERBAȘU S.A. – Executant
3. ING. NICOLAE VIORIEL – ȘEF ȘANTIER S.C. CONSTRUCȚII ERBAȘU S.A.
4. \_\_\_\_\_
5. \_\_\_\_\_

5. Secretariatul a fost asigurat de ing. Nicolae Dobre - diriginte de șantier autorizat în domeniul/domeniile 2.3, 3.2, 6.1, 8.1, Autorizație nr. 00017198 din 10.08.2010.

6. Constatările comisiei de recepție la terminarea lucrărilor:

6.1. Capacități fizice realizate :

)

1

)



Sensibilitate = 4.425 m<sup>2</sup>.  
Suprafata = 2.312 m<sup>2</sup>.  
Inaltimea constructiei = 16,2 m

6.2. Nu au fost remediate aspectele consemnate în Procesul-verbal de suspendare a procesului de recepție la terminarea lucrărilor, inclusiv cele rezultate în urma expertizelor tehnice, ridicărilor topografice, încercărilor suplimentare, probelor, măsurătorilor și altor teste solicitate, în termenul de remediere, cuprinse în lista din anexa nr. 1 la prezentul proces-verbal;

*Hu este capul proiectului lista Anexa nr. 1*

6.3. Nu au fost realizate măsurile prevăzute în avizul de securitate la incendiu și în documentația de execuție din punct de vedere al prevenirii și al stingerii incendiilor, cuprinse în lista din anexa nr. 2 la prezentul proces-verbal.

*Hu este capul proiectului lista Anexa nr. 2*

6.4. Lucrările cuprinse în lista din anexa nr. 3 la prezentul proces-verbal prezintă vicii care nu pot fi înlăturate și care prin natura lor implică nerealizarea uneia sau a mai multor cerințe fundamentale, caz în care se impun expertize tehnice, reproiectări, refaceri de lucrări și altele.

*Hu este capul proiectului lista Anexa nr. 3*

6.5. Valoarea finală a lucrărilor executate (C+M) este de 1.712.593,65 lei (cu TVA) și de 1.439.154,33 lei (fără TVA).

6.6. Perioada de garanție este de 3 ani de la recepția la terminarea lucrărilor.

6.7. Alte constatări, inclusiv ca urmare a solicitărilor suplimentare ale comisiei (nu s-a putut examina nemijlocit construcția, se constată că lucrările nu respectă autorizația de construire, reprezentantul autorității administrației publice competente care a emis autorizația de construire/desființare, al Inspectoratului de Stat în Construcții - I.S.C., al direcțiilor județene pentru cultură/Direcției pentru Cultură a Municipiului București sau al inspectoratelor județene pentru situații de urgență propun respingerea recepției etc.)

*Hu este capul*

7. În urma constatărilor făcute, comisia de recepție decide:

admiterea recepției la terminarea lucrărilor

respingerea recepției la terminarea lucrărilor

8. Comisia de recepție motivează decizia luată prin:

*Lucrările executate sunt executate conform Proiectului Tehnic nr. 1848-10a/2020, a Inspectoratului de Stat în Construcții nr. 126.10/2021, a Autorității de Construcții nr. 1136/26.11.2021 și respectă normele și normativii tehnici din domeniu.*



9. Comisia de recepție recomandă luarea următoarelor măsuri:

Urmasubscrie Comisia de Recepție

10. Prezentul proces-verbal, conținând 3 file și - anexe numerotate, cu un total de 3 file, a fost încheiat astăzi 08.06.2022, în 3 exemplare.

11. Alte mențiuni:

Comisia de recepție:

SEMNATURA,

**PREȘEDINTE:** Ing. Marian Deselnicu -

**MEMBRI:** Ing. Aurelian Florea -

Ing. Marius Mirea -

Ing. Dan-Stelian Niță -

Ing. Constantin Popescu -

**SECRETAR:** Ing. Nicoleta Dobre -

Alți participanți:


**PROIECTANT:** 1. Ing. Alexandru Maroiu -

**EXECUTANT:** 2. Ing. Viorel Hainagiu -

3. ING. NICULEA VĂCĂREL

4. [Signature] [Signature]

5. [Signature] [Signature]

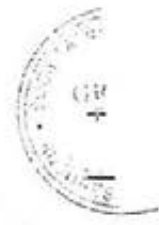

Stamp: 101 CR  
SI. DOBRE  
SI.

## FISA MIJLOC FIX

Cod: 14-2-2

Nr. inventar: <b>12001757</b> Fel,serie,nr.,data doc. provenienta: , - din - Valoare de inventar: <b>0,08</b> Valoare de intrare: <b>0,01</b> Amortizare lunara: <b>0,00</b> Denumirea mijlocului fix si caracteristici tehnice: <b>Str. Artileriei 275</b> Loc de folosinta: <b>Strazi D.P.</b> Accesorii: Supr. carosabil 750;5;3750 Pamânt,Supr.trotuare - - HCL 197/2010	Grupa: <b>120. CONSTRUCTII-DOMENIUL PUBLIC</b>
	Codul de clasificare: <b>1.3.7.1 -cu imbracam din balast,pamant stabilizat sau macadam</b>
	Data dării în folosință: Luna: <b>ianuarie</b> - Anul: <b>1999</b> Data amortizării complete: Luna: <b>ianuarie</b> - Anul: <b>2049</b>
	Durata normală de funcționare: <b>600</b> luni Coeficient de amortizare: <b>0,0000</b> %

Nr. Crt	Documentul (Numarul, data)	Operatiunile care privesc miscarea, cresterea sau diminuarea valorii mijlocului fix	Buc.	Debit	Credit
1	/01.10.2009	Reevaluare 2009	1	2511679,99	0,00
2	5543/26.01.2011	Intrare in evidenta	1	0,01	0,00
3	1/18.01.2013	Proces reevaluare Dom. Public-STRAZI	1	434520,72	0,00
4	88688/21.01.2013	Proces de iesire partiala ptr MF dezmembrate	1	0,00	2946200,64
<b>Total rulaje</b>				<b>2946200,72</b>	<b>2946200,64</b>
<b>Sold</b>					<b>0,08</b>

## FISA MIJLOC FIX

Cod: 14-2-2

Nr. inventar: <b>42001399</b> Fel,serie,nr.,data doc. provenienta: <b>BI, 88888/697 - din - 21.01.2013</b> Valoare de inventar: <b>3658446,64</b> Valoare de intrare: <b>2946200,64</b> Amortizare lunara: <b>0,00</b> Denumirea mijlocului fix si caracteristici tehnice: <b>STR. ARTILERIEI 275 -TEREN</b>  Loc de folosinta: <b>Strazi D.P.</b>  Accesorii: <b>Dare in folosinta</b>	Grupa: <b>420. TERENURI DOM PUBLIC</b>
	Codul de clasificare: <b>420.1.9.5. TERENURI</b>
	Data dării în folosință: Luna: <b>ianuarie</b> - Anul: <b>2013</b> Data amortizării complete: Luna: <b>ianuarie</b> - Anul: <b>2063</b>
	Durata normală de funcționare: <b>600</b> luni  Cota de amortizare: <b>0,0000</b> %

Nr. Crt	Documentul (Numarul, data)	Operatiunile care privesc miscarea, cresterea sau diminuarea valorii mijlocului fix	Buc.	Debit	Credit
1	90697/21.01.2013	Intrare in evidenta	1	2946200,64	0,00
2	10039/30.12.2015	Proces reevaluare Strazi D.P	1	38889,85	0,00
3	6/28.12.2018	STRAZI - TERENURI	1	177314,46	0,00
4	84/30.12.2021	Proces reevaluare Dom. Public STRAZI-terenuri	1	496041,69	0,00
<b>Total rulaje</b>				<b>3658446,64</b>	<b>0,00</b>
<b>Sold</b>				<b>3.658.446,64</b>	




# PLAN DE SITUATIE

Scara 1:500

INCEPUT PROIECT  
KM 0+000.000

Ip1  
X=405740.91  
Y=310772.48  
U=0.0000g

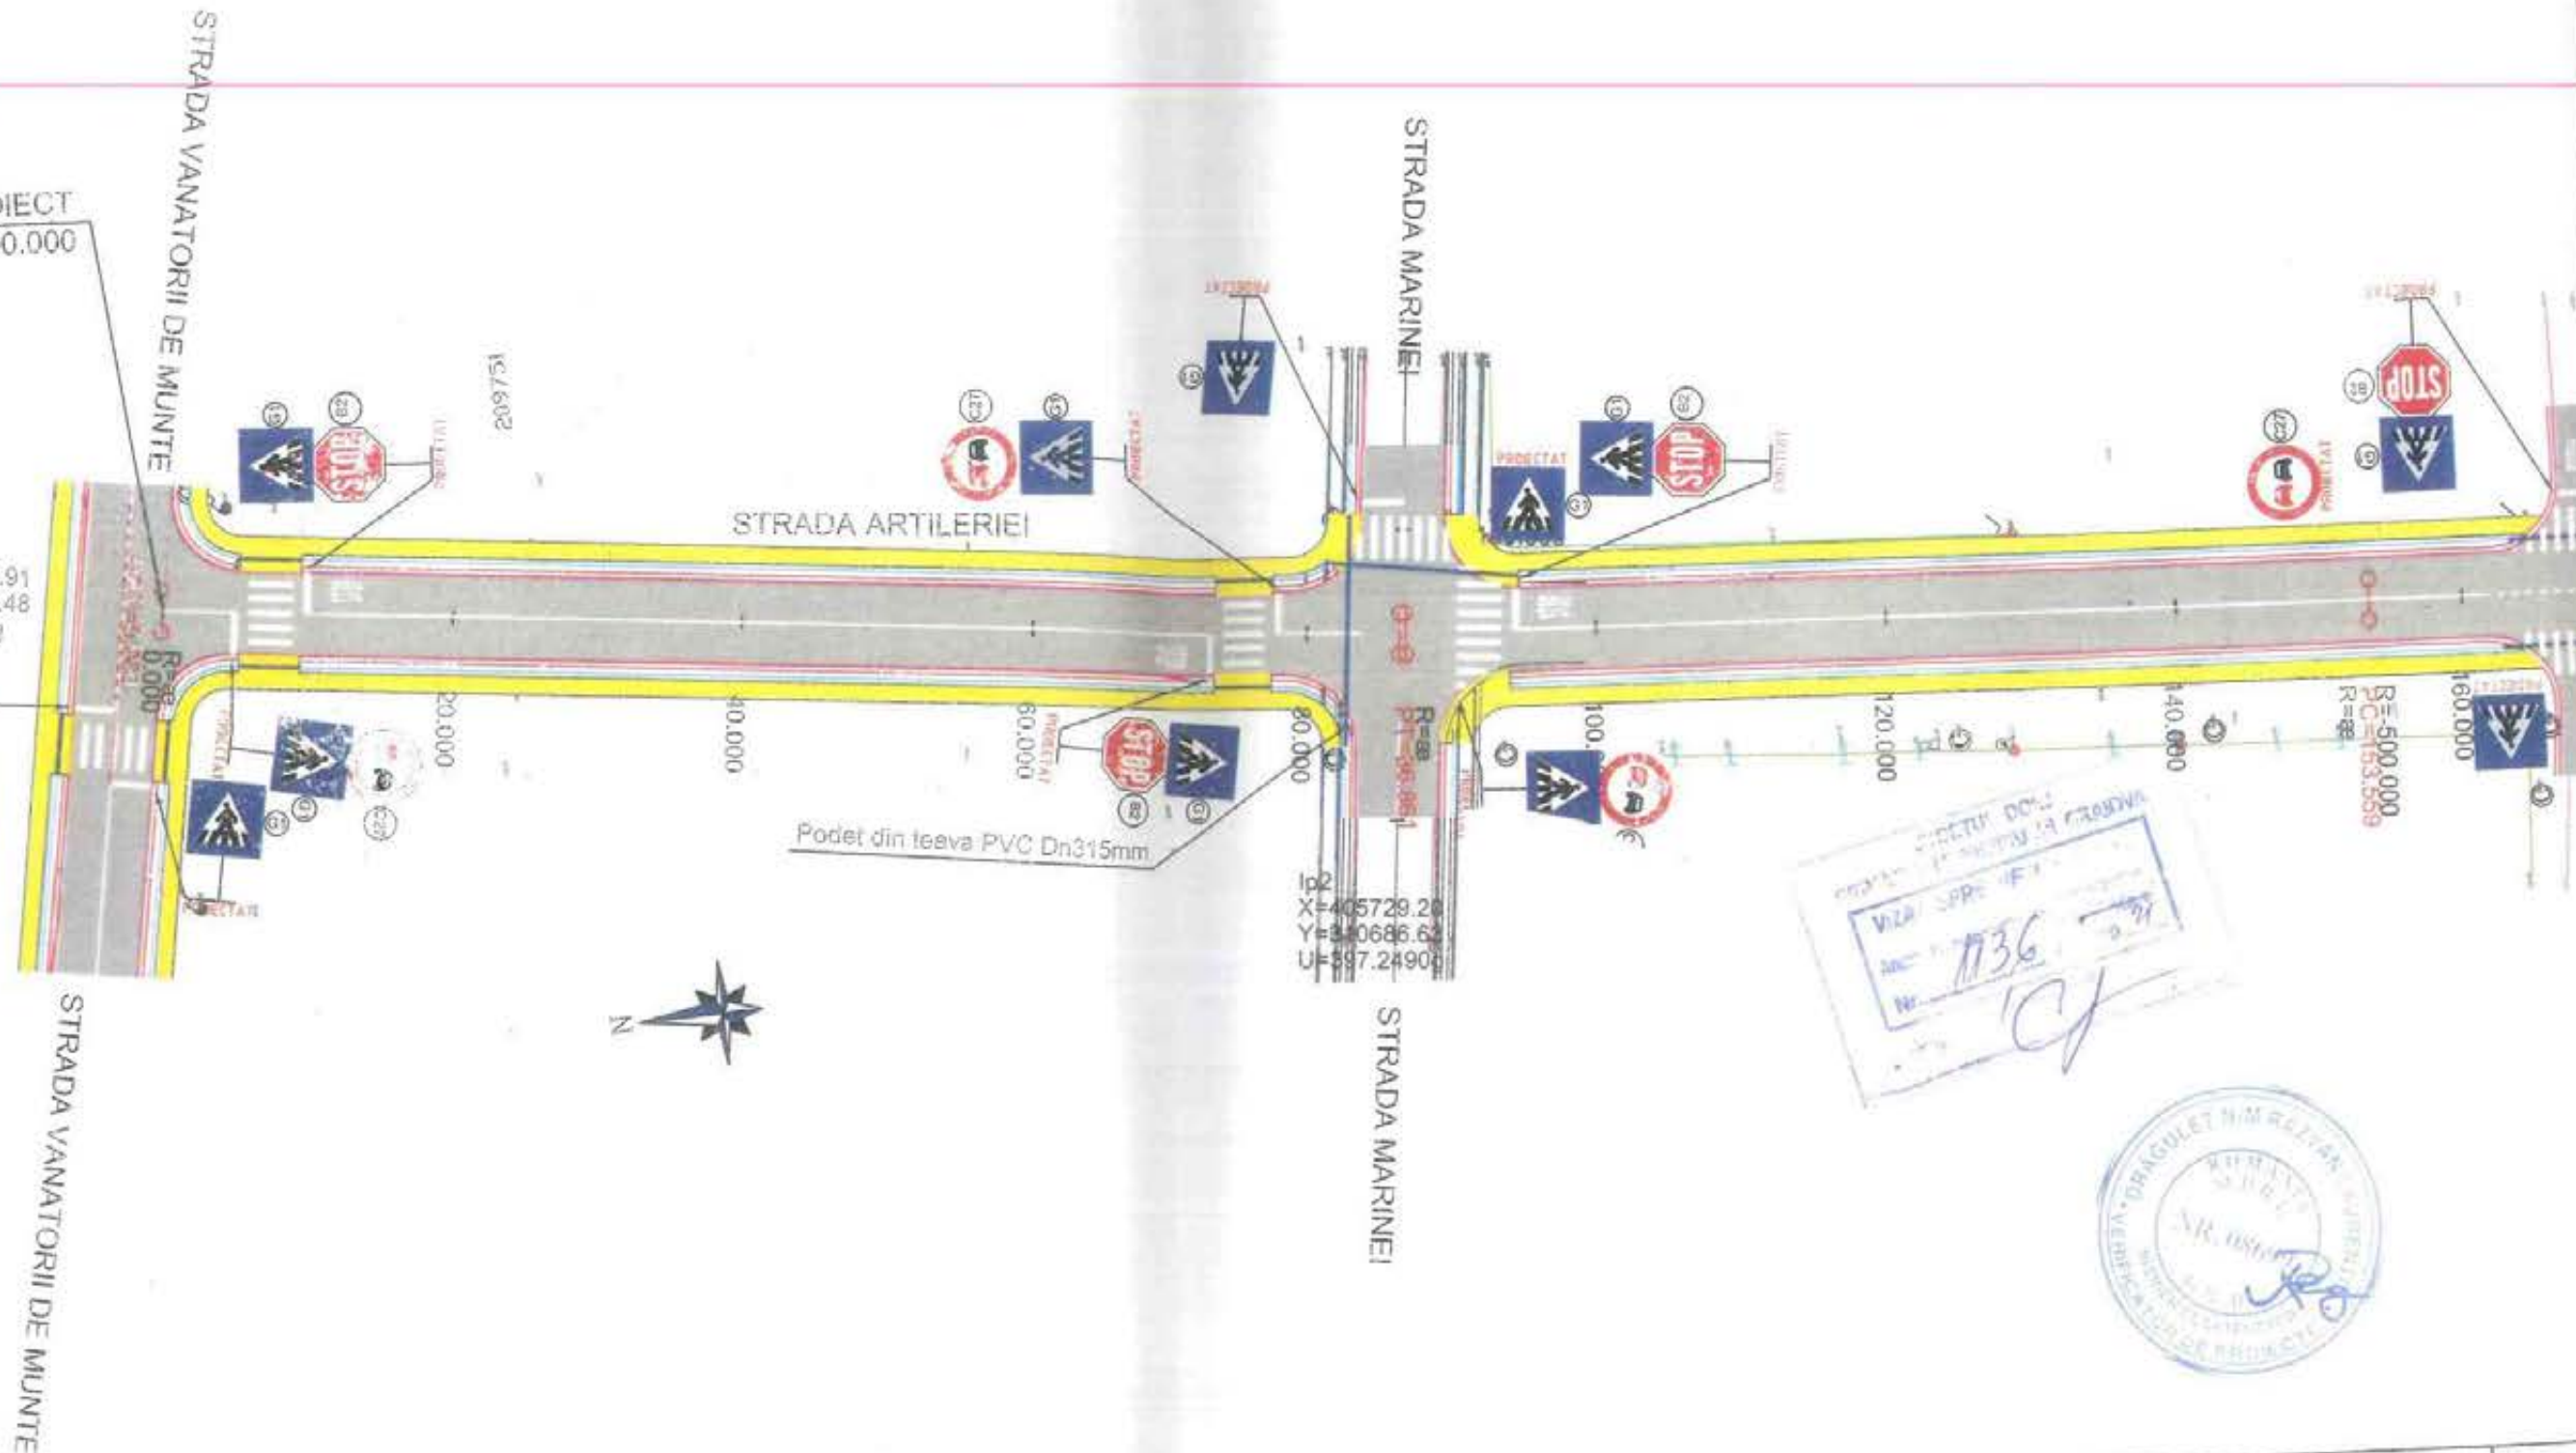

PROIECT DE  
VIZA  
Nr. 1136  
CJ



LEGENDA:

- Parte carosabila
- Trotuar nou
- Bordura prefabricata 20x25x50
- Bordura prefabricata 10x15x50
- Podet PVC Dn 315 mm
- Rigola cu placute carosabile


VERIFICATOR EXPERT	NUME	SEMNAȚURA	CERINȚA	REFERAT / EXPERTIZA NR. / DATA
	S.C. GRAFIC TENDS S.R.L. C.I.F. RO 16512643 Str. Ederi nr. 13, parter, Sat Târnava, Com. Certeasca Jud. Ifov Tel. 0128 032 100, Fax. 021 568 10 33			Beneficiar: MUNICIPIUL CRAIOVA, JUDEȚUL DOLJ
SPECIFICAȚIE	NUME	SEMNAȚURA	Scara 1:500	Proiect nr. 1876_10m/20
SEF PROIECT	ing. Alexandru Mărcuș			Faza: P.A.C
PROIECTAT	ing. Alexandru Mărcuș		Data 2020	Planșă nr. PS-01
DESENAT	teh. Sabina Stroești			Tău planșă PLAN DE SITUATIE





# PLAN DE SITUATIE

Scara 1:500

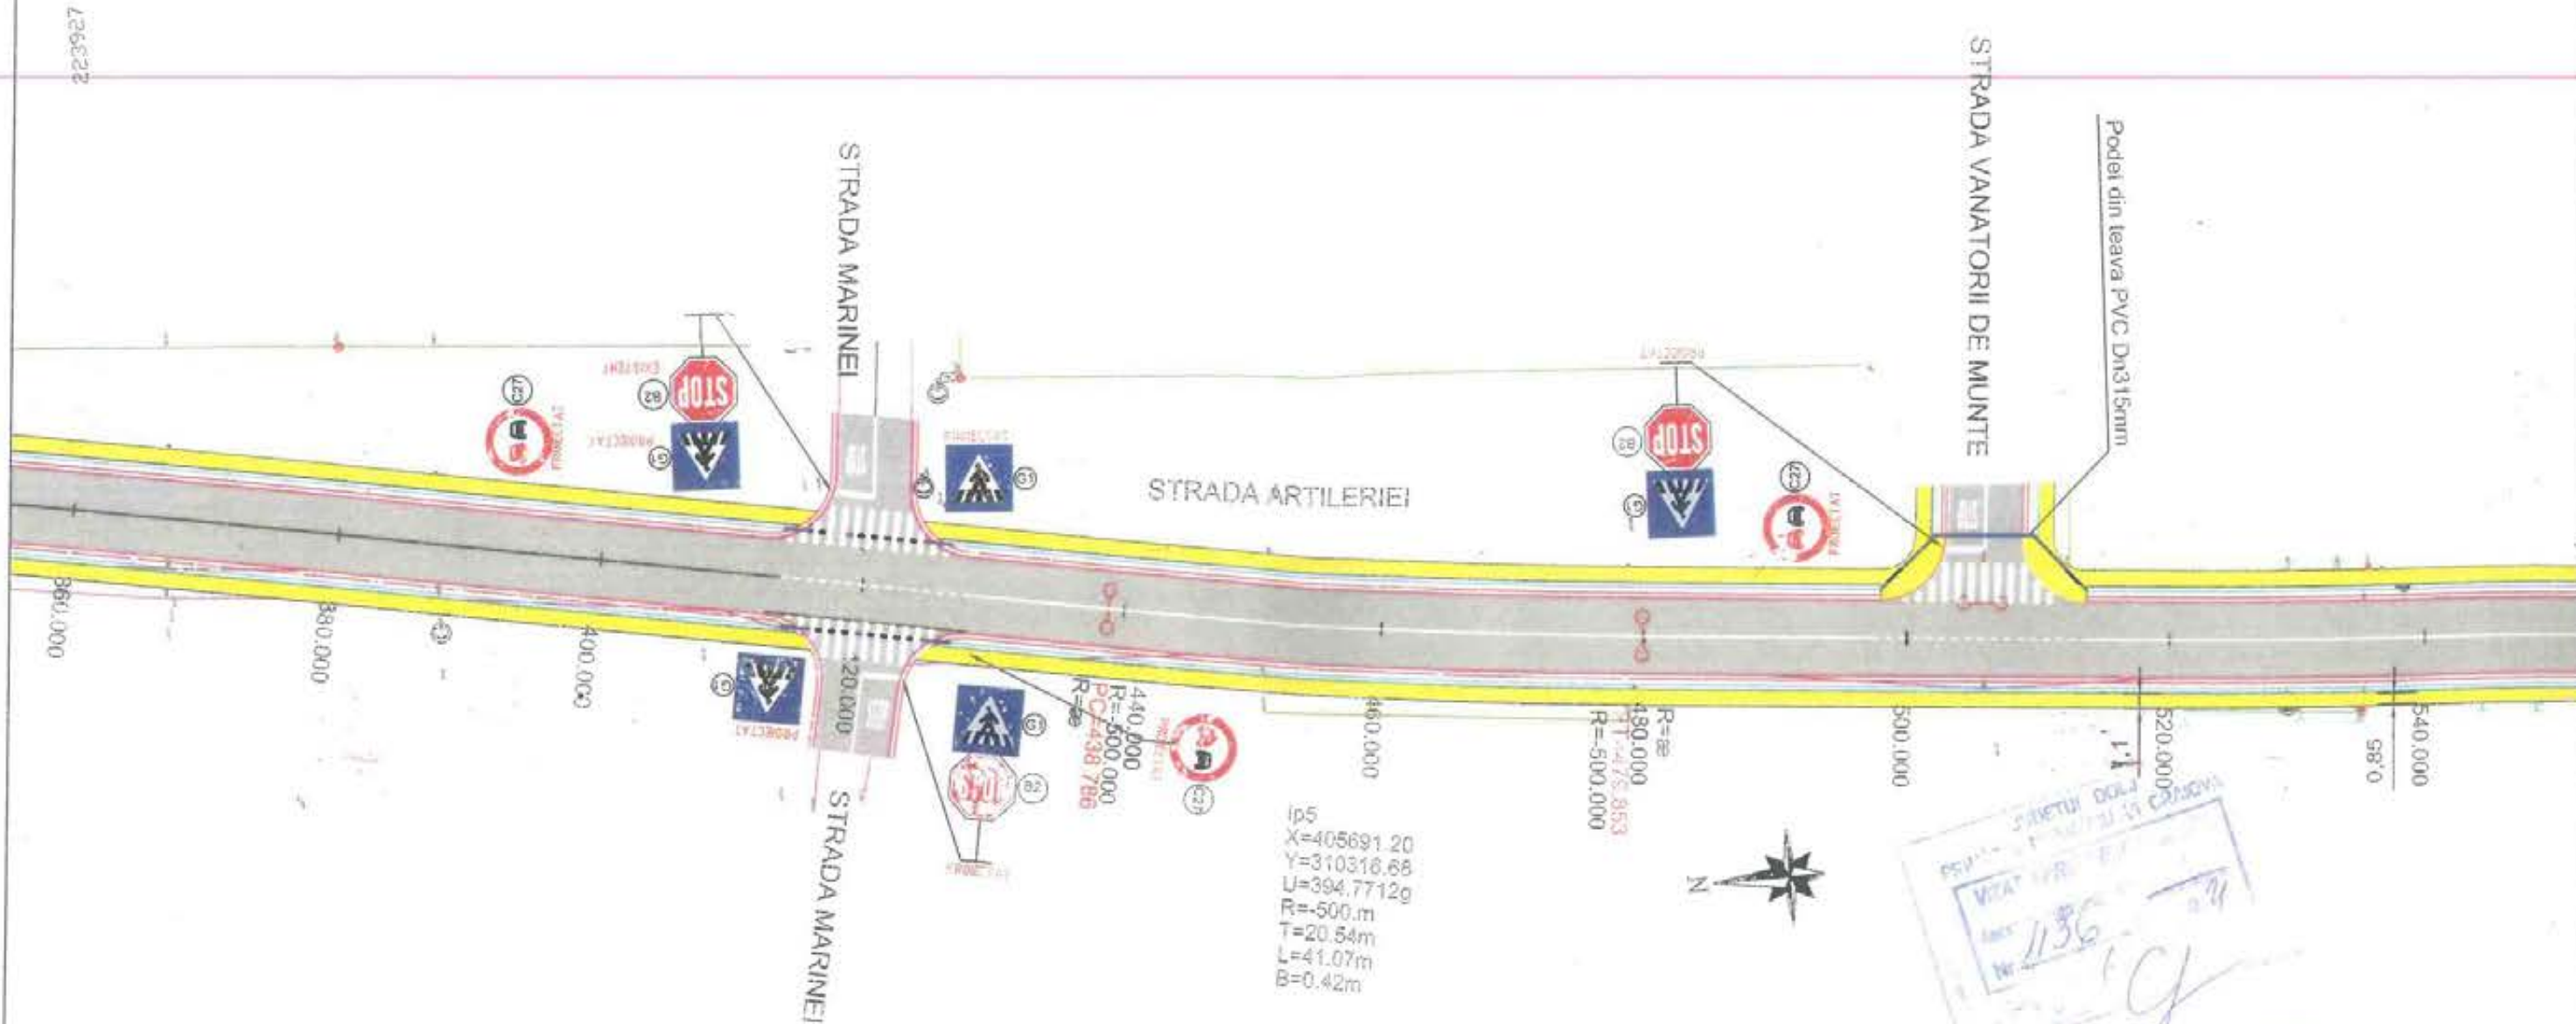

## LEGENDA:


	Parte carosabila
	Trotuar nou
	Bordura prefabricata 20x25x60
	Bordura prefabricata 10x15x50
	Podet PVC Dn 315 mm
	Rigola cu plecute carosabile

VERIFICATOR EXPERT	NUME	SEMNATURA	CERINTA	REFERAT / EXPERTIZA NR. / DATA
	S.C. GRAFIC TENDS S.R.L. C.I.F. RO 16512643 Str. Ederoi nr. 13, parter, Sat Tarnasi, Com. Carboanca, Jud. Ifov Tel: 0729 332 469; Fax: 021 568 10 33			Beneficiar:  MUNICIPIUL CRAIOVA, JUDETUL DOLJ
SPECIFICATIE	NUME	SEMNATURA	Scara:	"REABILITARE SI MODERNIZARE STRAZI SI ALEI DIN MUNICIPIUL CRAIOVA: LOT 3 Zona Sud-Est - Modernizare Strada ARTILERIEI - Subsecvent 18"
SEF PROIECT	ing. Alexandru Maroiu		1:500	Faza:
PROIECTAT	ing. Alexandru Maroiu		Data:	P.A.C.
DESENAT	teh. Sabina Siroescu		2020	Planşa nr. PS-03
				PLAN DE SITUATIE



# PLAN DE SITUATIE

Scara 1:500

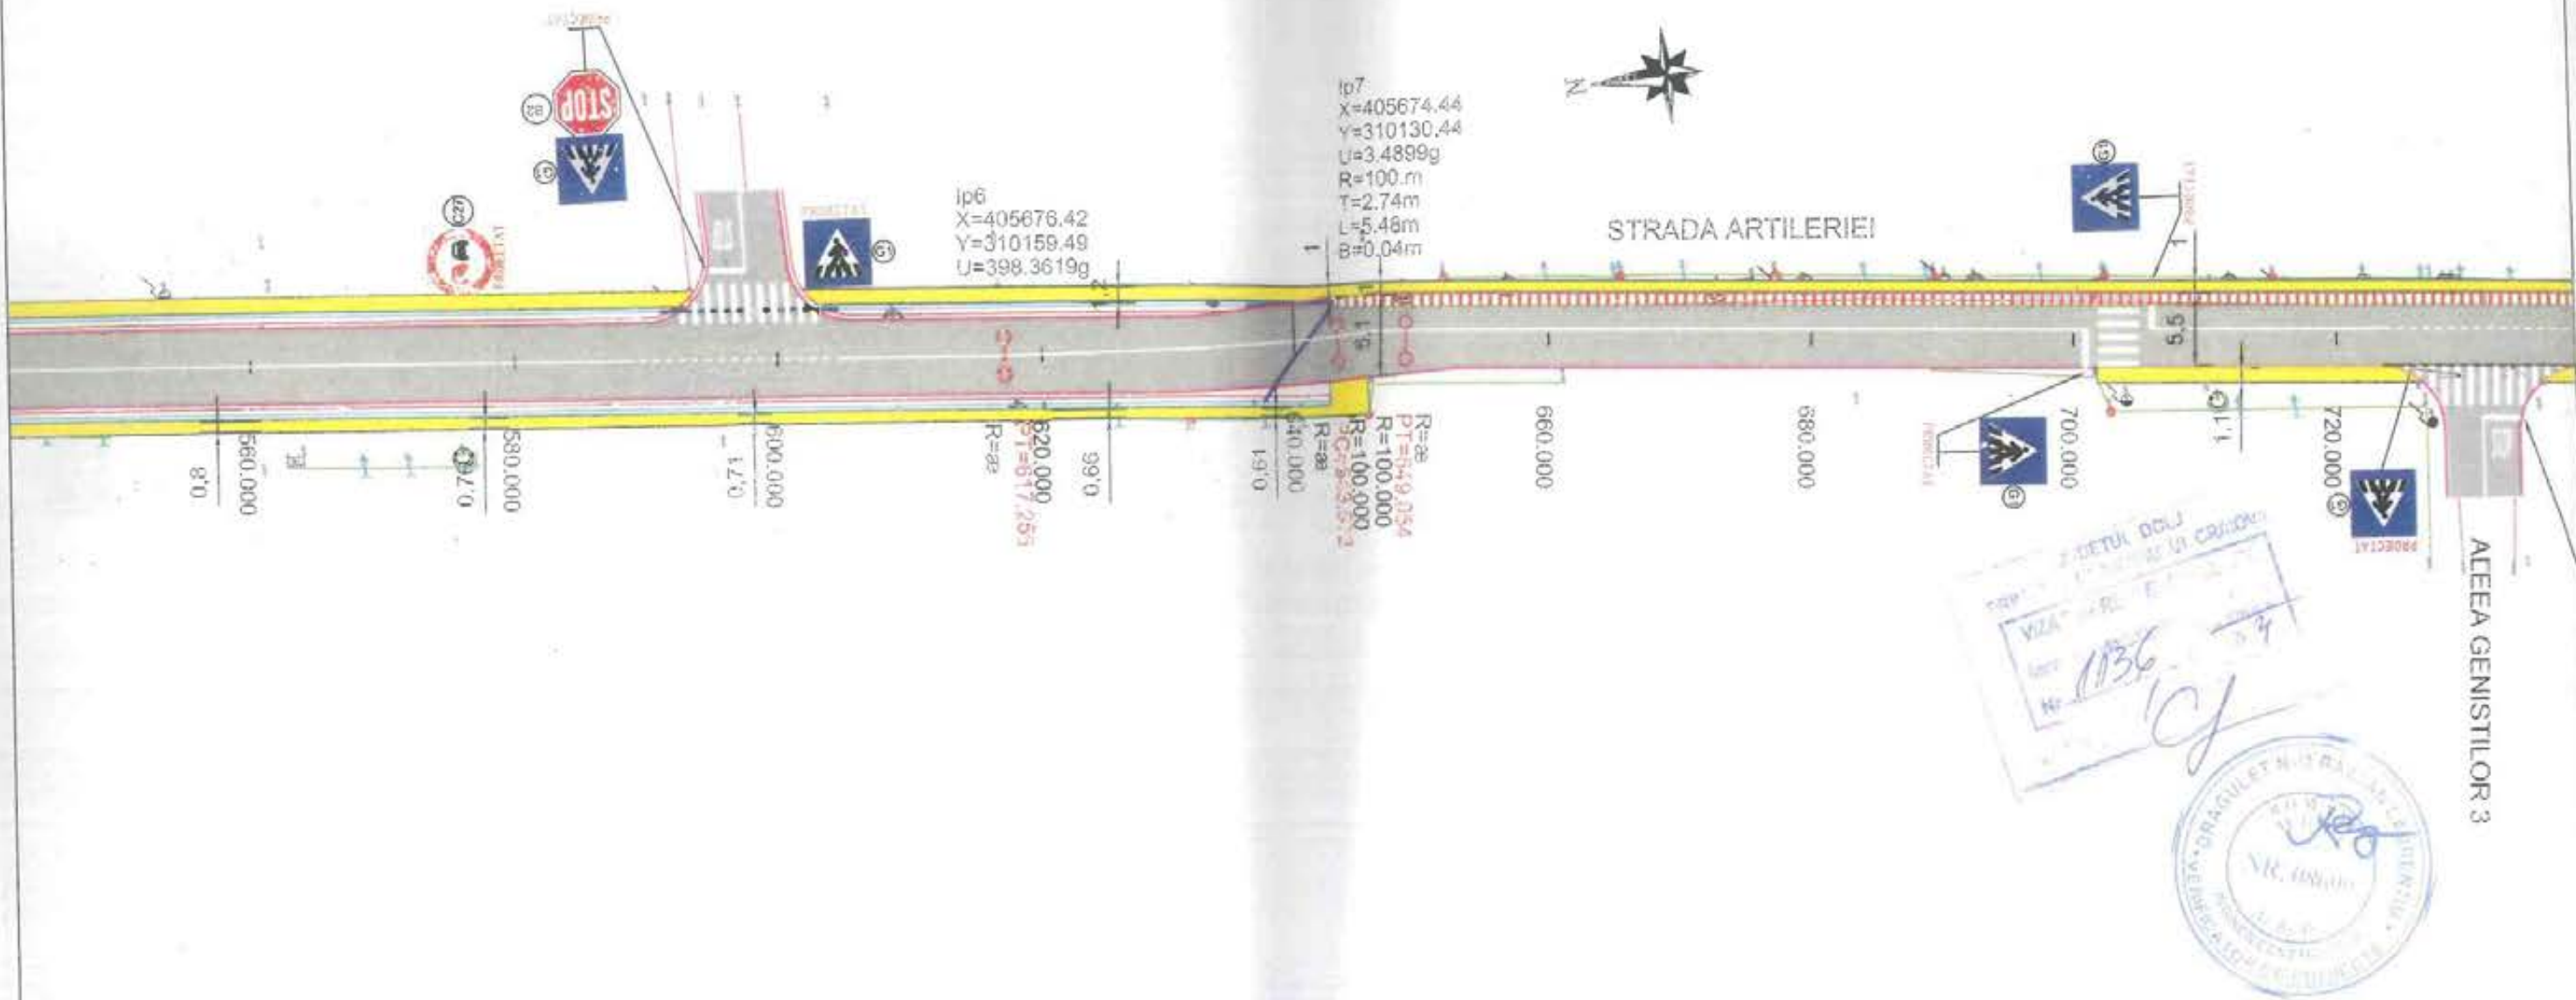

## LEGENDA:


	Parte carosabila
	Trotuar nou
	Bordura prefabricate 20x25x50
	Bordura prefabricate 10x15x50
	Podet PVC Dn 315 mm
	Rigola cu placute carosabile

VERIFICATOR EXPERT	NUME	SEMNTURA	CERINTA	REFERAT / EXPERTIZA NR. / DATA
	<b>S.C. GRAFIC TENDS S.R.L.</b> C.I.F. RO 18512843 Str. Educel nr. 13, parter, Slt. Tarnab. Com. Corbeazca, Jud. Ilfov Tel: 0728 032 469; Fax: 021 568 10 33			Beneficiar: MUNICIPIUL CRAIOVA, JUDETUL DOLJ
SPECIFICATIE	NUME	SEMNTURA	Scara: 1:500	Proiect nr. 1878_10a/20
SEF PROIECT	ing. Alexandru Maroiu			Fazo. P.A.C.
PROIECTAT	ing. Alexandru Maroiu		Data: 2020	Planse nr. PS - 04
DESENAT	teh. Sabina Siroescu			Titlu planse PLAN DE SITUATIE

ACEEA GENISTILOR 3

# PLAN DE SITUATIE

Scara 1:500

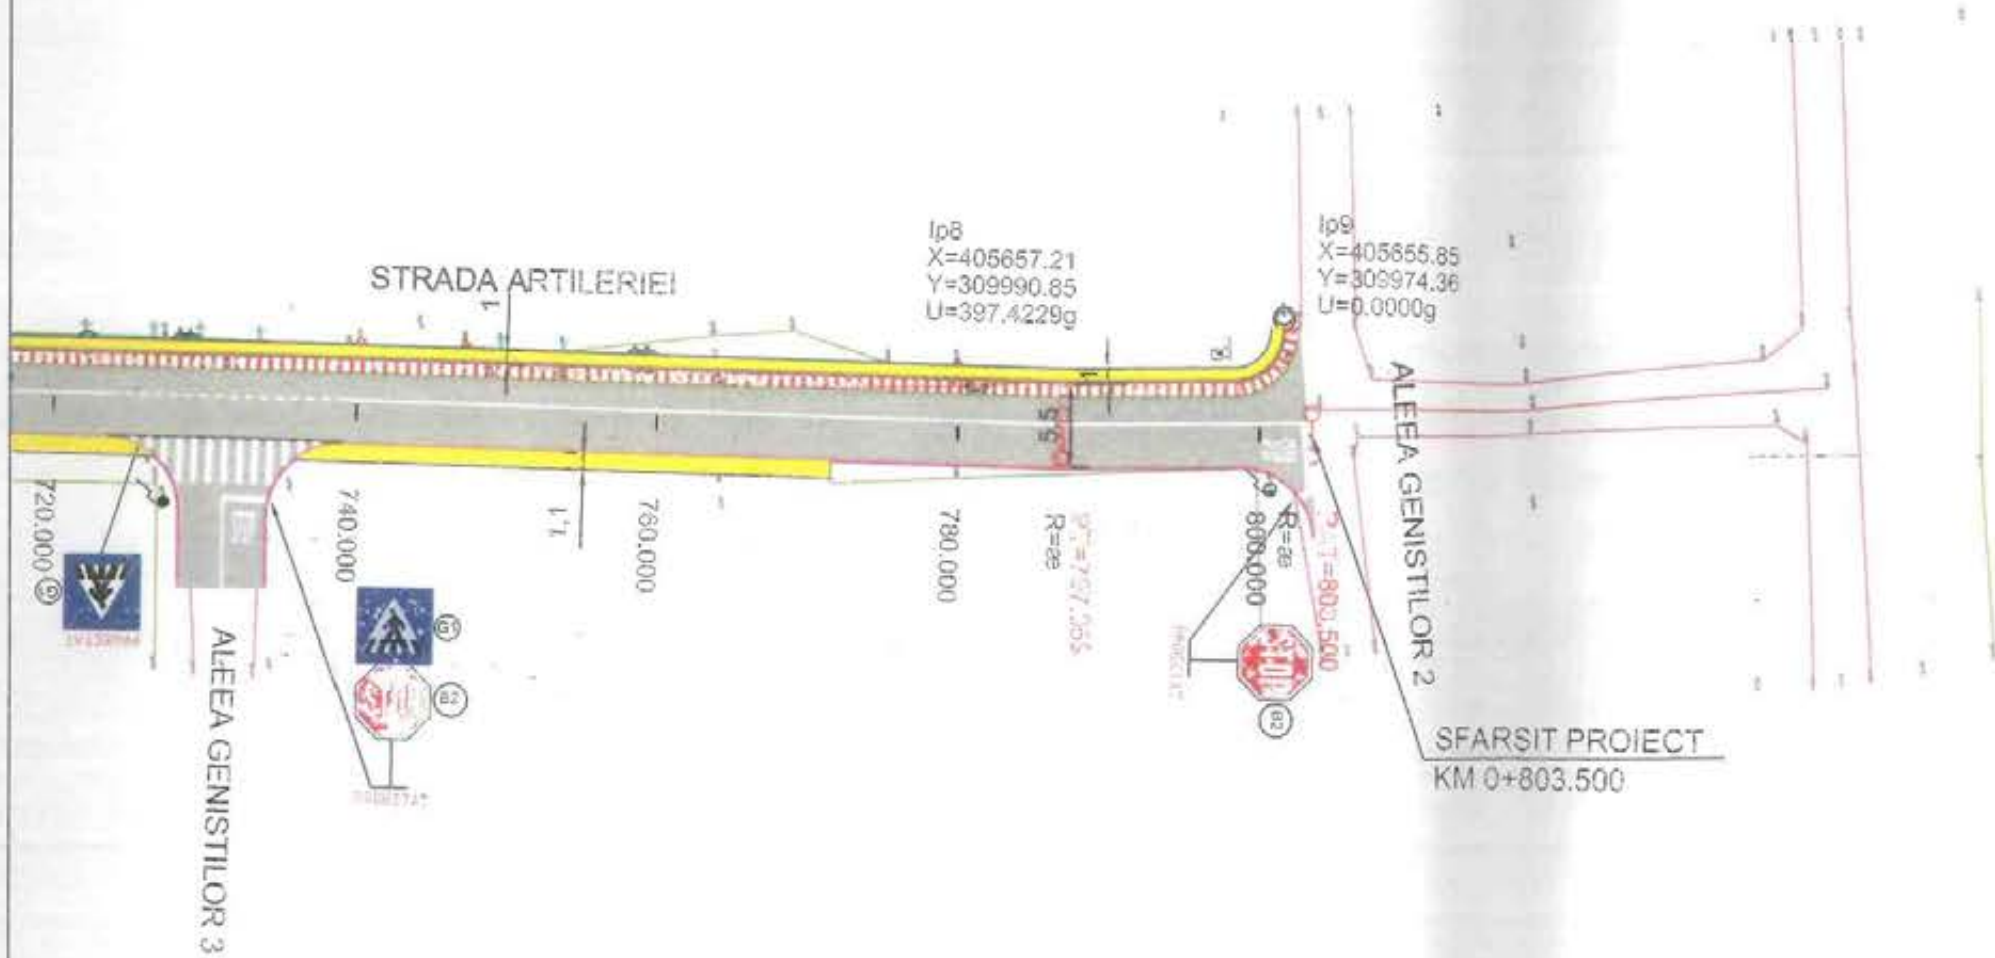

PRIP. JUDETEL DOLJ  
MUNICIPIUL CRAIOVA  
Nr. 438



## LEGENDA:


	Parte carosabila
	Trotuar nou
	Bordura prefabricata 20x25x50
	Bordura prefabricata 10x15x50
	Podet PVC Dn 315 mm
	Rigola cu placute carosabile

VERIFICATOR EXPERT	NUME	SEMNATURA	CERINTA	REFERAT / EXPERTIZA NR. / DATA
	S.C. GRAFIC TENDS S.R.L. C.I.F. RO 16512643 Str. Ederii nr. 13, parter, Sat Tomaj, Com. Corbanice, Jud. Ilfov Tel: 0729 032 462; Fax: 021 568 10 32			Beneficiar: MUNICIPIUL CRAIOVA, JUDETEL DOLJ
SPECIFICATIE	NUME	SEMNATURA	Scara: 1:500	"REABILITARE SI MODERNIZARE STRAZI SI ALEI DIN MUNICIPIUL CRAIOVA: LOT 1 Zona Sud-Est - Modernizare Strada ARTILERIEI - Subsecventi 10"
SEF PROIECT	ing. Alexandru Marciu			Faza: P.A.C.
PROIECTAT	ing. Alexandru Marciu		Data: 2020	Titlu planşa: PLAN DE SITUATIE
DESENAT	teh. Sabina Stroescu			PS - 05



# PROFIL TRANSVERSAL TIP 1

Sc. 1:50

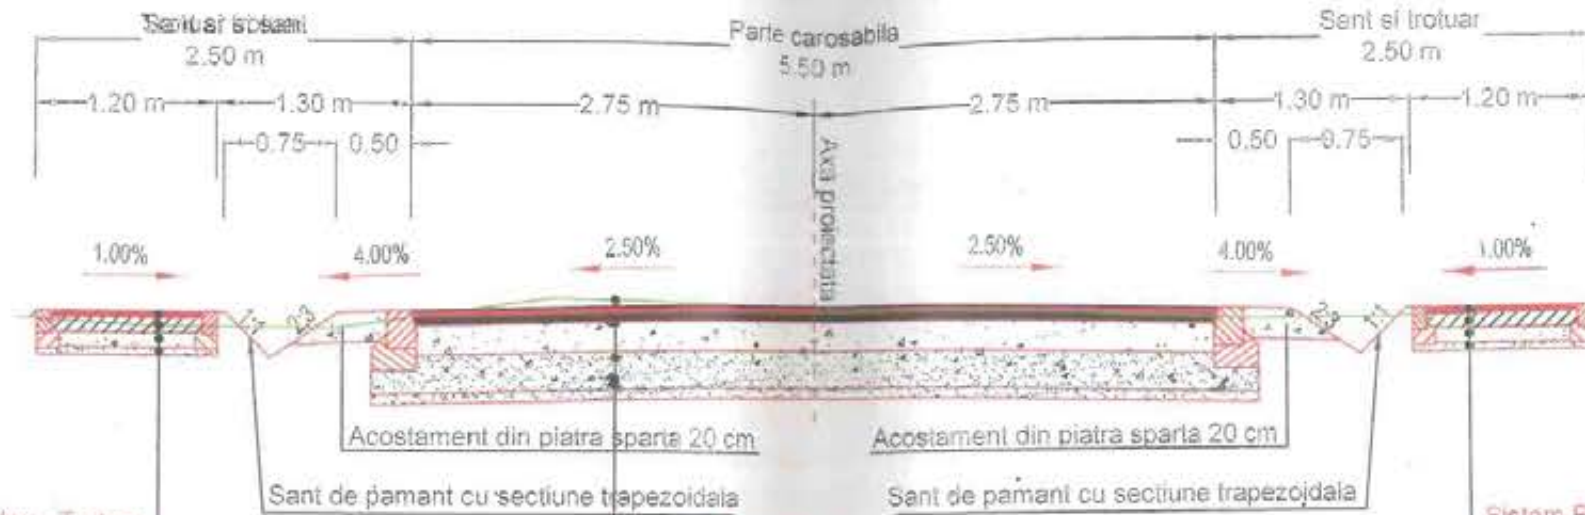

**Sistem Rutier Nou - Trotuar**  
 - 4 cm beton asfaltic tip BA8  
 - 10 cm beton de ciment C16/20  
 - 10 cm fundatie din balast  
 - 5 cm nisip

**Sistem Rutier Nou**  
 - 4 cm beton asfaltic tip BA16  
 - 6 cm strat de binder BAD22.4  
 - 23 cm piatra sparta amestec optimal  
 - 30 cm fundatie din balast  
 - Geotextil  
 - 7 cm nisip


**Sistem Rutier Nou - Trotuar**  
 - 4 cm beton asfaltic tip BA8  
 - 10 cm beton de ciment C16/20  
 - 10 cm fundatie din balast  
 - 5 cm nisip




VERIFICATOR EXPERT	NUME	SEMNATURA	CERINTA	REFERAT / EXPERTIZA NR. / DATA		
 S.C. GRAFIC TENDS S.R.L. C.I.F. RO 18512643 Str. Ecerei nr. 13, parter, Sat Tamas, Com. Corbeanca, Jud. Ilfov Tel: 0728 032 469, Fax: 021 568 10 33				Beneficiar:	MUNICIPIUL CRAIOVA, JUDETUL DOLJ	Proiect nr. 1878_10a/2020
SPECIFICATIE	NUME	SEMNATURA	Scara: 1:20	"REABILITARE SI MODERNIZARE STRAZI SI ALEI DIN MUNICIPIUL CRAIOVA: LOT 2 Zona Sud-Est - Modernizare Strada ARTILERIEI - Subsecvent 10"	Faza:	
SEF PROIECT	Ing. Alexandru Maroiu		1:50		P.A.C.	
PROIECTAT	Ing. Alexandru Maroiu		Data: 2020		Planse nr.:	
DESENAT	teh. Sabina Stroescu				PTT - 01	

PROFIL TRANSVERSAL TIP 2  
Sc. 1:50

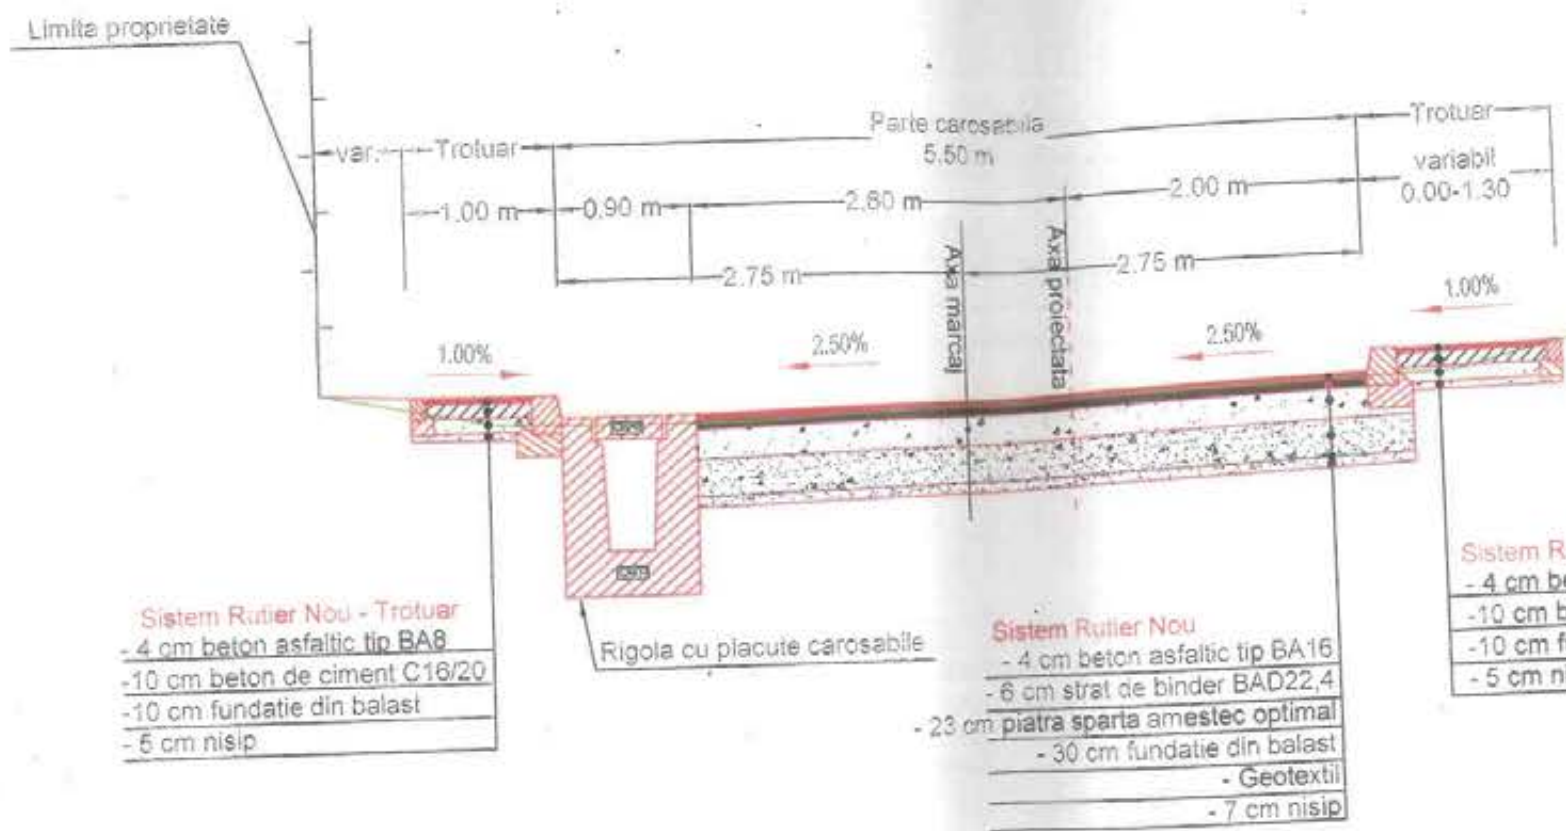

**Sistem Rutier Nou - Trotuar**  
 - 4 cm beton asfaltic tip BA8  
 - 10 cm beton de ciment C16/20  
 - 10 cm fundatie din balast  
 - 5 cm nisip

**Sistem Rutier Nou**  
 - 4 cm beton asfaltic tip BA16  
 - 6 cm strat de binder BAD22,4  
 - 23 cm piatra sparta amestec optimal  
 - 30 cm fundatie din balast  
 - Geotextil  
 - 7 cm nisip

**Sistem Rutier Nou - Trotuar**  
 - 4 cm beton asfaltic tip BA8  
 - 10 cm beton de ciment C16/20  
 - 10 cm fundatie din balast  
 - 5 cm nisip

1136  
10/20



VERIFICATOR EXPERT	NUME	SEMNAȚURA	CERINȚA	REFERAT / EXPERTIZA NR. / DATA
Proiect nr. 1876_10a/2020				
SPECIFICATIE	NUME	SEMNAȚURA	Scara: 1:20	Faza:
SEF PROIECT	ing. Alexandru Maroiu		1:50	P.A.C.
PROIECTAT	ing. Alexandru Maroiu		Data: 2020	Planse nr.
DESENAT	teh. Sabina Stroescu			PTT - 02
Titlu planșă: PROFIL TRANSVERSAL TIP				21




Str. Vanatori de munte

PLAN DE SITUATIE STR. ARTILERIEI  
SC:1:500

Str. Aviatorilor

Str. Marinei

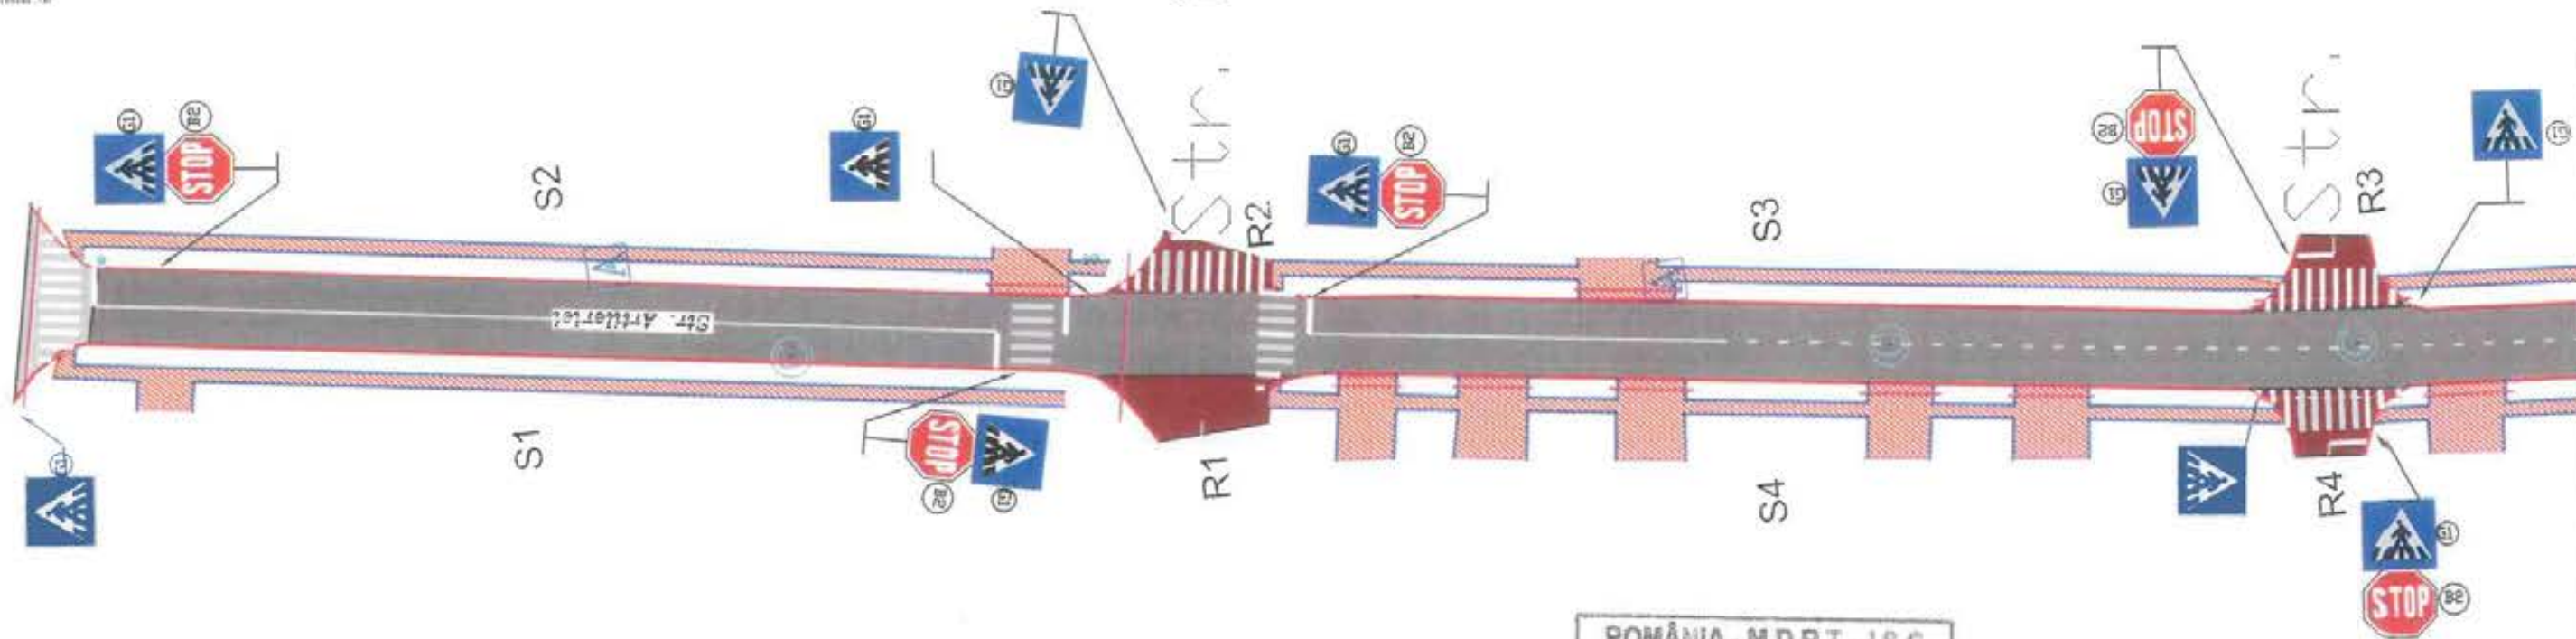

ROMANIA - M.D.R.T. - I.S.C.  
**DOBRE NICOLAE**  
 DIRIGINTE DE ŞANTIER  
 AUT. NR. 00017198  
 DOMENIU / SUBDOMENIU:  
 2.3; 3.2; 6.1; 8.1




AUTORITATE CONTRACTANTA:  
 PRIMĂRIA MUNICIPIULUI CRAIOVA  
 BENEFICIAR FINAL:  
 MUNICIPIUL CRAIOVA  
 Proiect: REABILITARE SI MODERNIZARE STRAZI SI ALEI DIN MUNICIPIUL  
 CRAIOVA; STR. ARTILERIEI  
 Denumire contract: REABILITARE SI MODERNIZARE STRAZI  
 SI ALEI DIN MUNICIPIUL CRAIOVA

Desenat	Nume	Semnatura	Scara: A3 1:500
	Ing. TICĂ CORNELIA		Faza: AS BUILT
			Data: 02.2022

Titlu planşa:  
 Plan de situatie strada ARTILERIEI MUNICIPIUL CRAIOVA  
 PLANSA Nr. PE-01

PLAN DE SITUATIE STR. ARTILERIEI  
SC:1:500

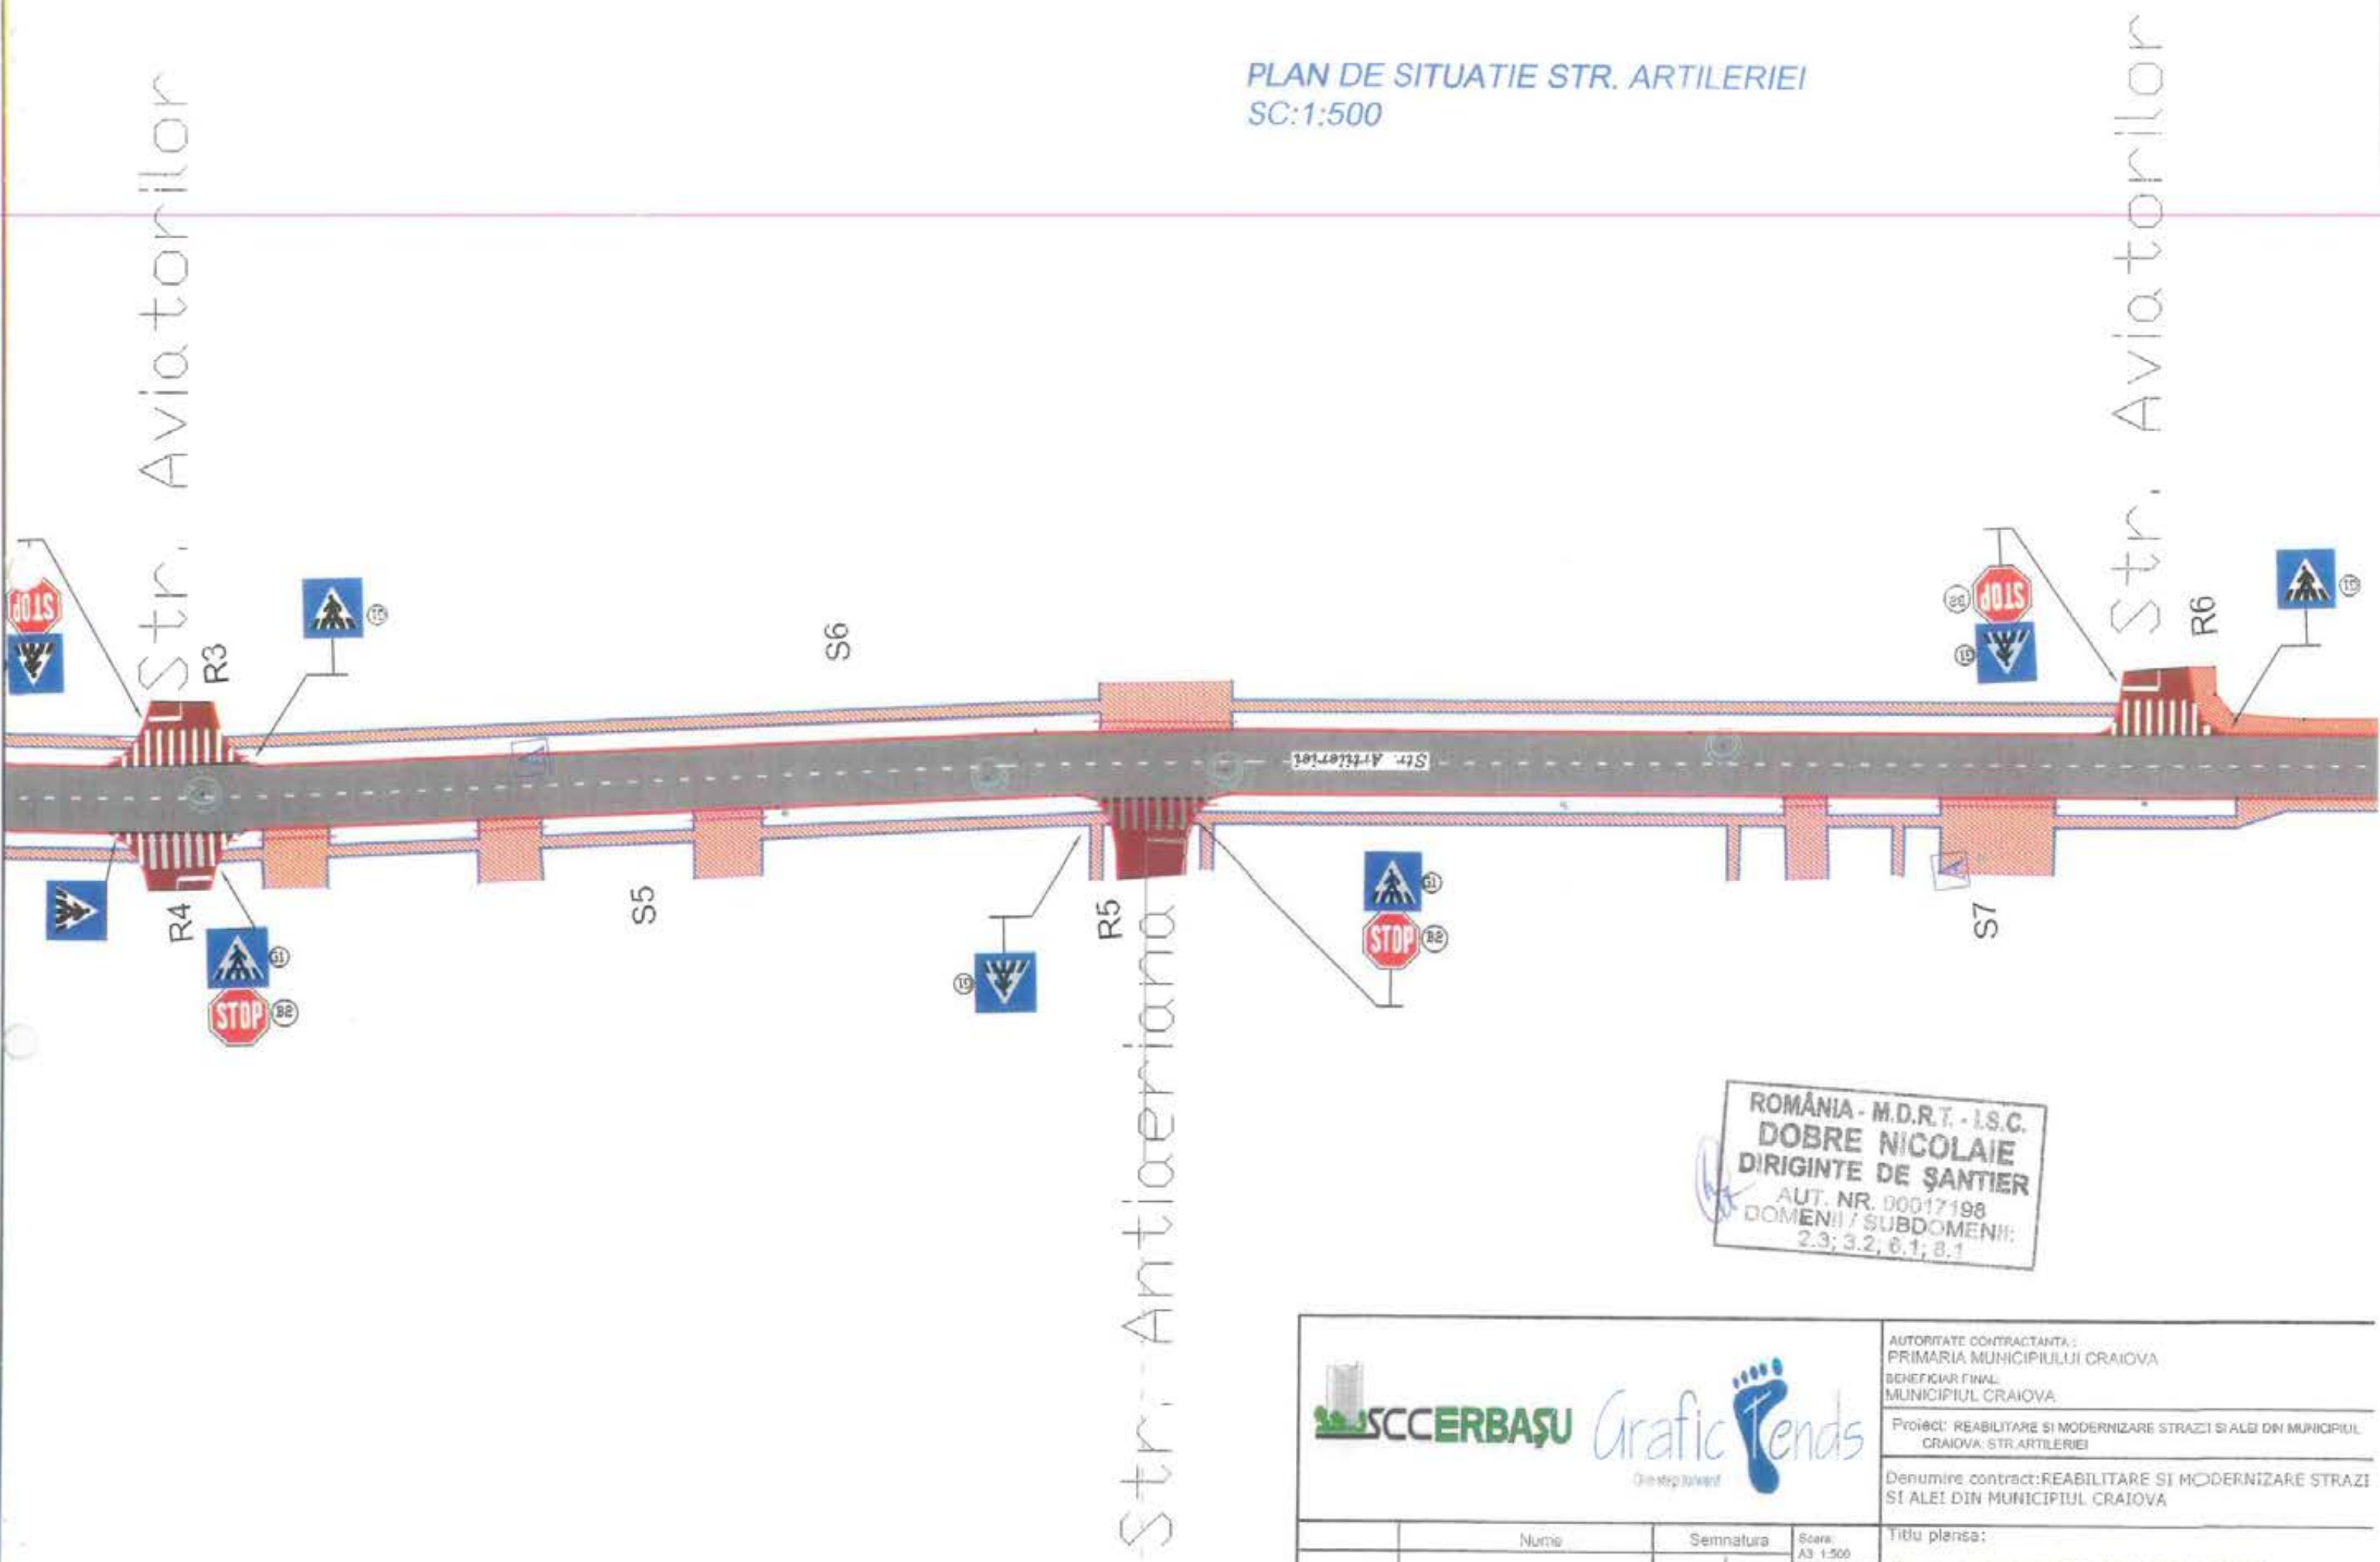


ROMANIA - M.D.R.T. - I.S.C.  
DOBRE NICOLAIE  
DIRIGINTE DE ŞANTIER  
AUT. NR. 00017198  
DOMENIU / SUBDOMENIU:  
2.3; 3.2; 6.1; 8.1

		AUTORITATE CONTRACTANTA: PRIMARIA MUNICIPIULUI CRAIOVA BENEFICIAR FINAL MUNICIPIUL CRAIOVA	
		Proiect: REABILITARE SI MODERNIZARE STRAZI SI ALBI DIN MUNICIPIUL CRAIOVA: STR. ARTILERIEI	
		Denumire contract: REABILITARE SI MODERNIZARE STRAZI SI ALBI DIN MUNICIPIUL CRAIOVA	
		Titlu planşa: Plan de situatie strada ARTILERIEI MUNICIPIUL CRAIOVA	
Desenezi	Nume Ing TICA CORNELIA	Semnatura 	Scara: A3 1:500 Faza: AS BUILT Data: 02.2022
			FLANSA Nr. PG-02




PLAN DE SITUATIE STR. ARTILERIEI  
SC:1:500

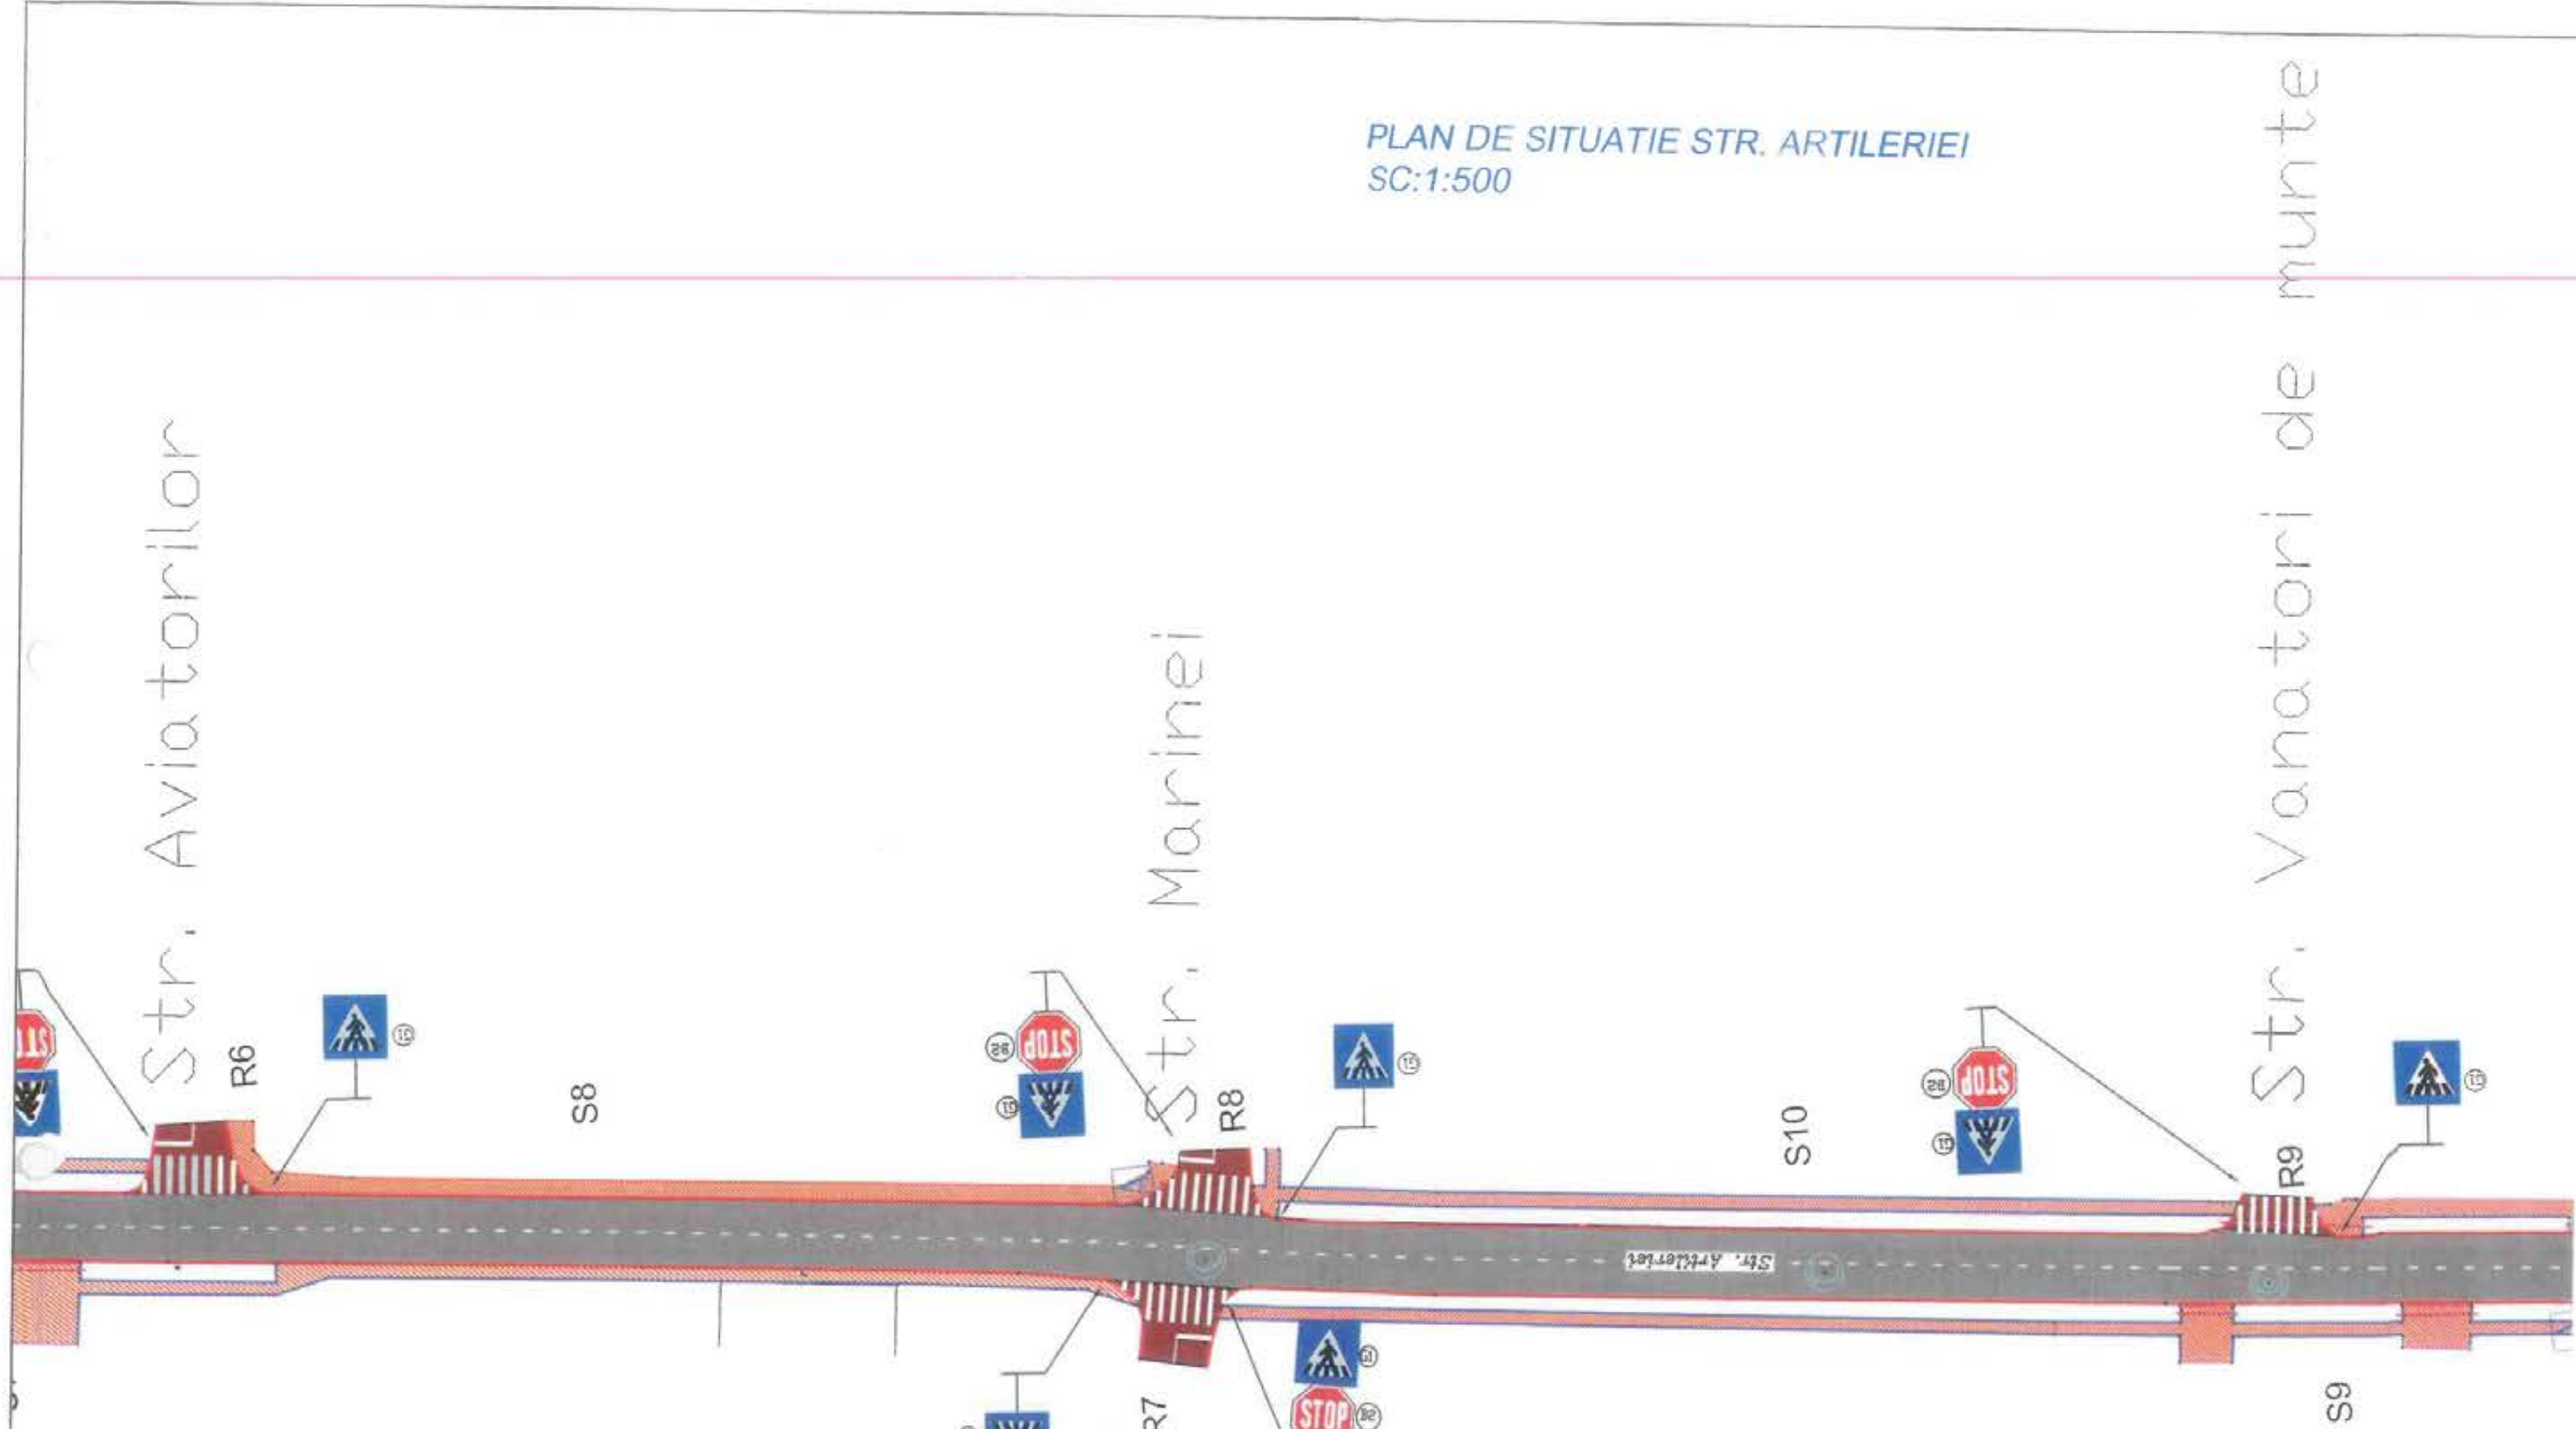

ROMANIA - M.D.R.T. - I.S.C.  
DOBRE NICOLAIE  
DIRIGINTE DE ŞANTIER  
AUT. NR. 00017198  
DOMENII / SUBDOMENII:  
2.3; 3.2; 6.1; 8.1

		AUTORITATE CONTRACTANTA: PRIMĂRIA MUNICIPIULUI CRAIOVA BENEFICIAR FINAL: MUNICIPIUL CRAIOVA.	
		Proiect: REABILITARE SI MODERNIZARE STRAZI SI ALEI DIN MUNICIPIUL CRAIOVA: STR. ARTILERIEI	
Denumire contract: REABILITARE SI MODERNIZARE STRAZI SI ALEI DIN MUNICIPIUL CRAIOVA		Titlu planşa:	
Desanat Ing. TICA CORNELIA		Semnatura <i>[Signature]</i>	Scara: AS 1:500 Faza: AS BUILT Data: 02.2022
		PLANSA Nr. P5-03	

PLAN DE SITUATIE STR. ARTILERIEI  
SC:1:500

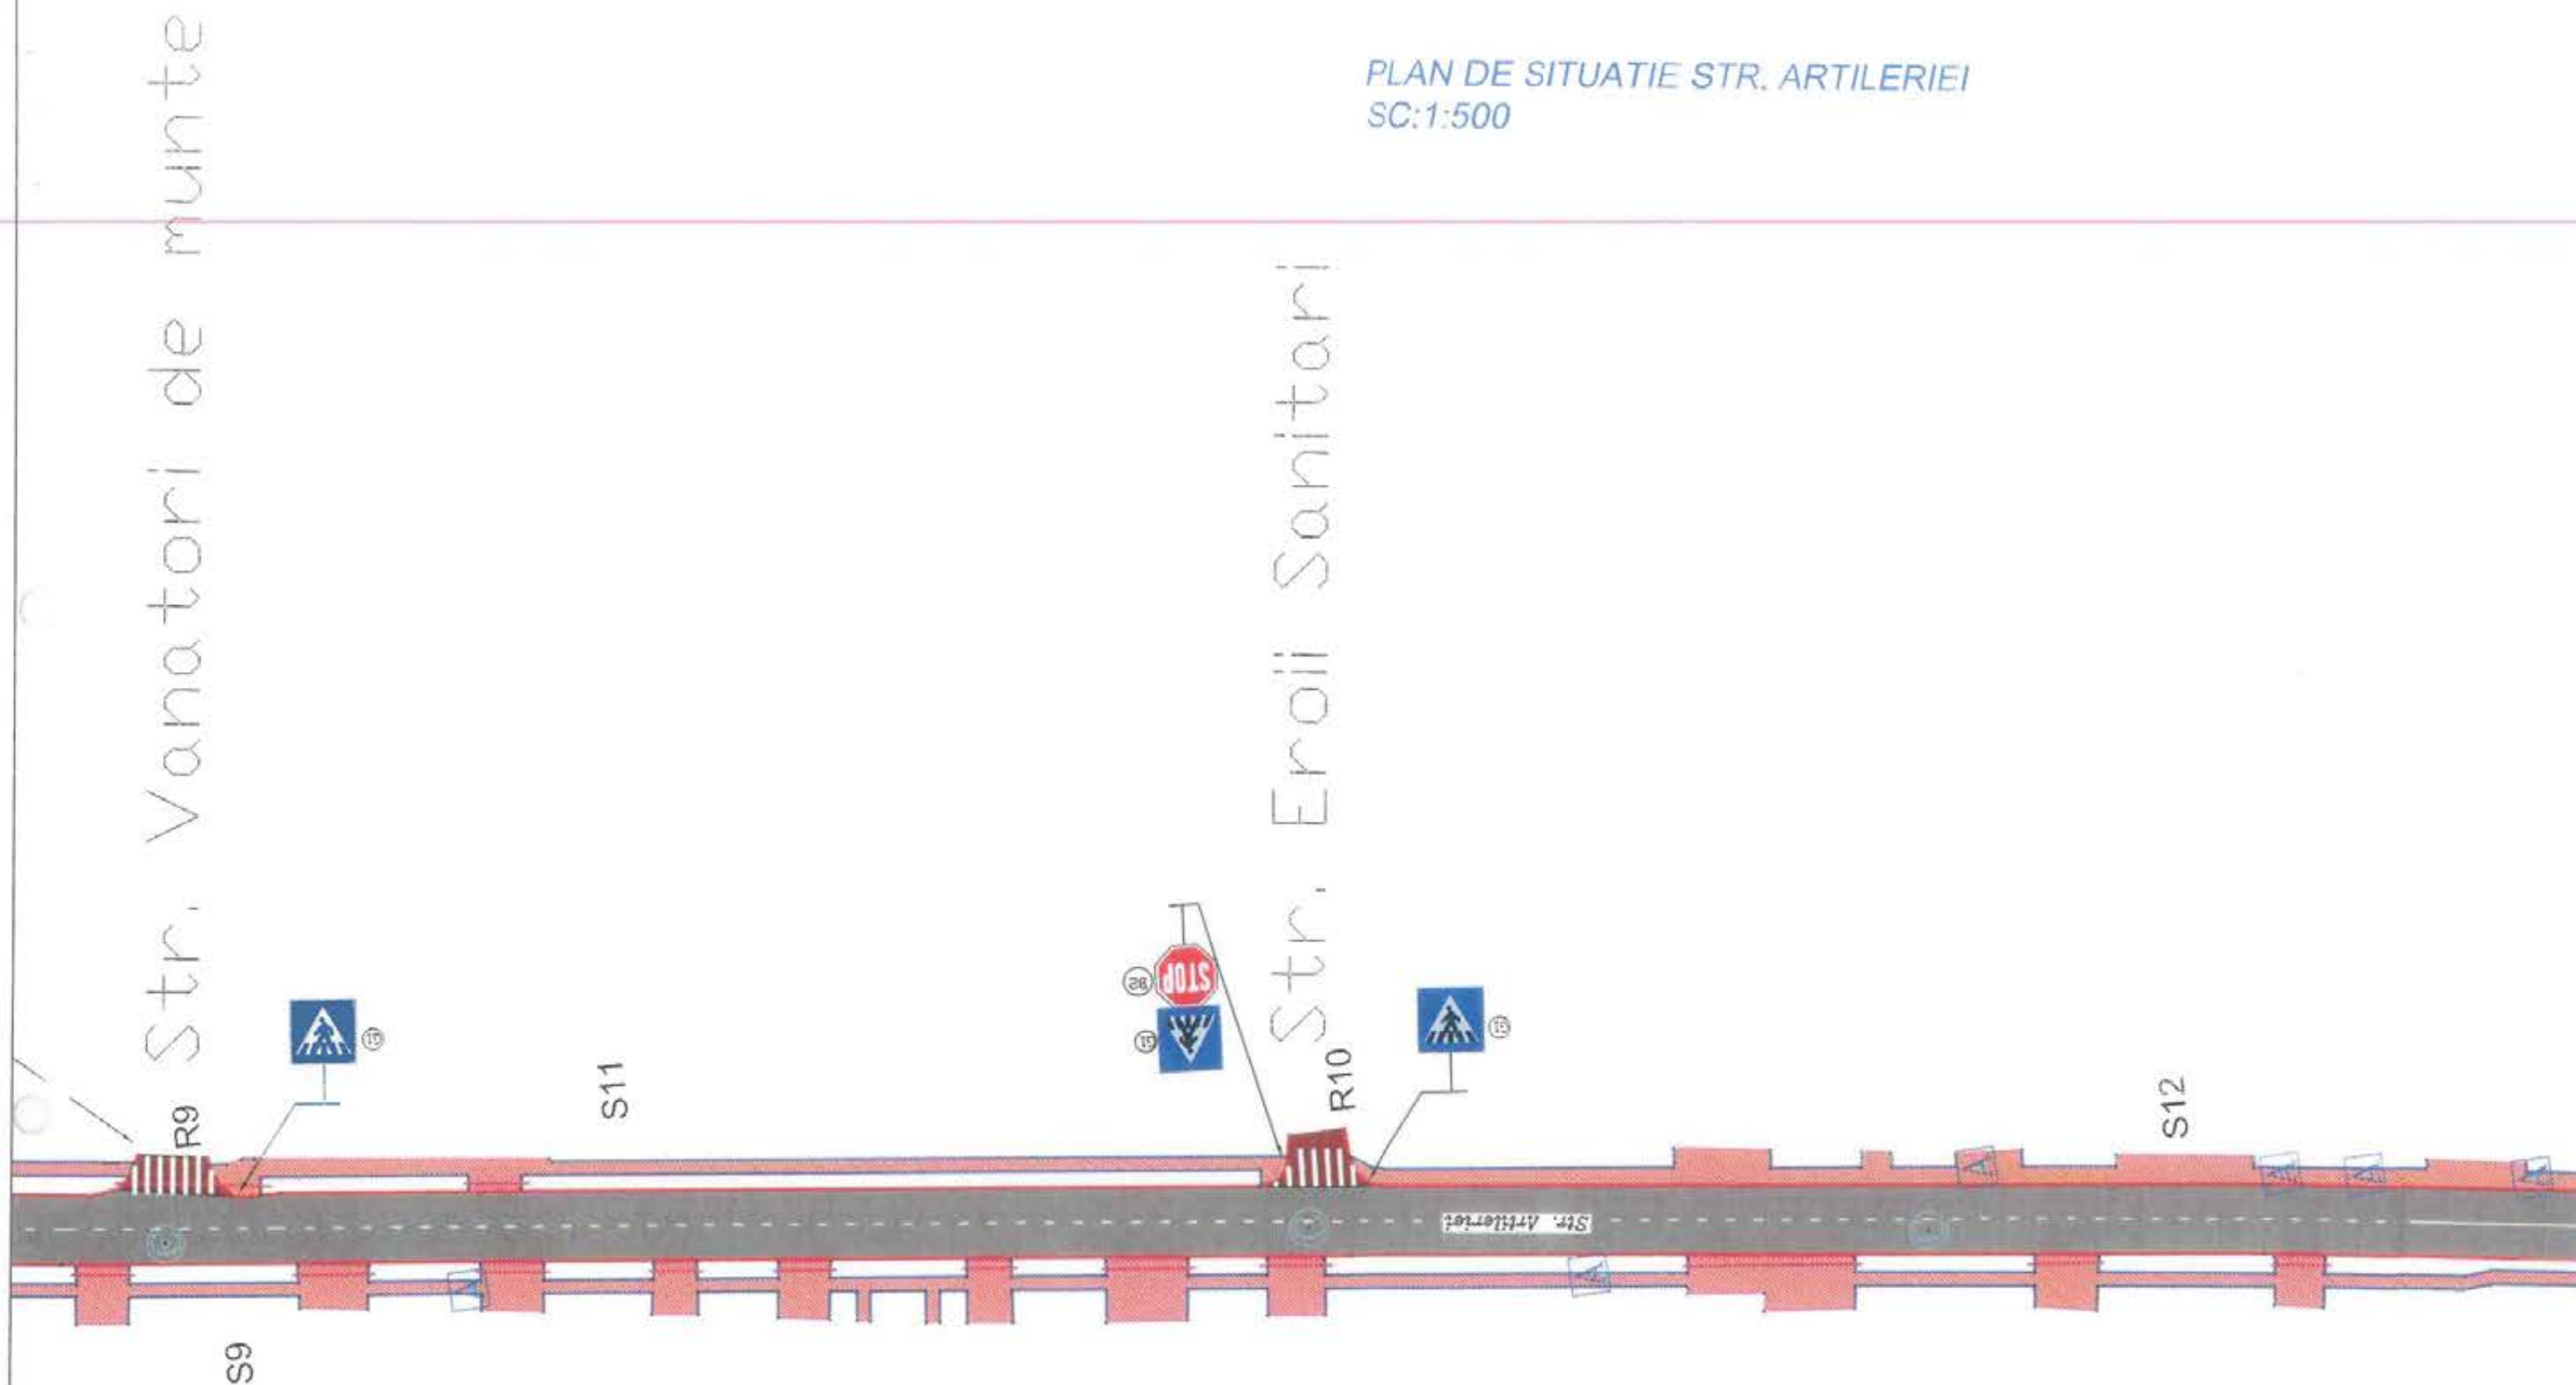

ROMANIA - M.D.R.T. - I.S.C.  
DOBRE NICOLAIE  
DIRIGINTE DE ŞANTIER  
AUT. NR. 00017198  
DOMENIU / SUBDOMENIU:  
2.3; 3.2; 6.1; 8.1



AUTORITATE CONTRACTANTA:  
PRIMARIA MUNICIPIULUI CRAIOVA  
BENEFICIAR FINAL:  
MUNICIPIUL CRAIOVA

Proiect: REABILITARE SI MODERNIZARE STRAZI SI ALEI DIN MUNICIPIUL  
CRAIOVA STR. ARTILERIEI

Denumire contract: REABILITARE SI MODERNIZARE STRAZI  
SI ALEI DIN MUNICIPIUL CRAIOVA


	Nume	Semnatura	Scara: A3 1:500
Desenat	ing TICA CORNELIA		Faza: AS BUILT
			Data: 02.2022

Titlu plansa:  
Plan de situatii strada ARTILERIEI MUN.C. CRAIOVA

PLANSA Nr. PS-01



PLAN DE SITUATIE STR. ARTILERIEI  
SC:1:500

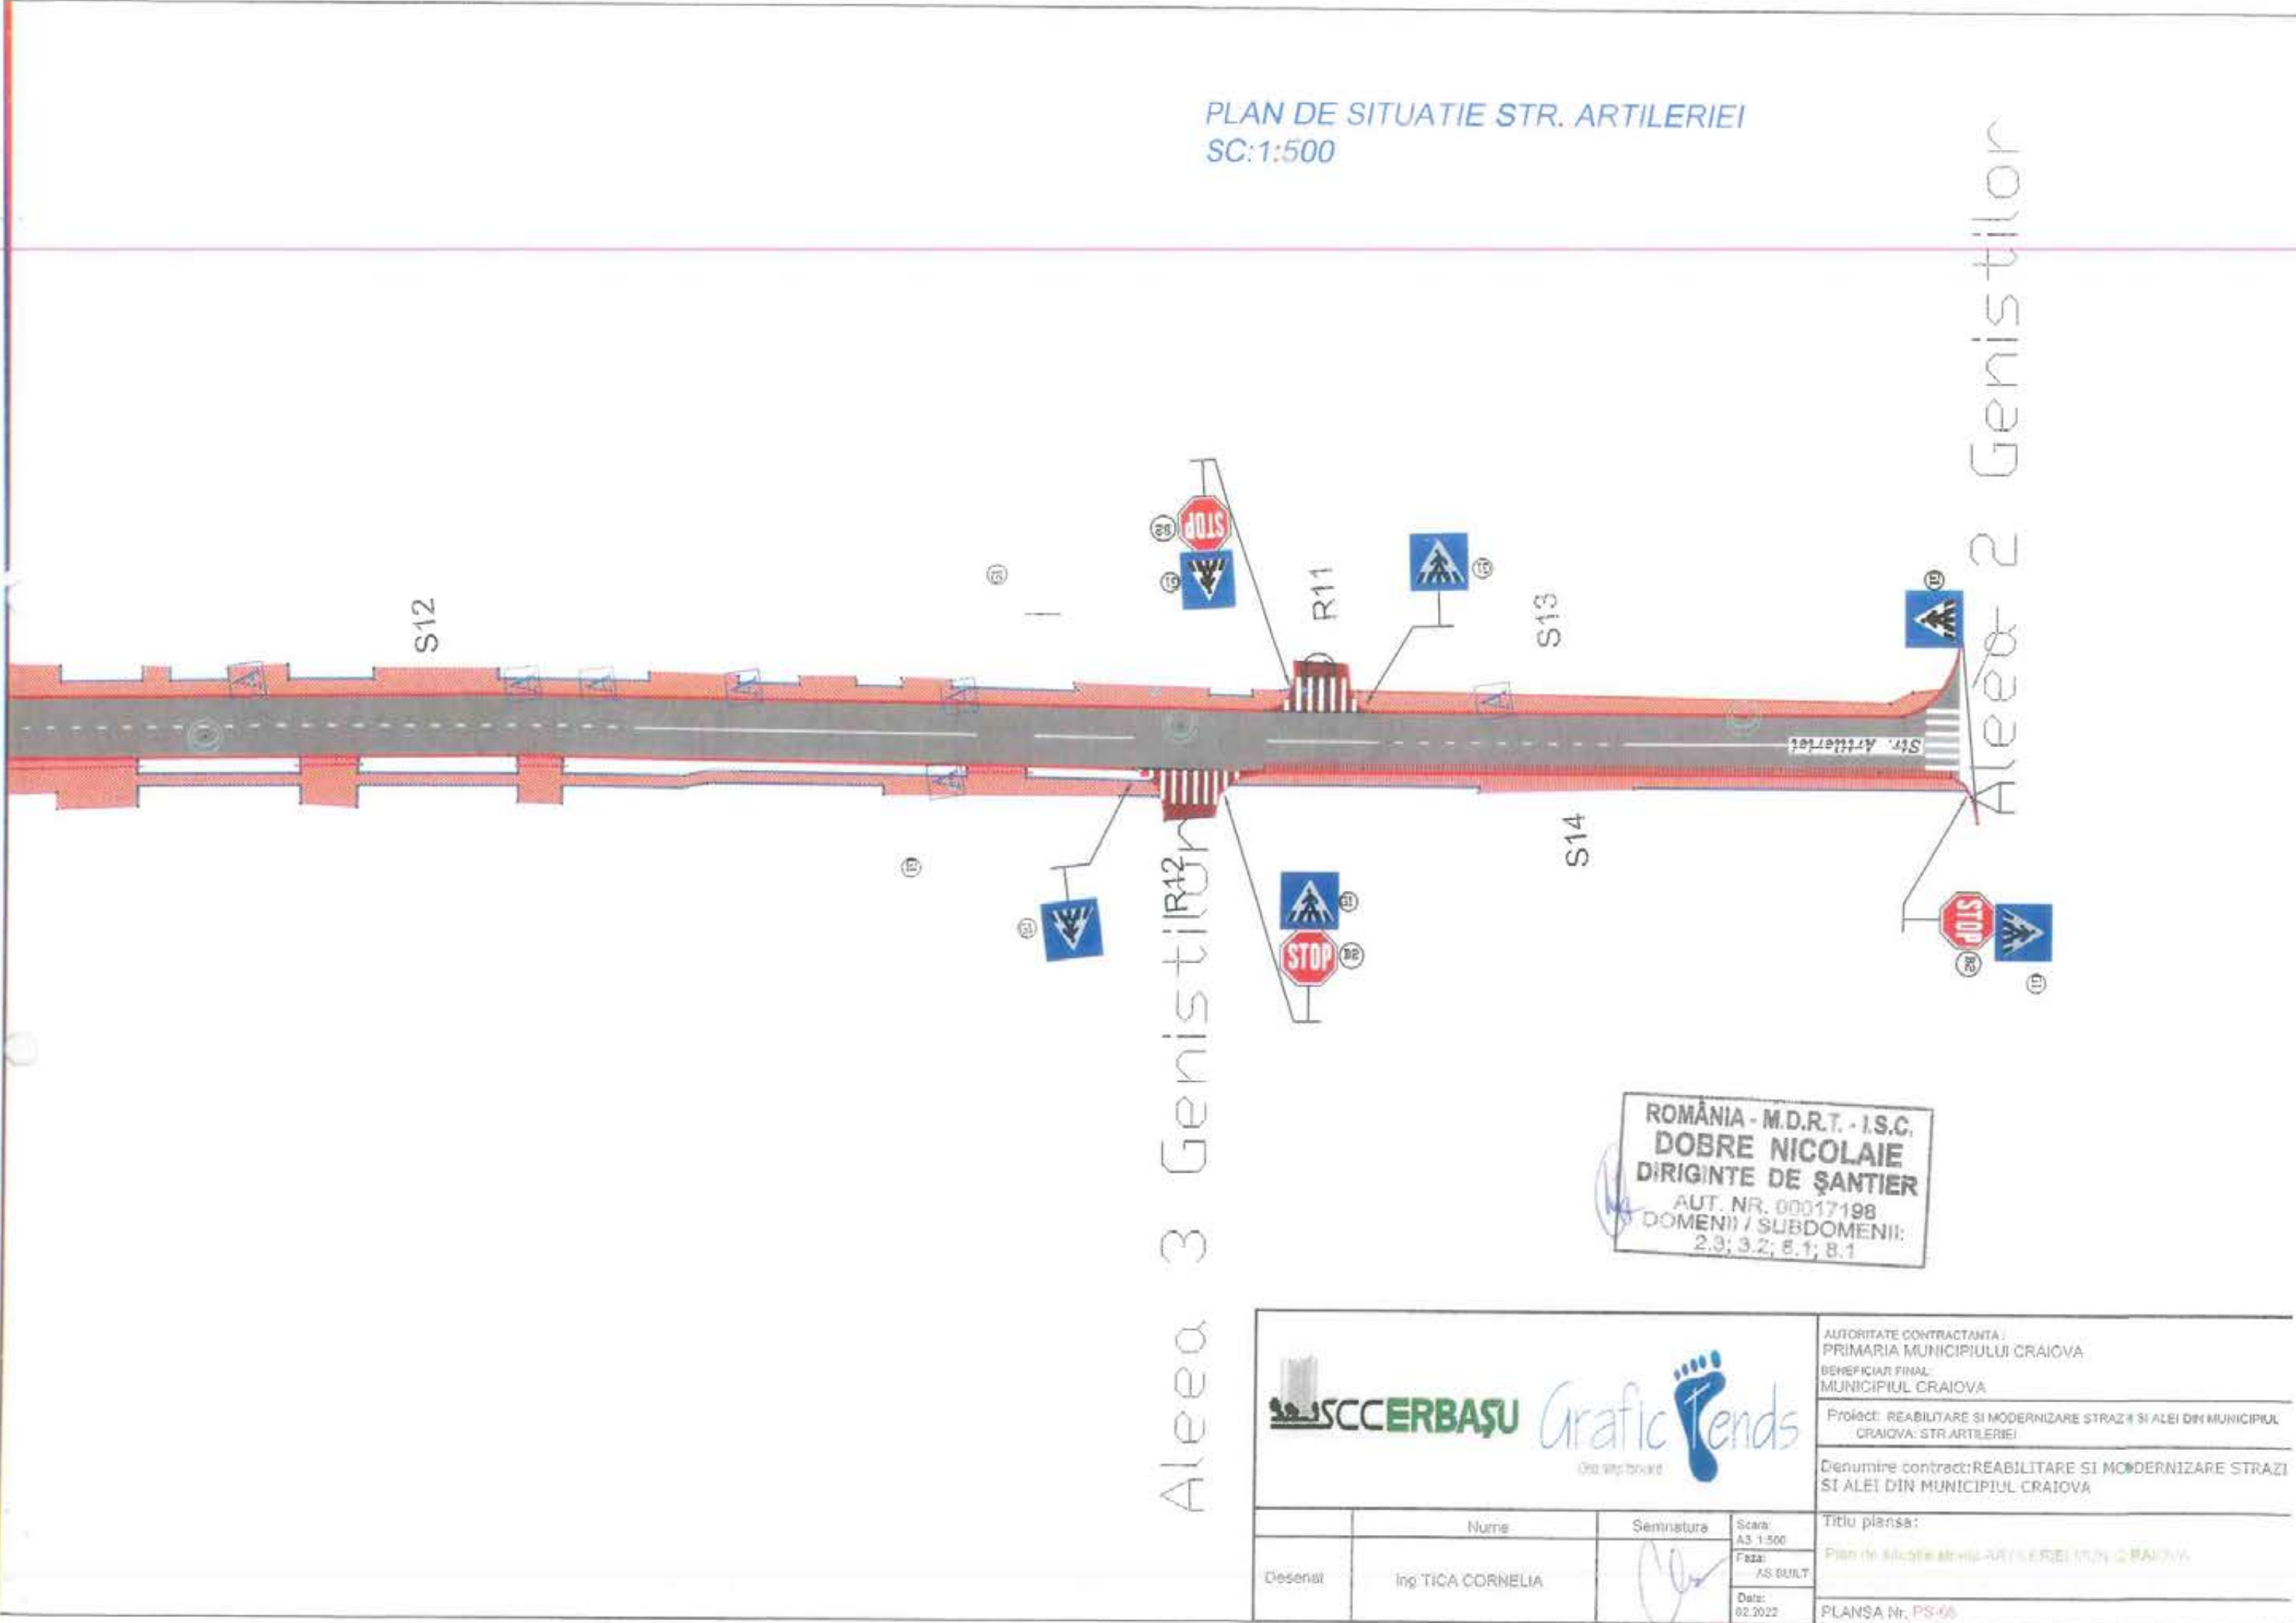

ROMANIA - M.D.R.T. - I.S.C.  
DOBRE NICOLAIE  
DIRIGINTE DE ŞANTIER  
AUT. NR. 00017198  
DOMENII / SUBDOMENII:  
2.0; 3.2; 8.1; 8.1

		AUTORITATE CONTRACTANTA: PRIMARIA MUNICIPIULUI CRAIOVA BENEFICIAR FINAL: MUNICIPIUL CRAIOVA	
		Proiect: REABILITARE SI MODERNIZARE STRAZI SI ALEI DIN MUNICIPIUL CRAIOVA: STR. ARTILERIEI	
		Denumire contract: REABILITARE SI MODERNIZARE STRAZI SI ALEI DIN MUNICIPIUL CRAIOVA	
Desenat	Ing. TICĂ CORNELIA	Semnatura	 Scara: A3 1:500 Faza: AS BUILT Data: 02.2022
		PLANŞA Nr. PS-05	


Aleea 3 Genistilor

Aleea 2 Genistilor

## PROFIL TRANSVERSAL TIP 1

Sc. 1:50


Se aplica de la:  
km 0+000 - km 0+340  
km 0+420 - km 0+590

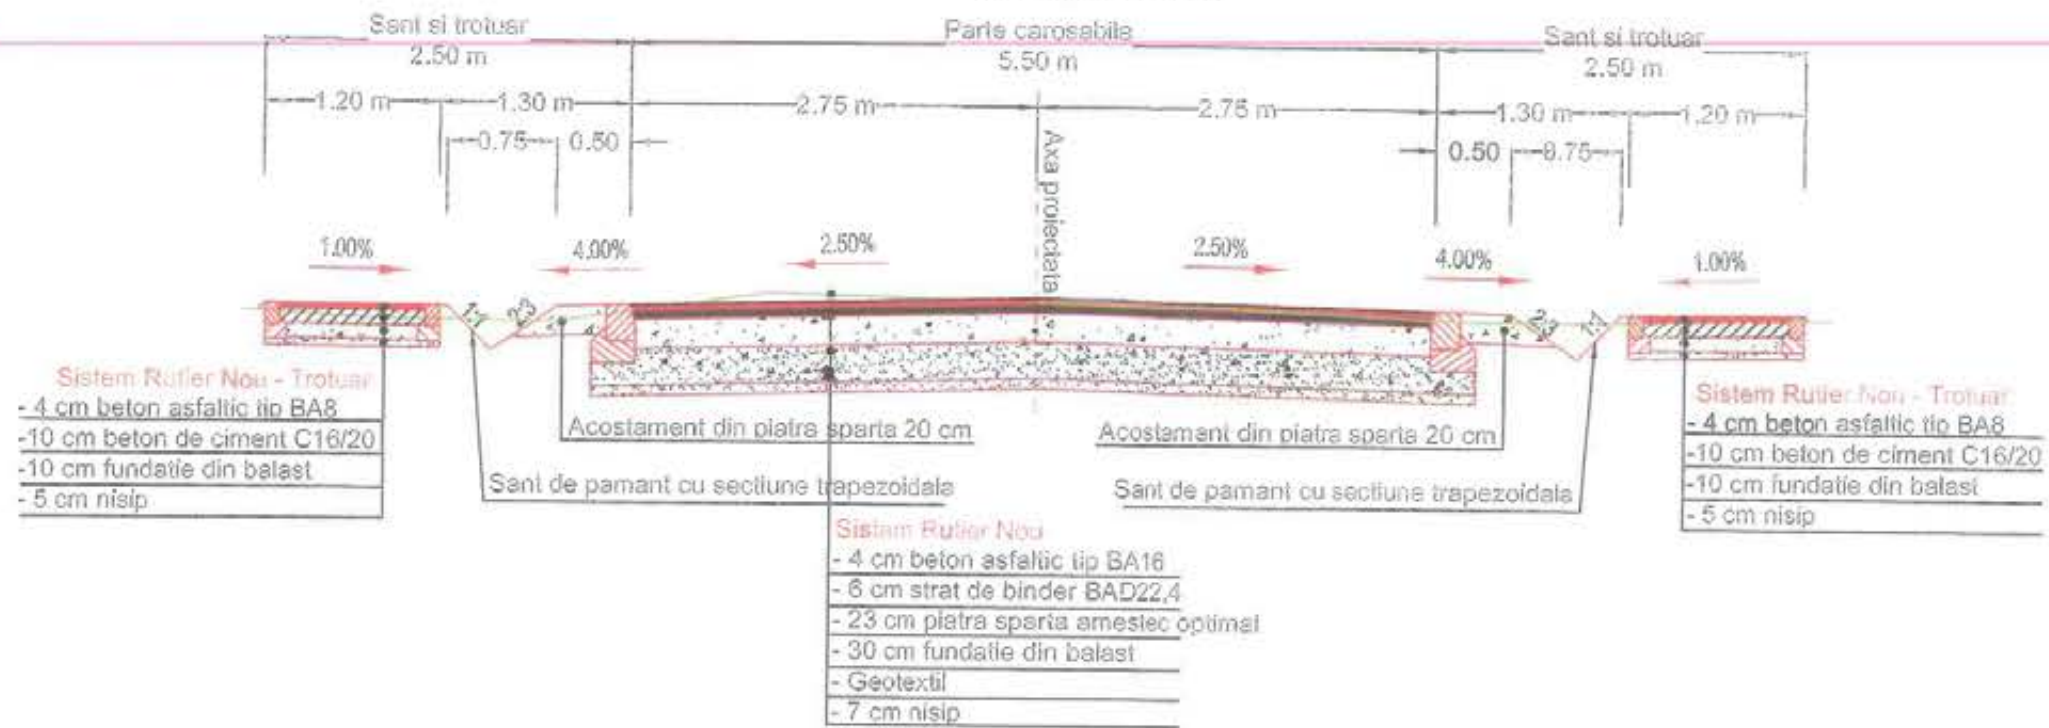

## PROFIL TRANSVERSAL TIP 2

Sc. 1:50

Se aplica de la: km 0+340 - km 0+420

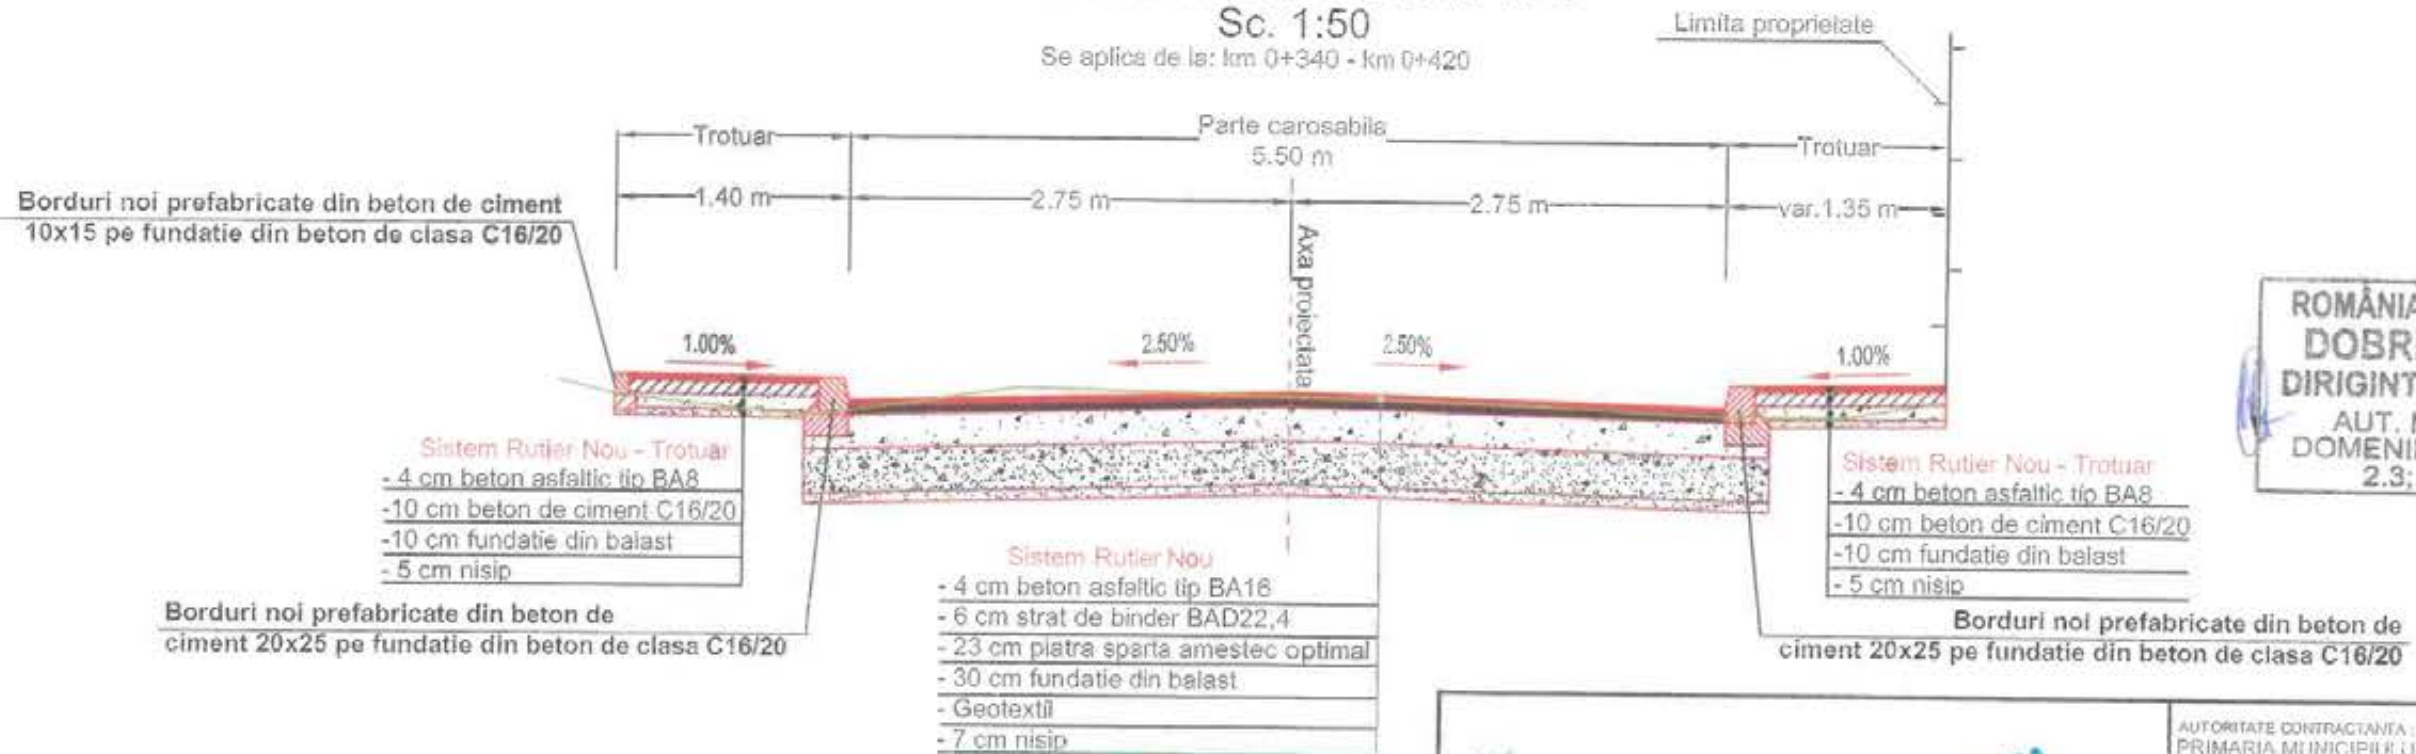

ROMANIA - M.D.R.T. - I.S.C.  
**DOBRE NICOLAI**  
DIRIGINTE DE SANTIER  
AUT. NR. 00017198  
DOMENII / SUBDOMENII:  
2.3; 3.2; 8.1; 8.1


		AUTORITATE CONTRACTANTA: PRIMARIA MUNICIPIULUI CRAIOVA BENEFICIAR FINAL MUNICIPIUL CRAIOVA	
		Proiect: REABILITARE SI MODERNIZARE STRAZI SIA-LEI DIN MUNICIPIUL CRAIOVA: STRARTILERIEI	
Denumire contract: REABILITARE SI MODERNIZARE STRAZI SI ALEI DIN MUNICIPIUL CRAIOVA		Titlu plansa:	
Desenat:	Nume: ing. TICĂ CORNELIA	Semnatura: 	Scara: AS 1:50 Faza: AS SURT Data: 02.2022
		PLANSA Nr. PTT-01	



### PROFIL TRANSVERSAL TIP 3

Sc. 1:50


Se aplica de la: km 0+590 - km 0+738

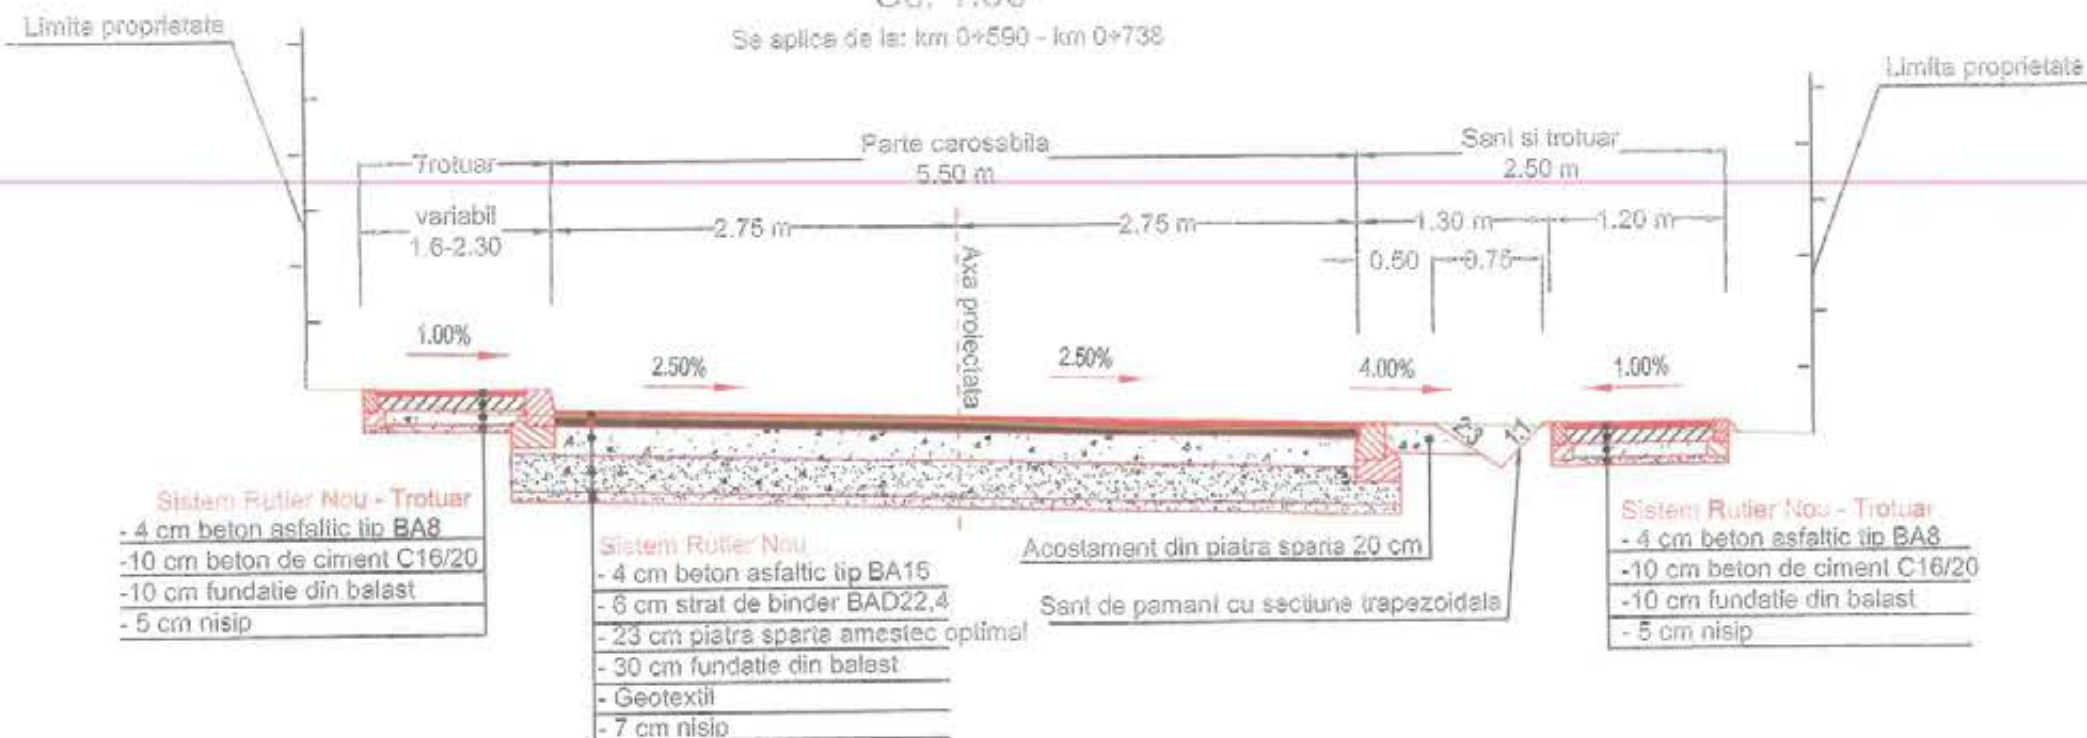

### PROFIL TRANSVERSAL TIP 4

Sc. 1:50

Se aplica de la: km 0+738 - km 0+800.83

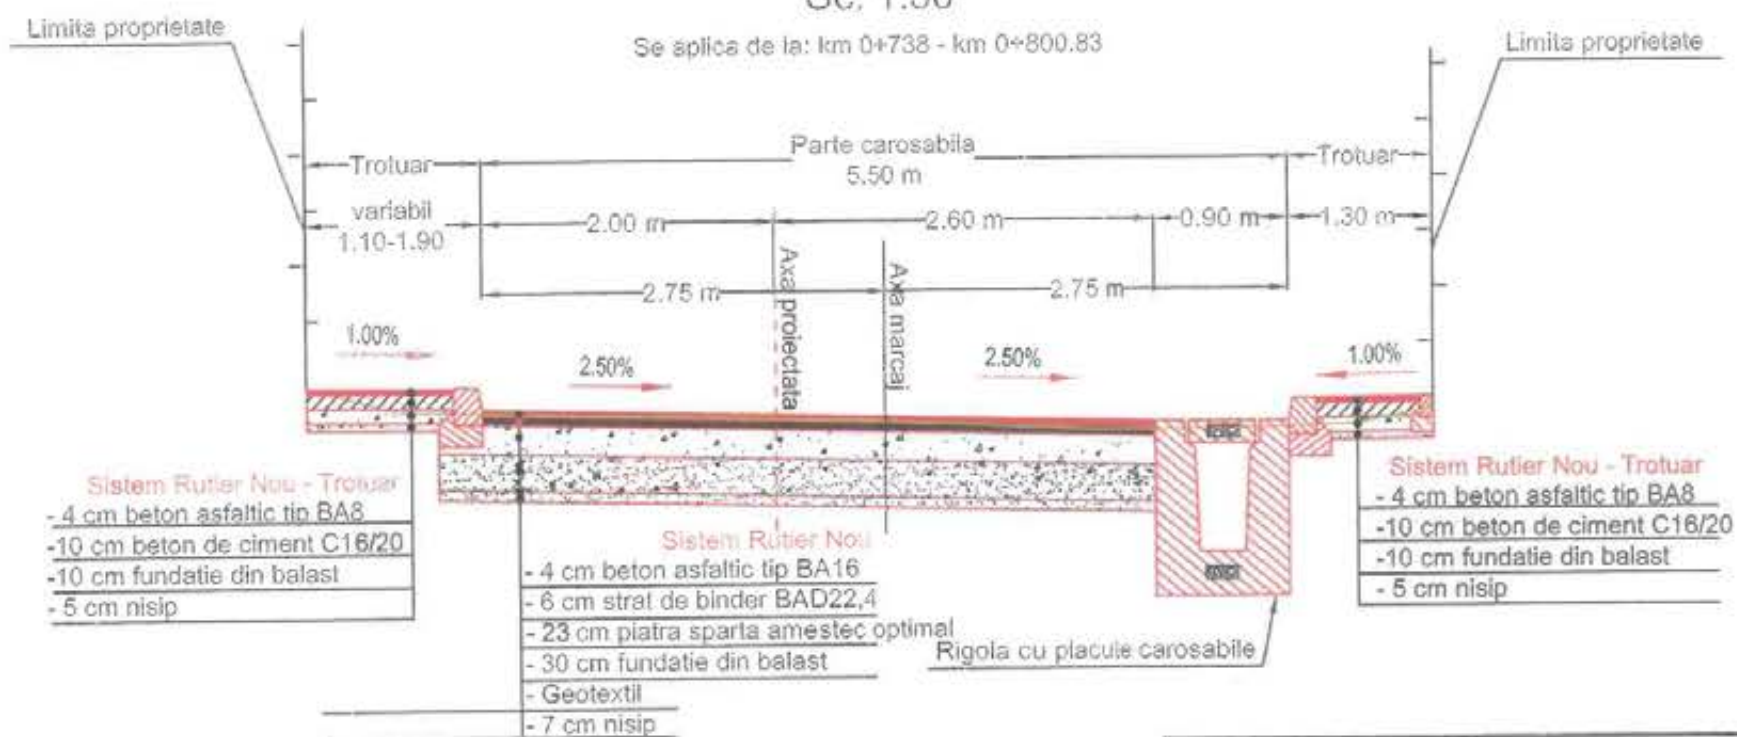

ROMANIA - M.D.R.T. - I.S.C.  
**DOBRE NICOLAI**  
 DIRIGINTE DE ŞANTIER  
 AUT. NR. 00017198  
 DOMENII / SUBDOMENII:  
 2.3; 3.2; 6.1; 8.1

		AUTORITATE CONTRACTANTA: PRIMARIA MUNICIPIULUI CRAIOVA BENEFICIAR FINAL: MUNICIPIUL CRAIOVA	
		Proiect: REABILITARE SI MODERNIZARE STRAZI SI ALEI DIN MUNICIPIUL CRAIOVA; STR. ARTILERIEI	
Denumire contract: REABILITARE SI MODERNIZARE STRAZI SI ALEI DIN MUNICIPIUL CRAIOVA		Titlu plansa:	
Desenat	Nume Ing. TIÇA CORNELIA	Semnatura 	Scara: A3 1:50 Faza: AS BUILT Data: 02.2022
		PLANSA Nr. PTT-01	

MUNICIPIUL CRAIOVA  
PRIMARIA MUNICIPIULUI CRAIOVA  
Direcția Investiții, Achiziții și Licitații  
Serviciul Investiții și Achiziții  
Nr. 113299 /22.06.2022

Al. Năbuș  
23.06.2022

Al. Apetean  
23.06.2022

Către,  
Direcția Patrimoniu

va înaintăm câte un exemplar din procesul verbal de recepție la terminarea lucrărilor de investiții și situația bunurilor rezultate ca urmare a implementării proiectului,, executate în intravilanul Municipiului Craiova, în cadrul acordului cadru nr. 104615/02.07.2018, la proiectul „Reabilitare și modernizare străzi și alei în municipiul Craiova (PT+ex.)”, pentru str. Cărbunești, cu scopul de a fi preluată în patrimoniu.

Director executiv,  
Maria Năușă

Nume și prenume	Funcția	Data	Semnătura
Verificat, Marian Deselnicu	Șef Serviciu	22/06/2022	.....
Întocmit, Dobre Nicolaie	Inspector Superior	22/06/2022	.....

Lista de difuzare a documentului:

Nr.	Nr. exemplar/ difuzat	Destinatar	Nr. file	Nr.file/anexe	Obsevații
1	Exemplar 1	D.I.A.L.	1	5	Arhivat
2	Exemplar 2	Direcția Patrimoniu	1	5	Transmis direct

23987/22.06.2022

## FISA MIJLOC FIX

Cod: 14-2-2

Nr. Inventar: <b>12001365</b> Fel,serie,nr.,data doc. provenienta: , - din - Valoare de inventar: <b>7381,84</b> Valoare de intrare: <b>0,01</b> Amortizare lunara: <b>0,00</b> Denumirea mijlocului fix si caracteristici tehnice: <b>Str. Carbunesti 341</b> Loc de folosinta: <b>Strazi D.P.</b> Accesorii: Supr. carosabil 85;7;595 Pamânt,Supr.trotuare 85;3;255 Dale beton	Grupa: <b>120. CONSTRUCTII-DOMENIUL PUBLIC</b>
	Codul de clasificare: <b>1.3.7.2 -cu imbracaminte din beton asfaltic sau pavaj pe fundatie supla</b>
	Data dării in folosinta: Luna: <b>ianuarie</b> - Anul: <b>1999</b> Data amortizării complete: Luna: <b>ianuarie</b> - Anul: <b>2029</b>
	Durata normala de functionare: <b>360</b> luni Cota de amortizare: <b>0,0000</b> %

Nr. Crt	Documentul (Numarul, data)	Operatiunile care privesc miscarea, cresterea sau diminuarea valorii mijlocului fix	Buc.	Debit	Credit
1	/01.10.2009	Reevaluare 2009	1	118989,99	0,00
2	5151/26.01.2011	Intrare in evidenta	1	0,01	0,00
3	1/18.01.2013	Proces reevaluare Dom. Public-STRAZI	1	20585,27	0,00
4	88888/21.01.2013	Proces de iesire partiala ptr MF dezmembrate	1	0,00	133557,78
5	5/26.12.2018	STRAZI -CONSTRUCTII Dom. Public	1	363,46	0,00
6	83/30.12.2021	Proces reevaluare Dom. Public STRAZI-constructii	1	1000,89	0,00
<b>Total rulaje</b>				<b>140939,62</b>	<b>133557,78</b>
<b>Sold</b>				<b>7.381,84</b>	



## FISA MIJLOC FIX

Cod: 14-2-2

Nr. inventar: <b>42001464</b> Fel,serie,nr.,data doc. provenienta: <b>BI, 88888/762 - din - 21.01.2013</b> Valoare de inventar: <b>165845,47</b> Valoare de intrare: <b>133557,78</b> Amortizare lunara: <b>0,00</b> Denumirea mijlocului fix si caracteristici tehnice: <b>STR. CARBUNESTI 341 -TEREN</b>  Loc de folosinta: <b>Strazi D.P.</b>  Accesorii: Dare in folosinta	Grupa: <b>420. TERENURI DOM PUBLIC</b>
	Codul de clasificare: <b>420.1.9.5. TERENURI</b>
	Data darii in folosinta: Luna: <b>ianuarie</b> - Anul: <b>2013</b>  Data amortizarii complete: Luna: <b>ianuarie</b> - Anul: <b>2063</b>
	Durata normala de functionare: <b>600</b> luni  Cota de amortizare: <b>0,0000</b> %

Nr. Crt	Documentul (Numarul, data)	Operatiunile care privesc miscarea, cresterea sau diminuarea valorii mijlocului fix	Buc.	Debit	Credit
1	90762/21.01.2013	Intrare in evidenta	1	133557,78	0,00
2	10039/30.12.2015	Proces reevaluare Strazi D.P	1	1762,96	0,00
3	6/26.12.2018	STRAZI - TERENURI	1	8038,06	0,00
4	84/30.12.2021	Proces reevaluare Dom. Public STRAZI-terenuri	1	22486,67	0,00
<b>Total rulaje</b>				<b>165845,47</b>	<b>0,00</b>
<b>Sold</b>				<b>165.845,47</b>	

**SITUAȚIA BUNURILOR REZULTATE CA URMARE A IMPLEMENTĂRII PROIECTULUI  
 „Modernizare str. Cărbunești”**

Proces verbal de recepție nr. 98573 din 17.06.2022

Potrivit Catalogului privind clasificarea și duratele normale de funcționare a mijloacelor fixe aprobat prin H.G. nr. 2139/2004, coroborat cu NE 033/2005, propunem încadrarea mijloacelor fixe următoare, la proiectul “Reabilitare și modernizare străzi și alei în municipiul Craiova (PT + execuție): Lot 1 – zona Nord - „Modernizare str. Măghiranului, Modernizare str. Cărbunești”, în clasificării, durată normală de funcționare și valoric, astfel:

**Str. Cărbunești**

Mijloc fix	Lungime (m)	Lățime (m)	Suprafață (mp)	Îmbrăcăminte	Cod de clasificare	Durata normală de funcționare	Valoare (lei)
Infrastructura drumului cu imbracaminte de beton asfaltic					1.3.7.2.	15 ani	200.915,99
Carosabil	85,82	5,5	484	asfalt			148.285,87
Trotuare	85,82 x 2	1,80-1,98	330,41	asfalt			52.630,12

Mijloacele fixe sunt de natura domeniului public.

Nume și prenume	Funcția	Data	Semnătura
Verificat, Maria Nuță	Director executiv	21.06/2022	...
Marian Deselnicu	Șef Serviciu	21.06/2022	.....
Întocmit, Dobre Nicolaie	Inspector	21.06/2022	' .....

Lista de difuzare a documentului:

Nr. exemplar/ difuzat	Destinatar	Nr. file	Nr. file/anexe	Observații
Exemplar 1	D.I.A.L.	1		Arhivat
Exemplar 2	Serviciul Financiar-Contabilitate	1	4	Transmis direct
Exemplar 3	Direcția Patrimoniu	1	4	Transmis direct



MUNICIPIUL CRAIOVA  
PRIMĂRIA MUNICIPIULUI CRAIOVA  
Str. Targului, nr. 26 Craiova, 200632  
Tel.: 40251/416235 Fax: 40251/411561  
consiliulocal@primariacraiova.ro  
www.primariacraiova.ro



DIRECȚIA INVESTIȚII, ACHIZIȚII ȘI LICITAȚII  
SERVICIUL INVESTIȚII ȘI ACHIZIȚII  
Nr. 111096 / 17.06.2022

Se aprobă  
Primar,  
Lia-Olguta VASILESCU

### RAPORT

Privind lucrarea: „Reabilitare și modernizare străzi și alei în municipiul Craiova (PT+ex.): Lot 1 – zona Nord - „Modernizare str. Măghiranului, Modernizare str. Cărbunești”, componenta „Modernizare str. Cărbunești”, lucrări executate în cadrul contractului subsecvent de lucrări nr. 119770/19.08.2020 la acordul cadru nr. 104615 din 02.07.2018, încheiat între Municipiul Craiova și S.C. CONSTRUCȚII ERBAȘU S.A.

În baza recomandărilor din procesul-verbal al comisiei constituite pentru recepția la terminarea lucrărilor nr. 98573 / 17.06.2022, Primarul Municipiului Craiova, în calitate de proprietar privind lucrarea „Reabilitare și modernizare străzi și alei în municipiul Craiova (PT+ex.): Lot 1 – zona Nord - „Modernizare str. Măghiranului, Modernizare str. Cărbunești”, componenta „Modernizare str. Măghiranului”, lucrări executate în cadrul contractului subsecvent de lucrări nr. 119770/19.08.2020 la acordul cadru nr. 104615 din 02.07.2018.

### HOTĂRĂȘTE:

ADMITEREA  
RECEPȚIEI



RESPINGEREA  
RECEPȚIEI



*\*Se bifează opțiunea corespunzătoare de către președintele comisiei*

Prezentul document s-a eliberat în 3 (trei) exemplare și se va comunica: proprietarului, executantului, proiectantului, autorității administrației publice competente, emitente a autorizației de construire/desființare, Inspectoratului de Stat în Construcții – I.S.C., tuturor factorilor implicați în etapa de recepție la terminarea lucrărilor, care au semnat procesul-verbal de recepție la terminarea lucrărilor, în interval de 5 zile, împreună cu un exemplar din procesul-verbal de recepție în conformitate cu prevederile art. 19 și art. 23 din Regulamentul privind recepția construcțiilor din 18.05.2017, aprobat prin Hotărârea Guvernului nr. 343/2017 pentru modificarea H.G. nr. 273/1994 privind aprobarea Regulamentului de recepție a lucrărilor de construcții și instalații aferente acestora.

Director executiv,  
Maria Nuță

Președintele Comisiei,  
Marian Deselnicu



PROCES-VERBAL DE RECEPȚIE  
la terminarea lucrărilor  
Nr. 98573 din 17.06.2022

privind execuția lucrărilor de construcții aferente proiectului „Reabilitare și modernizare străzi și alei în municipiul Craiova (PT+ex.): Lot 1 – zona Nord - „Modernizare str. Măghiranului, Modernizare str. Cărbunești”, componenta “Modernizare str. Cărbunești”, lucrări executate în cadrul contractului subsecvent de lucrări nr. 119770/19.08.2020 la acordul cadru nr. 104615/02.07.2018, încheiat între Municipiul Craiova și S.C. CONSTRUCȚII ERBAȘU S.A.

1. Imobilul care face obiectul investiției se identifică după cum urmează:  
denumire conform autorizației de construire: Modernizare str. Cărbunești  
adresa administrativă : Str. Cărbunești, Craiova, Dolj  
număr cadastral/număr topografic :  
număr carte funciară :

2. Lucrările au fost executate în baza Autorizației de construire nr. 1448, eliberată de Primăria Municipiului Craiova la data de 22.12.2021, cu valabilitate până la data de 05.03.2024.

3. Comisia de recepție și-a desfășurat activitatea de la data: 08.06.2022 până la data: 17.06.2022, fiind formată din:

Președinte: (nume și prenume)

1. ing. Marian Deselnicu – Șef Serviciu Investiții, Achiziții și Licitații

Membri: (nume și prenume, autoritatea publică care i-a desemnat)

2. ing. Aurelian Florea – Serviciul Investiții, Achiziții și Licitații - specialist
3. ing. Marius Mirea – Serviciul A.I.D. - specialist
4. ing. Dan-Stelian Niță – Serviciul Autorizații de Construire, Obținerea de Avize, Taxe - reprezentant UAT Municipiul Craiova
5. ing. Gheorghe Valentin Nemțaru – I.S.C - I.R.C. Sud-Vest Oltenia - I.J.C. Dolj

4. Au mai fost prezenți: (nume și prenume, calitatea, semnătura)

1. ing. Alexandru Maroiu – Reprezentant – S.C. GRAFIC TENDS S.R.L. – Proiectant
2. ing. Viorel Hainagiu – Manager proiect S.C. CONSTRUCȚII ERBAȘU S.A. – Executant
3. \_\_\_\_\_
4. \_\_\_\_\_
5. \_\_\_\_\_

5. Secretariatul a fost asigurat de ing. Nicolaie Dobre - diriginte de șantier autorizat în domeniul/domeniile 2.3, 3.2, 6.1, 8.1, Autorizație nr. 00017198 din 10.08.2010.

6. Constatările comisiei de recepție la terminarea lucrărilor:

6.1. Capacități fizice realizate :

Scarpabil ~ 484 mq.

*Urmasarea contractului nr. 711/17*

10. Prezentul proces-verbal, conținând 3 file și — anexe numerotate, cu un total de 3 file, a fost încheiat astăzi 17.06.2022, în 3 exemplare.

11. Alte mențiuni :

Comisia de recepție:

SEMNATURA,

PREȘEDINTE: Ing. Marian Deselnicu —

MEMBRI: Ing. Aurelian Florea —

Ing. Marius Mirea —

Ing. Dan-Stelian Niță —

Ing. Gheorghe Valentin Nemțaru —

SECRETAR: Ing. Nicolaie Dobre —

Alți participanți:

PROIECTANT: 1. Ing. Alexandru Maroiu —

EXECUTANT: 2. Ing. Viorel Hainagiu —

3. \_\_\_\_\_

4. \_\_\_\_\_

5. \_\_\_\_\_




LEGENDA:

- Parte carosabila
- Trotuar nou
- Bordura prefabricata 20x25x50
- Bordura prefabricata 10x15x50

# PLAN DE SITUATIE


Scara 1:500

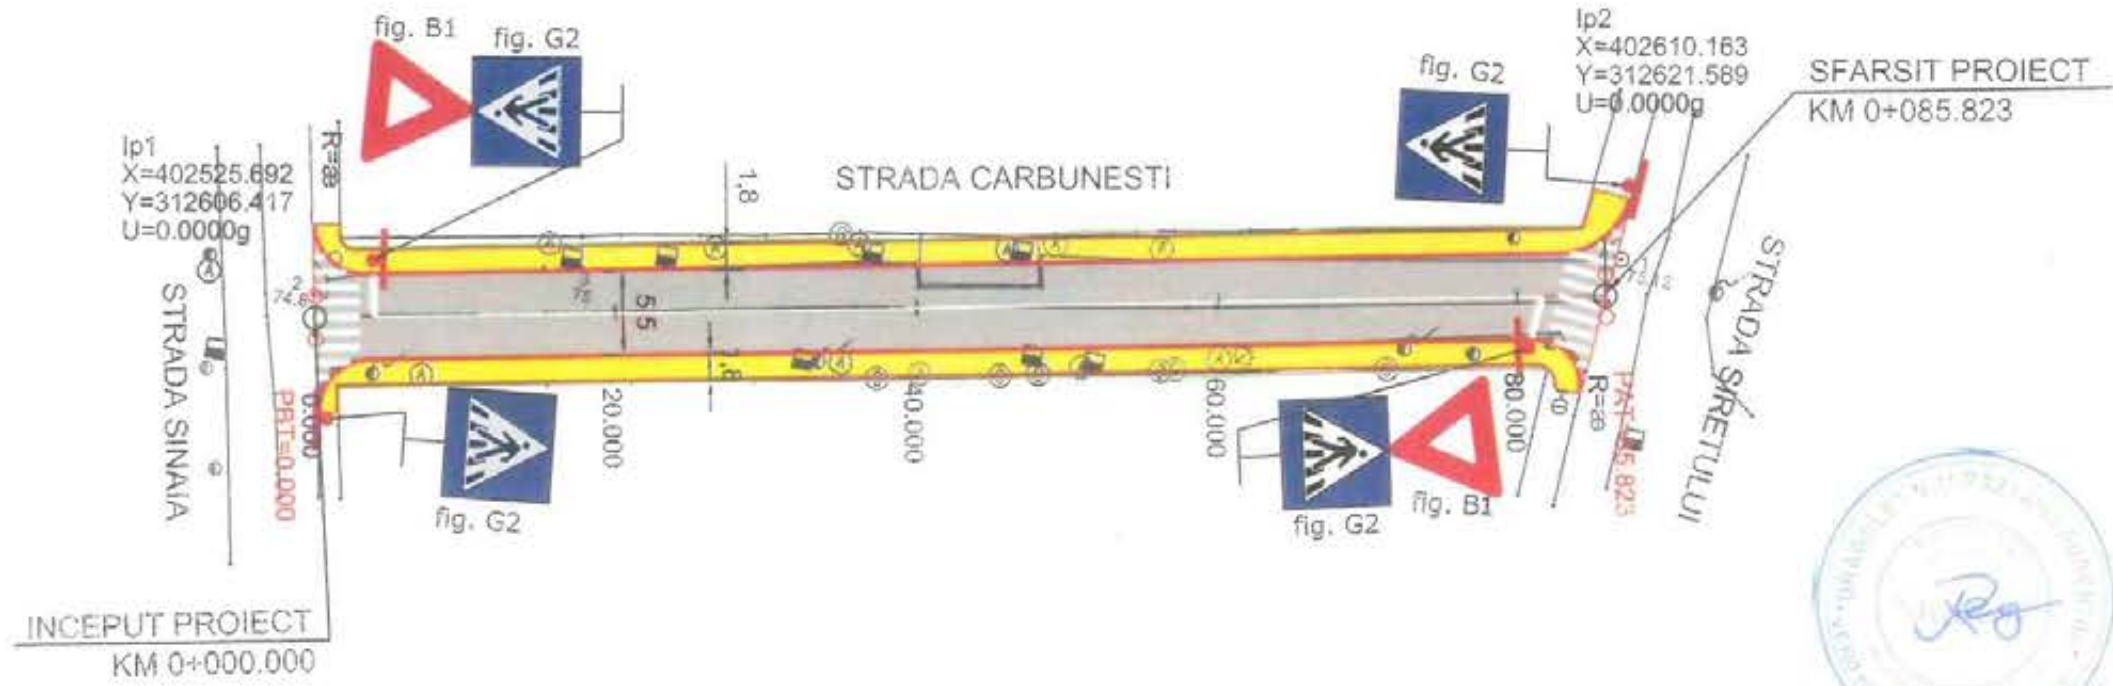

VERIFICATOR EXPERT	NUME	SEMNTURA	CERINTA	REFERAT / EXPERTIZA NR. / DATA		
 <p>S.C. GRAFIC TENDS S.R.L. C.I.F. RO 16512643 Str. Ederiei nr. 13, parter, Sat Tamașii, Cera, Comuna, Jud. Ilfov Tel. 0728 032 469; Fax: 021 568 10 33</p>				Beneficiar:	 <p>MUNICIPIUL CRAIOVA, JUDETUL DOLJ</p>	Proiect nr. 1727_126/2021
SPECIFICATIE	NUME	SEMNTURA	Scara: 1:500	"REABILITARE SI MODERNIZARE STRAZI SI ALEI DIN MUNICIPIUL CRAIOVA: LOT 1 Zona Nord - Modernizare Strada CARBUNESTI - Subsecvent 12"		
SEF PROIECT	ing. Alexandru Miroiu		Date:	Titlu planșă		
PROIECTAT	ing. Alexandru Mardiu		2021	PLAN DE SITUATIE		
DESEMAT	teh. Sebina Stroeșcu			PS - 01		


# PROFIL TRANSVERSAL TIP

Scara 1:50

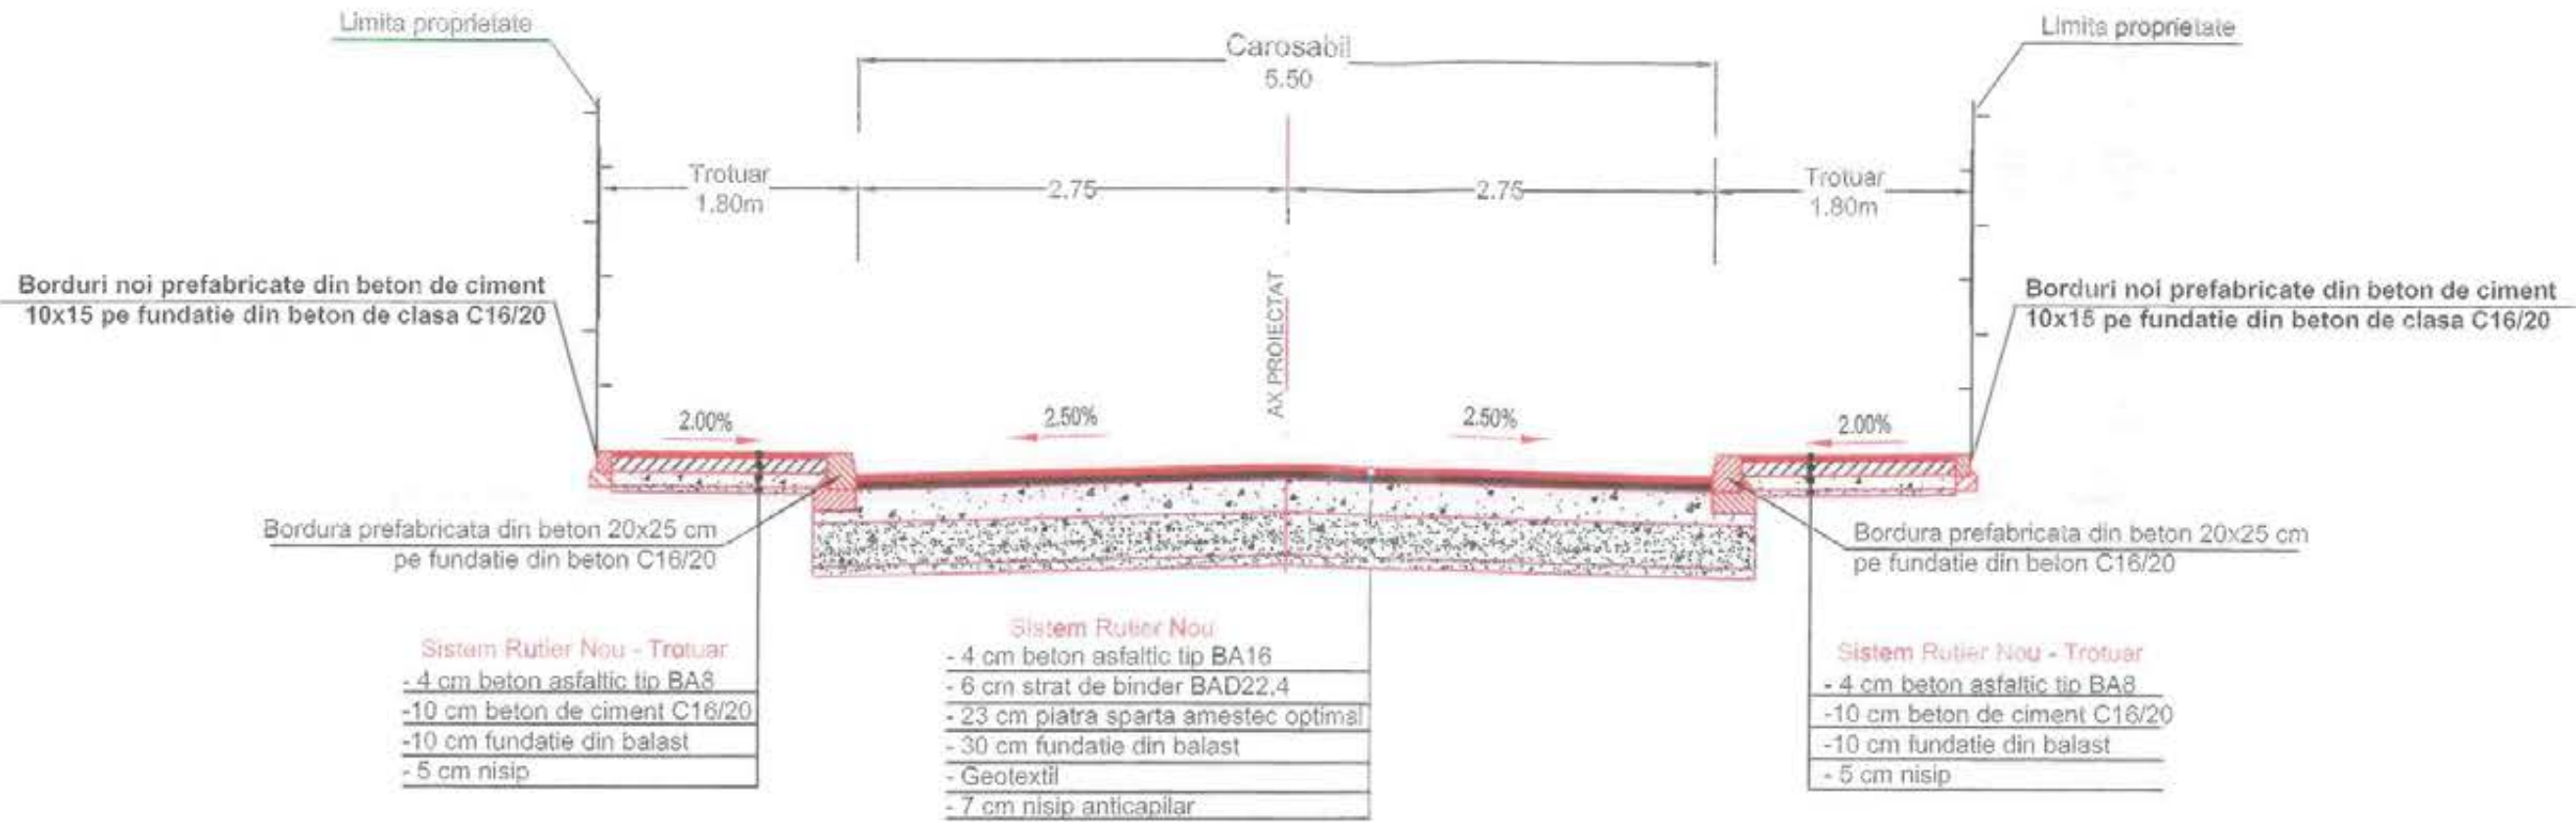

## DETALIU

MONTARE BORDURI

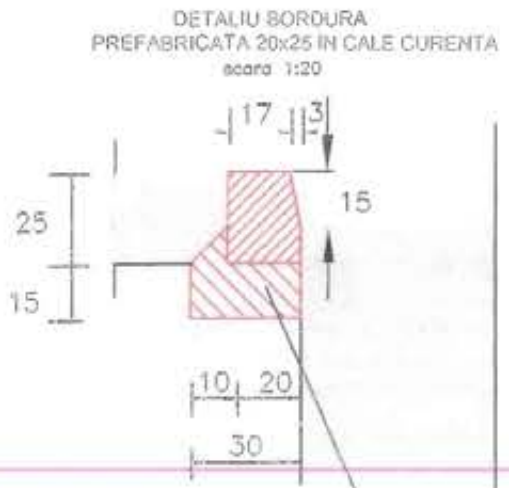


Fundatie beton C16/20

ROMANIA - M.D.R.T. - I.S.C.  
**DOBRE NICOLAIE**  
 DIRIGINTE DE ŞANTIER  
 AUT. NR. 00017198  
 DOMENII / SUBDOMENII:  
 2.3; 3.2; 6.1; 8.1

		AUTORITATE CONTRACTANTA: PRIMĂRIA MUNICIPIULUI CRAIOVA BENEFICIAR FINAL: MUNICIPIUL CRAIOVA	
		Proiect: REABILITARE SI MODERNIZARE STRAZI SI ALEI DIN MUNICIPIUL CRAIOVA; STR.CARBUNESTI	
Denumire contract: REABILITARE SI MODERNIZARE STRAZI SI ALEI DIN MUNICIPIUL CRAIOVA		Titlu planşa:	
Desenat:	Nume: Ing. TICA CORNELIA	Semnatura: 	Scara: A3 1:50 Faşa: AS BUILT Data: 03.2022
		PLANŞA Nr. PT-01	



PLAN DE SITUATIE  
AS BUILT STR. CARBUNESTI

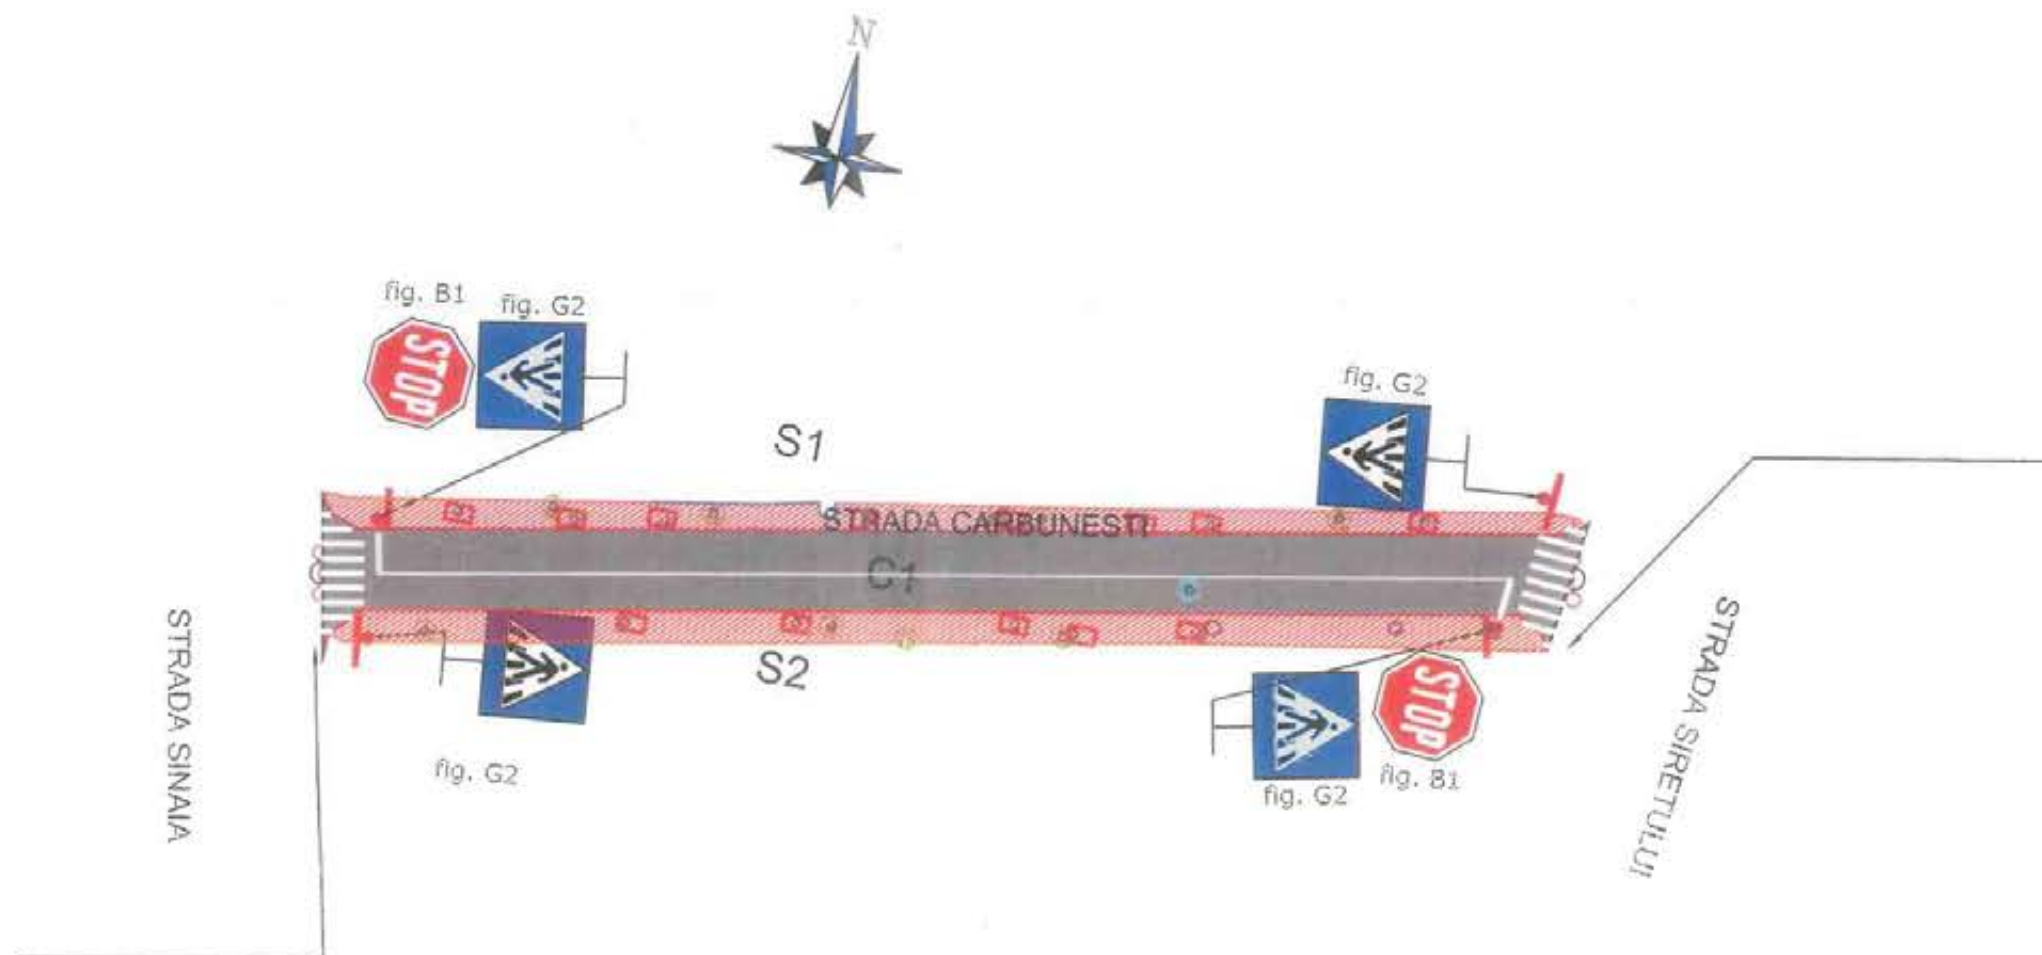


ROMANIA - M.D.R.T. - I.S.C.  
**DOBRE NICOLAIE**  
DIRIGINTE DE ŞANTIER  
AUT. NR. 00017198  
DOMENII / SUBDOMENII:  
2.3; 3.2, 6.4; 6.1


 			AUTORITATE CONTRACTANTA: PRIMARIA MUNICIPIULUI CRAIOVA BENEFICIAR FINAL: MUNICIPIUL CRAIOVA	
			Proiect: REABILITARE SI MODERNIZARE STRAZI SI ALEI DIN MUNICIPIUL CRAIOVA: STR. CARBUNESTI	
			Denumire contract: REABILITARE SI MODERNIZARE STRAZI SI ALEI DIN MUNICIPIUL CRAIOVA	
			Titlu plansa:	
Desenat	Nume Ing TICA CORNELIA	Semnatura 	Scara A3 1:500 Faza AS BUILT Data: 03-2022	PLANSA Nr. PS-01

# PROFIL TRANSVERSAL TIP

Scara 1:50

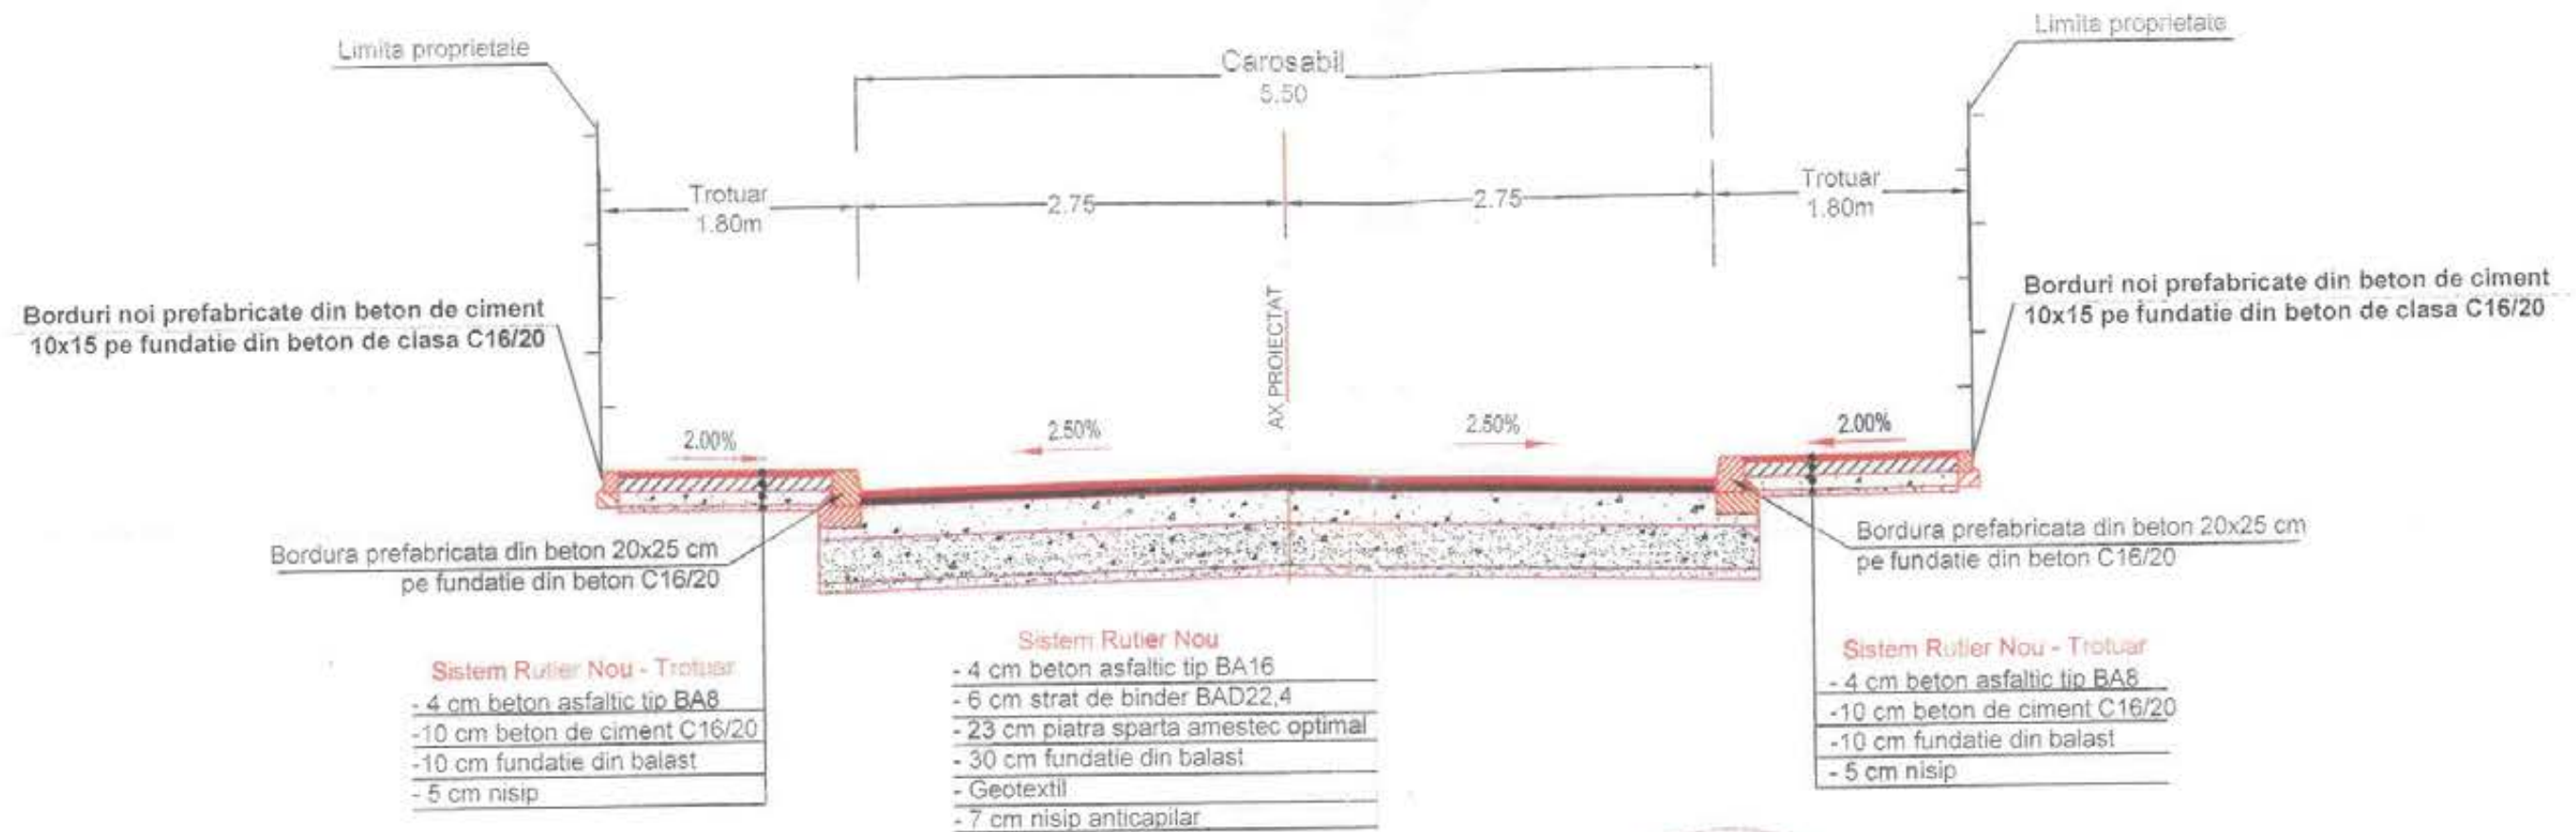

## DETALIU MONTARE BORDURI

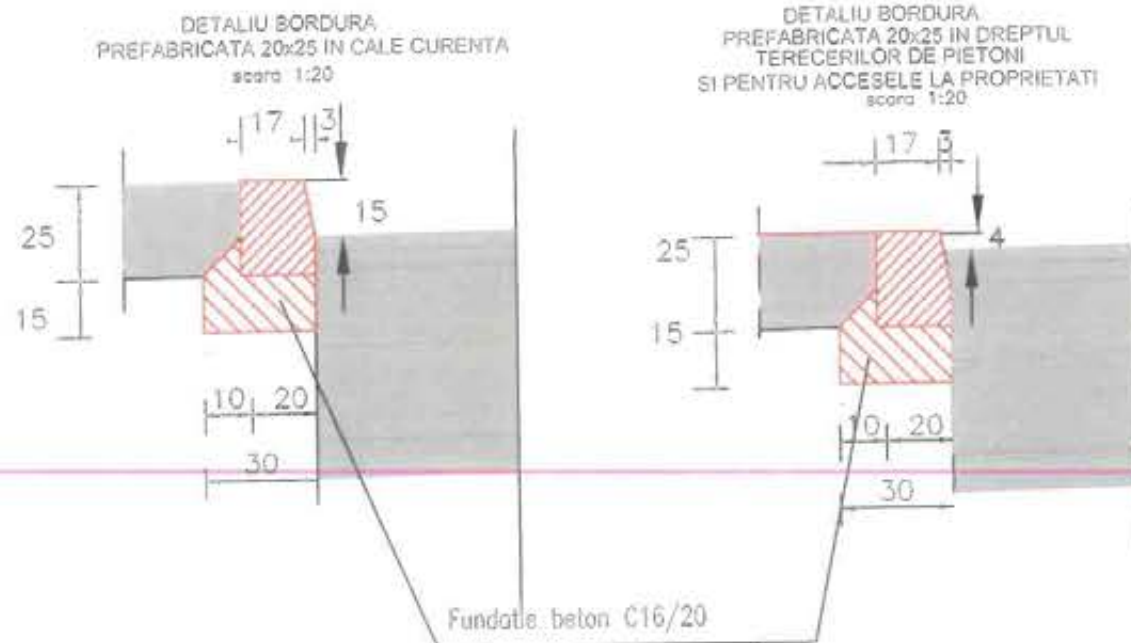

VERIFICATOR EXPERT	NUME	SEMNATURA	CERINTA	REFERAT / EXPERTIZA NR. / DATA	
	<b>S.C. GRAFIC TENDS S.R.L.</b> C.I.F. RO 16512643 Str. Ecara nr. 13, parter, Sai Tamasi, Com. Corbăneasa, Jud. Ilfov Tel: 0728 032 468; Fax: 021 588 10 33			Beneficiar:	<b>MUNICIPIUL CRAIOVA, JUDETUL DOLJ</b> Proiect nr: 1727_12b/2021
SPECIFICATIE	NUME	SEMNATURA	Scara:	"REABILITARE SI MODERNIZARE STRAZI SI ALEI DIN MUNICIPIUL CRAIOVA: LOT 1 Zona Nord - Modernizare Strada CARBUNESTI - Subsectiuni 12" Titlu planșă: <b>PROFIL TRANSVERSAL TIP STRADA CARBUNESTI</b>	Faza:
SEF PROIECT	ing. Alexandru Maroiu		1:20		P.A.C.
PROIECTAT	ing. Alexandru Maroiu		1:50		Planșă nr.
DESENAT	ing. Sabine Stroescu		Data: 2021		PTT - 01

MUNICIPIUL CRAIOVA  
PRIMARIA MUNICIPIULUI CRAIOVA  
Direcția Investiții, Achiziții și Licitații  
Serviciul Investiții și Achiziții  
Nr. 116428 /28.06.2022

*D. Mihai*  
29.06.2022

*L. Popescu*  
29.06.2022

Către,  
Direcția Patrimoniu

Vă înaintăm câte un exemplar din procesul verbal de recepție la terminarea lucrărilor de investiții și situația bunurilor rezultate ca urmare a implementării proiectului „Modernizare str. Pietrosu”, executat în intravilanul Municipiului Craiova, în cadrul acordului cadru nr. 111740/12.07.2018, la proiectul „Reabilitare și modernizare străzi și alei în municipiul Craiova (PT+ex.)”, cu scopul de a fi preluată în patrimoniu.

Nume și prenume	Funcția	Data	Semnătura
Verificat, Maria Nuță	Director executiv	28/06/2022	.....
Marian Deselnicu	Șef Serviciu	...../...../2022	...
Întocmit, Dobre Nicolaie	Inspector	28/06/2022	..... ...

Lista de difuzare a documentului:

Nr.	Nr. exemplar/ difuzat	Destinatar	Nr. file	Nr. file/anexe	Obsevații
1	Exemplar 1	D.I.A.L.	1	5	Arhivat
2	Exemplar 2	Direcția Patrimoniu	1	5	Transmis direct

2 4153 / 28.06.2022



**SITUAȚIA BUNURILOR REZULTATE CA URMARE A IMPLEMENTĂRII PROIECTULUI  
 „Modernizare str. Pietrosu”  
 Proces verbal de recepție nr. 98571 din 27.06.2022**

Potrivit Catalogului privind clasificarea și duratele normale de funcționare a mijloacelor fixe aprobat prin H.G. nr. 2139/2004, coroborat cu NE 033/2005, propunem încadrarea mijloacelor fixe următoare, la proiectul “Reabilitare și modernizare străzi și alei în municipiul Craiova (PT + execuție): Lot 2 – zona Sud-Est - „Modernizare str. Pietrosu, Modernizare str. Aleile 1, 2, 3, 4, 5 Gheorghe Donici”, în clasificării, durată normală de funcționare și valoric, astfel:

**Str. Pietrosu**

Mijloc fix	Lungime (m)	Lățime (m)	Suprafață (mp)	Îmbrăcăminte	Cod de clasificare	Durata normală de funcționare	Valoare (lei)
Infrastructura drumului cu imbracaminte de beton asfaltic					1.3.7.2.	15 ani	135.109,32
Carosabil	81,56	3,50	299	asfalt			107.145,11
Trotuare	81,56 x 2	0,50-1,36	218	asfalt			27.964,21

Mijloacele fixe sunt de natura domeniului public.

Nume și prenume	Funcția	Data	Semnătura
Verificat, Maria Nuță	Director executiv	28/06/2022	.....
Marian Deselnicu	Șef Serviciu	...../...../2022	.....
Întocmit, Dobre Nicolae	Inspector	28/06/2022	.....

Lista de difuzare a documentului:

Nr. exemplar/ difuzat	Destinatar	Nr. file	Nr. file/anexe	Observații
Exemplar 1	D.I.A.L.	1		Arhivat
Exemplar 2	Serviciul Financiar-Contabilitate	1	4	Transmis direct
Exemplar 3	Direcția Patrimoniu	1	4	Transmis direct





DIRECȚIA INVESTIȚII, ACHIZIȚII ȘI LICITAȚII  
SERVICIUL INVESTIȚII ȘI ACHIZIȚII  
Nr. 115746 / 27.06.2022

Se aprobă  
Primar,  
Lia-Olguța VASILESCU

### RAPORT

Privind lucrarea: „Reabilitare și modernizare străzi și alei în municipiul Craiova (PT+ex.): Lot 2 – zona Sud-Est - „Modernizare str. Pietrosu, Modernizare str. Aleile 1, 2, 3, 4, 5 Gheorghe Donici”, componenta „Modernizare str. Pietrosu”, contract subsecvent de lucrări nr. 140397 / 25.09.2020 la acordul cadru nr. 111740/12.07.2018 , încheiat între Municipiul Craiova și S.C. CONSTRUCȚII ERBAȘU S.A.

În baza recomandărilor din procesul-verbal al comisiei constituite pentru recepția la terminarea lucrărilor nr. 98571 / 27.06.2022, Primarul Municipiului Craiova, în calitate de proprietar privind lucrarea „Reabilitare și modernizare străzi și alei în municipiul Craiova (PT+ex.): Lot 2 – zona Sud-Est - „Modernizare str. Pietrosu, Modernizare str. Aleile 1, 2, 3, 4, 5 Gheorghe Donici”, componenta „Modernizare str. Pietrosu”, contract subsecvent de lucrări nr. 140397/25.09.2020 la acordul cadru nr. 111740/12.07.2018

### HOTĂRĂȘTE:

ADMITEREA  
RECEPȚIEI



RESPINGEREA  
RECEPȚIEI



*\*Se bifează opțiunea corespunzătoare de către președintele comisiei*

Prezentul document s-a eliberat în 3 (trei) exemplare și se va comunica: proprietarului, executantului, proiectantului, autorității administrației publice competente, emitente a autorizației de construire/desființare, Inspectoratului de Stat în Construcții – I.S.C., tuturor factorilor implicați în etapa de recepție la terminarea lucrărilor, care au semnat procesul-verbal de recepție la terminarea lucrărilor, în interval de 5 zile, împreună cu un exemplar din procesul-verbal de recepție în conformitate cu prevederile art. 19 și art. 23 din Regulamentul privind recepția construcțiilor din 18.05.2017, aprobat prin Hotărârea Guvernului nr. 343/2017 pentru modificarea H.G. nr. 273/1994 privind aprobarea Regulamentului de recepție a lucrărilor de construcții și instalații aferente acestora.

Director executiv,  
Maria Nuță

Președintele Comisiei,  
Marian Deselnicu

## PROCES-VERBAL DE RECEPȚIE

la terminarea lucrărilor  
Nr. 98571 din 27.06.2022

privind execuția lucrărilor de construcții aferente proiectului „Reabilitare și modernizare străzi și alei în municipiul Craiova (PT+ex.): Lot 2 – zona Sud-Est - „Modernizare str. Pietrosu, Modernizare str. Aleile 1, 2, 3, 4, 5 Gheorghe Donici”, componenta „Modernizare str. Pietrosu”, lucrări executate în cadrul contractului subsecvent de lucrări nr. 140397/25.09.2020 la acordul cadru nr. 111740/12.07.2018, încheiat între Municipiul Craiova și S.C. CONSTRUCȚII ERBAȘU S.A.

1. Imobilul care face obiectul investiției se identifică după cum urmează:  
denumire conform autorizației de construire: Modernizare str. Pietrosu  
adresa administrativă : Str. Pietrosu, Craiova, Dolj  
număr cadastral/număr topografic :  
număr carte funciară :

2. Lucrările au fost executate în baza Autorizației de construire nr. 1298, eliberată de Primăria Municipiului Craiova la data de 16.11.2021, cu valabilitate până la data de 04.03.2023.

3. Comisia de recepție și-a desfășurat activitatea de la data: 08.06.2022 până la data: 27.06.2022, fiind formată din:

Președinte: (nume și prenume)

1. ing. Marian Deselnicu – Șef Serviciu Investiții, Achiziții și Licitații

Membri: (nume și prenume, autoritatea publică care i-a desemnat)

2. ing. Aurelian Florea – Serviciul Investiții, Achiziții și Licitatii - specialist

3. ing. Marius Mirea – Serviciul A.I.D. - specialist

4. ing. Dan-Stelian Niță – Serviciul Autorizații de Construire, Obținerea de Avize, Taxe - reprezentant UAT Municipiul Craiova

5. ing. Constantin Popescu – I.S.C - I.R.C. Sud-Vest Oltenia - I.J.C. Dolj

4. Au mai fost prezenți: (nume și prenume, calitatea, semnătura)

1. ing. Alexandru Marolu – Reprezentant – S.C. GRAFIC TENDS S.R.L. – Proiectant

2. ing. Viorel Hainagiu – Manager proiect S.C. CONSTRUCȚII ERBAȘU S.A. – Executant

3. \_\_\_\_\_

4. \_\_\_\_\_

5. \_\_\_\_\_

5. Secretariatul a fost asigurat de ing. Nicolai Dobre - diriginte de șantier autorizat în domeniul/domeniile 2.3, 3.2, 6.1, 8.1, Autorizație nr. 00017198 din 10.08.2010.

6. Constatările comisiei de recepție la terminarea lucrărilor:

6.1. Capacități fizice realizate :



Scaraobi/2 299 uf.  
Strofuar 2 218 uf.

6.2. Nu au fost remediate aspectele consemnate în Procesul-verbal de suspendare a procesului de recepție la terminarea lucrărilor, inclusiv cele rezultate în urma expertizelor tehnice, ridicărilor topografice, încercărilor suplimentare, probelor, măsurătorilor și altor teste solicitate, în termenul de remediere, cuprinse în lista din anexa nr. 1 la prezentul proces-verbal;

*nu este cazul protecției clădirii Anexă nr. 1*

6.3. Nu au fost realizate măsurile prevăzute în avizul de securitate la incendiu și în documentația de execuție din punct de vedere al prevenirii și al stingerii incendiilor, cuprinse în lista din anexa nr. 2 la prezentul proces-verbal.

*nu este cazul protecției clădirii Anexă nr. 2*

6.4. Lucrările cuprinse în lista din anexa nr. 3 la prezentul proces-verbal prezintă vicii care nu pot fi înlăturate și care prin natura lor implică nerealizarea uneia sau a mai multor cerințe fundamentale, caz în care se impun expertize tehnice, reproiectări, refaceri de lucrări și altele.

*nu este cazul protecției clădirii Anexă nr. 3*

6.5. Valoarea finală a lucrărilor executate (C+M) este de 123.710,71 lei (cu TVA), și de 103.958,58 lei (fără TVA).

6.6. Perioada de garanție este de 3 ani de la recepția la terminarea lucrărilor.

6.7. Alte constatări, inclusiv ca urmare a solicitărilor suplimentare ale comisiei (*nu s-a putut examina nemijlocit construcția, se constată că lucrările nu respectă autorizația de construire, reprezentantul autorității administrației publice competente care a emis autorizația de construire/desființare, al Inspectoratului de Stat în Construcții - I.S.C., al direcțiilor județene pentru cultură/Direcției pentru Cultură a Municipiului București sau al inspectoratelor județene pentru situații de urgență propun respingerea recepției etc.):*

*nu este cazul*

7. În urma constatărilor făcute, comisia de recepție decide:

admiterea recepției la terminarea lucrărilor

respingerea recepției la terminarea lucrărilor

8. Comisia de recepție motivează decizia luată prin:

*Lucrările executate sunt executate conform proiectului Tehnic nr. 1578-11A/2021, a Autorizației de Construcție nr. 14.1/25.03.2022, a Fișei tehnice de Construcție nr. 1298/16.11.2021 și respectă normele și prevederile planului de execuție.*

9. Comisia de recepție recomandă luarea următoarelor măsuri:

Verificarea conformității în timp

10. Presentul proces-verbal, conținând 3 file și — anexe numerotate, cu un total de 3 file, a fost încheiat astăzi 27.06.2022, în 3 exemplare.

11. Alte mențiuni :

~~\_\_\_\_\_~~  
~~\_\_\_\_\_~~  
~~\_\_\_\_\_~~  
~~\_\_\_\_\_~~  
~~\_\_\_\_\_~~

Comisia de recepție:

**PREȘEDINTE:** Ing. Marian Deselnicu –

**MEMBRI:** Ing. Aurelian Florea –

Ing. Marius Mirea –

Ing. Dan-Stelian Niță –

Ing. Constantin Popescu –

**SECRETAR:** Ing. Nicolaie Dobre –

Alți participanți:

**PROIECTANT:** 1. Ing. Alexandru Maroiu –

**EXECUTANT:** 2. Ing. Viorel Hainagiu –

3. \_\_\_\_\_

4. \_\_\_\_\_

5. \_\_\_\_\_

SEM' JRA,

— —

— ) —

— —

— —

— —

— —

— —

— —

— —

— —

— —




Nr. inventar: <b>12002297</b> Fel,serie,nr.,data doc. provenienta: , - din -  Valoare de inventar: <b>18447,44</b> Valoare de intrare: <b>0,01</b> Amortizare lunara: <b>0,00</b> Denumirea mijlocului fix si caracteristici tehnice: <b>Str. Pietrosu 648</b>  Loc de folosinta: <b>Strazi D.P.</b>  Accesorii: Carosabil : Lungime-174,14 latime-4,44-6,94; Sup:359 mp; Imbracaminte- piatra cubica, Trotuar Lungime:174,14mp latime-0,71-1,86mp Sup.102 mp, dale beton	Grupa: <b>120. CONSTRUCTII-DOMENIUL PUBLIC</b>
	Codul de clasificare: <b>1.3.7.2 -cu imbracaminte din beton asfaltic sau pava pe fundatie supla</b>
	Data darii in folosinta: Luna: <b>ianuarie</b> - Anul: <b>1999</b>  Data amortizarii complete: Luna: <b>ianuarie</b> - Anul: <b>2019</b>
	Durata normala de functionare: <b>240</b> luni  Cota de amortizare: <b>0,0000</b> %

Nr. Crt	Documentul (Numarul, data)	Operatiunile care privesc miscarea, cresterea sau diminuarea valorii mijlocului fix	Buc.	Debit	Credit
1	/01.10.2009	Reevaluare 2009	1	1251919,99	0,00
2	227/28.01.2011	Intrare in evidenta	1	0,01	0,00
3	1/18.01.2013	Proces reevaluare Dom. Public-STRAZI	1	216582,20	0,00
4	88888/21.01.2013	Proces de iesire partiala ptr MF dezmembrate	1	0,00	1453464,30
5	5/28.12.2018	STRAZI -CONSTRUCTII Dom. Public	1	908,29	0,00
6	83/30.12.2021	Proces reevaluare Dom. Public STRAZI-constructii	1	2501,25	0,00
<b>Total rulaje</b>				<b>1471911,74</b>	<b>1453464,30</b>
<b>Sold</b>				<b>18.447,44</b>	

Nr. inventar: <b>42001779</b> Fel,serie,nr.,data doc. provenienta: <b>BI, 88888/1077 - din - 21.01.2013</b> Valoare de inventar: <b>1804840,27</b> Valoare de intrare: <b>1453464,30</b> Amortizare lunara: <b>0,00</b> Denumirea mijlocului fix si caracteristici tehnice: <b>STR. PIETROSU 648 -TEREN</b>  Loc de folosinta: <b>Strazi D.P.</b>  Accesorii: Dare in folosinta	Grupa: <b>420. TERENURI DOM PUBLIC</b>
	Codul de clasificare: <b>420.1.9.5. TERENURI</b>
	Data dării în folosință: Luna: <b>ianuarie</b> - Anul: <b>2013</b>  Data amortizării complete: Luna: <b>ianuarie</b> - Anul: <b>2063</b>
	Durata normală de funcționare: <b>600</b> luni  Cota de amortizare: <b>0,0000</b> %

Nr. Crt	Documentul (Numarul, data)	Operatiunile care privesc miscarea, cresterea sau diminuarea valorii mijlocului fix	Buc.	Debit	Credit
1	91077/21.01.2013	Intrare in evidenta	1	1453464,30	0,00
2	10039/30.12.2015	Proces reevaluare Strazi D.P	1	19185,73	0,00
3	6/28.12.2018	STRAZI - TERENURI	1	87475,45	0,00
4	84/30.12.2021	Proces reevaluare Dom. Public STRAZI-terenuri	1	244714,79	0,00
<b>Total rulaje</b>				<b>1804840,27</b>	<b>0,00</b>
<b>Sold</b>				<b>1.804.840,27</b>	


PLAN DE SITUATIE  
AS BUILT STR. PIETROSU

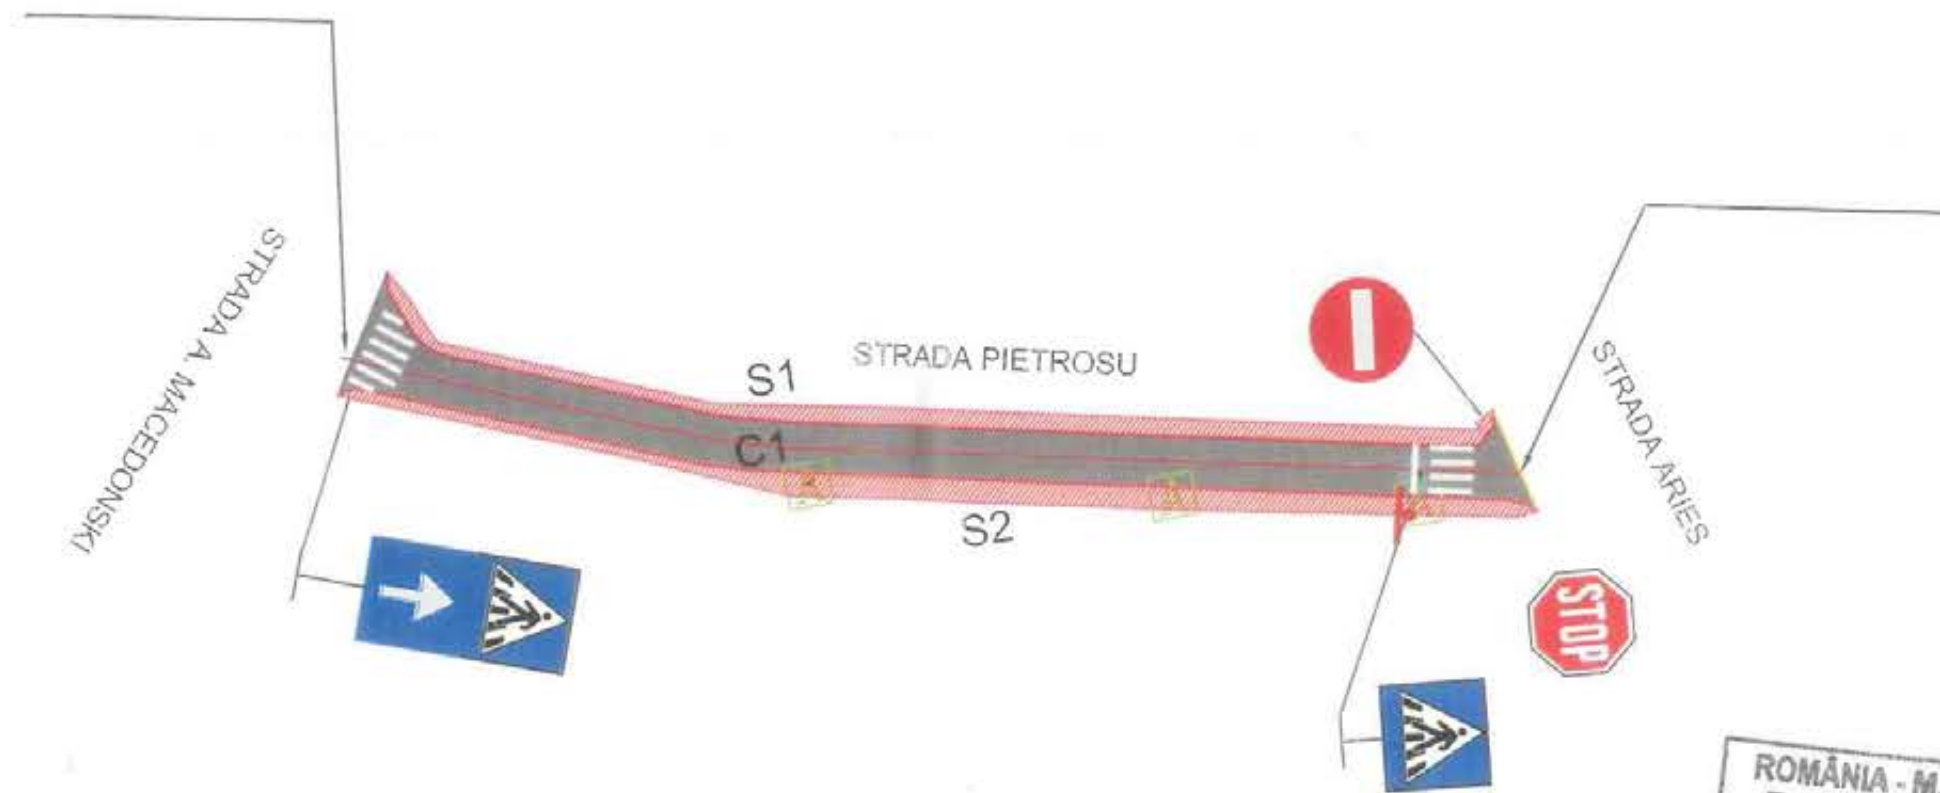

ROMANIA - M.D.R.T. - I.S.C.  
DOBRE NICOLAIE  
DIRIGINTE DE ŞANTIER  
AUT. NR. 00017198  
DOMENII / SUBDOMENII:  
2.3; 3.2; 6.1; 8.1

			AUTORITATE CONTRACTANTA: PRIMARIA MUNICIPIULUI CRAIOVA BENEFICIAR FINAL: MUNICIPIUL CRAIOVA	
			Proiect: REABILITARE SI MODERNIZARE STRAZI SI ALEI DIN MUNICIPIUL CRAIOVA----- STR. PIETROSU	
			Denumire contract: REABILITARE SI MODERNIZARE STRAZI SI ALEI DIN MUNICIPIUL CRAIOVA	
Desenat	Nume	Semnatura	Scara: A3 1:500	Titlu planşa: STR. PIETROSU MUNICIPIUL CRAIOVA
	Ing. TICA CORNELIA		Faza: AS BUILT	
			Date: 03-2022	
			PLANSA Nr. P5-11	

PROFIL TRANSVERSAL TIP  
Sc. 1:50

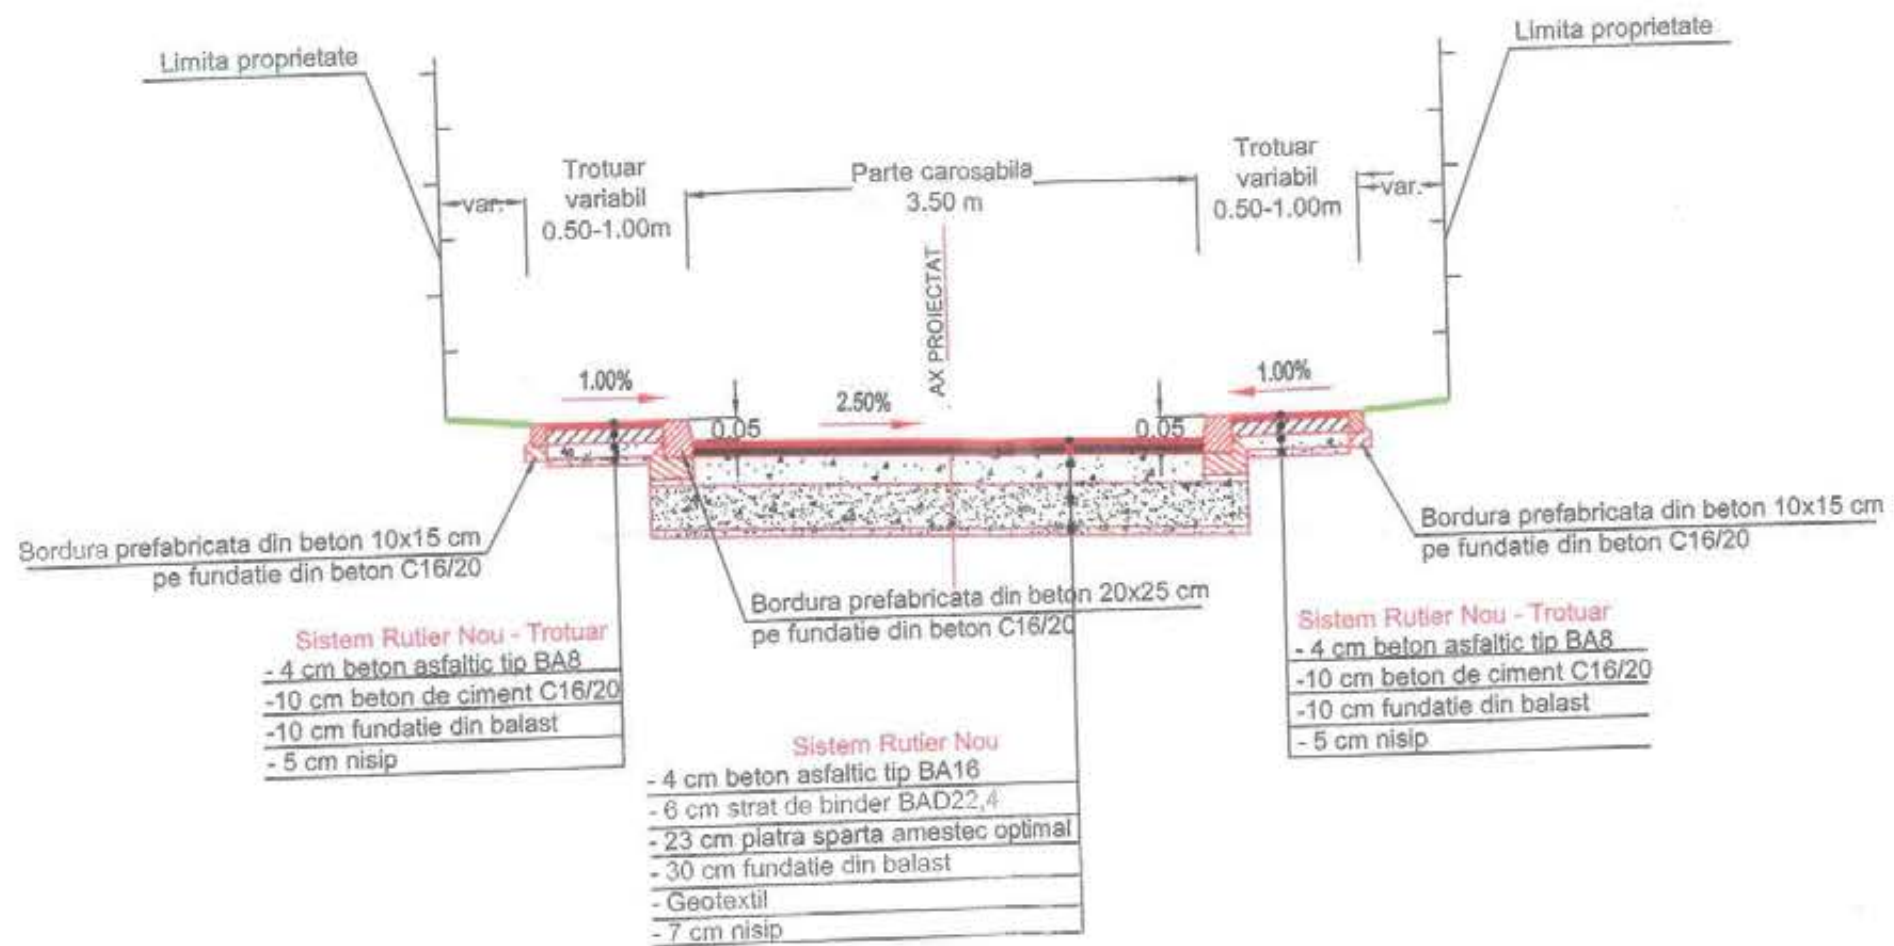


ROMÂNIA - M.D.R.T. - I.S.C.  
**DOBRE NICOLAE**  
DIRIGINTE DE ȘANTIER  
AUT. NR. 00017198  
DOMENII / SUBDOMENII:  
2.3; 3.2; 6.1; 8.1

			AUTORITATE CONTRACTANTA: PRIMARIA MUNICIPIULUI CRAIOVA BENEFICIAR FINAL: MUNICIPIUL CRAIOVA	
			Proiect: REABILITARE SI MODERNIZARE STRAZI SI ALEI DIN MUNICIPIUL CRAIOVA - STR. PIETROȘU	
			Denumire contract: REABILITARE SI MODERNIZARE STRAZI SI ALEI DIN MUNICIPIUL CRAIOVA	



# PROFIL TRANSVERSAL TIP

Sc. 1:50

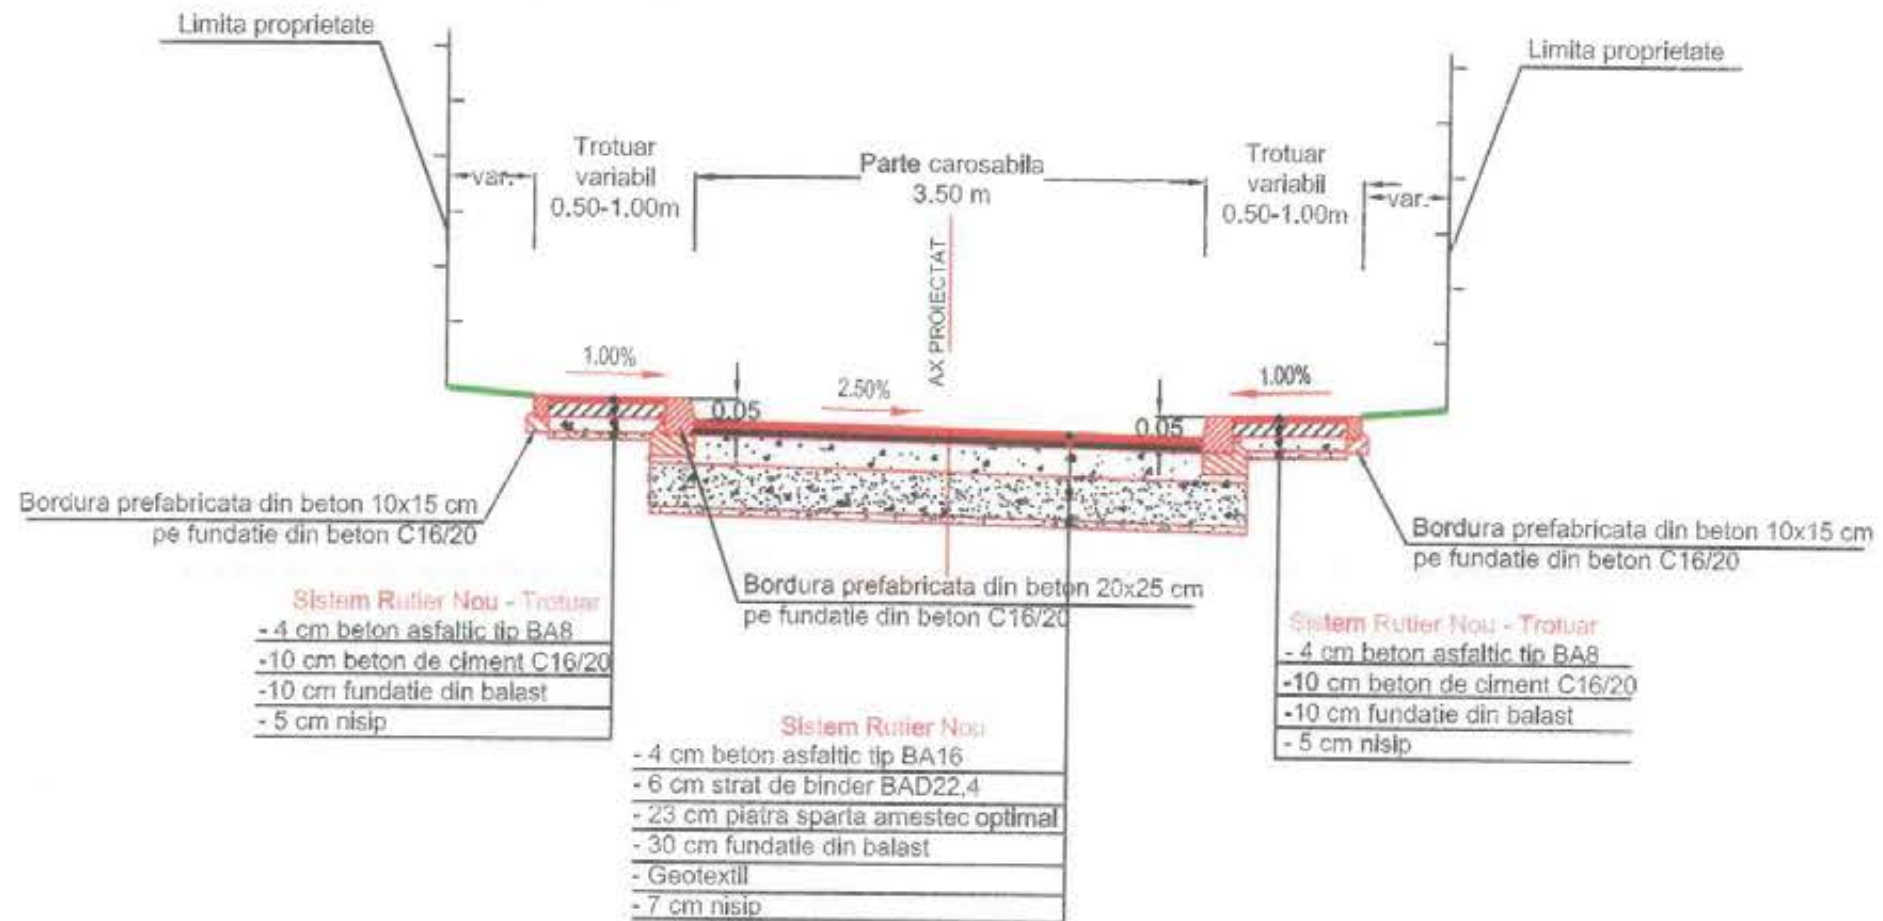

1278 520  
1/3

VERIFICATOR EXPERT	NUME	SEMNATURA	GERINTA	REFERAT / EXPERTIZA NR. / DATA		
 <p>S.C. GRAFIC TENDS S.R.L. C.I.F. RO 16512643 Str. Edarel nr. 13, parter, Sat Tomast Com. Corbeanca, Jud. Bihor Tel: 0726 032 499; Fax: 021 580 10 33</p>				Beneficiar:	 <p>MUNICIPIUL CRAIOVA, JUDETUL DOLJ</p>	Proiect nr. 1878_11a/2021
SPECIFICATIE	NUME	SEMNATURA	Scara:	REABILITARE SI MODERNIZARE STRAZI SI ALBI DIN MUNICIPIUL CRAIOVA: LOT 2 Zona Sud-Est - Modernizare Strada PIETROSU - Subsectiune 11*	Faza:	
SEF PROIECT	Ing. Alexandru Maroiu		1:20		P.A.C	
PROIECTAT	Ing. Alexandru Maroiu		1:50		Titlu planse:	
DESEINAT	teh. Sabina Strosescu		Data: 2021		PROFIL TRANSVERSAL TIP STRADA PIETROSU	Planse nr. PTT-01

Municipiul Craiova  
 Primăria Municipiului Craiova  
 Direcția Investiții, Achiziții și Licitații  
 Serviciul Investiții și Achiziții  
 Nr. 141262/09.08.2022

Către,  
 DIRECȚIA PATRIMONIU

*de Mihail  
10.08.2022*  
**Referitor investiție: „ Modernizare Aleea 2 Cantonului ”**

Ca urmare a finalizării investiției mai sus amintite, vă transmitem următoarele documente:

- Copie Contract de execuție lucrări nr. 225119 din 19.12.2019;
- Copie Proces Verbal de Recepție la Terminarea Lucrărilor nr. 109800/27.07.2022;
- Situația bunurilor rezultate ca urmare a implementării Proiectului.

Nume și prenume	Funcția	Data	Semnătura
<i>Verificat, Maria Nuță</i>	<i>Director Executiv,</i>	<i>09.08.2022</i>	.....
<i>Marian Deselnicu</i>	<i>Șef Serviciu</i>	<i>09.08.2022</i>	.....
<i>Întocmit, Aurelian Florea</i>	<i>Inspector</i>	<i>09.08.2022</i>	.....

Lista de difuzare a documentului:

Nr.	Nr. exemplar/ difuzat	Destinatar	Nr. file	Nr. file/ anexe	Observații
1.	<i>Exemplar 1</i>	D.I.A.L.	1	3 anexe	<i>direct</i>
2.	<i>Exemplar 2</i>	Direcția Patrimoniu	1	3 anexe	<i>direct</i>

*Au primit un  
exemplar  
Săvescu Ștefan  
10.08.2022*

*5059 / 10.08.2022*

Nr. inventar: <b>12001660</b> Fel,serie,nr.,data doc. provenienta: , - din - Valoare de inventar: <b>16965,27</b> Valoare de intrare: <b>0,01</b> Amortizare lunara: <b>0,00</b> Denumirea mijlocului fix si caracteristici tehnice: <b>Aleea II Cantonului 127</b>  Loc de folosinta: <b>Alei D.P.</b>  Accesorii: Supr. carosabil 220;4;880 Balast,Supr.trotuare --	Grupa: <b>120. CONSTRUCTII-DOMENIUL PUBLIC</b>
	Codul de clasificare: <b>1.3.7.1 -cu imbracam din balast,pamant stabilizat sau macadam</b>
	Data darii in folosinta: Luna: <b>ianuarie</b> - Anul: <b>1999</b> Data amortizarii complete: Luna: <b>ianuarie</b> - Anul: <b>2049</b>
	Durata normala de functionare: <b>600</b> luni  Cota de amortizare: <b>0,0000</b> %

Nr. Crt	Documentul (Numarul, data)	Operatiunile care privesc miscarea, cresterea sau diminuarea valorii mijlocului fix	Buc.	Debit	Credit
1	/01.10.2009	Reevaluare 2009	1	85469,99	0,00
2	6446/26.01.2011	Intrare in evidenta	1	0,01	0,00
3	2/18.01.2013	Proces reevaluare Dom. Public-ALEI DP	1	14786,31	0,00
4	8888/21.01.2013	Proces de iesire partiala ptr MF dezmembrate	1	0,00	86426,64
5	1/26.12.2018	ALEI CONSTRUCTII DOM PUBLIC	1	835,31	0,00
6	7/30.12.2021	Proces reevaluare Dom. Public-ALEI-CONSTRUCTII	1	2300,29	0,00
<b>Total rulaje</b>				<b>103391,91</b>	<b>86426,64</b>
<b>Sold</b>				<b>16.965,27</b>	



Municipiul Craiova  
Primăria Municipiului Craiova  
Direcția Investiții, Achiziții și Licitații  
Serviciul Investiții și Achiziții

**SITUAȚIA BUNURILOR REZULTATE CA URMARE A IMPLEMENTĂRII PROIECTULUI „Modernizare Aleea 2 Cantonului”, lucrări executate în cadrul contractului nr. 225119 din 19.12.2019, încheiat între: Municipiul Craiova și S.C. Domarcons S.R.L.**

Mijloc fix	Lungime (m.l.)	Lățime medie (m.l.)	Suprafața (m.p.)	Buc.	Îmbrăcăminte	Cod de clasificare	Durata normală de funcționare	Valoare (lei)
Carosabil	281	6,10	1714,00		asfalt	1.3.7.2.	15 ani	373.898,85
Trotuare	281X2 (st+dr)= <b>562</b>	(fără bordură) <b>0,55</b>	(fără bordură) <b>309</b>		asfalt	1.3.7.2.	15 ani	86.319,40
<b>Total general AL. 2 Cantonului</b>								<b>460.218,25</b>

Codul de clasificare și Durata normală de funcționare sunt conform Catalogului privind clasificarea și duratele normale de funcționare a mijloacelor fixe aprobat prin H.G. nr. 2139/2004, coroborat cu Normativul pentru întreținerea și repararea străzilor NE 033/2005.

Mijloacele fixe sunt de natura domeniului public.

Valoarea total general se compune din:

- Valoare execuție lucrări (C+M) = 403.478,19
- valoare Expertiză Tehnică și DALI = 8.330,00
- valoare costuri avize = 560,72
- valoare cote ISC = 2.034,34
- valoare Proiect Tehnic = 41.055,00
- valoare Asistență Tehnică = 4.760,00
- TOTAL GENERAL = 460.218,20**

Director executiv,  
Maria Nuță

Șef Serviciu,  
Marian Deselnic

Întocmit,  
insp. Aurelian Florea  
insp. Laura-Cristiana G

**Contract de achiziție publică de lucrări  
(proiectare și execuție)  
pentru obiectivul de investiții:  
Modernizare Aleea II Cantonului (P.T. și D.E. verificare tehnică de calitate, asistență tehnică, execuție )  
Nr.225119 /19.12.2019**

**Preambul**

Încheiat în baza Raportului procedurii nr.220651/16.12.2019 al comisiei de evaluare, numită prin Dispoziția Primarului Municipiului Craiova nr. 5864 din data de 22.08.2019 și având în vedere alocarea de fonduri prin Bugetul de venituri și cheltuieli al Municipiului Craiova pe anul 2019, la cap. 84.02.03.03.71.01.01

**1. Părțile contractate**

În temeiul Legii nr. 98/2016 privind achizițiile publice, cu modificările și completările ulterioare și HG nr. 395/2016 pentru aprobarea Normelor metodologice de aplicare a prevederilor referitoare la atribuirea contractului de achiziție/acordului-cadru din Legea nr. 98/2016 privind achizițiile publice, cu modificările și completările ulterioare, s-a încheiat prezentul contract de achiziție publică de lucrări, între

**MUNICIPIUL CRAIOVA**, adresa sediului: str. A.I. Cuza nr. 7 Craiova, cod 200585, jud. Dolj telefon:+40251415177, fax: +40 251411561, cod fiscal 4417214, cont IBAN RO45TREZ24A840303710101X, deschis la Trezoreria Operativa Municipiul Craiova, reprezentat prin Primar – Mihail Genoiu, în calitate de achizitor, pe de o parte

și

**SC DOMARCONS SRL**, adresă Craiova, str. Inginerilor, nr. 22, cod 200000, județul Dolj, telefon/fax: 0251/483652, e-mail:marketing@domarcons.ro, număr de înmatriculare J16/488/1994, CUI RO 5470895, cod IBAN RO96TREZ2915069XXX002552, deschis la Trezoreria operativa a Municipiului Craiova, reprezentată prin Lupu Andrei – Cristian - administrator, în calitate de executant, de cealaltă parte.

**2. Definiții**

În prezentul contract următorii termeni vor fi interpretați astfel:

- a. **„achizitor și executant”** - părțile contractante, așa cum sunt acestea numite în prezentul contract;
- b. **„achizitor”** - este beneficiarul serviciilor de proiectare și al Lucrărilor executate în baza Contractului, precum și succesorii legali ai acestuia. Achizitor are același înțeles cu Autoritatea Contractantă/Entitatea Contractantă în înțelesul legislației achizițiilor.
- c. **„executant”** - este persoana juridică sau orice asocieră de persoane juridice, legal constituită, responsabilă cu realizarea obiectului Contractului.
- d. **„contract”** - contractul cu titlu oneros, asimilat, potrivit legii, actului administrativ, încheiat în scris între unul sau mai mulți operatori economici și una ori mai multe autorități contractante, care are ca obiect execuția de lucrări și servicii de proiectare.
- e. **„standard”** - o specificație tehnică adoptată ca standard internațional, standard european sau standard național de către un organism de standardizare recunoscut, pentru aplicare repetată sau continuă, care nu este obligatorie.
- f. **„forța majoră”** - orice eveniment extern, imprevizibil, absolut invincibil și inevitabil, care împiedică să fie executate obligațiile ce le revin părților, care nu poate fi creat, controlat sau modificat de către una dintre Părți, care nu este urmarea faptelor acestuia sau a persoanelor pentru care aceasta este ținută a răspunde, eveniment sau circumstanță pe care Părțile nu ar fi putut să le prevadă înainte, care nu pot fi atribuite vreunei Părți și care, odată apărute, nu au putut fi evitate sau depășite de către Părți, potrivit prezentului contract și sunt constatate de o autoritate competentă.
- g. **„reprezentanții Părților”** - reprezintă persoanele fizice și/sau juridice desemnate ca atare de către o Parte pentru relația cu cealaltă Parte. Achizitorul are dreptul, în vederea verificării/urmării lucrărilor și reprezentării intereselor acestuia, de a încheia contracte de servicii de consultanță/supraveghere/dirigenție de șantier, în condițiile legii.
- h. **„prețul contractului”** - prețul plătit Executantului de către Achizitor, în baza Contractului, pentru îndeplinirea integrală și corespunzătoare a tuturor obligațiilor asumate prin contract.
- i. **„zi”** - zi calendaristică; „an” - 365 de zile.
- j. **„penalitate contractuală”** - despăgubirea stabilită în contract ca fiind plătită de către una din părțile contractante către cealaltă parte, în caz de neîndeplinire, îndeplinire necorespunzătoare sau cu întârziere a obligațiilor din contract;
- k. **„data de începere a lucrărilor de execuție”** - înseamnă data precizată în Ordinul de începere a serviciilor de proiectare/ lucrărilor de execuție emis de Achizitor.
- l. **„durata de Execuție”** înseamnă durata de realizare exprimată în luni cuprinsă între data stabilită de investitor pentru începerea lucrărilor de execuție și comunicată executantului și data încheierii procesului verbal privind admiterea recepției la terminarea lucrărilor, conform Graficului general de realizare a investiției.
- m. **„cost”** înseamnă toate cheltuielile făcute (sau care urmează să fie făcute) de către Executant, în legătură cu executarea Contractului, conform Ofertei.
- n. **„Documentele Executantului”** - înseamnă calculele, planșele, manuale, modele și alte documente tehnice (dacă există), furnizate de către Executant conform prevederilor Contractului.



- o. **"utilajele și Echipamentele Executantului"** - înseamnă toate aparatele, mașinile, vehiculele tehnologice, inclusiv dotări și active necorporale și alte asemenea necesare execuției Lucrărilor, dar care nu includ Materialele.
- p. **"țară"** - înseamnă țara în care este amplasat Șantierul.
- q. **"riscurile Contractului"** - înseamnă acele evenimente ce pot influența implementarea Contractului.
- r. **"teste"** - înseamnă toate testele care sunt specificate în Contract și în documentele de proiectare, convenite de către Părți, dispuse de Achizitor.
- s. **"materiale"** înseamnă produse de orice tip (altele decât Echipamentele), care vor fi sau sunt utilizate pentru realizarea lucrărilor care fac obiectul prezentului contract.
- t. **"echipamente"** înseamnă mașinile, și aparate, utilaje, echipamente tehnologice și funcționale care necesită sau nu montaj, echipamente de transport, inclusiv tehnologic, care vor face sau fac parte din obiectul de investiție ce face obiectul prezentului contract.
- u. **"amplasament"** înseamnă totalitatea suprafețelor în pe care se vor executa lucrările permanente, conform autorizației de construire
- v. **"șantier"** înseamnă perimetrul delimitat conform proiectului de organizare de execuție a lucrărilor, ce cuprinde amplasamentul și oricare alte locuri prevăzute în Contract ca fiind parte componentă a Șantierului.
- w. **"lucrări"** - înseamnă toate serviciile de proiectare și lucrările de execuție care urmează să fie realizate de către Executant conform Contractului, precum și orice modificare a acestora în condițiile legislației achizițiilor publice/sectoriale.
- x. **"instrucțiunea Achizitorului"** - documentul scris, semnat, datat și numerotat, elaborat de Achizitor sau de reprezentantul acestuia, dacă este cazul, cu caracter obligatoriu pentru Executant, cu privire la îndeplinirea obligațiilor din contract.
- y. **"perioada de garanție"** - perioadă de timp cuprinsă între data recepției la terminarea lucrărilor și data recepției finale, a cărei durată se stabilește prin contract și în cadrul căreia Executantul are obligația înlăturării pe cheltuiala sa a tuturor defectelor apărute datorită nerespectării clauzelor și specificațiilor contractuale, a reglementărilor tehnice aplicabile sau a folosirii de materiale, instalații, subansamble etc. necorespunzătoare.
- z. **"proiect"** - înseamnă, documentațiile tehnico-economice ce se elaborează pe faze de proiectare în conformitate cu H.G. nr. 907/2016 pe baza cărora se vor realiza lucrările.
- aa. **"planșe"** - planșele Achizitorului, referitoare la Lucrări, precum și orice Modificare adusa acestor Planșe.
- bb. **"asistența tehnică a proiectantului pe durata execuției lucrărilor"** - toate activitățile prevăzute de lege pe care trebuie să le îndeplinească proiectantul pe durata execuției lucrărilor.
- cc. **"subcontractant"** - înseamnă orice operator economic care nu este parte a prezentului contract și care execută anumite părți ori elemente ale lucrărilor sau ale construcției ori îndeplinește activități care fac parte din obiectul prezentului contract răspunzând în fața Executantului de organizarea și derularea tuturor etapelor necesare în acest scop.
- dd. **"abandon"** - înseamnă acțiunea Executantului prin care întrerupe nejustificat serviciile de proiectare ori Lucrările de execuție sau retrage nejustificat Personalul/Utilajele/Echipamentele și lasă nesupravegheat Amplasamentul/Șantierul.

### 3. Interpretari

3.1 În prezentul contract, cu excepția unei prevederi contrare, cuvinte la forma singular vor include forma de plural și vice versa, acolo unde acest lucru este permis de context.

3.2 Termenul "zi" sau "zile" sau orice referire la zile reprezintă zilele calendaristice dacă nu se specifică în mod diferit.

### 4. Obiectul contractului

4.1 - Obiectul contractului îl reprezintă proiectarea și execuția lucrărilor la obiectivul de investiții: Modernizare străzi din municipiul Craiova - Lot 8: Modernizare Alea II Cantonului (P.T. și D.E, verificare tehnică de calitate, asistență tehnică) /

4.1 - Executantul se obligă să proiecteze, să asigure asistență tehnică, să execute, să testeze, să finalizeze lucrările și să remedieze orice defecte rezultate în urma executării prezentului contract, la obiectivul de investiții: Modernizare străzi din municipiul Craiova - Lot 8: Modernizare Alea II Cantonului (P.T. și D.E, verificare tehnică de calitate, asistență tehnică) în perioada/perioadele convenite și în conformitate cu prevederile caietului de sarcini nr.89196/15.05.2019, precum și cu obligațiile asumate prin oferta adjudecată și prezentul contract.

### 5. Prețul contractului

5.1 - Prețul convenit pentru îndeplinirea contractului, respectiv valoarea serviciilor prestate și a lucrărilor executate, platibilă executantului de către achizitor, este de 405.263,04 lei, la care se adaugă TVA în valoare de 76.999,98 lei, defalcat astfel:

- servicii de proiectare: 34.500,00 lei, la care se adaugă TVA, în valoare de 6.555,00 lei;
- asistență tehnică din partea proiectantului: 4.000,00 lei, la care se adaugă TVA, în valoare de 760,00 lei;
- execuție lucrări: 366.763,04 lei, la care se adaugă TVA, în valoare de 69.684,98 lei;

### 6. Durata contractului

6.1 - Prezentul Contract intră în vigoare la data semnării lui de către ambele părți. Contractul operează valabil între părți, potrivit legii, ofertei și documentației de atribuire, de la data intrării sale în vigoare și până la îndeplinirea integrală și corespunzătoare a obligațiilor asumate de către ambele părți prin prezentul contract și epuizarea convențională sau legală a oricărui efect pe care îl produce.



**6.2. - (1) Durata de prestare a serviciilor și de executare a lucrărilor pentru Lot 8: Modernizare Aleea II Cantonului: 5 luni**

• Elaborare documentație de proiectare (fazele: întocmire documentație pentru obținere avize solicitate prin certificatul de urbanism, D.T.A.C., D.T.O.E., P.T. + D.E., verificare proiect conform Legii nr. 10/1995 și altele, conform prevederilor caietului de sarcini nr.89196/15.05.2019); **maxim 1 lună** de la data precizată în ordinul de începere a serviciilor de proiectare;

• Execuție lucrări: **4 luni** de la data precizată în ordinul de începere a lucrărilor, incluzând și perioada de mobilizare./

**7. Documentele contractului**

7.1 - Documentele contractului sunt *(cel puțin)*:

a) caietul de sarcini nr. 89196/15.05.2019, D.A.L.1 și documentațiile tehnice însoțitoare (C.U. și Avize), inclusiv clarificarile și/sau remediile aduse până la depunerea ofertelor ce privesc aspecte tehnice și financiare;

b) oferta, respectiv propunerea tehnică și financiară, inclusiv clarificarile din perioada de evaluare;

c) graficul de execuție a lucrărilor;

f) garanția de buna execuție;

j) anexa privind principiile de prelucrare a datelor cu caracter personal.

**8. Prioritatea Documentelor**

**8.1 - In situația în care, în cursul executării obligațiilor contractuale, intervin conflicte/contradicții între prevederile propunerii tehnice și cele din Caietul de sarcini, vor prevala prevederile din Caietul de sarcini. Ordinea de precedență este cea stabilită la pct.7. Documentele Contractului.**

**9. Protecția patrimoniului cultural național**

9.1 - Toate fosilele, monedele, obiectele de valoare sau orice alte vestigii sau obiecte de interes arheologic descoperite pe amplasamentul lucrării sunt considerate, în relațiile dintre părți, ca fiind proprietatea absolută a achizitorului.

9.2 - Executantul are obligația de a lua toate măsurile de precauție necesare pentru ca muncitorii săi sau oricare alte persoane să nu îndepărteze sau să deterioreze obiectele prevăzute la clauza 9.1, iar imediat după descoperirea și înainte de îndepărtarea lor, de a înștiința achizitorul despre această descoperire și de a îndeplini dispozițiile primite de la achizitor privind îndepărtarea acestora. Dacă din cauza unor astfel de dispoziții executantul suferă întârzieri atunci, prin consultare, părțile vor stabili orice prelungire a duratei de execuție la care executantul are dreptul;

9.3 - Achizitorul are obligația, de îndată ce a luat la cunoștință despre descoperirea obiectelor prevăzute la clauza 9.1, de a înștiința în acest sens organele de poliție și comisia monumentelor istorice

**10. Obligațiile Executantului**

10.1 - (1) Executantul se obligă să presteze serviciile și să execute lucrările care fac obiectul prezentului contract în perioada/perioadele convenite și în conformitate cu cerințele caietului de sarcini, D.A.L.1 și documentațiile tehnice însoțitoare (C.U. și Avize), propunerea tehnică, precum și cu obligațiile asumate prin prezentul contract.

10.2 - Pe lângă obligațiile stabilite prin prezentul Contract, Executantul îi revin toate obligațiile prevăzute la art. 23-25 din Legea nr. 10/1995 privind calitatea în construcții, republicată, cu modificările și completările ulterioare. Acesta va proiecta, executa, testa și termina Lucrările în conformitate cu prevederile Contractului și instrucțiunile Achizitorului și va remedia orice defecte ale Lucrărilor. Executantul va asigura în totalitate supravegherea, forța de muncă, Materialele, Echipamentele și Utilajele necesare execuției Lucrărilor, fie provizorii, fie definitive.

10.3 - Executantul garantează că la data recepției lucrarea executată va avea cel puțin caracteristicile tehnice și calitățile solicitate de Achizitor în Caietul de sarcini și declarate de către executant în propunerea tehnică, va corespunde reglementărilor tehnice în vigoare și nu va fi afectată de vicii aparente și/sau ascunse care ar diminua sau ar anula valoarea ori posibilitatea de utilizare, conform condițiilor normale de folosire sau celor specificate în contract.

10.4 - La semnarea prezentului contract, Executantul are obligația de a prezenta Achizitorului, spre aprobare, graficul general de realizarea a investiției, actualizat, dacă este cazul.

10.5 - Executantul are obligația de a respecta graficul general de realizarea a investiției. Programul de control al obiectivului de investiții se întocmește de proiectant, Executantul având obligația să-l respecte potrivit prevederilor legale.

10.6 - Executantul este pe deplin și singur responsabil pentru conformitatea, stabilitatea și siguranța tuturor lucrărilor executate pe șantier, precum și pentru procedeele de execuție utilizate, cu respectarea prevederilor și reglementărilor legale din domeniul construcțiilor. Achizitorul nu va fi responsabil pentru niciun fel de daune-interese sau compensații datorate potrivit legii sau contractului, ca urmare a unui accident ori prejudiciu adus unui muncitor sau altei persoane.

10.7 - Executantul are obligația de a pune la dispoziție Achizitorului caietele de măsurători (atașamentele) și, după caz, orice alte documente pe care Executantul trebuie să le întocmească sau care sunt cerute de Achizitor.

10.8 - Executantul este responsabil de buna execuție a lucrărilor contractate, precum și de furnizarea tuturor echipamentelor, instrumentelor, dispozitivelor, utilajelor și resurselor umane necesare în vederea îndeplinirii obligațiilor contractuale.

10.9 - În cazul în care, pe parcursul execuției lucrărilor, survine o eroare în poziția, cotele, dimensiunile sau aliniamentul oricărei părți a lucrărilor, Executantul are obligația să rectifice eroarea constatată, pe cheltuiala sa.

10.10 - Pe parcursul execuției lucrărilor, al remedierii viciilor ascunse sau deficiențelor constatate în cadrul perioadei de garanție, Executantul are obligația:



- a) de a asigura securitatea persoanelor a căror prezență pe șantier este autorizată;
- b) de a procura și de a întreține pe cheltuiala sa toate dispozitivele de iluminare, protecție, îngrădire, alarmă și pază, în cazul în care sunt necesare sau au fost solicitate de către Achizitor sau de către alte autorități competente, în scopul protejării lucrărilor sau al asigurării confortului riveranilor;
- c) de a lua toate măsurile pentru protecția mediului în conformitate cu acordul de mediu emis, pe și în afara șantierului și pentru a evita orice pagubă sau neajuns provocat persoanelor, proprietăților publice sau altora, rezultat din poluare, zgomot sau alți factori generați de metodele sale de lucru;
- d) de a asigura calitatea corespunzătoare a tuturor materialelor puse în operă, în conformitate cu Proiectul tehnic și detaliile de execuție aprobate de Achizitor și de a nu modifica soluțiile tehnice sau tehnologice, ori de a înlocui materiale și echipamente cu altele de o calitate diferită față de prevederile proiectului. În orice situație Executantul nu va putea proceda la eventuale înlocuiri de tehnologii, echipamente sau materiale decât cu aprobarea prealabilă a Achizitorului, în condițiile legii.
- e) de a nu stânjeni inutil sau abuziv accesul și confortul riveranilor și de a nu restricționa utilizarea căilor de acces prin folosirea și ocuparea drumurilor și a trecerilor publice sau private care deservește proprietățile aflate în posesia sau proprietatea Achizitorului sau a oricărei alte persoane, cu excepția zonei prevăzute pentru organizare de șantier;
- f) de a evita acumularea de obstacole inutile pe șantier;
- g) de a retrage orice utilaje, echipamente, instalații și materiale aflate în surplus; Executantul are dreptul de a menține pe șantier până la semnarea procesului verbal de recepție la terminarea lucrărilor numai acele materiale, echipamente, utilaje, instalații sau lucrări provizorii, care îi sunt necesare în scopul îndeplinirii obligațiilor sale;
- h) de a aduna și de a îndepărta de pe șantier dărâmurile, molozul sau lucrările provizorii de orice fel, care nu mai sunt necesare:
- i) de a delimita perimetrul și de a monta panouri de identificare la intrarea în șantier, conform modelelor primite de la Achizitor și în conformitate cu planul de organizare de șantier, aprobat de Achizitor;
- j) de a asigura accesul reprezentantului Achizitorului la locul de muncă, în ateliere, depozite și oriunde își desfășoară activitățile legate de îndeplinirea obligațiilor asumate prin contract, inclusiv pentru verificarea lucrărilor ascunse;
- k) de a monta panoul de personalizare conform indicațiilor pe care le va primi de la Achizitor;
- l) de a remedia lucrările cuprinse în situațiile de lucrări comunicate și care au făcut obiectul obiecțiilor și respingerilor Achizitorului și să nu factureze aceste lucrări decât ulterior remedierii solicitate și în temeiul unui proces verbal încheiat cu dirigințele de șantier, atestând remedierea respectivelor lucrări;
- m) de a conserva lucrările executate în ipoteza stării lucrărilor, oricare ar fi motivul acestui eveniment;
- n) de a instința anterior și imediat Achizitorul asupra iminentei depășiri a termenelor convenite, oricare ar fi cauza respectivei întârzieri.
- o) de a respecta legislația referitoare la vestigii, monede, artefacte, obiecte de valoare sau antichități, monumente istorice, orice alte articole de interes arheologic. Executantul va obține în numele Achizitorului toate autorizațiile și certificatele necesare și va asigura supravegherea din punct de vedere arheologic a lucrărilor.
- 10.11 - Executantul este responsabil pentru menținerea în bună stare a lucrărilor executate, materialelor, echipamentelor și instalațiilor care urmează să fie puse în operă, de la data primirii ordinului de începere a lucrărilor și până la data semnării procesului-verbal de recepție la terminarea lucrărilor și predarea -primirea obiectivului realizat.
- 10.12 - Executantul va lua toate măsurile necesare pentru păstrarea curățeniei carosabilului și căilor de acces.
- 10.13 - Executantul va despăgubi Achizitorul împotriva tuturor reclamațiilor, acțiunilor în justiție, daunelor-interese, costurilor, taxelor și cheltuielilor, indiferent de natura lor, rezultând din sau în legătură cu nerespectarea obligațiilor prevăzute în contract, pentru care responsabilitatea revine Executantului.
- 10.14 - Executantul are obligația de a utiliza drumurile sau podurile ce comunică cu sau sunt pe traseul șantierului potrivit destinației și constrângerilor lor funcționale și de a preveni deteriorarea sau distrugerea acestora prin traficul propriu sau al oricărui dintre subcontractații săi.
- 10.15 - Executantul va selecta traseele, va alege și va folosi vehiculele, va limita și va repartiza încărcăturile, în așa fel încât traficul suplimentar ce va rezulta în mod inevitabil din deplasarea materialelor, echipamentelor, instalațiilor sau a altora asemenea, de pe și pe șantier, să fie adecvat parametrilor tehnici constructivi ai căilor utilizate, în măsura în care este posibil, astfel încât să nu producă deteriorări sau distrugeră ale drumurilor și podurilor respective.
- 10.16 - În cazul în care se produc deteriorări sau distrugeră ale oricărui pod, tunel sau drum care comunică cu sau care se află pe traseul șantierului, datorită transportului materialelor, echipamentelor, instalațiilor sau altora asemenea, Executantul are obligația de a despăgubi Achizitorul împotriva tuturor reclamațiilor privind avarierea respectivelor poduri sau drumuri.
- 10.17 - În situația prevăzută la alineatul anterior, Executantul este responsabil și va plăti consolidarea, modificarea sau îmbunătățirea, podurilor/drumurilor distruse sau deteriorate.
- 10.18 - Costurile pentru racordarea și consumul de utilități, precum și cel al contoarelor sau al altor aparate de măsurat se suportă de către Executant pe durata existenței șantierului.
- 10.19 - Executantul răspunde pentru viciile ascunse ale construcției, în conformitate cu prevederile legale în vigoare și potrivit prezentului contract.
- 10.20 - La finalizarea lucrărilor de construcție Executantul are obligația de a preda Achizitorului documentația de funcționare a echipamentelor autorizate de Inspectia de Stat pentru Controlul Cazanelor, Recipientelor sub Presiune și Instalațiilor de Ridicat (ISCIR) acolo unde este cazul și documentele necesare întocmirii Cărții tehnice a construcției, întocmită potrivit legislației în vigoare, prin colaborare cu Achizitorul. Dacă este cazul, odată cu cartea tehnica, Executantul



va preda Achizitorului și documentațiile de funcționare și/sau autorizare ale echipamentelor achiziționate și montate potrivit contractului.

10.21 - Executantul garantează că a realizat instructajul personalului ce urmează să execute lucrări pe viitorul Amplasament, necesar desfășurării în bune condiții a activității sale și a luat toate măsurile impuse de legislația în vigoare privind respectarea regulilor referitoare la condițiile și normele de securitate și sănătate în muncă. Executantul este singurul responsabil pentru eventuale daune cauzate de nerespectarea cerințelor de securitate și sănătate în muncă, în conformitate cu legislația în vigoare.

10.22 - Executantul va respecta legile țării în care se realizează Lucrările, va emite toate înștiințările și va plăti toate taxele care îi revin ca obligație, conform prevederilor legale în vigoare.

10.23 - Executantul are obligația să notifice achizitorului data la care va acoperi lucrările ce devin ascunse. Notificarea va fi transmisă achizitorului cu cel puțin 5 zile înainte de data la care va acoperi lucrările.

10.24 - Achizitorul, prin dirigințele de șantier și/sau reprezentantul său împuternicit, are obligația de a se prezenta în cel mai scurt timp posibil, dar nu mai mult de 5 zile de la notificarea primită din partea Executantului, în vederea încheierii actelor legale pentru lucrările ce devin ascunse.

10.25 - Achizitorul are obligația de a pune Executantului la dispoziție întreaga documentație necesară pentru îndeplinirea Contractului, într-un exemplar, la termenele stabilite prin graficul de îndeplinire a contractului.

10.26 - Controlul în faze determinante se realizează de către autoritățile competente, conform prevederilor legale.

### 11. Proiectarea

11.1 - Executantul va răspunde de activitățile de proiectare aferente Lucrărilor. Proiectul va fi elaborat de către personal calificat, ingineri sau alții asemenea, care corespund cerințelor Achizitorului și prevederilor legale referitoare la exercitarea acestei profesii și va fi verificat în conformitate cu Legile în vigoare de către specialiști verficatori de proiecte atestați pe toate domeniile. Cu excepția altor prevederi ale Contractului, Executantul va prezenta Achizitorului, numele și detaliile relevante ale personalului calificat, Subcontractanților propuși, verficatorului de proiect în conformitate cu prevederile legislației achizițiilor, inclusiv referințele acestora.

11.2 - Executantul garantează că el, proiectanții săi și Subcontractanții au experiența și capacitatea necesară pentru proiectare. Executantul își asumă răspunderea privind disponibilitatea proiectanților de a participa la discuții cu Achizitorul, în masura convocării cu cel puțin 3 zile lucrătoare în prealabil, pentru chestiuni de derulare curentă a proiectării sau execuției, și imediat în situații de urgență.

11.3 - Executantul este singur și deplin responsabil pentru calitatea serviciilor de proiectare, astfel că niciun fel de cereri de modificare a proiectului, generate de îndreptarea erorilor de proiectare pe parcursul executării lucrărilor necesare pentru punerea în funcțiune a obiectivului de investiții, nu vor putea fi admise.

11.4 - Executantul va preda documentațiile tehnice, astfel cum au fost solicitate prin Caietul de sarcini.

11.5 - Termenul de predare a documentației ce face obiectul prezentului contract este conform caietului de sarcini și pct. 6.2 din prezentul contract

11.6 - Documentația tehnico-economică care face obiectul prezentului contract corectă și completă, se prezintă Achizitorului în vederea verificării.

11.7 - Achizitorul verifică documentația menționată la pct. 11.6 pentru a stabili conformitatea acesteia cu documentația de atribuire. Dacă elemente ale documentației tehnico-economice sunt necorespunzătoare acestea sunt corectate/revizuite de Executant pe cheltuielile sale.

11.8 - Pentru fiecare parte a Lucrărilor și exceptând situația în care consimțământul Achizitorului a fost obținut:

(a) în cazul unui Document al Executantului care a fost (așa cum s-a menționat) transmis Achizitorului:

(i) Achizitorul, va înștiința Executantul că Documentul Executantului a fost avizat, cu sau fără comentarii, sau că acesta nu corespunde prevederilor Contractului (menționând măsura în care nu corespunde);

(ii) execuția unei părți a Lucrărilor nu va începe până când Achizitorul nu va aviza Documentul Executantului;

(b) execuția unei părți a Lucrărilor nu va putea începe înainte de expirarea perioadelor de verificare a tuturor Documentelor Executantului, care sunt relevante pentru proiectarea și execuția acesteia;

(c) execuția oricărei părți a Lucrărilor se va face în conformitate cu Documentele Executantului avizate de Achizitor în prealabil;

(d) dacă Executantul dorește să modifice un proiect sau document care a fost anterior trimis pentru verificare, Executantul va înștiința imediat Achizitorul. Ulterior, Executantul va trimite Achizitorului documentele revizuite conform procedurii de mai sus.

11.9 - Dacă Achizitorul dispune că sunt necesare Documente ale Executantului suplimentare, Executantul le va elabora într-un termen, de regula, de 5 zile lucrătoare de la data solicitării. Orice consimțământ, sau orice revizuire (potrivit prevederilor acestei Clauze sau altor prevederi), nu va scuti Executantul de nici o obligație sau responsabilitate conform Contractului.

11.10 - În situația în care refacerea documentației tehnico-economice însumează mai mult de 30 zile lucrătoare, iar refacerea documentației nu se datorează acțiunii/inacțiunii Executantului, Graficul general de realizare a investiției se reactualizează corespunzător. În situația în care refacerea documentației a rezultat din culpa Executantului, Achizitorul are dreptul să perceapă penalități de întârziere.

11.11 - Executantul răspunde de îndeplinirea următoarelor obligații principale referitoare la calitatea construcțiilor:

a) precizarea prin proiect a categoriei de importanță a construcției;



- b) asigurarea prin proiecte și detalii de execuție a nivelului de calitate corespunzător cerințelor, cu respectarea reglementărilor tehnice și a clauzelor contractuale;
- c) prezentarea proiectelor elaborate în fața specialiștilor verficatori de proiecte atestați, precum și soluționarea neconformităților și neconcordanțelor semnalate;
- d) elaborarea documentației tehnico-economice și a instrucțiunilor tehnice privind execuția lucrărilor, exploatarea, întreținerea și reparațiile, precum și, după caz, a proiectelor de urmărire privind comportarea în timp a construcțiilor, documentația privind postutilizarea construcțiilor;
- e) stabilirea, prin proiect, a fazelor de execuție determinate pentru lucrările aferente cerințelor și participarea pe șantier la verificările de calitate legate de acestea;
- f) stabilirea modului de tratare a defectelor aparute în execuție, din vina proiectantului, la construcțiile la care trebuie să asigure nivelul de calitate corespunzător cerințelor, precum și urmărirea aplicării pe șantier a soluțiilor adoptate, după însușirea acestora de către specialiștii verficatori de proiecte atestați, la cererea Achizitorului;
- g) participarea la întocmirea cărții tehnice a construcției și la recepția lucrărilor executate;
- h) asigurarea asistenței tehnice, conform clauzelor contractuale, pentru proiectele elaborate, pe tot parcursul execuției lucrărilor și până la recepția finală a acestora precum și să cedeze exclusiv achizitorului dreptul de autor pentru documentația elaborată, achizitorul urmând a avea dreptul de a utiliza documentația fără acordul scris al executantului. Odată cu cesiunea dreptului de autor se cesionează și dreptul de reproducere și distribuire a copiilor;
- i) asigurarea participării obligatorii a proiectantului coordonator de proiect și, după caz, a proiectanților pe specialități la toate fazele de execuție stabilite prin proiect și la recepția la terminarea lucrărilor.

## 12. Perioada de garanție acordată lucrărilor

12.1 - Executantul are obligația legală de garantare a calității materialelor, echipamentelor și lucrărilor de construcții executate, conform Legii nr. 10/1995 privind calitatea în construcții, republicată, coroborate cu prevederile Codului civil privind condițiile și termenle stabilite pentru descoperirea viciilor ascunse și promovarea acțiunii în daune.

12.2 - Obligația de garanție a Executantului subzistă în temeiul legii, și față de subdobânditorii dreptului de proprietate asupra construcțiilor.

12.3 - Perioada de garanție curge de la data recepției la terminarea lucrărilor, până la recepția finală și este de 5 ani.

12.4 - În perioada de garanție Executantul are obligația, în urma dispoziției date de Achizitor, de a executa toate lucrările de modificare, reconstrucție și remediere a viciilor și altor defecte a căror cauză este nerespectarea Clauzelor contractuale pe cheltuiala proprie.

12.5 - Obligația legală de garanție a Executantului pentru lucrările executate impune remedierea tuturor defectelor constatate în termenul legal de garanție, exceptate fiind cele produse din culpa Achizitorului, a prepusilor săi sau a persoanelor pentru care acesta este ținut să răspundă. Defectele și lipsurile constatate de Achizitor, în perioada de garanție, trebuie aduse la cunoștința Executantului, iar acesta, în termen de 48 de ore de la primirea notificării, este obligat să trimită reprezentantul său în fața locului și să remedieze defecțiunea în cel mai scurt timp posibil, potrivit naturii și gravității defecțiunii. Remedierea defectelor va fi urmată, obligatoriu, de o recepție cantitativă și calitativă a lucrărilor, va fi consensată într-un proces verbal/notă de constatare încheiat între Părți.

12.6 - Intervențiile efectuate în perioada de garanție, aflate în sarcina Executantului, se realizează pe cheltuiala acestuia. În cazul în care ele sunt necesare ca urmare a:

i) utilizării de materiale, instalații sau a unei manopere neconforme cu prevederile contractului și/sau cu prevederile documentației tehnico-economice;

ii) unui viciu de concepție, acolo unde proiectantul este responsabil de proiectarea unei părți din lucrare, proiect însușit de Executant și pe care acesta nu l-a adus la cunoștința achizitorului în timpul executării lucrărilor;

iii) neglijenței sau neîndeplinirii de către Executant a oricăreia dintre obligațiile explicate sau implicite care îi revin în baza contractului.



12.7 - În cazul în care Executantul nu execută lucrările prevăzute în această clauză, Achizitorul este liber să contracteze cu terți executanți, conform legislației achizițiilor, execuția acestor lucrări, urmând ca prețul lor să fie recuperat de către Achizitor de la Executant sau reținut din sumele convenite acestuia sau din garanția de buna execuție.

12.8 - Executantul are obligația de a despăgubi Achizitorul împotriva oricărui:

a) reclamații și acțiuni în justiție ce rezultă din încălcarea unor drepturi de proprietate intelectuală (brevete, nume, mărci înregistrate etc.), legate de echipamentele, materialele, instalațiile sau utilajele folosite pentru ori în legătură cu execuția lucrărilor sau încorporate în acestea; și

b) daune-interese, costuri, taxe și cheltuieli de orice natură, cu excepția situației în care o astfel de dauna rezultă din respectarea Caietului de sarcini întocmit de către Achizitor.

## 13. Reprezentantul Executantului și înlocuirea personalului de specialitate nominalizat

13.1 - Executantul va transmite Achizitorului, pentru aprobare, numele și referințele persoanei autorizate să primească instrucțiuni în numele său.



13.2 - Executantul va notifica în scris Achizitorului identitatea reprezentanților săi atestați profesional pentru urmarirea executării lucrărilor, și anume a responsabilului tehnic cu execuția sau, dacă este cazul, a altei persoane fizice sau juridice atestate potrivit legii și care îi reprezintă legal interesele.

13.3 - Înlocuirea personalului de specialitate nominalizat pentru îndeplinirea contractului se realizează numai cu acceptul Achizitorului și nu reprezintă o modificare substanțială a contractului, așa cum este aceasta definită în legislația privind achizițiile, decât în următoarele situații:

a) noul personal de specialitate nominalizat pentru îndeplinirea contractului nu îndeplinește cel puțin criteriile de calificare prevăzute în cadrul documentației de atribuire (dacă este cazul aplicării unor astfel de criterii de eligibilitate);

b) noul personal de specialitate nominalizat pentru îndeplinirea contractului nu obține cel puțin același punctaj ca personalul propus la momentul aplicării factorilor de evaluare (dacă este cazul aplicării unor astfel de factori).

În situațiile prevăzute mai sus, Executantul are obligația de a transmite pentru noul personal documentele solicitate prin documentația de atribuire fie în vederea demonstrării îndeplinirii criteriilor de calificare/selecție stabilite, fie în vederea calculării punctajului aferent factorilor de evaluare.

#### 14. Subcontractarea (dacă este cazul)

14.1 - La încheierea Contractului sau atunci când se introduce noi subcontractanți, este obligatorie furnizarea către Achizitor a contractelor încheiate de către Executant cu subcontractanții nominalizați în ofertă sau declarați ulterior, astfel încât activitățile ce revin acestora, precum și sumele aferente prestațiilor, să fie cuprinse în Contract devenind anexe ale acestuia. Ele trebuie să cuprindă obligatoriu, însă fără a se limita: denumirea subcontractanților, reprezentanții legali ai noilor subcontractanți, datele de contact, activitățile ce urmează a fi subcontractate, valoarea aferentă prestațiilor, opțiunea de a fi plătiți direct de către Achizitor, opțiunea de cesionare a contractului în favoarea Achizitorului, dacă este cazul, în condițiile legii.

14.2 - Executantul are dreptul de a înlocui/implica noi subcontractanți în perioada de execuție a Contractului, cu condiția ca schimbarea să nu reprezinte o modificare substanțială a acestuia, în conformitate cu cele prevăzute expres de legislația în vigoare privind achizițiile publice.

14.3 - Executantul nu va avea dreptul de a înlocui/implica niciun subcontractant; în perioada de execuție a contractului fără acordul prealabil al Achizitorului. Orice solicitare privind înlocuirea/implicarea de noi subcontractanți va fi înaintată de către Executant în vederea obținerii acordului Achizitorului într-un termen rezonabil și care nu va putea fi mai mic de 15 zile înainte de momentul începerii activității de către noii subcontractanți.

14.4 - în situația prevăzută la pct. 14.2, Executantul poate înlocui/implica subcontractanții în perioada de execuție a contractului, în următoarele cazuri:

a) înlocuirea subcontractanților nominalizați în oferta și ale căror activități au fost indicate în aceasta ca fiind realizate de subcontractanți;

b) declararea unor noi subcontractanți, ulterior semnării contractului, în condițiile în care lucrările ce urmează a fi subcontractate au fost prevăzute în oferta, fără a se indica inițial opțiunea subcontractării acestora;

c) renunțarea de către subcontractanți;

d) retragerea subcontractanților din contract de către Executant.

14.5 - În vederea obținerii acordului Achizitorului, noii subcontractanți sunt obligați să prezinte:

- o declarație pe proprie răspundere prin care își asumă prevederile caietului de sarcini, propunerea tehnică și financiară depusă de către Executant la ofertă, pentru activitățile supuse subcontractării,

- contractele de subcontractare încheiate între Executant și noii subcontractanți ce vor cuprinde obligatoriu și fără a se limita la acestea, informații cu privire la activitățile ce urmează a fi subcontractate, datele de contact și reprezentanții legali, valoarea aferentă activității ce va face obiectul contractului, opțiunea de a fi plătiți direct de către Achizitor, dacă este cazul, - certificatele și alte documente necesare pentru verificarea existenței unor situații de excludere și a resurselor/capabilităților corespunzătoare părților de implicare în contractul de achiziție publică

14.6 - Dispozițiile privind înlocuirea/implicarea de noi subcontractanți nu diminuează în nici o situație răspunderea Executantului în ceea ce privește modul de îndeplinire a Contractului.

14.7 - În vederea finalizării Contractului, Achizitorul poate solicita, în condițiile legislației achizițiilor, iar Executantul se obligă să cesioneze în favoarea Achizitorului, contractele încheiate cu subcontractanții acestuia, Executantul obligându-se totodată să introducă în contractele sale cu subcontractorii clauze în acest sens. Într-o asemenea situație Contractul va fi continuat de subcontractanți. Dispozițiile privind cesiunea contractului de subcontractare nu diminuează în nici o situație răspunderea Executantului față de Achizitor în ceea ce privește modul de îndeplinire a Contractului.

14.8 - Achizitorul poate proceda la rezilierea unilaterală a contractului, fără efectuarea vreunei alte formalități și fără intervenția instanței de judecată, în situația în care Executantul subcontractează/cesionează cu încălcarea prevederilor legislației în vigoare, drepturile și obligațiile sale.

#### 14.9 - Plata directă către subcontractanți

14.9.1 - Achizitorul poate efectua plăți corespunzătoare părții/părților din Contract îndeplinite de către subcontractanți dacă aceștia și-au exprimat în mod expres această opțiune, conform dispozițiilor legale aplicabile privind achizițiile publice.

14.9.2 - În aplicarea prevederilor pct. 14.9.1, subcontractanții își vor exprima la momentul nominalizării lor în oferta și oricum nu mai târziu de data încheierii Contractului, sau la momentul introducerii acestora în Contract, după caz, opțiunea de a fi plătiți direct de către Achizitor.



14.9.3 - Achizitorul efectuează plățile directe către subcontractanții agreeți doar atunci când prestația acestora este confirmată prin documente agreeate de toate cele 3 părți, respectiv Achizitor, Executant și subcontractant sau de Achizitor și subcontractant atunci când, în mod nejustificat, Executantul blochează confirmarea executării obligațiilor asumate de subcontractant.

14.9.4 - În aplicarea prevederilor pct. 14.7 Acordul părților se poate materializa prin încheierea unui act adițional la contract între Achizitor, Executant și Subcontractant atunci când contractul de subcontractare este cesionar Achizitorului.

#### 15. Terțul Susținător (daca e cazul)

15.1 Prezentul contract reprezintă și contract de cesiune a drepturilor litigioase ce rezultă din încălcarea obligațiilor ce îi revin terțului susținător în baza angajamentului ferm, anexa la prezentul contract. Cu titlu de garanție, prin semnarea prezentului contract, Executantul consimte că Achizitorul se poate substitui în toate drepturile sale, rezultate în urma încheierii angajamentului ferm, putând urmări orice pretenție la daune pe care acesta ar putea să o aibă împotriva terțului susținător pentru nerespectarea obligațiilor asumate de către acesta.

15.2 În cazul în care Executantul este în imposibilitatea derulării prezentului contract, respectiv pentru partea de contract pentru care a primit susținere din partea terțului în baza angajamentului ferm, terțul susținător este obligat a duce la îndeplinire acea parte a contractului care face obiectul respectivului angajament ferm. Înlocuirea Executantului inițial cu terțul susținător, nu reprezintă o modificare substanțială a contractului în cursul perioadei sale de valabilitate și se va efectua prin semnarea unui act adițional la contract și fără organizarea unei alte proceduri de atribuire.

#### 16. Garanția de bună execuție

16.1 - Executantul să furnizeze Achizitorului, în termen de 5 lucrătoare de la data semnării contractului de către părți, o Garanția de bună execuție a contractului constituită conform legii, pentru realizarea corespunzătoare a contractului.

16.2 - (1) Cuantumul garanției de bună execuție a contractului reprezintă 10% din prețul contractului fără TVA și se va constitui:

a) prin virament bancar sau printr-un instrument de garantare emis de o instituție de credit din România sau din alt stat sau de o societate de asigurări, în condițiile legii, care se prezintă în original, în favoarea Municipiului Craiova, în cuantumul și pentru perioada de valabilitate a contractului și care devine anexă la contract. Garanția trebuie să fie irevocabilă.

Instrumentul de garantare trebuie să prevadă că plata garanției de bună execuție se va executa necondiționat, respectiv la prima cerere a beneficiarului, pe baza declarației acestuia cu privire la culpa persoanei garantate. Sau

b) rețineri succesive din sumele datorate pentru facturi parțiale, într-un cont deschis la Trezoreria Statului din cadrul organului fiscal competent în administrarea acestuia, un cont de disponibil distinct la dispoziția autorității contractante. Suma inițială care se depune de către contractant în contul de disponibil astfel deschis nu va fi mai mică de 0,5% din prețul contractului de achiziție publică, fără TVA. Pe parcursul îndeplinirii contractului, autoritatea contractantă va alimenta acest cont de disponibil prin rețineri succesive din sumele datorate și convenite contractantului până la concurența sumei stabilite drept garanție de bună execuție.

(2) În cazul în care pe parcursul executării contractului, se suplimentează valoarea acestuia, executantul are obligația de a completa garanția de bună execuție în corelare cu noua valoare a contractului de achiziție publică.

(3) În situația în care instrumentul de garantare prevăzut la art. 16.2 alin (1) lit. a) nu acoperă toată perioada de valabilitate a contractului, executantul are obligația prelungirii acestuia cu 30 de zile înainte de data de expirare.

Perioada pentru care se constituie garanția de bună execuție trebuie să acopere întreaga durată de valabilitate a contractului, conform clauzei de la pct.6.

16.3 - În situația în care executantul nu constituie garanția de bună execuție în condițiile prevăzute la art. 16.1 și 16.2, achizitorul îl va notifica pe executant în vederea respectării obligațiilor contractuale privind constituirea garanției de bună execuție. În situația în care, urmare notificării, executantul nu da curs solicitărilor achizitorului, vor fi aplicate prevederile art. 29.4.lit. h).

16.4 - Achizitorul se obligă să elibereze garanția pentru participare numai după ce executantul a făcut dovada constituirii garanției de bună execuție în termenul prevăzut.

16.5 - (1) Achizitorul are dreptul de a emite pretenții asupra garanției de bună execuție, oricând pe parcursul îndeplinirii contractului de achiziție publică, în limita prejudiciului creat, în cazul în care executantul nu își îndeplinește din culpa sa obligațiile asumate prin contract. Anterior emiterii unei pretenții asupra garanției de bună execuție, achizitorul are obligația de a notifica pretenția atât executantului, cât și emitentului instrumentului de garantare, precizând obligațiile care nu au fost respectate, precum și modul de calcul al prejudiciului. În situația executării garanției de bună execuție parțial sau total, executantul are obligația de a reintregi garanția în cauză raportat la restul rămas de executat.

(2) Achizitorul va executa garanția de bună execuție și în eventualitatea în care executantul nu reușește să prelungească valabilitatea Garanției de bună execuție, așa cum este prevăzut la art. 16.2 alin. (3).

16.6 - Achizitorul se obligă să elibereze/restituie garanția de bună execuție aferentă contractului, astfel:

a) valoarea garanției de bună execuție aferentă Proiectului tehnic și detaliilor de execuție: în termen de 14 zile de la data încheierii procesului-verbal de recepție la terminarea lucrărilor executate în baza proiectului respectiv, dacă nu a ridicat până la acea dată pretenții asupra ei;

b) pentru Execuția lucrării:

- 70% din valoarea garanției de bună execuție în termen de 14 zile de la data încheierii procesului-verbal de recepție la terminarea lucrărilor, dacă nu a ridicat până la acea dată pretenții asupra ei, iar riscul pentru vicii ascunse este minim;



- restul de 30% din valoarea garanției de bună execuție, la expirarea perioadei de garanție a lucrărilor executate, pe baza procesului verbal de recepție finală.

c) pentru asistenta tehnică: în termen de 14 zile de la data încheierii procesului-verbal de recepție finală a lucrărilor executate în baza proiectului respectiv, dacă nu a ridicat până la acea dată pretenții asupra ei;

16.7 - Procesele-verbale de recepție la terminarea lucrărilor și, respectiv, de recepție finală pot fi întocmite și pentru părți/obiecte din/de lucrare, dacă acestea sunt distincte din punct de vedere fizic și funcțional, proporțional cu valoarea lucrărilor recepționate.

16.8 - Garanția lucrărilor este distinctă de garanția de bună execuție a contractului.

#### 17. Securitate și sănătatea în muncă

17.1 - Executantul va lua toate măsurile necesare pentru asigurarea securității și sănătății Personalului propriu. Executantul se va asigura, în colaborare cu autoritățile sanitare și dacă legislația incidentă în vigoare impune astfel de măsuri, că personalul medical, facilitățile de prim ajutor, infirmeria și serviciul de ambulanță sunt asigurate în permanență pe Șantier și în încăperi de cazare ale personalului Executantului sau Achizitorului și că se iau toate măsurile necesare pentru asigurarea asistenței sociale, condițiilor de igienă și prevenirea epidemiilor.

17.2 - Executantul va numi un responsabil cu securitatea muncii pe Șantier, care să răspundă de respectarea cerințelor de securitate și sănătate în muncă pentru prevenirea accidentelor. Această persoană va fi calificată pentru o astfel de activitate și va avea autoritatea de a emite instrucțiuni și a dispune măsuri de prevenire a accidentelor. Pe parcursul execuției Lucrărilor, Executantul va asigura toate facilitățile necesare acestei persoane pentru exercitarea responsabilității și autorității sale.

17.3 - Executantul poartă răspunderea în cazul producerii evenimentelor generate sau produse de echipamentele tehnice (utilaje, instalații etc.), procedee tehnologice utilizate de către lucrătorii săi și cei aparținând societăților care desfășoară activități pentru acesta (subcontractanți), în conformitate cu prevederile Legii securității și sănătății în muncă nr. 319/2006, a Normelor metodologice de aplicare a Legii nr. 319/2006, aprobate prin H.G. nr. 1425/2006, și a legislației din domeniul securității și sănătății în muncă aplicabilă, precum și orice modificare legislativă apărută pe timpul desfășurării contractului.

17.4 - În cazul producerii unui eveniment vor fi respectate prevederile legale din domeniul securității și sănătății în muncă privind comunicarea cercetarea și înregistrarea evenimentelor.

17.5 - Executantul va transmite, urgent, Achizitorului, detalii referitoare la producerea evenimentului. Executantul va păstra un registru și va întocmi rapoarte referitoare la securitatea și sănătatea și asistența socială acordată lucrătorilor precum și la daunele aduse proprietății.

17.6 - Executantul se obliga sa respecte prevederile Legii securității și sănătății în muncă nr.319/2006, ale H.G. nr. 1425/2006 pentru aprobarea Normelor metodologice de aplicare a prevederilor Legii securității și sănătății în muncă nr. 319/2006 precum și prevederile H.G. nr. 300/2006 privind cerințele minime de securitate și sănătate pentru șantierele temporare sau mobile precum și a legislației din domeniul securității și sănătății în muncă aplicabilă.

#### 18. Obligațiile achizitorului

18.1 - Achizitorul se obligă să plătească executantului prețul convenit pentru prestarea serviciilor și pentru execuția lucrărilor la obiectivul de investiții Modernizare străzi din municipiul Craiova - Lot 8: Modernizare Aleea II Cantonului (P.T. și D.E., verificare tehnică de calitate, asistență tehnică);

18.2 - (1) Achizitorul va pune la dispoziție amplasamentul cel mai târziu la data emiterii Ordinului de începere a lucrărilor. Predarea amplasamentului se va face prin proces - verbal de predare - primire amplasament liber de orice sarcini.

(2) Achizitorul are obligația de a pune la dispoziția executantului, fără plată, dacă nu s-a convenit altfel:

- a) suprafețele de teren necesare pentru depozitare și pentru organizarea de șantier;
- b) căile de acces rutier și racordurile de cale ferată;
- c) racordurile pentru utilități (apă, gaz, energie, canalizare, etc.) până la limita amplasamentului șantierului.

18.3 - Achizitorul are obligația de a furniza Executantului toate autorizațiile și avizele obținute în scopul execuției lucrărilor, conform prevederilor legale, dacă nu s-a prevăzut altfel în Caietul de sarcini. Achizitorul va asigura asistența, dacă este cazul, pentru obținerea de către Executant a oricăror acorduri, avize și autorizații sau aprobări necesare potrivit legislației în vigoare, în scopul îndeplinirii prevederilor contractului.

18.4 - Executantul va respecta și executa toate instrucțiunile emise de către Achizitor cu privire la execuția Lucrărilor, inclusiv suspendarea execuției tuturor Lucrărilor sau a unei părți a acestora. Suspendarea/sistarea executării contractului se face prin ordin al achizitorului, nefiind necesară încheierea unui act adițional la contract.

În ipoteza în care Executantul consideră instrucțiunile Achizitorului nejustificate sau de natură a-i produce prejudicii, va formula în scris obiecțiunile sale, în termen de 5 zile de la comunicarea instrucțiunii. Transmiterea acestor obiecțiuni nu suspendă executarea instrucțiunilor respective cu excepția situației în care aplicarea instrucțiunii ar conduce la încălcarea normelor legale imperative și ar putea duce la angajarea răspunderii contractuale, delictuale sau penale a Executantului.

18.5 - (1) Nicio aprobare, consimțământ sau absența unor observații ale Achizitorului nu vor exonera Executantul de obligațiile sale.

(2) În privința obligațiilor și drepturilor părților, izvorâte din încheierea prezentului Contract, în nicio împrejurare, tăcerea nu are valoarea juridică a consimțământului.

18.6 - Achizitorul poate numi/angaja o persoană juridică sau fizică pentru a îndeplini anumite îndatoriri. Aceste persoane sunt nominalizate /desemnate de Achizitor și comunicate Executantului. Achizitorul va înștiința Executantul cu privire la autoritatea și îndatoririle delegate Reprezentantului sau Reprezentanților Achizitorului.



18.7 - Achizitorul va notifica în scris Executantul cu privire la identitatea reprezentanților săi atestați profesional pentru urmarirea executării lucrărilor și care îi reprezintă legal interesele.

18.8 - Achizitorul, prin reprezentant sau dirigintele de șantier, are obligația de a examina și măsura lucrările care devin ascunse în cel mult 5 zile lucrătoare de la notificarea executantului, respectiv de la data înregistrării notificării la registratura achizitorului.

18.9 - Achizitorul este pe deplin responsabil de exactitatea documentelor și a oricăror alte informații furnizate executantului, precum și pentru dispozițiile și livrările sale.

#### 19. Modificări

##### 19.1 - Dreptul de a Modifica

19.1.1 - Modificarea contractului de achiziție publică, în cursul perioadei sale de valabilitate, se face numai cu acordul ambelor părți, în condițiile prevăzute de legislația achizițiilor publice, în scris, prin act adițional la prezentul contract.

##### 19.2 - Notificarea Promptă

19.2.1 - Partea care solicită modificarea contractului are obligația de a notifica cealaltă parte, în scris, în termen de 5 zile lucrătoare de la data la care a intervenit situația ce poate conduce la modificarea contractului.

##### 19.3 - Modificarea contractului

19.3.1 - (1) Modificarea contractului de achiziție publică, în cursul perioadei sale de valabilitate, se face în condițiile prevăzute la art.221 din Legea nr.98/2016 privind achizițiile publice, cu modificările și completările ulterioare.

(2) Modificarea contractului în cursul perioadei sale de valabilitate, altfel decât în cazurile și condițiile prevăzute la art. 221 din Legea nr.98/2016 privind achizițiile publice, cu modificările și completările ulterioare, se realizează prin organizarea unei noi proceduri de atribuire, în conformitate cu dispozițiile legii.

##### 19.4 - Modificări tehnice

25.4. 1 - (1) În situația în care pe parcursul elaborării PT acolo unde articolele din listele de cantități estimative oferite nu acoperă lucrările rezultate prin întocmirea proiectului, pentru noile articole de deviz care nu au corespondent în listele de cantități oferite, evaluarea se va realiza după cum urmează:

- la prețurile din contract sau
- în lipsa prețurilor corespunzătoare, prețurile din contract se vor folosi ca bază de evaluare
- la prețuri noi corespunzătoare, care pot fi convenite de către părți sau pe care achizitorul le consideră adecvate.

În cazul necesității adoptării unor modificări strict necesare apărute pe parcursul elaborării Proiectului tehnic, ofertantul va întocmi un Memoriu justificativ cu privire la modificările aduse față de faza DALI și va prezenta un tabel centralizator cu diferențele fizice/valorice între DALI, PT și bugetul proiectului/ devizul general/ devizele pe obiecte în lei cu valorile actualizate semnate și stampilate de proiectant, precum și prognozele economice în cazul modificării valorii totale a investiției

(2) Eventualele modificări ale proiectului se pot face doar cu acceptul prealabil al proiectantului, pe baza dispozițiilor de șantier, în conformitate cu prevederile Art.221 alin.(1) lit. f) din Legea nr.98/2016 privind achizițiile publice, cu modificările și completările ulterioare.

Astfel, în situația în care sunt necesare lucrări suplimentare, care reprezintă modificări nesubstanțiale ale contractului, acestea trebuie să se încadreze în valoarea cheltuielilor diverse și neprevăzute ce pot să apară pe parcursul executării lucrărilor de maxim 10% din valoarea estimată a contractului de achiziție publică de lucrări, conform Devizului general întocmit de proiectant.

În acest caz, conform prevederilor art. 221 alin. (1) lit. f) din Legea nr. 98/2016, cu modificările și completările ulterioare și Instrucțiunii nr. 3/august 2017, acestea reprezintă modificări nesubstanțiale ale contractului, urmând a se încheia un act adițional în cazul în care se modifică valoarea finală/totală a contractului, durata de execuție a contractului, cantitatea totală de lucrări, cu încadrarea în valoarea de maxim 10% din valoarea contractului de achiziție publică de lucrări.

(3) În cazul în care, pe parcursul execuției lucrărilor, cantitățile rezultate din măsurători diferă de cele înscrise în listele de cantități din documentația tehnică, se impune confirmarea acestor cantități de către proiectant, prin Dispoziție de șantier, aprobată (după caz) de către verificatorul de proiect, și expert, urmând ca ele să fie regularizate prin Note de Comandă/Renuțare, în condițiile stabilite în contractul de proiectare și execuție.

În cazul în care, în timpul execuției au apărut situații neprevăzute în vederea emiterii Dispozițiilor de șantier, beneficiarul și/sau proiectantul vor fi notificați de către dirigintele de șantier, conform obligațiilor ce îi revin acestuia din urmă.

Orice modificare adusă, din motive obiective, Proiectului, Caietelor de Sarcini sau Listelor de Cantități va fi făcută în condițiile contractului de proiectare și execuție.

Modificările vor fi înaintate sub formă de Dispoziție de șantier.

Dispozițiile de șantier vor fi însoțite de:

- memoriu/notă justificativă prin care să fie fundamentată orice modificare, suplimentare sau renunțare aduse Proiectului, Caietelor de Sarcini sau Listelor de cantități, în condițiile contractului de proiectare și execuție;
- note de comandă suplimentară (antemăsurători, liste de cantități cu prețuri – dacă este cazul);
- note de renunțare – (antemăsurători, liste de cantități cu prețuri – dacă este cazul);
- 3 oferte de preț pentru articolele de lucrări ce nu au echivalent în ofertă.



## 20. Graficul general de realizare a investiției

20.1 Executarea serviciilor de proiectare și a lucrărilor de execuție se va face în succesiunea și termenele stabilite prin Graficul general de realizare a investiției alcătuit în ordinea tehnologică de execuție, anexa la contract, parte integrantă a acestuia.

20.2 Verificarea îndeplinirii obligațiilor contractuale de către Executant, sub aspectul încadrării în termenele de execuție, se va face prin raportarea stadiului de fapt al Lucrărilor la conținutul Graficului general de realizare a investiției.

20.3 În cazul în care Achizitorul constată pe parcurs că desfășurarea Lucrărilor nu concordă cu graficul general de realizare a investiției din motive neimputabile Executnantului, la cererea Achizitorului, Executantul va prezenta un grafic revizuit, în vederea terminării Lucrărilor așa cum sunt prevăzute în contract. Graficul revizuit nu îl va scuti pe Executant de nici una dintre îndatoririle asumate prin contract sau de aplicarea penalităților.

## 21. Întârzierea, suspendarea și sistarea serviciilor și lucrărilor

21.1 - (1) Executantul are obligația de a începe prestarea serviciilor/execuția lucrărilor la data precizată în Ordinul de începere prestării servicii/Odinul de începere lucrări execuției lucrărilor.

(2) În cazul în care executantul suferă întârzieri din vina exclusivă a achizitorului, părțile vor stabili de comun acord prelungirea duratei de prestare a serviciilor/ de execuție a lucrărilor prin act adițional;

21.2 - (1) Serviciile prestate în baza contractului, trebuie finalizate în termenul convenit de părți, termen care se calculează de la data începerii prestării serviciilor.

(2) Părțile au dreptul de a modifica prin act adițional durata de prestare a serviciilor în sensul majorării acesteia, cu respectarea clauzei 19.2.1, în situația apariției uneia din următoarele situații:

i) orice motive de întârziere, ce nu se datorează executantului, sau

ii) alte circumstanțe neobișnuite susceptibile de a surveni, altfel decât prin încălcarea contractului de către executant, îndreptățesc executantul de a solicita prelungirea perioadei de prestare a serviciilor sau a oricărei faze a acestora.

21.3 - În afara cazului în care achizitorul este de acord cu o prelungire a termenului de prestare, orice întârziere în îndeplinirea contractului dă dreptul achizitorului de a solicita penalități executantului.

21.4 - Părțile au dreptul de a modifica prin act adițional durata de execuție a lucrărilor în sensul majorării acesteia, cu respectarea clauzei 19.2.1, în situația apariției uneia din următoarele situații:

i) condițiile climatice extrem de nefavorabile precum și temperaturi care, potrivit normelor, normativelor și agrementelor tehnice, nu permit punerea în execuție a unor materiale sau procedee tehnice;

ii) în cazul în care Achizitorul nu beneficiază de finanțare din motive neimputabile lui; Achizitorul va aduce la cunoștința Executantului această situație în termen de 30 zile lucrătoare de la data la care a luat cunoștința despre aceasta; sau

iii) oricare alt motiv de întârziere care nu se datorează executantului și nu a survenit prin încălcarea contractului de către acesta.

21.5 - Lipsa notificării prompte și aprobării Achizitorului face inopozabilă acestuia dispoziția sau decizia dirigintelui de șantier sau a Executantului de sistare temporară, integrală sau parțială, a lucrărilor, cu consecința exercitării de către Achizitor a dreptului de a refuza prelungirea duratei de prestare a serviciilor/ de execuție a lucrărilor contractate.

21.6 - Fără a-i fi prejudiciat dreptul executantului prevăzut în clauza 22.2, acesta are dreptul de a sistă lucrările sau de a diminua ritmul execuției dacă achizitorul nu plătește în termen de 30 de zile de la expirarea termenului prevăzut la clauza 26.1: în acest caz va notifica, în scris, acest fapt achizitorului.

21.7 - Achizitorul poate dispune executantului, prin notificare prealabilă, suspendarea executării unei părți sau a tuturor lucrărilor. Pe perioada suspendării, executantul are obligația de proteja, păstra și asigura puza acelei părți sau a tuturor lucrărilor împotriva deteriorării, pierderii sau degradărilor, pe cheltuielile executantului.

## 22. Sancțiuni pentru neîndeplinirea culpabilă a obligațiilor

22.1 - (1) În cazul în care, executantul nu își îndeplinește obligațiile asumate prin contract, atunci achizitorul are dreptul de a percepe ca penalități o dobândă legală penalizatoare, calculată conform art.3 din Ordonanța Guvernului nr.13/2011, cu modificările și completările ulterioare. Dobanda legală penalizatoare se calculează asupra valorii serviciilor neprestate /prestate în mod necorespunzător/lucrărilor neexecutate/executate în mod necorespunzător, de la data la care executantul este în întârziere față de termenul prevăzut pentru prestarea serviciilor/execuția lucrărilor și până la data finalizării serviciilor/lucrărilor ce nu au fost prestate/executate, fără ca penalitățile să poată depăși valoarea contractului. Executantul este în întârziere față de termenul din contract, începând cu prima zi care urmează după data la care termenul s-a împlinit, fără a fi nevoie de nici o procedură prealabilă de notificare a întârzierii.

(2) Penalitățile de întârziere vor fi percepute și în ipoteza în care, ca urmare a respingerii documentațiilor de către Achizitor, termenul de predare a documentațiilor este depășit datorită revizuirilor necesare a fi operate.

Perceperea penalităților de întârziere aferente depășirii termenului de predare a proiectului în vederea aprobării Achizitorului sunt lipsite de relevanță în privința duratei de execuție și a datei de finalizare a tuturor lucrărilor, astfel că orice întârziere față de termenul final de execuție a lucrărilor de construcții privind obiectivul de investiții vor atrage perceperea de penalități de întârziere aferente execuției lucrărilor.

(3) Dacă lucrările aferente proiectului sunt efectuate necorespunzător față de exigențele de calitate ale achizitorului privind lucrările și materialele sau cu neîndeplinirea caracteristicilor din Proiectul Tehnic sau neconform cu normele legale naționale și europene, achizitorul poate refuza recepționarea parțială sau totală a lucrării, poate solicita remedierea imediată a lucrărilor și aducerea lor la stadiul stabilit și poate solicita daune - interese executantului, egale cu dobânda legală



penalizatoare calculata conform art.3 din Ordonanta Guvernului nr.13/2011 cu modificarile si completarile ulterioare. Dobanda legala penalizatoare se calculeaza asupra echivalentului in lei a lucrarilor executate necorespunzator, de la data la care executantul este in intarziere fata de termenul prevazut pentru remedierea acestora si pana la data finalizarii acestor lucrari, fara a putea depasi valoarea acestor lucrari. Executantul este in intarziere fata de termenul stabilit pentru remedierea lucrarilor executate necorespunzator, incepand cu prima zi care urmeaza dupa data la care termenul s-a implinit, fara a fi nevoie de nici o procedura prealabila de notificare a intarzierii.

22.2 - Plata sumelor datorate de către Achizitor se efectuează după achitarea de către Executant a sumelor datorate.

22.3 - Aceste penalități nu vor exonera Executantul de obligația de a termina Lucrările sau de alte sarcini, obligații sau responsabilități pe care le are conform prevederilor Contractului.

22.4 - Lucrările trebuie să se deruleze conform Graficului general de realizare a investiției.

22.5 - În cazul în care achizitorul nu își onorează obligațiile în termenul convenit, prestatorul are dreptul de a solicita plata dobanzii legale penalizatoare, calculata conform art.3 din Ordonanța Guvernului nr.13/2011, cu modificările și completările ulterioare, asupra sumei legal facturate conform prezentului contract și neachitată dar nu mai mult decât valoarea plății neefectuate, care curge de la expirarea termenului de plata.

22.6 - Nerespectarea obligațiilor asumate prin prezentul contract de către una dintre părți, da dreptul părții lezate de a considera contractul de drept reziliat și de a pretinde plata de daune-interese.

22.7 - Achizitorul își rezervă dreptul de a renunța oricând la contract, printr-o notificare scrisă adresată executantului fără nici o compensație, dacă acesta din urmă dă faliment, cu condiția ca aceasta renunțare să nu prejudicieze sau să afecteze dreptul la acțiune sau despăgubire pentru executant. În acest caz, executantul are dreptul de a pretinde numai plata corespunzătoare pentru partea din contract executată până la data denunțării unilaterale a contractului.

### **23. Recepția lucrărilor de execuție**

23.1 - Totalitatea lucrărilor sau, dacă este cazul, oricare parte din acestea, prevăzută a fi finalizat într-un termen stabilit prin graficul de îndeplinire a contractului, trebuie finalizat în termenul convenit de părți, termen care curge împotriva Executantului de la data precizată în Ordinul de începere a lucrărilor.

23.2 - (1) La finalizarea lucrărilor, executantul are obligația de a notifica, în scris, achizitorului că sunt îndeplinite condițiile de recepție, solicitând acestuia recepția la terminarea lucrărilor, conform prevederilor legale în vigoare privind recepția construcțiilor.

(2) Pe baza situațiilor de lucrări executate confirmate și a constatărilor efectuate pe teren, achizitorul conform legislației în vigoare va aprecia dacă sunt întrunite condițiile pentru a convoca comisia de recepție. În cazul în care se constată că sunt lipsuri sau deficiențe, acestea vor fi notificate executantului, stabilindu-se și termenele pentru remediere și finalizare. După constatarea remedierii tuturor lipsurilor și deficiențelor, la o nouă solicitare a executantului, achizitorul va convoca comisia de recepție. Verificarea calitatii lucrarilor si receptionarea lor se va desfasura conform legislației în vigoare.

23.3 - Comisia de recepție are obligația de a constata stadiul îndeplinirii contractului prin corelarea prevederilor acestuia cu documentația de execuție și cu reglementările în vigoare. În funcție de constatările făcute, comisia de recepție poate decide suspendarea procesului de recepție la terminarea lucrărilor, admiterea sau respingerea recepției la terminarea lucrărilor.

23.4 - Recepția se poate face și pentru părți ale lucrării, distincte din punct de vedere fizic și funcțional.

23.5 - Recepția finală va fi efectuată conform prevederilor legale, după expirarea perioadei de garanție de 5 ani de la data admiterii recepției la terminarea lucrărilor.

### **24. Remedierea defectelor**

24.1 - În orice moment înainte de expirarea perioadei stabilite la art. 12 din prezentele condiții contractuale, Achizitorul poate să înștiințeze Executantul cu privire la orice defecte, fie ele aparente sau ascunse, sau lucrări nefinalizate.

24.2 - Executantul va remedia, fără costuri suplimentare pentru Achizitor, orice defecte datorate faptului că Materialele, Echipamentele sau calitatea execuției nu sunt în conformitate cu prevederile Contractului.

24.3 - Neremedierea defectelor sau nefinalizarea lucrărilor în cadrul termenului stabilit prin notificarea Achizitorului va îndreptăți Achizitorul să efectueze toate lucrările necesare, pe cheltuiala Executantului.

24.4 - Remedierea defectelor calitative apărute din vina Executantului, atât în perioada de execuție, cât și în perioada de garanție stabilită potrivit legii se face pe cheltuiala acestuia;

### **25. Desfacerea și Testarea**

25.1 - Achizitorul înștiințează Executantul cu privire la desfacerea și/sau testarea oricărei lucrări. Probele și testele necesare dar neprevăzute și comandate de Achizitor pentru verificarea unor lucrări sau materiale puse în operă vor fi suportate de acesta din urmă numai în cazul în care după desfacerea/testarea lucrării nu se constată nicio culpa a Executantului. Executantul are obligația să asigure instrumentele, utilajele și materialele necesare pentru verificarea, măsurarea și testarea lucrărilor, conform normativelor în vigoare. Costul probelor, testelor și încercărilor, inclusiv al manoperei aferente acestora, revine Executantului.

25.2 - Executantul are obligația de a nu acoperi lucrările care devin ascunse, fără notificarea și aprobarea Achizitorului.

25.3 - Executantul are obligația de a notifica Achizitorul, ori de câte ori astfel de lucrări sunt finalizate, pentru a fi examinate, testate și măsurate. În caz contrar, Executantul are obligația de a dezveli orice parte sau părți din lucrare, pe cheltuiala sa și la dispoziția Achizitorului, și de a reface această parte sau aceste părți din lucrare, dacă este cazul.



## 26. Modalități de plată

26.1 - (1) Achizitorul are obligația de a efectua plata către executant în termen de 30 zile de la acceptarea situațiilor de plată și înregistrarea facturii în original de către acesta la registratura achizitorului. Platile se vor efectua prin respectarea prevederilor legale, pe baza facturilor fiscale însoțite de documentele justificative anexate, semnate și avizate de parti.

(2) Achizitorul își rezerva dreptul de a refuza recepția lucrărilor executate și decontarea acestora, în cazul în care considera ca acestea nu au fost executate cu respectarea prevederilor Proiectului Tehnic, a legislației și normativelor europene și naționale în vigoare și cu respectarea cerințelor de calitate a lucrărilor și materialelor puse în opera. Decontarea lucrărilor executate se va relua numai după remedierea eventualelor deficiențe constatate, fără ca întârzierea survenită în efectuarea platilor să-i fie imputată achizitorului.

(3) Pentru realizarea decontărilor ofertantul se obligă să pună la dispoziția achizitorului Municipiul Craiova toate documentele pentru decontarea platilor, dintre care menționăm, fără a ne limita la:

- factura fiscală;
- situație de lucrări (însoțită de liste consumuri materiale, manopera, transport, utilaje, foi de atașament) și centralizator pe obiecte;
- Proces verbal de lucrări ce devin ascunse;
- Proces verbal de recepție calitativă;
- CertIFICATE de inspecție, declarații de conformitate/calitate;
- Buletine de încercări (unde este cazul);
- Rapoarte de încercări (unde este cazul);
- Acorduri tehnice (unde este cazul).

26.2 - (1) Dacă achizitorul nu onorează facturile în termen de 30 zile de la expirarea perioadei convenite, atunci executantul are dreptul de a sista prestarea serviciilor/executarea lucrărilor sau de a diminua ritmul execuției. Imediat ce achizitorul își onorează restanța, executantul va relua prestarea serviciilor/executarea lucrărilor în cel mai scurt timp posibil.

(2) În cazul în care achizitorul nu onorează facturile în termenul prevăzut în contract, prestatorul are dreptul de a solicita plata dobânzii legale penalizatoare, calculată conform art.3 din Ordonanța Guvernului nr.13/2011, cu modificările și completările ulterioare, asupra sumei legal facturate conform prezentului contract și neachitată dar nu mai mult decât valoarea plății neefectuate, care curge de la expirarea termenului de plată.

26.3 - Achizitorul are dreptul de a acorda avans executantului, dacă acesta solicită, numai după constituirea garanției de returnare a avansului și numai dacă sunt asigurate condițiile pentru începerea îndeplinirii obligațiilor rezultate din contract, în limita valorică prevăzută de lege. Garanția de returnare a avansului trebuie să fie acoperitoare atât pentru recuperarea avansului acordat, cât și pentru repararea prejudiciilor ce ar putea fi aduse prin imobilizarea fondurilor publice, în cazul neîndeplinirii sau îndeplinirii necorespunzătoare a obligațiilor contractuale ce derivă din acordarea avansului.corespunzătoare Recuperarea sumelor reprezentând plăți în avans se va face în conformitate cu prevederile HG nr. 264/2003, cu modificările și completările ulterioare.

26.4 - (1) Platile parțiale trebuie să fie făcute, la cererea executantului, la valoarea lucrărilor real executate conform contractului, confirmate de dirigintele de șantier. Lucrările executate trebuie să fie dovedite ca atare printr-o situație de lucrări provizorii, întocmită astfel încât să asigure o rapidă și sigură verificare a lor. Din situațiile de lucrări provizorii achizitorul va putea face scazaminte pentru servicii făcute executantului și convenite cu acesta. Alte scazaminte nu se pot face decât în cazurile în care ele sunt prevăzute în contract sau ca urmare a unor prevederi legale.

(2) Situațiile de plată provizorii se confirmă în termenul stabilit, respectiv 10 zile lucrătoare de la înregistrarea acestora la registratura achizitorului.

(3) Factura se emite de către executant și se depune la Registratura achizitorului, în original, cu adresa de înaintare, după confirmarea și acceptarea lucrărilor de către beneficiar.

(4) Platile parțiale se efectuează, de regulă, la intervale lunare, dar nu influențează responsabilitatea și garanția de bună execuție a executantului: ele nu se consideră, de către achizitor, ca recepție a lucrărilor executate.

26.5 - Plata facturii finale se va face după verificarea și acceptarea situației de plată definitive de către achizitor. Dacă verificarea se prelungește din diferite motive, dar, în special, din cauza unor eventuale litigii, contravaloarea lucrărilor care nu sunt în litigiu va fi plătită conform clauzei 26.1.

26.6 - Contractul nu va fi considerat terminat până când procesul-verbal de recepție finală nu va fi semnat de comisia de recepție, care confirmă ca lucrările au fost executate conform contractului. Recepția finală va fi efectuată conform prevederilor legale, după expirarea perioadei de garanție. Plata ultimelor sume datorate executantului, pentru lucrările executate, nu va fi condiționată de întocmirea procesului verbal de recepție finală.

26.7 - Moneda de plată și de referință a contractului este leul.

## 27. Ajustarea prețului contractului

27.1 - Prin excepție, Ajustarea prețului contractului este posibilă numai în cazul în care au loc modificări legislative sau au fost emise de către autoritățile locale acte administrative care au ca obiect instituirea, modificarea sau renunțarea la anumite taxe/impozite locale al căror efect se reflectă în creșterea/diminuarea costurilor pe baza cărora s-a fundamentat prețul contractului.

27.2 - În orice situație, prețul contractului poate fi ajustat doar în măsura strict necesară pentru acoperirea costurilor pe baza cărora s-a fundamentat prețul contractului.



### 28. Dizolvare, faliment

28.1 - La data la care Achizitorul ia cunoștință despre dizolvarea sau falimentul Executantului, prezentul contract se consideră încetat de drept fără îndeplinirea niciunei formalități. La aceeași dată, Achizitorul întreprinde toate măsurile necesare preluării Amplasamentului și evaluării situației Materialelor și Echipamentelor identificate în Șantier.

28.2 - În cazul retragerii autorizației de funcționare a Executantului, contractul se consideră reziliat de drept fără îndeplinirea vreunei alte formalități. După reziliere, Executantul va preda amplasamentul în termen de 5 zile de la primirea comunicării de reziliere și va părăsi Șantierul, lăsând pe acesta, toate Materialele și Echipamentele plătite de către Achizitor, specificate de către Achizitor în notificare, acestea urmând a fi utilizate până la terminarea lucrărilor. Executantul va plăti daune interese în valoare egală cu valoarea contractului neexecutat.

### 29. Clauze specifice de încetare a contractului

29.1 - În situația modificării lucrărilor cu încălcarea prevederilor contractuale, Achizitorul are dreptul de a denunța unilateral contractul de achiziție publică.

29.2 - Contractul încetează în următoarele situații:

a) de drept

a1) prin încetarea activității executantului (faliment, dizolvare, desființare, lichidare voluntară, etc);

a2) la data îndeplinirii tuturor obligațiilor asumate de către părți;

a3) dacă forța majoră acționează pe o durată egală sau mai mare de 1 lună și care face imposibilă executarea obligațiilor de către părțile semnatare ale prezentului contract;

b) Prin reziliere, ca efect al neîndeplinirii sau îndeplinirii necorespunzătoare a obligațiilor contractuale.

c) prin denunțarea unilaterală din partea autorității contractante, în perioada de valabilitate a acestuia, fără a aduce atingere dispozițiilor dreptului comun privind încetarea contractelor sau dreptului autorității contractante de a solicita constatarea nulității absolute a contractului de achiziție publică, în conformitate cu dispozițiile dreptului comun, în una dintre următoarele situații:

c1) contractantul se afla, la momentul atribuirii contractului, în una dintre situațiile care ar fi determinat excluderea sa din procedura de atribuire potrivit art. 164-167 din Legea privind achizițiile publice nr. 98/2016;

c2) contractul nu ar fi trebuit să fie atribuit contractantului respectiv, având în vedere o încălcare gravă a obligațiilor care rezultă din legislația europeană relevantă și care a fost constatată printr-o decizie a Curții de Justiție a Uniunii Europene.

d) prin denunțarea unilaterală din partea autorității contractante în situația în care interveni modificări ale prezentului contract în cursul perioadei sale de valabilitate, altfel decât cele prevăzute la art. 221 din Legea nr. 98/2016, care se realizează fără organizarea unei noi proceduri de atribuire, în conformitate cu dispozițiile legii.

Achizitorul poate proceda la denunțarea unilaterală a contractului, fără efectuarea vreunei formalități și fără intervenția instanței de judecată, în situația în care executantul subcontractează/cesionează drepturile și obligațiile sale, izvorate din semnarea prezentului contract, în lipsa unui acord prealabil al achizitorului.

29.3 - Contractul de achiziție este reziliat de drept și în situația în care ofertantul declarat câștigător cu care Achizitorul a încheiat contractul de achiziție publică se angajează sau încheie orice alte înțelegeri privind prestarea de servicii, direct ori indirect, în scopul îndeplinirii contractului de achiziție publică, cu persoane fizice sau juridice care au fost implicate în procesul de verificare/evaluare a solicitărilor de participare/ofertelor depuse în cadrul unei proceduri de atribuire ori angajați/foști angajați ai autorității contractante sau ai furnizorului de servicii de achiziție implicat în procedura de atribuire cu care autoritatea contractantă/furnizorul de servicii de achiziție implicat în procedura de atribuire a încetat relațiile contractuale ulterior atribuirii contractului de achiziție publică, pe parcursul unei perioade de cel puțin 12 luni de la încheierea contractului.

29.4 - Achizitorul poate rezilia Contractul conform prevederilor art. 29.2 lit. (b), cu efecte depline (de jure) după acordarea unui preaviz de 15 (cincisprezece) zile Executantului, fără necesitatea unei alte formalități și fără intervenția vreunei autorități sau instanțe de judecată, în oricare dintre situațiile următoare, dar nelimitându-se la acestea:

a) Executantul nu execută Contractul în conformitate cu obligațiile asumate (incluzând, fără a se limita la acestea, executarea necorespunzătoare, executarea cu întârziere, executarea parțială/incompletă etc);

b) Executantul refuză sau omite să aducă la îndeplinire instrucțiunile emise de către Achizitor ori refuză să răspundă solicitărilor acestuia;

c) Executantul cesează obligațiile rezultate din Contract ori subcontractează cu nerespectarea prevederilor prezentului Contract;

d) Executantul și/sau Reprezentanții săi legali au fost condamnați pentru o infracțiune în legătură cu exercitarea profesiei printr-o Hotărâre Judecătorească definitivă;

e) Executantul se află în culpă profesională gravă ce poate fi dovedită și justificată prin orice mijloc de probă de către Achizitor;

f) Împotriva Executantului și/sau Reprezentanților săi legali a fost pronunțată o Hotărâre având autoritate de lucru judecat cu privire la fraudă, corupție, implicarea într-o organizație criminală sau orice altă activitate ilegală în dauna intereselor naționale sau intereselor financiare ale Uniunii Europene;

g) Executantul nu furnizează garanțiile sau asigurările solicitate prin prezentul Contract, sau persoana care furnizează Garanția sau asigurarea nu este în măsură să își îndeplinească angajamentele;

h) Executantul și/sau reprezentanții acestuia dau sau se oferă să dea (direct sau indirect) unei persoane orice fel de mită, dar, favor, comision sau alte lucruri de valoare ca stimulente sau recompensă pentru:



- a acționa sau a înceta să acționeze în legătură cu Contractul;
  - a favoriza sau nu, a defavoriza sau nu, oricare persoană care are legătură cu Contractul;
  - sau dacă oricare din membrii personalului Executantului, agenți sau Subcontractanți dau sau se oferă să dea (direct sau indirect), unei persoane, stimulente sau recompense, în modul descris în acest paragraf.
  - i) În cadrul unei alte proceduri de achiziție sau procedură de acordare a unei finanțări din bugetul CE, Executantul a fost declarat culpabil de încălcarea gravă a Contractului ca rezultat al neexecutării obligațiilor Contractuale;
  - j) Pentru nerespectarea obligațiilor privind conflictul de interese;
  - k) În oricare dintre situațiile pentru care în mod expres este prevăzut în Contract dreptul Achizitorului de a solicita rezilierea.
  - l) Are loc orice modificare organizațională care implică o schimbare cu privire la personalitatea juridică, natura sau controlul Executantului, cu excepția situației în care asemenea modificări sunt înregistrate într-un Act Adițional la prezentul Contract;
  - m) Apariția oricărei alte incapacități legale care să împiedice executarea Contractului, inclusiv întreruperea finanțării din motive neimputabile Achizitorului;
- 29.5 - În cazul producerii apariției oricăruia din evenimentele sau circumstanțele precizate la pct. 29.4 lit.a) - m) Achizitorul, la împlinirea termenului de 15 (cincisprezece) zile, are dreptul să rezilieze Contractul, rezilierea operând deplin drept fără nicio altă notificare prealabilă, fără încuviințarea vreunei instanțe judecătorești și/sau arbitrale și fără a mai fi necesară îndeplinirea vreunei alte formalități și, după caz, să evacueze Executantul din locația Achizitorului. La rezilierea contractului, Achizitorul are dreptul la despăgubiri cu titlu de daune-interese compensatorii.
- 29.6 - Dacă, înainte de expirarea termenului de preaviz, Executantul remediază situațiile invocate de către Achizitor ca motiv al rezilierii, înștiințarea încetează să aibă efect, iar Achizitorul nu va mai fi îndreptățit să rezilieze Contractul, sub condiția ca situația de încălcare a obligațiilor Contractuale generată de Executant să nu periclitizeze finalizarea în bune condiții și la timp a Contractului, caz în care, pe lângă dreptul de a cere rezilierea, Achizitorul va fi îndreptățit și la plata de daune-interese.
- 29.7 - În perioada de preaviz susmenționată Executantul este considerat, de drept, în întârziere, acesta fiind obligat la plata de penalități.
- 29.8 - Încetarea prezentului Contract nu va avea niciun efect asupra obligațiilor deja scadente între părțile Contractante.
- 29.9 - Prevederile prezentelor clauze nu înlătură răspunderea părții care, în mod culpabil, a cauzat încetarea Contractului.

### 30. Responsabilitatea Executantului față de Lucrări

30.1 - Executantul își va asuma întreaga responsabilitate pentru paza și protecția tuturor Lucrărilor, Materialelor și Echipamentelor din Șantier pe toată perioada de execuție a lucrărilor până la data admiterii Recepției la Terminarea Lucrărilor. După această dată responsabilitatea va fi transferată Achizitorului.

### 31. Forța majoră

31.1 - Forța majoră este constatată de o autoritate competentă.

31.2 - Forța majoră exonerează părțile contractante de îndeplinirea obligațiilor asumate prin prezentul contract, pe toată perioada în care aceasta acționează.

31.3 - Îndeplinirea contractului va fi suspendată în perioada de acțiune a forței majore, dar fără a prejudicia drepturile ce li se cuveneau părților până la apariția acesteia.

31.4 - Partea contractantă care invocă forța majoră are obligația de a notifica celeilalte părți, imediat și în mod complet, producerea acesteia și să ia orice măsuri care îi stau la dispoziție în vederea limitării consecințelor.

31.5 - Dacă forța majoră acționează sau se estimează ca va acționa o perioadă egală sau mai mare de 1 lună, fiecare parte va avea dreptul să notifice celeilalte părți încetarea de plin drept a prezentului contract, fără ca vreuna din părți să poată pretinde celeilalte daune-interese.

### 32. Asigurări

32.1 - (1) Executantul are obligația de a încheia, înainte de începerea lucrărilor, o asigurare ce va cuprinde toate riscurile ce ar putea apărea privind lucrările executate, utilajele, instalațiile de lucru, echipamentele, materialele pe stoc, personalul propriu și reprezentanții imputerniciți să verifice, să testeze sau să recepționeze lucrările precum și daunele sau prejudiciile aduse către terțe persoane fizice sau juridice.

(2) Asigurarea se va încheia cu o societate de asigurare. Contravaloarea primelor de asigurare va fi suportată de către executant din capitolul "Cheltuieli indirecte".

(3) Executantul are obligația de a prezenta achizitorului, ori de câte ori i se va cere, polita sau polițele de asigurare și recipisele pentru plata primelor curente (actualizate).

(4) Executantul are obligația de a se asigura ca subantreprenorii au încheiat asigurări pentru toate persoanele angajate de ei. El va solicita subantreprenorilor să prezinte achizitorului, la cerere, polițele de asigurare și recipisele pentru plata primelor curente (actualizate).

32.2 Achizitorul nu va fi responsabil pentru nici un fel de daune-interese, compensații platibile prin lege, în privința sau ca urmare a unui accident sau prejudiciu adus unui muncitor sau altei persoane angajate de executant, cu excepția unui accident sau prejudiciu rezultând din vina persoanei achizitorului, a agenților sau a angajaților acestora.



**33. Utilizarea documentelor Executantului de către Achizitor**

33.1 - În relația dintre Părți, Executantul își va păstra dreptul de autor și alte drepturi de proprietate intelectuală/industrială asupra Documentelor Executantului și alte documente de proiectare elaborate de către acesta (sau în numele acestuia) până la predarea acestor documente de către Achizitor, data de la care devin proprietatea acestuia.

33.2 - Anterior predării menționate la punctul precedent, Executantul, prin semnarea Contractului, autorizează Achizitorul să copieze, să folosească, să publice și să transmită Documentele Executantului și alte documente de proiectare elaborate de către Executant (sau în numele acestuia), inclusiv modificările aduse acestora.

33.3 - Orice rezultate ori drepturi, inclusiv drepturi de autor sau alte drepturi de proprietate intelectuală ori industrială, dobândite în executarea contractului de servicii vor fi proprietatea exclusivă a beneficiarului, care le va putea utiliza, publica, cesiona ori transfera așa cum va considera de cuviință, fără limitare geografică ori de altă natură, cu excepția situațiilor în care există deja asemenea drepturi de proprietate intelectuală ori industrială.

**34. Soluționarea litigiilor**

34.1 - Achizitorul și executantul vor face toate eforturile pentru a rezolva pe cale amiabilă, prin tratative directe, orice neînțelegere sau disputa care se poate ivi între ei în cadrul sau în legătura cu îndeplinirea contractului.

34.2 - Dacă, după 15 zile de la începerea acestor tratative, achizitorul și executantul nu reușesc să rezolve în mod amiabil o divergență contractuală, fiecare poate solicita ca disputa să se soluționeze de către instanțele judecătorești din România în a căror rază teritorială se află sediul achizitorului, conform prevederilor Legii nr. 554/2004 privind Contenciosul Administrativ, cu modificările și completările ulterioare.

**35. Codul de conduită**

35.1 - Executantul va acționa întotdeauna loial și imparțial și ca un consilier de încredere pentru achizitor conform regulilor și/sau codului de conduită al profesiei sale, precum și cu discreția necesară. Se va abține să facă afirmații publice în legătură cu serviciile prestate fără să aibă aprobarea prealabilă a Achizitorului, precum și să participe în orice activități care sunt în conflict cu obligațiile sale contractuale în raport cu acesta.

35.2 - În cazul în care Executantul sau oricare din asociații săi, se oferă să dea, ori sunt de acord să ofere ori să dea, sau dau oricărei persoane, mită, bunuri în dar, facilități ori comisioane în scopul de a determina ori recompensa îndeplinirea ori neîndeplinirea oricărui act sau fapt privind contractul de servicii sau orice alt contract încheiat cu Achizitorul, ori pentru a favoriza sau defavoriza orice persoană în legătură cu contractul sau cu orice alt contract încheiat cu acesta, achizitorul poate decide încetarea contractului, fără a aduce atingere niciunui drept anterior dobândit de Executant în baza contractului.

35.3 - Plățile către Executant aferente contractului vor constitui singurul venit ori beneficiu ce poate deriva din contract, și atât Executantul cât și personalul său salariat ori contractat, inclusiv conducerea sa și salariații din teritoriu, nu vor accepta niciun comision, discount, alocație, plată indirectă ori orice altă formă de retribuție în legătură cu sau pentru executarea obligațiilor din contract.

35.4 - Executantul nu va avea nici un drept, direct sau indirect, la vreo, facilitate sau comision cu privire la orice bun sau procedeu brevetat sau protejat utilizate în scopurile contractului, fără aprobarea prealabilă în scris a achizitorului.

35.5 - Executantul și personalul său vor respecta secretul profesional, pe perioada executării contractului, inclusiv pe perioada oricărei prelungiri a acestuia, precum și după încetarea contractului. În acest sens, cu excepția cazului în care se obține acordul scris prealabil al achizitorului, Executantul și personalul său, salariat ori contractat de acesta, incluzând conducerea și salariații din teritoriu, nu vor comunica niciodată oricărei alte persoane sau entități, nicio informație confidențială divulgată lor sau despre care au luat cunoștință și nu vor face publică nicio informație referitoare la recomandările primite în cursul sau ca rezultat al derulării serviciilor ce fac obiectul prezentului contract. Totodată, Executantul și personalul său nu vor utiliza în dauna achizitorului informațiile ce le-au fost furnizate sau rezultatul studiilor, testelor, cercetărilor desfășurate în cursul sau în scopul executării contractului.

**36. Cesiunea**

36.1 - Transferul total sau parțial al obligațiilor executantului rezultate din prezentul contract este strict interzis, cu excepția cesiunilor prevăzute în contract și actele normative în vigoare.

36.2 - Este permisă doar cesiunea creanțelor născute din prezentul contract, în condițiile Codului civil, prin acordul scris al ambelor părți.

36.3 - Atunci când un subcontractant își exprimă opțiunea de a fi plătit direct, este permisă cesiunea de creanță în favoarea subcontractanților legată de partea/partile din contract care sunt îndeplinite de către acesta.

Transferul de drept al obligațiilor de plată către subcontractant/subcontractanți pentru partea/părțile din contract aferentă/aferente acestuia/acestora, va avea loc în momentul în care va fi confirmată îndeplinirea obligațiilor asumate prin contractul de subcontractare.

**37. Legea aplicabilă și limba care guvernează contractul**

37.1 - Prezentul contract va fi interpretat conform legilor din România.

37.2 - Dacă, pe parcursul derulării contractului, apar modificări legislative a căror implementare este imperativ impusă prin respectivele modificări legislative, părțile vor conveni amendarea acestora prin Act adițional. În orice situație, prevederile legale imperative prevalează clauzelor contractuale.

37.3 - Limba care guvernează contractul este limba română

### 38. Comunicări

38.1 - În orice situație în care este necesară emiterea de înștiințări, instrucțiuni sau alte forme de comunicare de către o parte, dacă nu este specificat altfel, aceste comunicări/notificări vor fi redactate în limba română urmând a fi transmise celeilalte părți cu celeritate, fără a fi reținute sau întârziate în mod nejustificat.

38.2 - Orice comunicare/notificare între părți, referitoare la îndeplinirea prezentului contract se face în scris.

38.3 - Orice document scris trebuie înregistrat atât în momentul transmiterii, cât și în momentul primirii.

Comunicările/notificările dintre părți se pot face și prin e-mail, fax, în măsura în care aparatura utilizată are capacitatea tehnica de a confirma expedierea, respectiv primirea documentelor.

38.4 - Comunicările/notificările verbale nu sunt luate în considerare de nici una din părți dacă nu sunt consemnate prin una din modalitățile mai sus prevăzute.

### 39. Dispoziții finale

39.1- Implementarea, derularea și administrarea prezentului contract se va face de către Direcția Investiții, Achiziții și Licitații, Serviciul Investiții și Achiziții din cadrul Primăriei Municipiului Craiova.

Părțile au înțeles să încheie azi 19 12.2019 prezentul contract în 3 (trei) exemplare, din care 2 (două) exemplare la achizitor și 1 exemplar la executant



M1

Direcția

Pt

Va

Insp.

Direcția Inv

Di

Seri

Crist

Direcția Juris

Conten

cons.jr. Ar

Consili



Municipiul Craiova  
Primăria Municipiului Craiova  
Direcția Investiții, Achiziții și Licitații  
Serviciul Licitații  
Nr.228496/3/24.12.2019

**PROCES VERBAL DE PREDARE – PRIMIRE**  
al contractului de achiziție publică nr.225119/19.12.2019

Încheiat azi 24.12.2019 între reprezentanții Direcției Investiții, Achiziții și Licitații - Serviciul Licitații și Direcția Investiții, Achiziții și Licitații-Serviciul Investiții și Achiziții, cu ocazia predării contractului de achiziție publică nr. 225119/19.12.2019, având ca obiect: **Modernizare străzi din municipiul Craiova - Lot 8: Modernizare Aleea II Cantonului (P.T. și D.E, verificare tehnică de calitate, asistență tehnică) în vederea implementării, derulării și administrării acestuia.**

După caz, în conformitate cu prevederile Ordinului 1792/2002 al Ministerului Finanțelor Publice, cu modificările și completările ulterioare, veți proceda la întocmirea angajamentului legal, precum și ordonanțarea aferentă contractului mai sus menționat.

În conformitate cu prevederile art. 166 alin. (1) și (2) din H.G. nr. 395/2016 pentru aprobarea Normelor metodologice de aplicare a prevederilor referitoare la atribuirea contractului de achiziție publică din Legea nr. 98/2016 privind achizițiile publice, cu modificările și completările ulterioare, în termen de 14 zile de la data încheierii procesului verbal de recepție la terminarea lucrărilor care fac obiectul contractului / de la data la care contractul a fost reziliat și suplimentar, în termen de 14 zile de la data încheierii procesului verbal de recepție finală a lucrărilor, întocmit la expirarea perioadei de garanție a lucrărilor în cauză, aveți obligația de a întocmi și transmite Serviciului Licitații un **document constatator** care conține informații referitoare la îndeplinirea sau, după caz, neîndeplinirea obligațiilor contractuale de către contractant/contractant asociat și, dacă este cazul, la eventualele prejudicii, însoțit de procesul verbal de recepție al serviciilor.

În caz contrar, sunteți răspunzători pentru neîndeplinirea acestei obligații, conform prevederilor Legii nr. 98/2016 privind achizițiile publice, cu modificările și completările ulterioare și HG nr. 395/2016, cu modificările și completările ulterioare.

Menționăm că documentul constatator se va întocmi conform formularului - cod F.O.12.06.11 și se va transmite Serviciului Licitații în 2 exemplare în original, din care 1 exemplar va fi semnat de Primar/Delegat și Director, iar al 2-lea exemplar va fi semnat de Primar/Delegat, Director Executiv/Șef Serviciu/Birou/Compartiment, consilier juridic și persoana care l-a întocmit.

În vederea completării acestuia vă comunicăm următoarele informații:

- Procedura de atribuire, data organizării: ~~procedură simplificată~~ 729.07.2019;

Atașăm: - Contractul în original;

- Propunerea tehnică și Propunerea financiară, în copie.

Am predat,  
Director executiv

Am primit,

Cris

Cons

.....

APROB ADMITEREA / RESPINGEREA

Primar,  
Lia-Olguța Vasilescu

**PROCES-VERBAL DE RECEPȚIE LA TERMINAREA LUCRĂRIILOR**

Nr. 109800 din 27.07.2022

privind execuția lucrărilor de construcții aferente investiției: „Modernizare Aleea 2 Cantonului”, lucrări executate în cadrul contractului nr. 225119 din 19.12.2019, încheiat între: Municipiul Craiova și S.C. Domarcons S.R.L.

1. Imobilul care face obiectul investiției se identifică după cum urmează:

- adresa administrativă: Aleea 2 Cantonului;
- număr cadastral/număr topografic: -
- număr carte funciară: -

2. Lucrările au fost executate în baza Autorizației de construire nr. 135 eliberată de Primăria Municipiului Craiova la data de: 20.02.2020, cu valabilitate până la data: 07.03.2022 și a Autorizației de construire nr. 811 eliberată de Primăria Municipiului Craiova la data de: 22.07.2021, cu valabilitate până la data: 22.07.2022.

3. Comisia de recepție și-a desfășurat activitatea de la data: 28.06.2022 până la data: 20.07.2022, fiind formată din:

Președinte: (nume și prenume)

1. ing. Deselnicu Marian – Șef Serviciu Investiții și Achiziții

Membri: (nume și prenume, autoritatea publică care i-a desemnat)

2. ing. Dobre Nicolaie – Serviciul Investiții și Achiziții

3. ing. Iancu Claudiu – Serviciul A.M.T.P.L.S.C.

4. ing. Niță Dan-Stelian – Serviciul A.C.O.A.T.

5. ing. Luca Remus Dacian – I.S.C – I.R.C. Sud-Vest Oltenia – I.J.C. Dolj

4. Au mai fost prezenți: (nume și prenume, calitatea, semnătura)

1. Proiectant: ing. Manea Mihail – S.C. Domarcons S.R.L.

2. Executant: ing. Cismaru Daniel - S.C. Domarcons S.R.L.

5. Secretariatul a fost asigurat de: ing. Florea Aurelian - diriginte de șantier autorizat în domeniile 2.4; 6 conform Autorizației nr. 00020212 și domeniul 3.2 conform Autorizației nr. 00030016.

6. Constatările comisiei de recepție la terminarea lucrărilor:

6.1. Capacități fizice realizate:

Suprafață carosabil = 1714,00 m.p.; Suprafață trotuare = 309,00 m.p.;

6.2. Nu au fost remediate aspectele consemnate în Procesul-verbal de suspendare a procesului de recepție la terminarea lucrărilor, inclusiv cele rezultate în urma expertizelor tehnice, ridicărilor topografice, încercărilor suplimentare, probelor, măsurărilor și altor teste solicitate, în termenul de remediere, cuprinse în lista din Anexa nr. 1 la prezentul proces – verbal;

**Nu a fost cazul întocmire listă Anexă nr. 1**

6.3. Nu au fost realizate măsurile prevăzute în avizul de securitate la incendiu și în documentația de execuție din punct de vedere al prevenirii și al stingerii incendiilor cuprinse în lista din Anexa nr. 2 la prezentul proces – verbal;

**Nu a fost cazul întocmire listă Anexă nr. 2**

6.4. Lucrările cuprinse în lista din Anexa nr. 3 la prezentul proces – verbal prezintă vicii care nu pot fi înlăturate și care prin natura lor implică nerealizarea uneia sau a mai multor cerințe fundamentale, caz în care se impun expertize tehnice, reproiectări, refaceri de lucrări și altele;

**Nu a fost cazul întocmire listă Anexă nr. 3**

6.5. Valoarea finală a lucrărilor executate (C+M) este de 403.478,19 lei cu TVA și 339.057,30 lei fără TVA

6.6. Perioada de garanție: 5 ani de la data Recepției la Terminarea Lucrărilor.

6.7. Alte constatări, inclusiv ca urmare a solicitărilor suplimentare ale comisiei (nu s-a putut examina nemijlocit construcția, se constată că lucrările nu respectă autorizația de construire, reprezentantul autorității administrației publice competente care a emis autorizația de construire/desființare, al Inspectoratului de Stat în Construcții – I.S.C., al direcțiilor județene pentru cultură/Direcției pentru Cultură a Municipiului București sau al inspectoratelor județene pentru situații de urgență propun respingerea recepției, etc.)

**Nu a fost cazul**

7. În urma constatărilor făcute, comisia de recepție decide:

- admiterea recepției la terminarea lucrărilor  
 respingerea recepției la terminarea lucrărilor

8. Comisia de recepție motivează decizia luată prin:

lucrările au fost executate conform Autorizațiilor de Construire nr. 135/20.02.2020 și 811/22.07.2021, a Proiectului Tehnic nr. D08/2020 și respectă normativele și legislația în vigoare.



9. Comisia de recepție recomandă luarea următoarelor măsuri:  
urmărirea comportării în timp a lucrărilor.

10. Prezentul proces-verbal, conținând 3 file și 0 anexe numerotate, cu un total de 3 file,  
a fost încheiat astăzi...27.07.2022.....în 4 exemplare.

11. Alte mențiuni: **NU A FOST CAZUL**

Comisia de recepție:

(semnătura)

Președinte:

1. ing. Deselnicu Marian


Membrii:

2. ing. Dobre Nicolaie

3. ing. Iancu Claudiu


4. ing. Niță Dan-Stelian

5. ing. Luca Remua Dacian

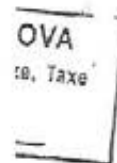

Secretar:

ing. Florea Aurelian

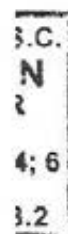

Alți participanți:

Proiectant: ing. Manca Mihail

Executant: ing. Cismaru Daniel

C



Direcția Investiții, Achiziții și Licitații  
 Serviciul Investiții și Achiziții  
 Nr. 133795/27.07.2022

Se aprobă  
Primar,  
Lia-Olguța Vasilescu

### RAPORT

Privind lucrarea: „Modernizare Aleea II Cantonului”, lucrări executate în cadrul contractului de lucrări nr. 225119 din 19.12.2019, încheiat între: Municipiul Craiova și S.C. Domarcons S.R.L.

În baza recomandărilor din procesul-verbal al comisiei constituite pentru recepția la terminarea lucrărilor, Primarul Municipiului Craiova, în calitate de investitor privind lucrarea „Modernizare Aleea II Cantonului”, lucrări executate în cadrul contractului de lucrări nr. 225119 din 19.12.2019

### HOTĂRĂȘTE:

ADMITEREA  
RECEPȚIEI



RESPINGEREA  
RECEPȚIEI




*\*Se bifează opțiunea corespunzătoare de către președintele comisiei*

Prezentul document s-a eliberat în 4 (patru) exemplare și se va comunica: proprietarului, executantului, autorității administrației publice competente, tuturor factorilor implicați în etapa de recepție la terminarea lucrărilor, care au semnat procesul-verbal de recepție la terminarea lucrărilor, în interval de 5 zile, împreună cu un exemplar din procesul-verbal de recepție în conformitate cu prevederile art. 19 și art. 23 din Regulamentul privind recepția construcțiilor din 18.05.2017, aprobat prin Hotărârea Guvernului nr. 343/2017 pentru modificarea H.G. nr. 273/1994 privind aprobarea Regulamentului de recepție a lucrărilor de construcții și instalații aferente acestora.

Director Executiv  
Maria Nuță  
^ / /

Președintele Comisiei,  
Șef Serviciu Investiții și Achiziții  
Marian Deselnicu /

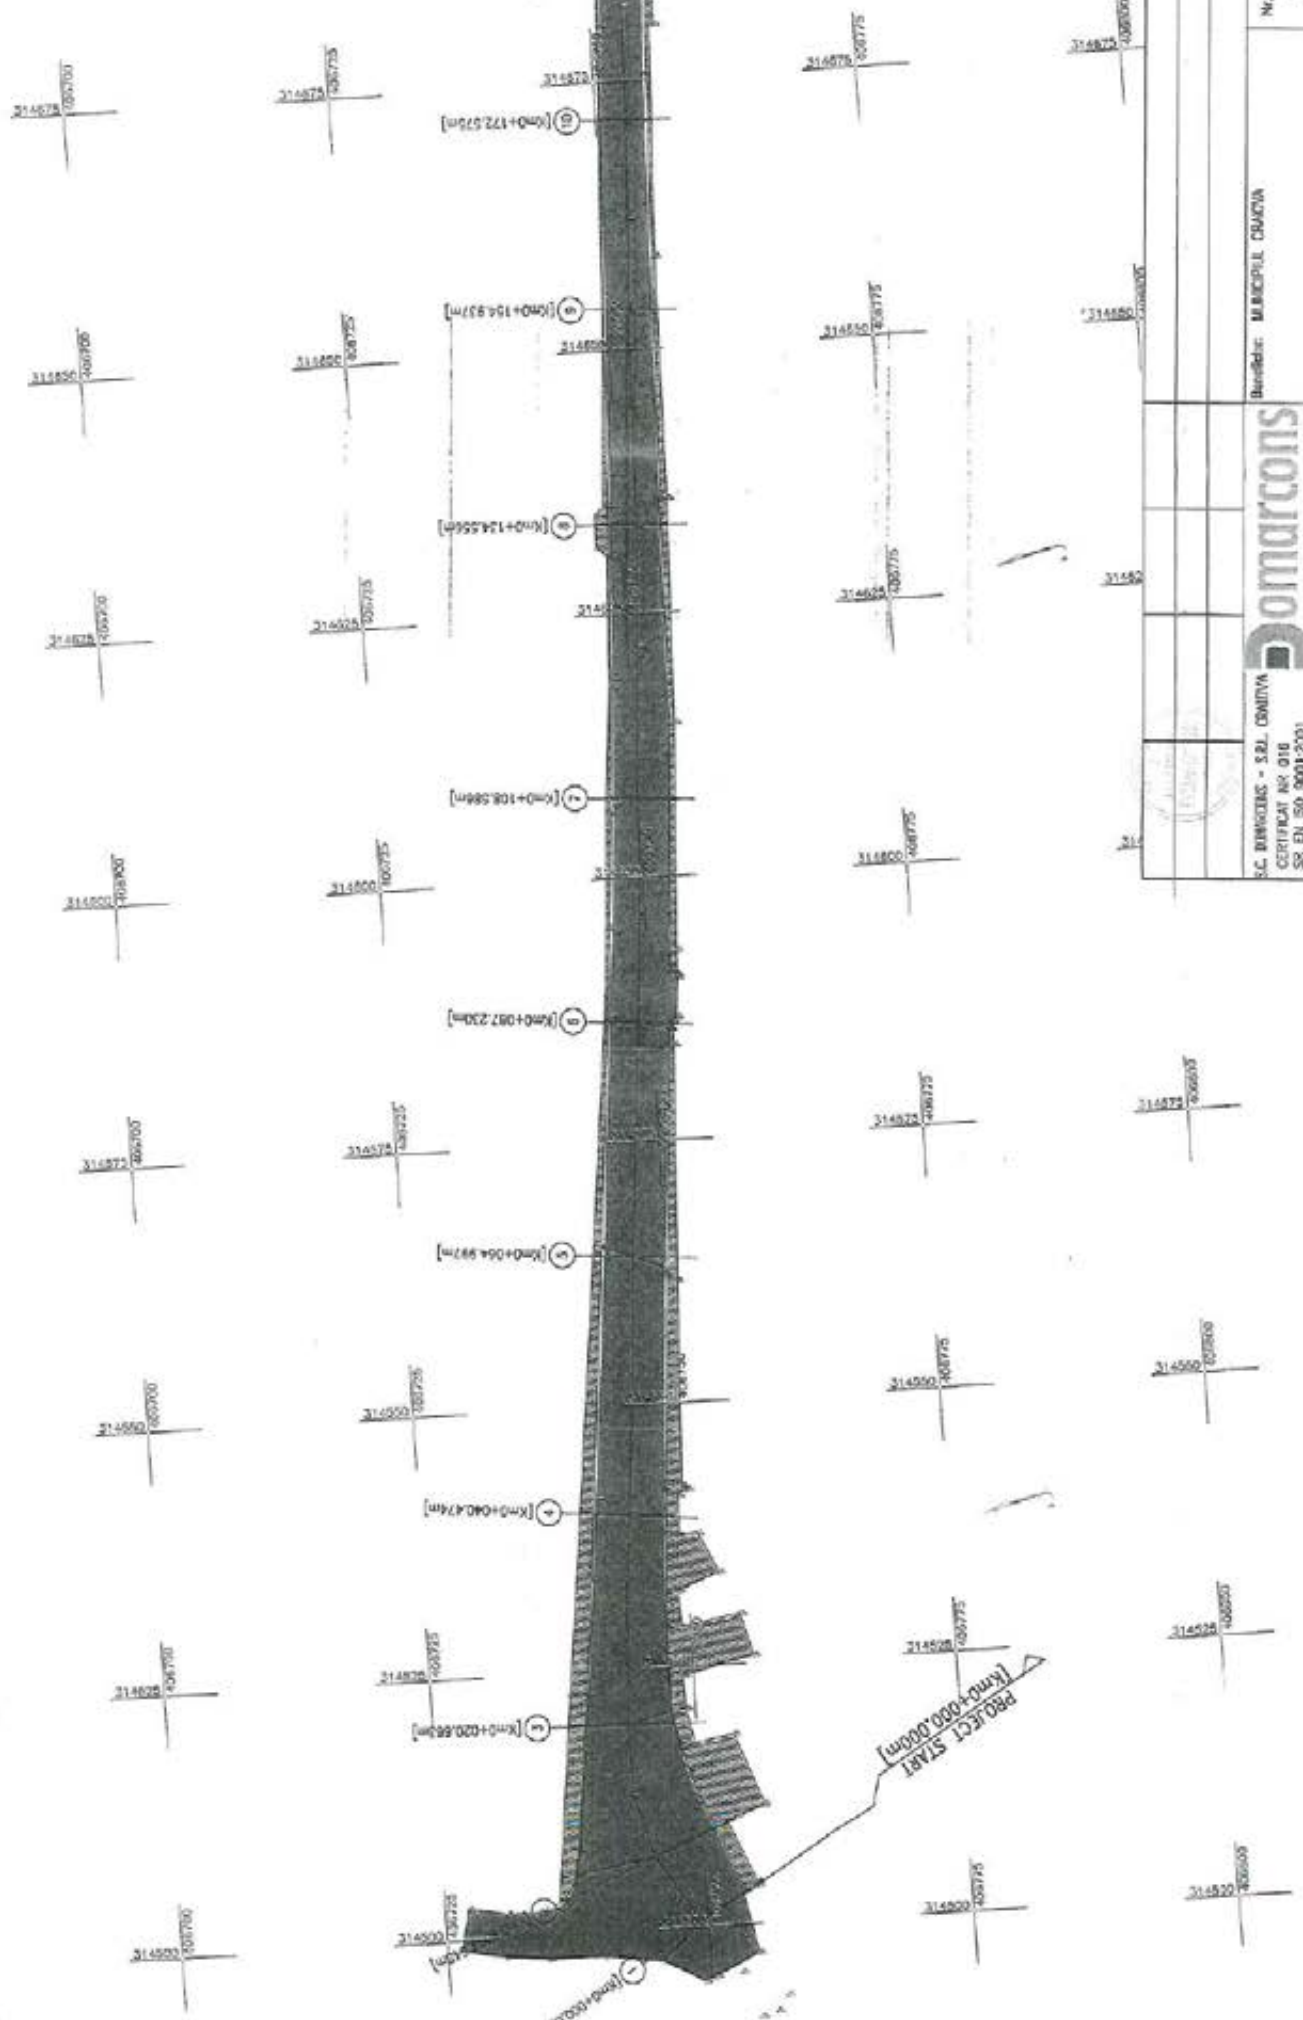










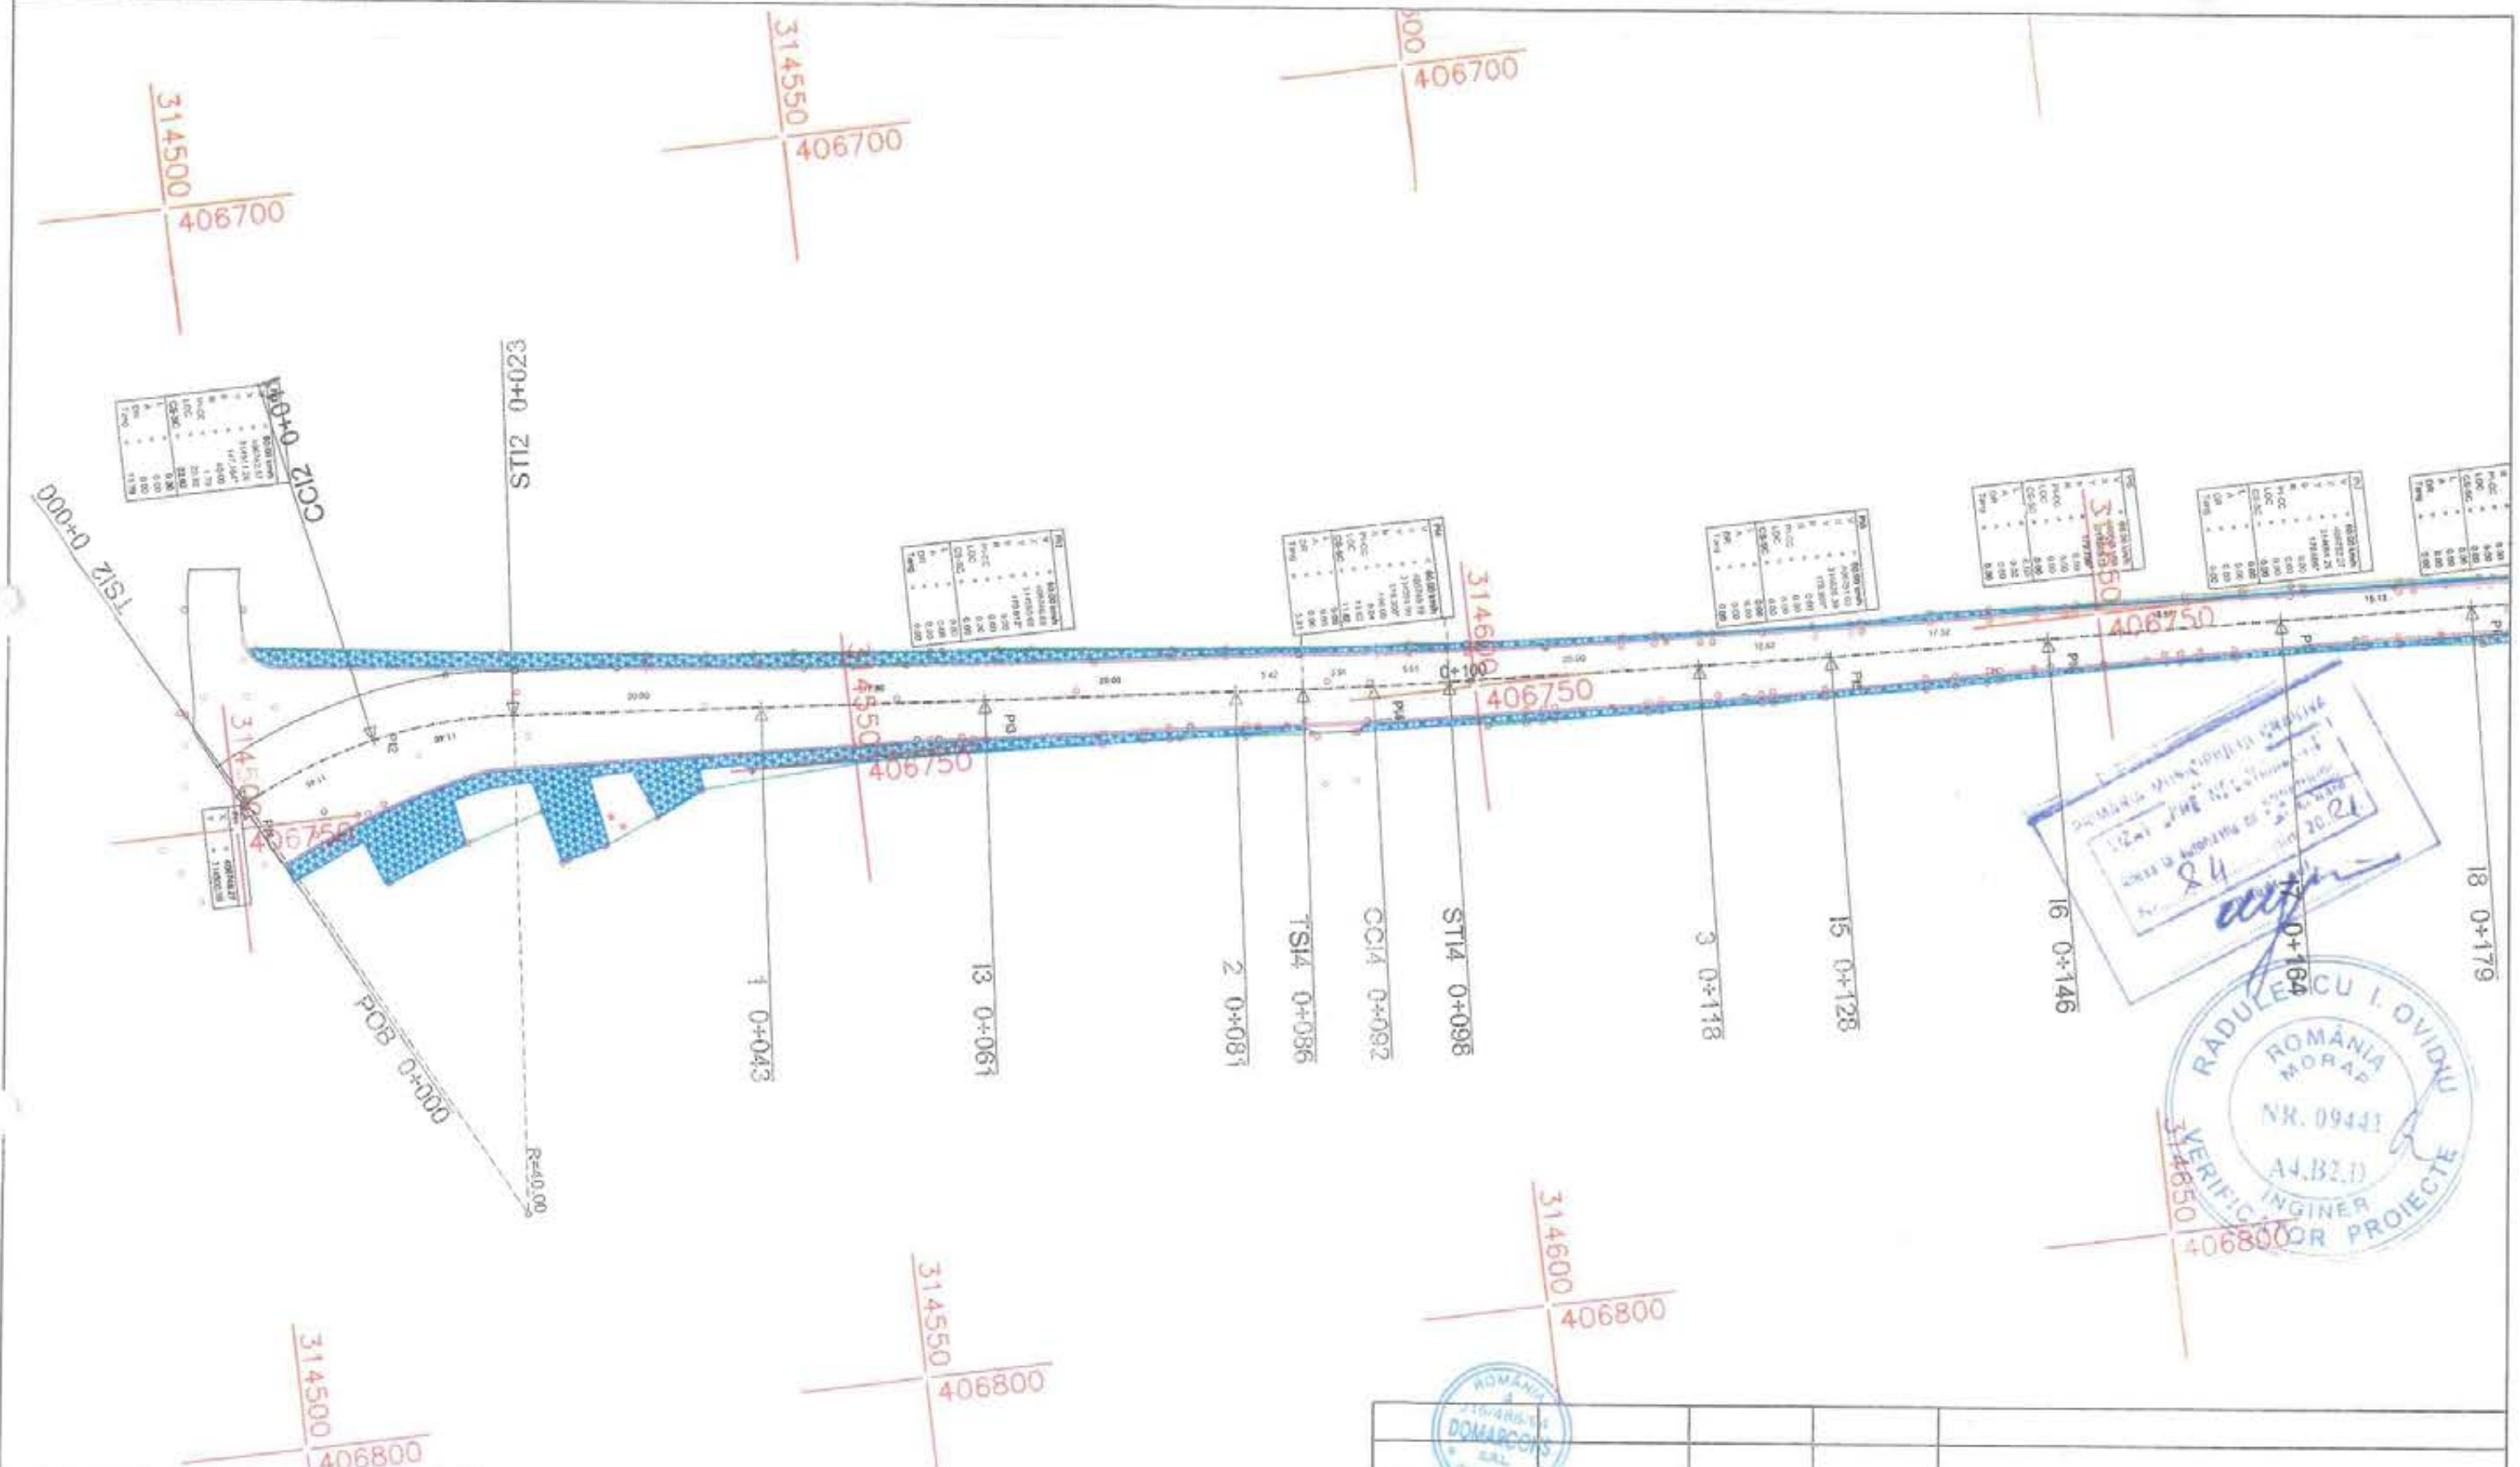

ROMANIA MORAP  
 NR. 09441  
 A4, B2, D  
 INGINER  
 VERIFICATOR PROIECTE  
 RADULESCU I. OVIDIU  
 24




**LEGENDA - elemente proiectate**

- ax proiectat
- Bordura 20x25
- suprafata carosabila
- trotuar proiectat
- Limita proprietate

SC. DOMARCONS - S.R.L. CRAIOVA CERTIFICAT NR 016 SR EN ISO 9001:2001				Beneficiar: MUNICIPIUL CRAIOVA		Nr. Proiect: D.08	
SPECIFICATIE SEF PROIECT		NUME Ing. Fedel Lupu		SEMNATURA 		SCARA: 1:500	
PROIECTAT		NUME Ing. Mircea Albal		SEMNATURA 		DATA: 2021	
DESENAT		NUME Iuliu, Teodoru Mircea Bogd.		SEMNATURA 		Planos: PLAN DE SITUATIE ALEEA II CANTONULUI	
						Nr. Planos: P.S01	



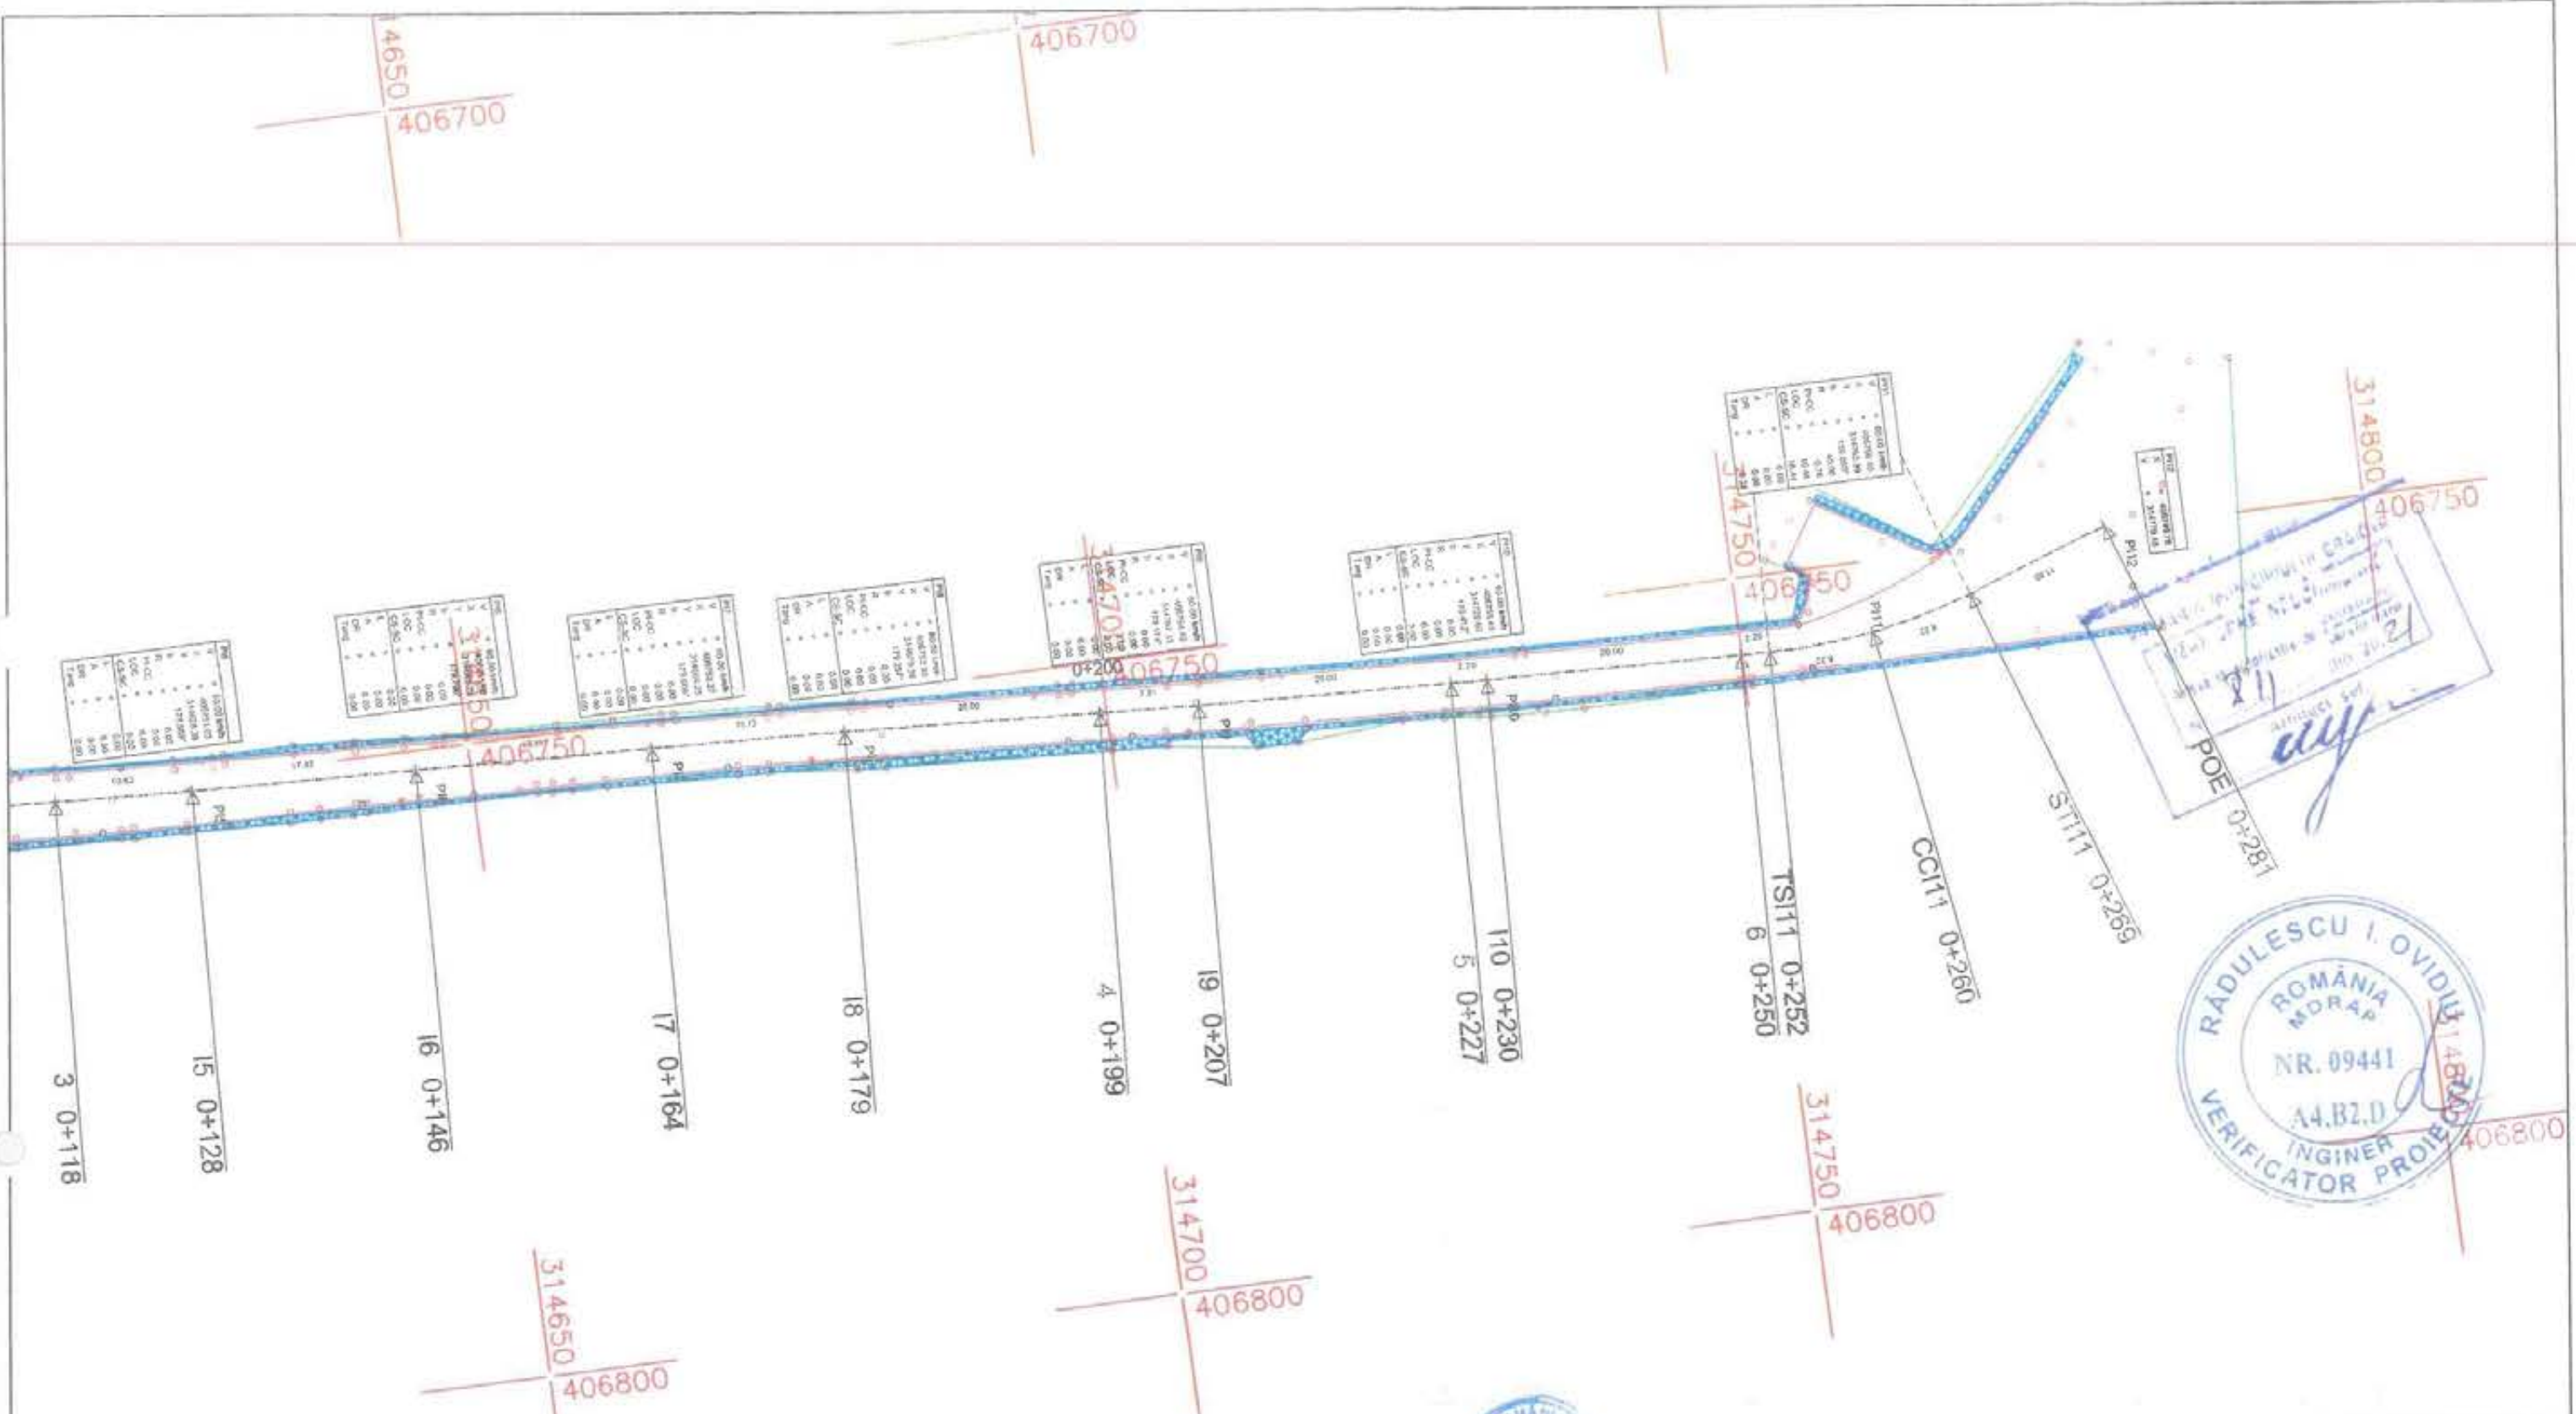

**LEGENDA - elemente proiectate**


- ax proiectat
- Bordura 20x25
- suprafata carosabila
- trotuar proiectat
- Limita proprietate

 S.C. DOMARCONS - S.R.L. CRAIOVA CERTIFICAT NR 016 SR EN ISO 9001:2001		Beneficiar: MUNICIPIUL CRAIOVA		Nr. Proiect: D.08	
		Denumire proiect: Modernizare Alea II Cantonului		FAZA: D.T.A.C.	
SPECIFICATIE	NUME	SEMNATURA	SCARA: 1:500	Plansa: PLAN DE SITUATIE ALEEA II CANTONULUI	Nr. Plansa: P.S02
SEF PROIECT	Ing. Andrei Lupu		DATA: 2021		
PROIECTAT	Ing. Miroslav Mihail				
DESENAT	John, Telescoz Mihailo Elena				



# PROFIL TRANSVERSAL TIP I

Se aplica pe Alea II Cantonului (km0+000 - km0+280)

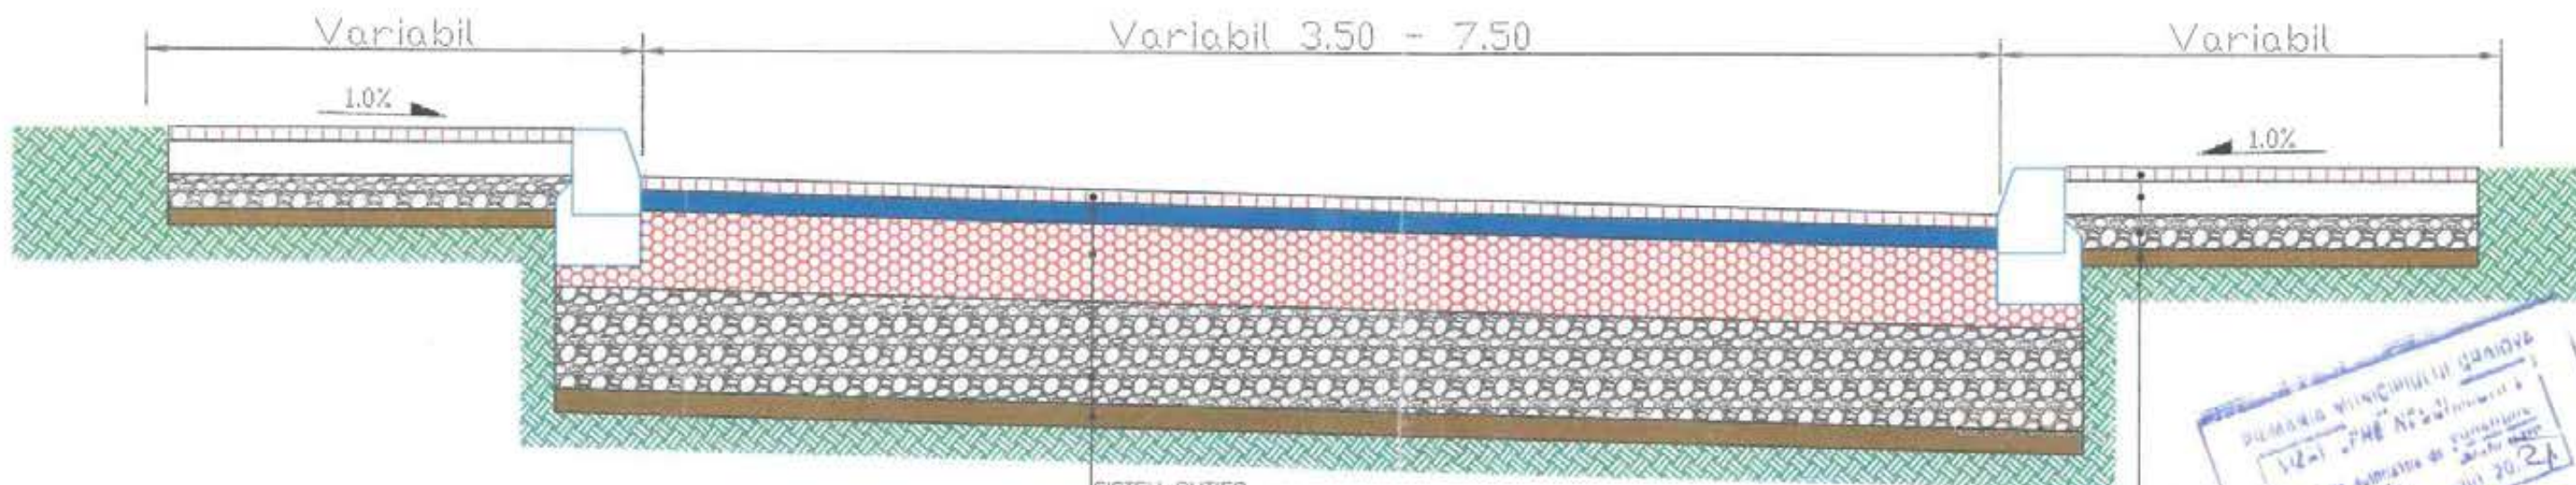

### SISTEM RUTIER

- 4cm strat de uzura din BA18 conform AND605 (BA16 rul conform SR EN 13108)
- 6cm strat de legatura din BADI/C 22.4 conform AND605
- 23cm strat de fundatie din piatra sparta 0-63 conform SR-EN 13242+A1
- 30cm strat de fundatie din balast conform SR-EN 13242+A1
- geotextil anticontaminant
- 7cm strat de forma din nisip

### TROTUARE

- 4cm strat de uzura din BA8 conform AND605
- 10cm strat de fundatie din beton C16/20
- 10cm strat de fundatie din balast
- 5cm strat fin nisip



### LEGENDA - elemente proiectate

- ax proiectat
- Bordura 20x25 suprafata casisabila
- trotuar proiectat
- Limita proprietate

 S.C. DOMARCONS - S.R.L. CRAIOVA CERTIFICAT NR 016 SR EN ISO 9001:2001		Beneficiar: MUNICIPIUL CRAIOVA		Nr. Proiect: 0.08
		Destinatie proiect: modernizare Alea II Cantonului		FAZA: D.T.A.C.
SPECIFICATIE	NUME	SEMNATURA	SCALA: 1:20	DATA: 2021
SEF PROIECT	Ing. Andrei Lupu			
PROIECTAT	Ing. Florin Ibrat			
DESENAV	Ing. Tudorica Blazoiu			
Planta: PROFIL TRANSVERSAL TIP ALEA II CANTONULUI				Nr. Planșă: P.T.T.D1

**MUNICIPIUL CRAIOVA**  
**PRIMARIA MUNICIPIULUI CRAIOVA**  
**Direcția Investiții, Achiziții și Licitații**  
**Serviciul Investiții și Achiziții**  
 Nr. 121609 /06.07.2022

*M. N. Nuță*  
 07.07.2022  
 M. Z. Petru  
 07.07.2022  
 209 / 06/07/2022

**Către,**  
**Direcția Patrimoniu**

Vă înaintăm câte un exemplar din procesul verbal de recepție la terminarea lucrărilor de investiții și situația bunurilor rezultate ca urmare a implementării proiectului „Modernizare str. Dimitrie Cantemir”, executat în intravilanul Municipiului Craiova, în cadrul acordului cadru nr. 111740/12.07.2018, la proiectul „Reabilitare și modernizare străzi și alei în municipiul Craiova (PT+ex.)”, cu scopul de a fi preluată în patrimoniu.

Nume și prenume	Funcția	Data	Semnătura
Verificat, Maria Nuță	Director executiv	06/07/2022	/
Marian Deselnicu	Șef Serviciu	...../...../2022	/
Întocmit, Dobre Nicolaie	Inspector	06/07/2022	

Lista de difuzare a documentului:

Nr.	Nr. exemplar/ difuzat	Destinatar	Nr. file	Nr. file/anexe	Obsevații
1	Exemplar 1	D.I.A.L.	1	5	Arhivat
2	Exemplar 2	Direcția Patrimoniu	1	5	Transmis direct

*Ace preluat un exemplar*



## FISA MIJLOC FIX

Cod: 14-2-2

Nr. inventar: <b>12001298</b> Fel,serie,nr.,data doc. provenienta: , - din - Valoare de inventar: <b>0,01</b> Valoare de intrare: <b>0,01</b> Amortizare lunara: <b>0,00</b> Denumirea mijlocului fix si caracteristici tehnice: <b>Str. Dimitrie Cantemir 393</b>  Loc de folosinta: <b>Strazi D.P.</b>  Accesorii: Supr. carosabil 165;7;1155 Pamânt,Supr.trotuare 165;3;495 Pamânt	Grupa: <b>120. CONSTRUCTII-DOMENIUL PUBLIC</b>
	Codul de clasificare: <b>1.3.7.1 -cu imbracam din balast,pamant stabilizat sau macadam</b>
	Data darii in folosinta: Luna: <b>ianuarie</b> - Anul: <b>1999</b> Data amortizarii complete: Luna: <b>ianuarie</b> - Anul: <b>2049</b>
	Durata normala de functionare: <b>600</b> luni  Cota de amortizare: <b>0,0000</b> %

Nr. Crt	Documentul (Numarul, data)	Operatiunile care privesc miscarea, cresterea sau diminuarea valorii mijlocului fix	Buc.	Debit	Credit
1	/01.10.2009	Reevaluare 2009	1	221029,99	0,00
2	5084/26.01.2011	Intrare in evidenta	1	0,01	0,00
3	1/18.01.2013	Proces reevaluare Dom. Public-STRAZI	1	38238,20	0,00
4	88888/21.01.2013	Proces de iesire partiala ptr MF dezmembrate	1	0,00	259268,19
<b>Total rulaje</b>				<b>259268,20</b>	<b>259268,19</b>
<b>Sold</b>				<b>0,01</b>	



Nr. inventar: <b>12012919</b> Fel,serie,nr.,data doc. provenienta: <b>MFDF, 33339 - din - 30.09.2015</b> Valoare de inventar: <b>11544,43</b> Valoare de intrare: <b>9353,40</b> Amortizare lunara: <b>0,00</b> Denumirea mijlocului fix si caracteristici tehnice: <b>CANAL STR. D CANTEMIR</b>  Loc de folosinta: <b>COMPANIA DE APA OLTENIA D.P.</b>  Accesorii: Lungime:200,Valoare \ml:155.89	Grupa: <b>120. CONSTRUCTII-DOMENIUL PUBLIC</b>
	Codul de clasificare: <b>1.8.6 Conducte pt alimentare cu apa, inclusiv traversarile; retele</b>
	Data darii in folosinta: Luna: <b>Septembrie</b> - Anul: <b>2015</b>  Data amortizarii complete: Luna: <b>Septembrie</b> - Anul: <b>2039</b>
	Durata normala de functionare: <b>288</b> luni  Cota de amortizare: <b>0,0000</b> %

Nr. Crt	Documentul (Numarul, data)	Operatiunile care privesc miscarea, cresterea sau diminuarea valorii mijlocului fix	Buc.	Debit	Credit
1	33339/30.09.2015	Intrare in evidenta	1	9353,40	0,00
2	18/28.12.2018	Proces reevaluare Compania de Apa 6	1	625,74	0,00
3	10004/30.12.2021	Proces reevaluare Compania de Apa 4	1	1565,29	0,00
<b>Total rulaje</b>				<b>11544,43</b>	<b>0,00</b>
<b>Sold</b>				<b>11.544,43</b>	

Nr. inventar: <b>42001519</b> Fel,serie,nr.,data doc. provenienta: BI, 88888/817 - din - <b>21.01.2013</b> Valoare de inventar: <b>321946,46</b> Valoare de intrare: <b>259268,19</b> Amortizare lunara: <b>0,00</b> Denumirea mijlocului fix si caracteristici tehnice: <b>STR. DIMITRIE CANTEMIR 393 -TEREN</b>  Loc de folosinta: <b>Strazi D.P.</b>  Accesorii: Dare in folosinta	Grupa: <b>420. TERENURI DOM PUBLIC</b>
	Codul de clasificare: <b>420.1.9.5. TERENURI</b>
	Data dării în folosință: Luna: <b>ianuarie</b> - Anul: <b>2013</b>  Data amortizării complete: Luna: <b>ianuarie</b> - Anul: <b>2063</b>
	Durata normală de funcționare: <b>600</b> luni  Cota de amortizare: <b>0,0000</b> %

Nr. Crt	Documentul (Numarul, data)	Operatiunile care privesc miscarea, cresterea sau diminuarea valorii mijlocului fix	Buc.	Debit	Credit
1	90817/21.01.2013	Intrare in evidenta	1	259268,19	0,00
2	10039/30.12.2015	Proces reevaluare Strazi D.P	1	3422,34	0,00
3	6/28.12.2018	STRAZI - TERENURI	1	15603,83	0,00
4	84/30.12.2021	Proces reevaluare Dom. Public STRAZI-terenuri	1	43652,10	0,00
<b>Total rulaje</b>				<b>321946,46</b>	<b>0,00</b>
<b>Sold</b>				<b>321.946,46</b>	

**SITUAȚIA BUNURILOR REZULTATE CA URMARE A IMPLEMENTĂRII PROIECTULUI „Modernizare str. Dimitrie Cantemir”**  
**Proces verbal de recepție nr. 80750 din 05.07.2022**

Potrivit Catalogului privind clasificarea și duratele normale de funcționare a mijloacelor fixe aprobat prin H.G. nr. 2139/2004, coroborat cu NE 033/2005, propunem încadrarea mijloacelor fixe următoare, la proiectul “Reabilitare și modernizare străzi și alei în municipiul Craiova (PT + execuție): Lot 2 – zona Sud-Est - „Modernizare str. Artileriei, Modernizare str. Dimitrie Cantemir, Modernizare str. Eroii Sanitari, Modernizare str. Vânători de Munte”, în clasificării, durată normală de funcționare și valoric, astfel:

**Str. Dimitrie Cantemir**

Mijloc fix	Lungime (m)	Lățime (m)	Suprafață (mp)	Îmbrăcă-minte	Cod de clasificare	Durata normală de funcționare	Valoare (lei)
Infrastructura drumului cu imbracaminte de beton asfaltic					1.3.7.2.	15 ani	1.841.695,21
Carosabil	703,65	7	5.029	asfalt			1.371.327,80
Trotuare	703,65 x 2	0,74-2,00-3,60	2.078,42	asfalt			257.245,83
Rețea canalizare pluvială PVC 315	450 ml				1.8.7	40 ani	117.260,84
Refulare PEHD 110	265 ml				1.8.7	40 ani	81.697,69
Stație pompare ape uzate	1 buc				1.8.12	40 ani	14.163,05

Conductă PVC Dn315 SN8  
 Cămine de vizitare = 8 buc  
 Guri de scurgere = 18 buc  
 Conductă PEHD 110

Mijloacele fixe sunt de natura domeniului public.

Nume și prenume	Funcția	Data	Semnătura
Verificat, Maria Nuță	Director executiv	06.07/2022	..
Marian Deselnicu	Șef Serviciu	...../...../2022	..
Întocmit, Dobre Nicolaie	Inspector Superior	06.07/2022	..

Lista de difuzare a documentului:

Nr. exemplar/ difuzat	Destinatar	Nr. file	Nr. file/anexe	Observații
Exemplar 1	D.I.A.L.	1		Arhivat
Exemplar 2	Serviciul Financiar-Contabilitate	1	4	Transmis direct
Exemplar 3	Directia Patrimoniu	1	4	Transmis direct





MUNICIPIUL CRAIOVA  
PRIMĂRIA MUNICIPIULUI CRAIOVA  
Str. Targului, nr. 26 Craiova, 200632  
Tel.: 40251/416235 Fax: 40251/411561  
consiliulocal@primariacraiova.ro  
www.primariacraiova.ro



DIRECȚIA INVESTIȚII, ACHIZIȚII ȘI LICITAȚII  
SERVICIUL INVESTIȚII ȘI ACHIZIȚII  
Nr. 120776 / 06.07.2022



## RAPORT

Privind lucrarea: „Reabilitare și modernizare străzi și alei în municipiul Craiova (PT+ex.): Lot 2 – zona Sud-Est - „Modernizare str. Artileriei, Modernizare str. Dimitrie Cantemir, Modernizare str. Eroii Sanitari, Modernizare str. Vânători de Munte”, componenta „Modernizare str. Dimitrie Cantemir”, lucrări executate în cadrul contractului subsecvent de lucrări nr. 117324/13.08.2020 la acordul cadru nr. 111740/12.07.2018, încheiat între Municipiul Craiova și S.C. CONSTRUCȚII ERBAȘU S.A.  
În baza recomandărilor din procesul-verbal al comisiei constituite pentru recepția la terminarea lucrărilor nr. 80750 / 05.07.2022, Primarul Municipiului Craiova, în calitate de proprietar privind lucrarea „Reabilitare și modernizare străzi și alei în municipiul Craiova (PT+ex.): Lot 2 – zona Sud-Est - „Modernizare str. Artileriei, Modernizare str. Dimitrie Cantemir, Modernizare str. Eroii Sanitari, Modernizare str. Vânători de Munte”, componenta „Modernizare str. Dimitrie Cantemir”, lucrări executate în cadrul contractului subsecvent de lucrări nr. 117324/13.08.2020 la acordul cadru nr. 111740/12.07.2018.

## HOTĂRĂȘTE:

ADMITEREA  
RECEPȚIEI



RESPINGEREA  
RECEPȚIEI



*\*Se bifează opțiunea corespunzătoare de către președintele comisiei*  
Prezentul document s-a eliberat în 3 (trei) exemplare și se va comunica: proprietarului, executantului, proiectantului, autorității administrației publice competente, emitente a autorizației de construire/desființare, Inspectoratului de Stat în Construcții – I.S.C., tuturor factorilor implicați în etapa de recepție la terminarea lucrărilor, care au semnat procesul-verbal de recepție la terminarea lucrărilor, în interval de 5 zile, împreună cu un exemplar din procesul-verbal de recepție în conformitate cu prevederile art. 19 și art. 23 din Regulamentul privind recepția construcțiilor din 18.05.2017, aprobat prin Hotărârea Guvernului nr. 343/2017 pentru modificarea H.G. nr. 273/1994 privind aprobarea Regulamentului de recepție a lucrărilor de construcții și instalații aferente acestora.

Director executiv,  
Maria Nuță

Președintele Comisiei,  
Marian Deselnicu



## PROCES-VERBAL DE RECEPȚIE

la terminarea lucrărilor

Nr. 80750 din 05.07.2022

privind execuția lucrărilor de construcții aferente proiectului „Reabilitare și modernizare străzi și alei în municipiul Craiova (PT+ex.): Lot 2 – zona Sud-Est - „Modernizare str. Artileriei, Modernizare str. Dimitrie Cantemir, Modernizare str. Eroii Sanitari, Modernizare str. Vânători de Munte”, componenta „Modernizare str. Dimitrie Cantemir”, lucrări executate în cadrul contractului subsecvent de lucrări nr. 117324/13.08.2020 la acordul cadru nr. 111740/12.07.2018, Încheiat între Municipiul Craiova și S.C. CONSTRUCȚII ERBAȘU S.A.

1. Imobilul care face obiectul investiției se identifică după cum urmează:  
denumire conform autorizației de construire: Modernizare str. Dimitrie Cantemir  
adresa administrativă : Str. Dimitrie Cantemir, Craiova, Dolj  
număr cadastral/număr topografic :  
număr carte funciară :

2. Lucrările au fost executate în baza Autorizației de construire nr. 790, eliberată de Primăria Municipiului Craiova la data de 16.07.2021, cu valabilitate până la data de 12.08.2022.

3. Comisia de recepție și-a desfășurat activitatea de la data: 29.04.2022 până la data: 05.07.2022, fiind formată din:

Președinte: (nume și prenume)

1. ing. Marian Deselnicu – Șef Serviciu Investiții, Achiziții și Licitații

Membri: (nume și prenume, autoritatea publică care i-a desemnat)

2. ing. Aurelian Florea – Serviciul Investiții, Achiziții și Licitații - specialist

3. ing. Marius Mirea – Serviciul A.I.D. - specialist

4. ing. Dan-Stelian Niță – Serviciul Autorizații de Construire, Obținerea de Avize, Taxe - reprezentant UAT Municipiul Craiova

5. ing. Elena-Loredana Ciungulescu – I.S.C - I.R.C. Sud-Vest Oltenia - I.J.C. Dolj

4. Au mai fost prezenți: (nume și prenume, calitatea, semnătura)

1. ing. Alexandru Maroiu – Reprezentant – S.C. GRAFIC TENDS S.R.L. – Proiectant

2. ing. Viorel Hainagiu – Manager proiect S.C. CONSTRUCȚII ERBAȘU S.A. – Executant

3. ING. NICOLAE DOBRE - ȘEF ȘANTIER S.C. CONSTRUCȚII ERBAȘU S.A.

4. \_\_\_\_\_

5. \_\_\_\_\_

5. Secretariatul a fost asigurat de ing. Nicolae Dobre - diriginte de șantier autorizat în domeniul/domeniile 2.3, 3.2, 6.1, 8.1, Autorizație nr. 00017198 din 10.08.2010.

6. Constatările comisiei de recepție la terminarea lucrărilor:

6.1. Capacități fizice realizate :





6.2. Nu au fost remediate aspectele consemnate în Procesul-verbal de suspendare a procesului de recepție la terminarea lucrărilor, inclusiv cele rezultate în urma expertizelor tehnice, ridicărilor topografice, încercărilor suplimentare, probelor, măsurătorilor și altor teste solicitate, în termenul de remediere, cuprinse în lista din anexa nr. 1 la prezentul proces-verbal;

*Nu este cazul*

6.3. Nu au fost realizate măsurile prevăzute în avizul de securitate la incendiu și în documentația de execuție din punct de vedere al prevenirii și al stingerii incendiilor, cuprinse în lista din anexa nr. 2 la prezentul proces-verbal.

*Nu este cazul*

6.4. Lucrările cuprinse în lista din anexa nr. 3 la prezentul proces-verbal prezintă vicii care nu pot fi înlăturate și care prin natura lor implică nerealizarea uneia sau a mai multor cerințe fundamentale, caz în care se impun expertize tehnice, reproiectări, refaceri de lucrări și altele.

*Nu este cazul*

6.5. Valoarea finală a lucrărilor executate (C+M) este de 1.778.738,06 lei (cu TVA) și de 1.494.737,86 lei (fără TVA).

6.6. Perioada de garanție este de 3 ani de la recepția la terminarea lucrărilor.

6.7. Alte constatări, inclusiv ca urmare a solicitărilor suplimentare ale comisiei (nu s-a putut examina nemijlocit construcția, se constată că lucrările nu respectă autorizația de construire, reprezentantul autorității administrației publice competente care a emis autorizația de construire/desființare, al Inspectoratului de Stat în Construcții - I.S.C., al direcțiilor județene pentru cultură/Direcției pentru Cultură a Municipiului București sau al inspectoratelor județene pentru situații de urgență propun respingerea recepției etc.):

*Nu este cazul*

7. În urma constatărilor făcute, comisia de recepție decide:

admiterea recepției la terminarea lucrărilor

respingerea recepției la terminarea lucrărilor

8. Comisia de recepție motivează decizia luată prin:

*Lucrările executate sunt executate conform Proiectului Tehnic nr. 1878-106/2020, a Ministerului de Interioar nr. 1/21.08.2021 și nr. 2/28.09.2021, a Autorității de Construcții nr. 790/16.07.2021 și raportului tehnic de verificare al lucrărilor de construcții*



9. Comisia de recepție recomandă luarea următoarelor măsuri:

Înlocuirea conductelor de fier.

10. Prezentul proces-verbal, conținând 3 file și — anexe numerotate, cu un total de 3 file, a fost încheiat astăzi 05.07.2022, în 3 exemplare.

11. Alte mențiuni :


Comisia de recepție:

SEMNATURA,

**PREȘEDINTE:** Ing Marian Deselnicu –

**MEMBRI:** Ing. Aurelian Florea –

Ing. Marius Mirea –

Ing. Dan-Stelian Niță –

Ing. Elena-Loredana Ciungulescu –

**SECRETAR:** Ing. Nicolaie Dobre –

Alți participanți:


**PROIECTANT:** 1. Ing. Alexandru Maroiu –

**EXECUTANT:** 2. Ing. Viorel Hainagiu –

3. ING. NICOLAE NICOLAE


4. \_\_\_\_\_ \_\_\_\_\_

5. \_\_\_\_\_ \_\_\_\_\_

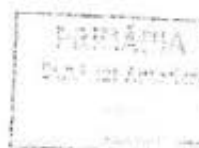

# PLAN DE SITUATIE

Scara 1:500

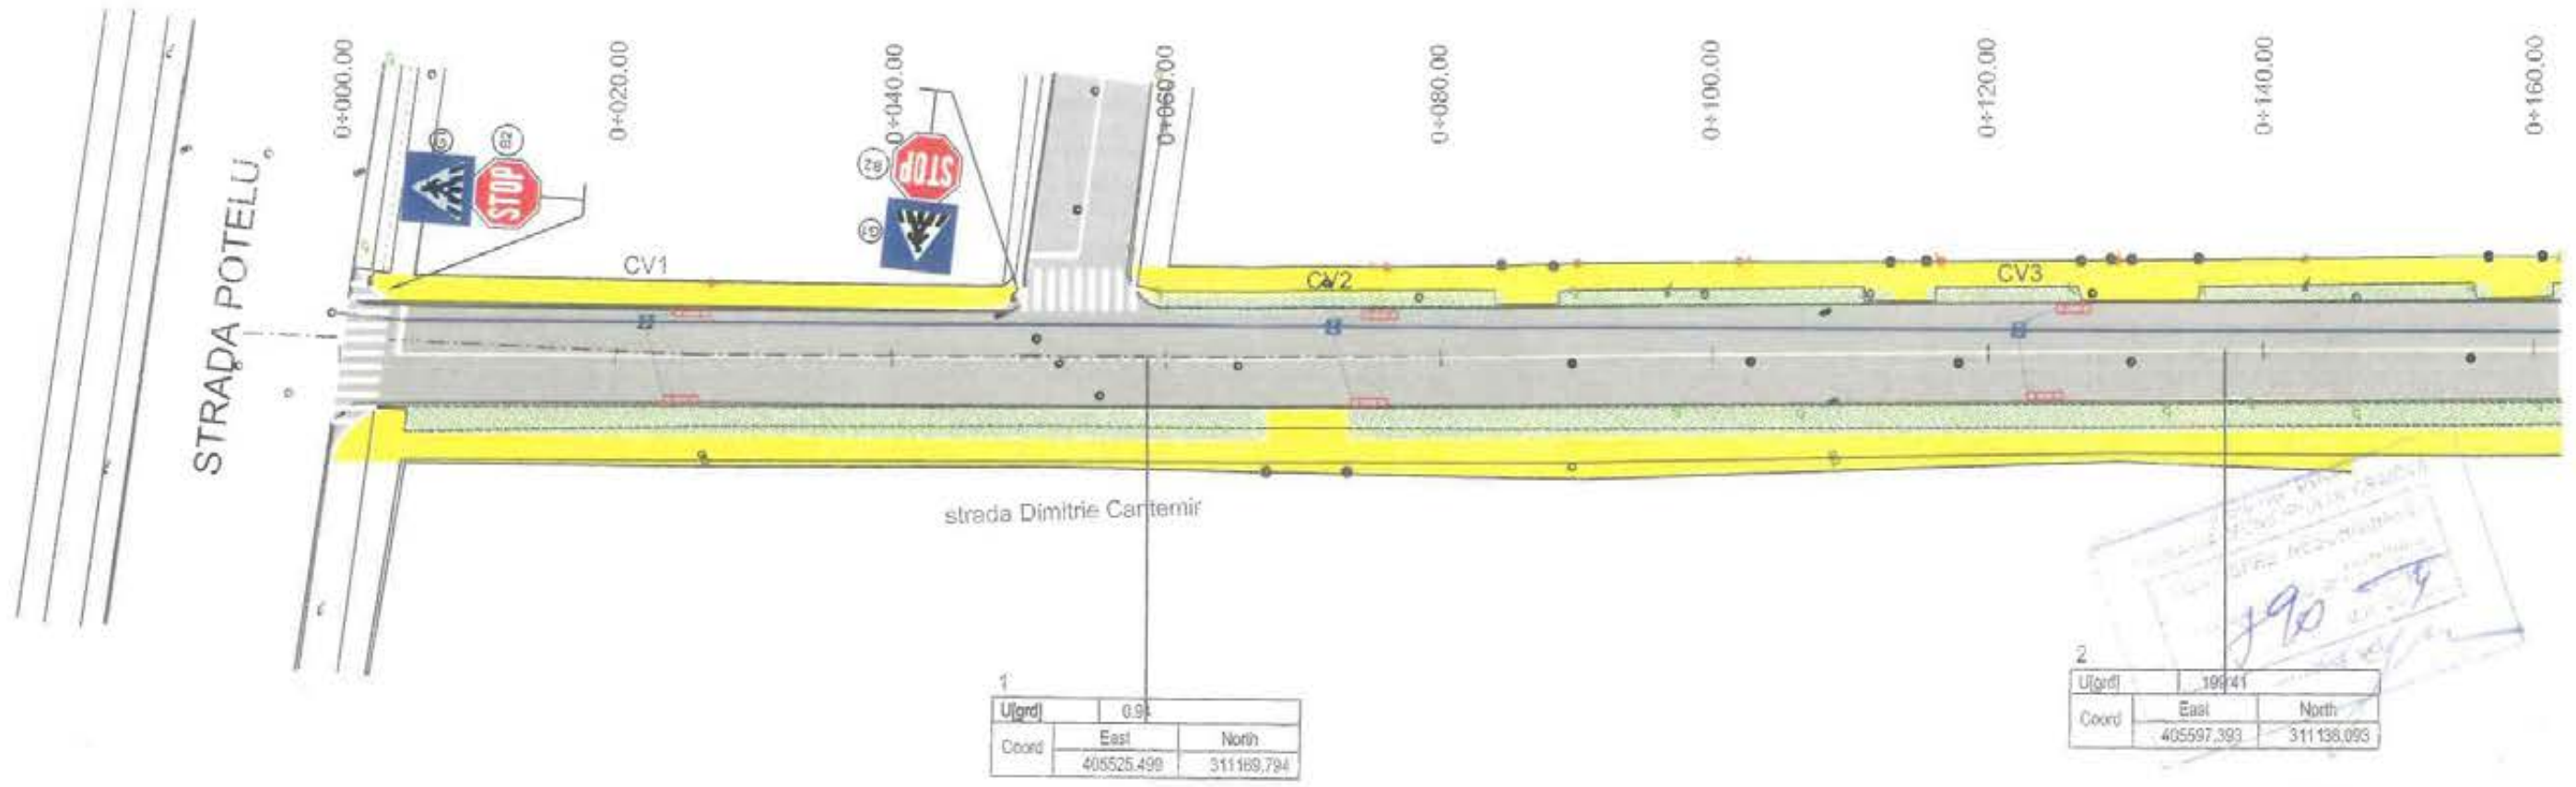

Ujard	0.91	
Coord	East	North
	405525.499	311189.794

Ujard	199.41	
Coord	East	North
	405597.393	311138.093



LEGENDA	
	CAROSABIL
	TROTUAR
	SPATIU VERDE
	AX PROIECTAT
	MARGINE PARTE CAROSABILA
	BORDURA 20X25
	BORDURA 10X15
	Sant de pamant


NOTA: Premergator executiei lucrarilor de sapatura la canalizare, se va verifica cota radierului caminului din Strada Potelu, in care este prevazuta racordarea canalizarii.

VERIFICATOR EXPERT	NUME	SEMNATURA	CERINTA	REFERAT / EXPERTIZA NR. / DATA
<p>S.C. GRAFIC TENDS S.R.L. C.I.F. RO 16912643 Str. Ederoi nr. 13, parter, Sisi Tamasi, Com. Corbena, Jud. Ilfov Tel. 0728 032 459, Fax: 021 563 10 33</p>				Beneficiar: MUNICIPIUL CRAIOVA, JUDETUL DOLJ
Proiect nr. 1878_10b/2020				
SPECIFICATIE	NUME	SEMNATURA	Scara:	"REABILITARE SI MODERNIZARE STRAZI SI ALEI DIN MUNICIPIUL CRAIOVA: LOT 2 Zona Sud-Est - Modernizare Strada D. CANTEMIR - Subsecvent 10"  Tibu plansa: PLAN DE SITUATIE
SEF PROIECT	ing. Alexandru Maroiu		1:500	
PROIECTAT	ing. Alexandru Maroiu		Data: 2020	
DESENAT	teh. Sabina Stroescu			
				Feza: P.A.C.  Plansa nr. PS - 01



# PLAN DE SITUATIE

Scara 1:500

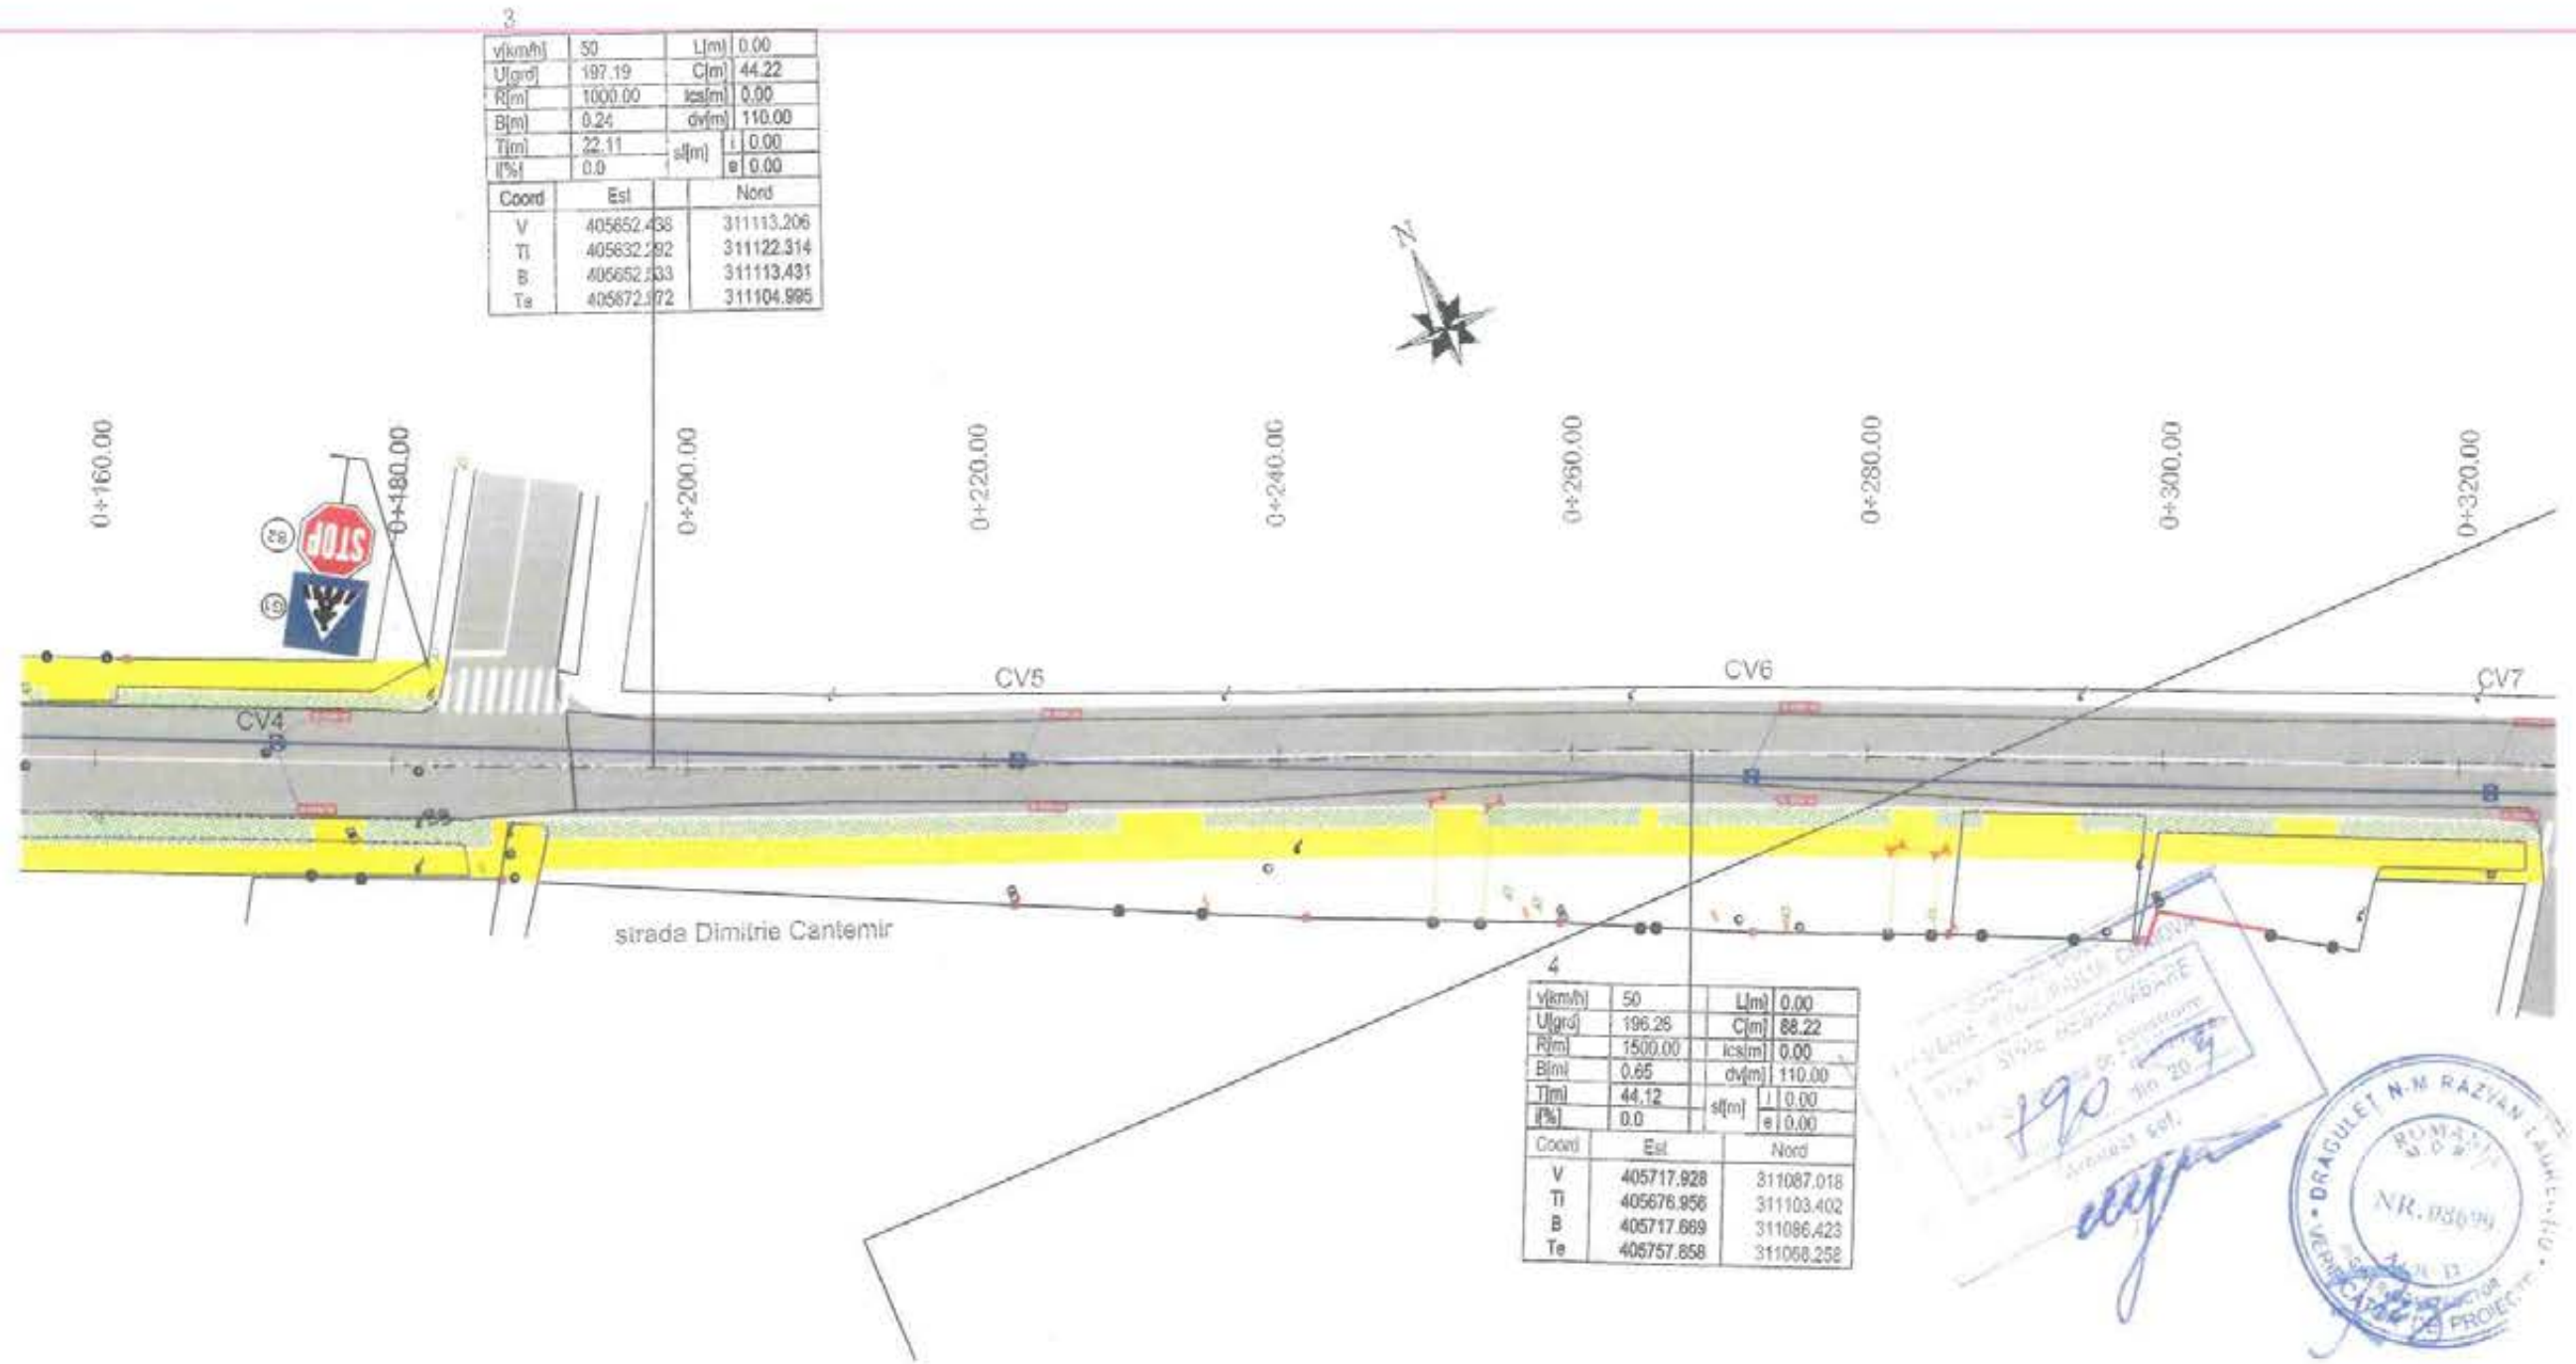

v(km/h)	50	L(m)	0.00
U(gra)	197.19	C(m)	44.22
R(m)	1000.00	ics(m)	0.00
B(m)	0.24	dv(m)	110.00
T(m)	22.11	sl(m)	0.00
I(%)	0.0	e	0.00
Coord	Est	Nord	
V	405652.438	311113.206	
Ti	405632.292	311122.314	
B	405652.533	311113.431	
Te	405672.572	311104.995	

v(km/h)	50	L(m)	0.00
U(gra)	196.28	C(m)	88.22
R(m)	1500.00	ics(m)	0.00
B(m)	0.65	dv(m)	110.00
T(m)	44.12	sl(m)	0.00
I(%)	0.0	e	0.00
Coord	Est	Nord	
V	405717.928	311087.018	
Ti	405676.956	311103.402	
B	405717.689	311086.423	
Te	405757.858	311068.258	

190

10/20/20

ARHITECT EST.

VERIFICATOR

DRAGULET N.M. RAZVAN LAURICU

ROMANIA

NR. 036094

LEGENDA	
	CAROSABIL
	TROTUAR
	SPATIU VERDE
	AX PROIECTAT
	MARGINE PARTE CAROSABILA
	BORDURA 20X25
	BORDURA 10X15
	Sant de pamant


NOTA: Premergator executiei lucrarilor de sapatura la canalizare, se va verifica cota radieturii caminului din Strada Potelu, in care este prevazuta racordarea canalizarii.

VERIFICATOR EXPERT	NUME	SEMNATURA	CERINTA	REFERAT / EXPERTIZA NR. / DATA
S.C. GRAFIC TENDS S.R.L. C.I.F. RO 16512643 Str. Ederei nr. 13, parter, Sat Ternesti, Com. Corbanca, Jud. Ilfov Tel: 0728 032 490 Fax: 021 588 10 33			Beneficiar:	MUNICIPIUL CRAIOVA, JUDETUL DOLJ
SPECIFICATIE SEF PROIECT PROIECTAT DESENAT			Scara: 1:500 Data: 2020	Proiect nr. 1678_10b/2020 Faza: P.A.C. Plansa nr. PS - 02
"REABILITARE SI MODERNIZARE STRAZI SI ALEI DIN MUNICIPIUL CRAIOVA: LOT 2 Zona Sud-Est - Modernizare Strada D. CANTEMIR - Subsecvent 10"				Titlu plansa: PLAN DE SITUATIE



# PLAN DE SITUATIE

Scara 1:500

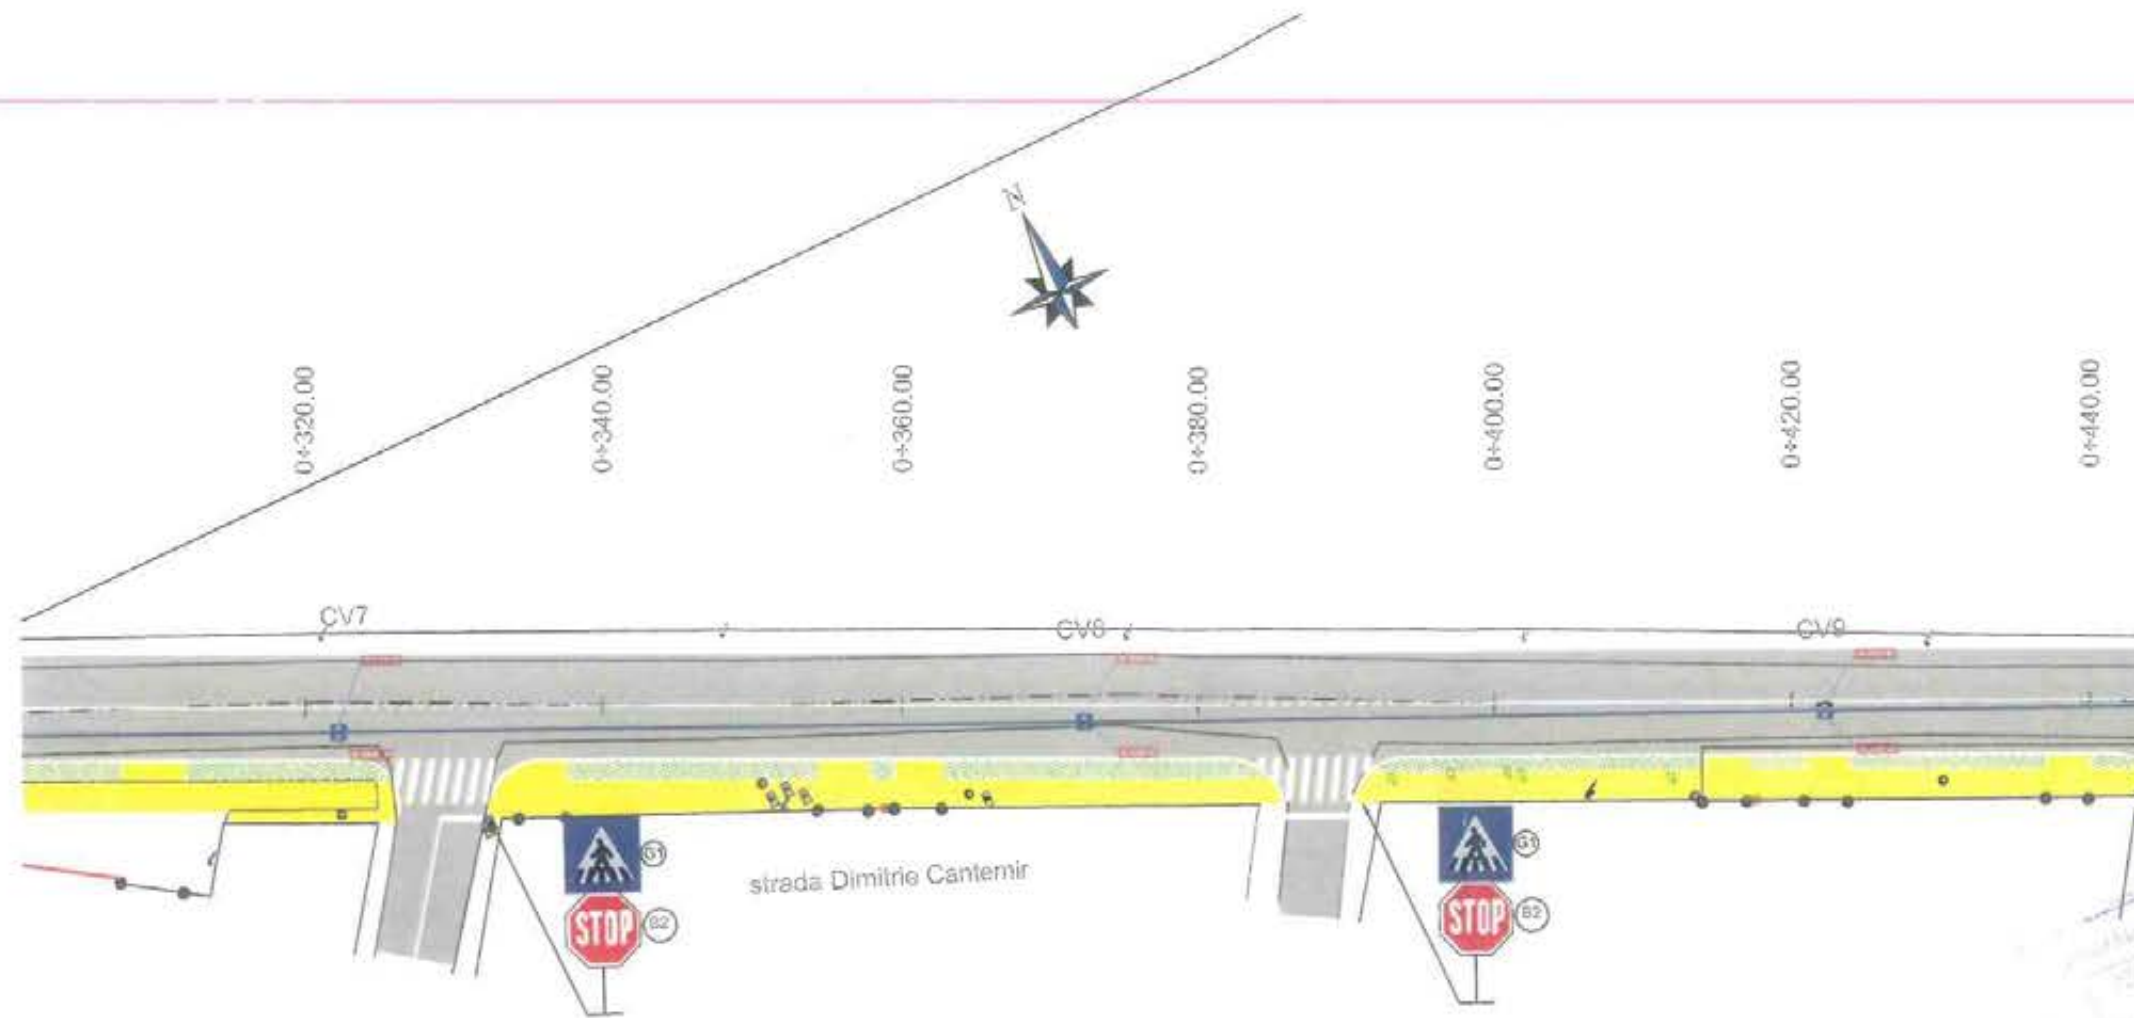

PROIECTANT  
S.C. GRAFIC TENDS S.R.L.  
C.A.F. NR. 13/2019  
29.09.2019  
Arhitect Sef




LEGENDA	
	CAROSABIL
	TROTUAR
	SPATIU VERDE
	AX PROIECTAT
	MARGINE PARTE CAROSABILA
	BORDURA 20X25
	BORDURA 10X15
	Sant de pamant

NOTA: Premergator executiei lucrarilor de sapatura la canalizare, se va verifica cota radierului caminului din Strada Potelu, in care este prevazuta racordarea canalizarii.

VERIFICATOR EXPERT	NUME	SEMNATURA	CERINTA	REFERAT / EXPERTIZA NR. / DATA	
	S.C. GRAFIC TENDS S.R.L. C.I.F. RO 16512643 Str. Edre nr. 13, parter, Sal Tarnaki, Com. Corbosnea, Jud. Ilfov Tel. 0728 032 469; Fax: 021 568 10 33			Beneficiar:  MUNICIPIUL CRAIOVA, JUDETUL DOLJ	Proiect nr. 1878_10b/2020
SPECIFICATIE	NUME	SEMNATURA	Scara: 1:500	"REABILITARE SI MODERNIZARE STRAZI SI ALEI DIN MUNICIPIUL CRAIOVA; LOT 2 Zona Sud-Est - Modernizare Strada D. CANTEMIR - Subsecvent 10"	Faza: P.A.C.
SEF PROIECT	ing. Alexandru Maroiu		Data: 2020	Titu planșă: PLAN DE SITUATIE	Planșă nr. PS - 03
PROIECTAT	ing. Alexandru Maroiu				
DESENAT	teh. Sabina Stroescu				

# PLAN DE SITUATIE

Scara 1:500

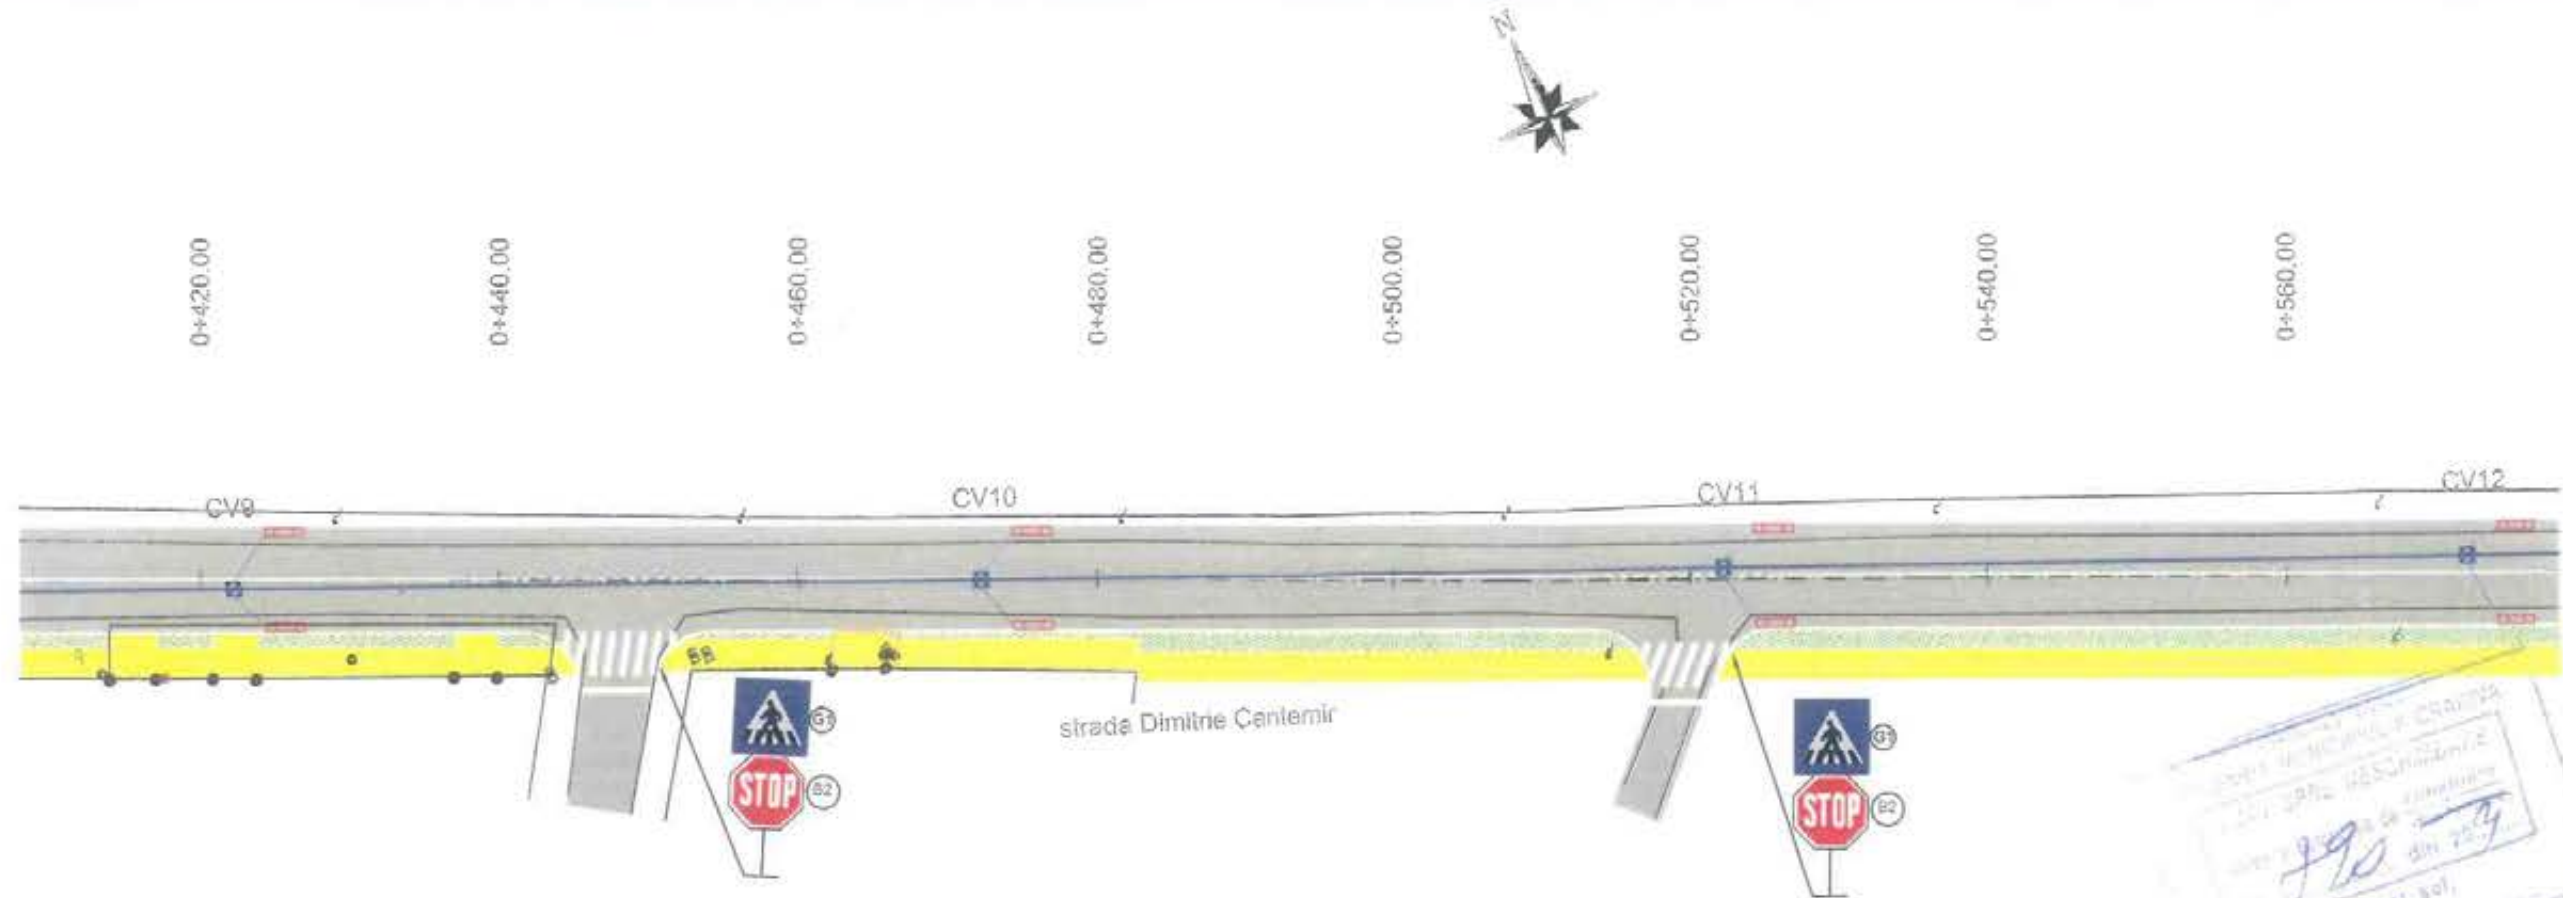

Stampa profesională de proiectant:

ROMANIA  
M.D.V.  
N. Răzvan  
Ac. B.S.D.  
INGHINER CONSTRUCTOR  
VERIFICATOR DE PROIECTE



LEGENDA	
	CAROSABIL
	TROTUAR
	SPATIU VERDE
	AX PROIECTAT
	MARGINE PARTE CAROSABILA
	BORDURA 20X25
	BORDURA 10X15
	Sant de pamant

NOTA: Premergator executiei lucranilor de sapatura la canalizare, se va verifica cota radierului caminului din Strada Potelu, in care este prevazuta racordarea canalizarii.


VERIFICATOR EXPERT	NUME	SEMNATURA	CERINTA	REFERAT / EXPERTIZA NR. / DATA	
	S.C. GRAFIC TENDS S.R.L. C.I.F. RO 18512643 Str. Ederii nr. 13, parter, Sat Yarnaei, Com. Corbancea Jud. Ilfov Tel: 0728 032 499; Fax: 021 568 1033			Beneficiar:  MUNICIPIUL CRAIOVA, JUDETUL DOLJ	Proiect nr. 1878_10v/2020
SPECIFICATIE	NUME	SEMNATURA	Scara:	"REABILITARE SI MODERNIZARE STRAZI SI ALEI DIN MUNICIPIUL CRAIOVA: LOT 2 Zona Sud-Est - Modernizare Strada D. CANTEMIR - Subsecventi 10"	Faza:
SEF PROIECT	ing. Alexandru Maroiu		1:500		P.A.C.
PROIECTAT	ing. Alexandru Maroiu		Date:		Plansa nr.
DESENAT	teh. Sabina Biroescu		2020	Titu plasa:	PS - 04
				PLAN DE SITUATIE	



# PLAN DE SITUATIE

Scara 1:500

5			
v(kmh)	50	L(m)	0.00
U(grad)	194.82	C(m)	57.01
R(m)	700.00	ks(m)	0.00
B(m)	0.58	dv(m)	110.00
T(m)	20.52	st(m)	0.00
(%)	0.0	e	0.00
Coord	Est	Nord	
V	408048.125	310932.028	
T	408020.315	310944.952	
B	408046.350	310933.362	
Ta	408072.812	310922.838	

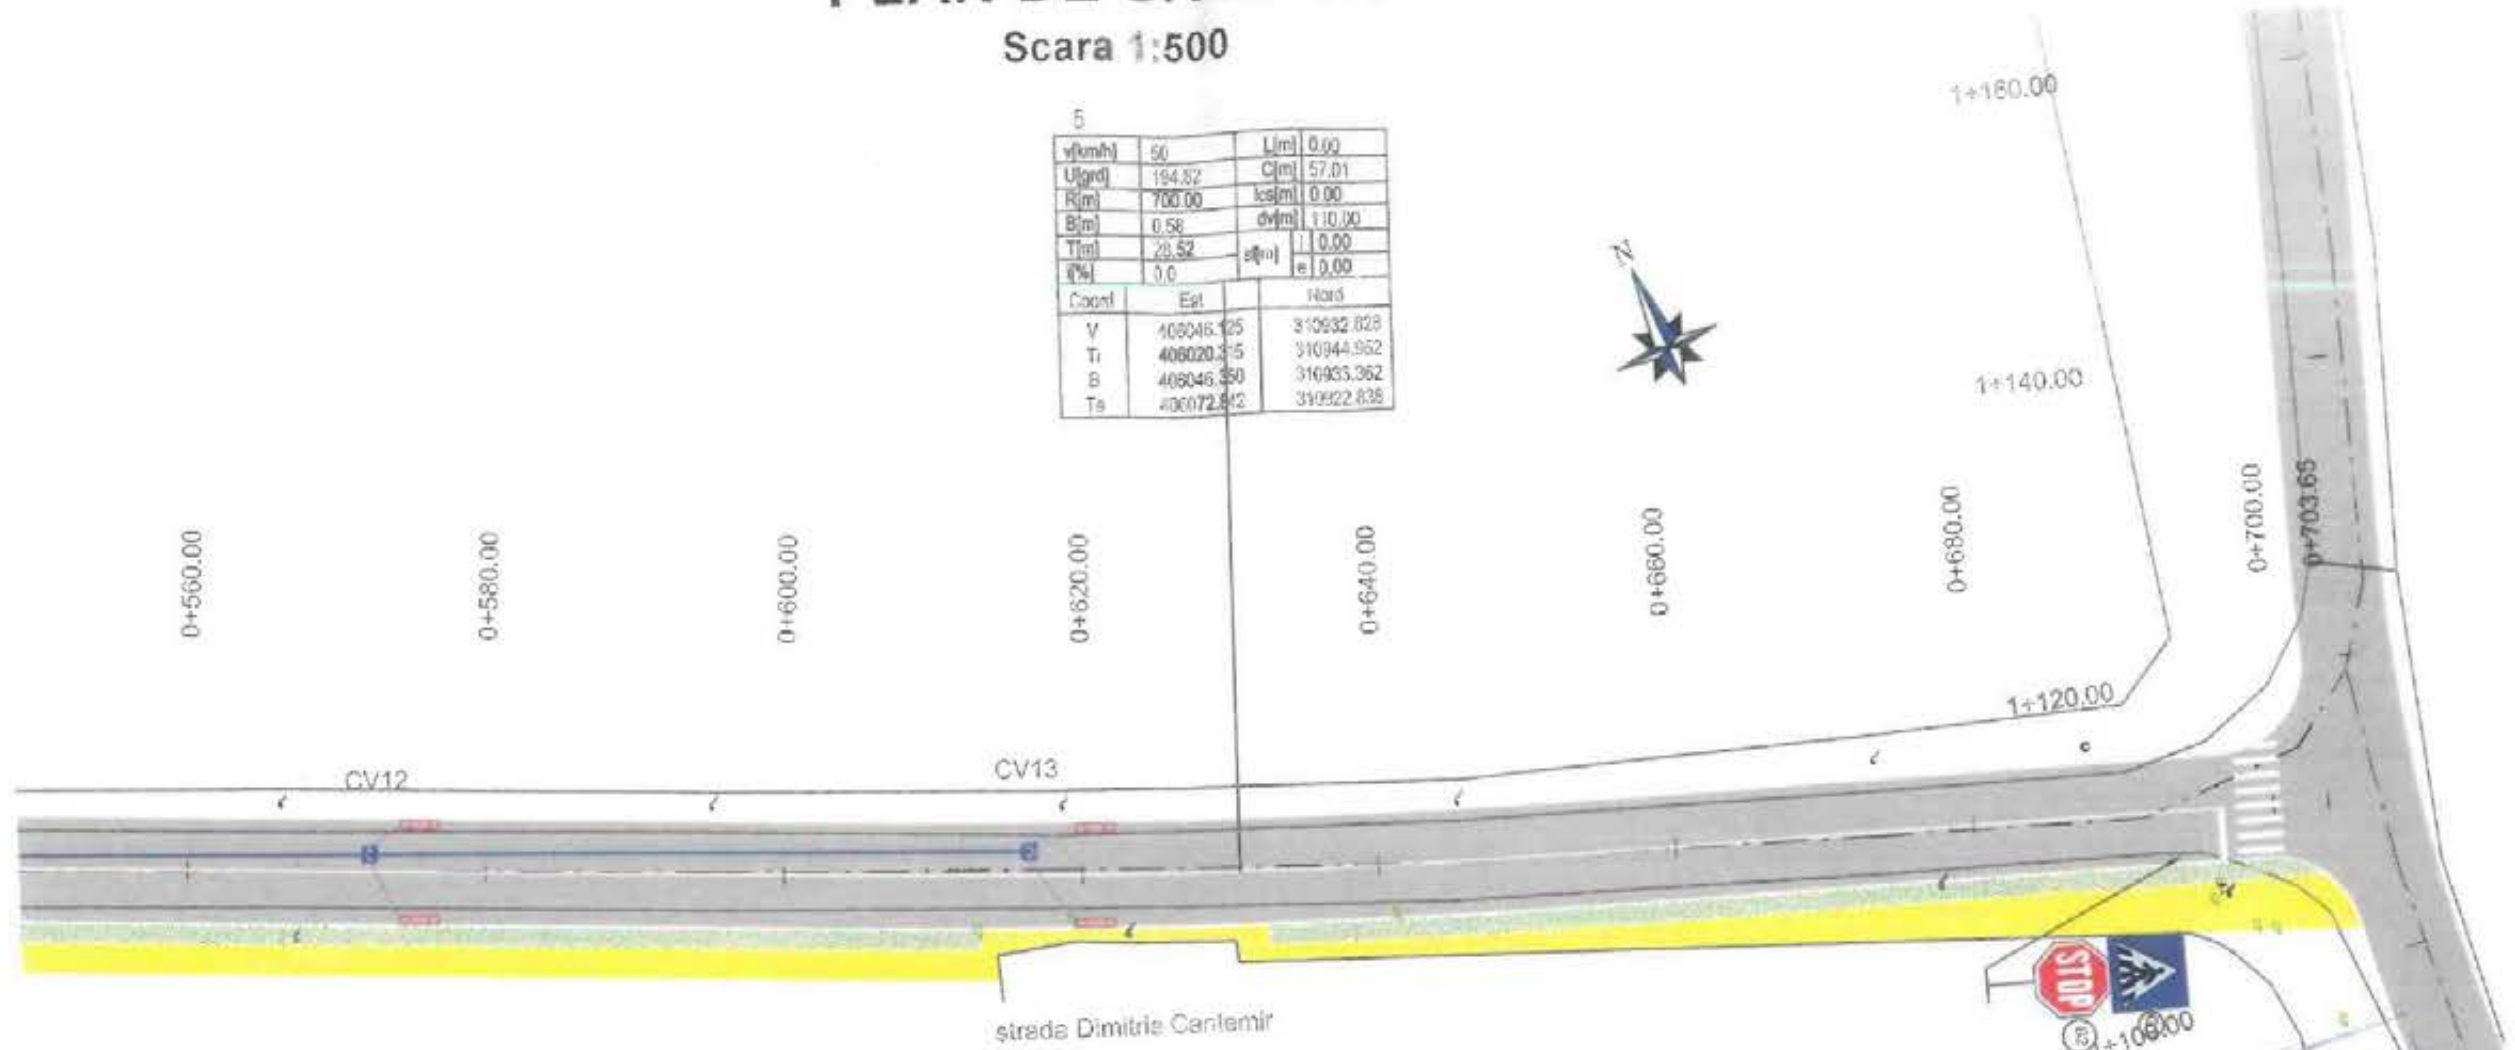

1+106.00

1+080.00

DRAGULET N.M.R. S.R.L.

PROIECTANT

ȘTEFAN LAURENȚIU


LEGENDA	
	CAROSABIL
	TROTUAR
	SPATIU VERDE
	AX PROIECTAT
	MARGINE PARTE CAROSABILA
	BORDURA 20X25
	BORDURA 10X15
	Sent de pământ

NOTA: Premergător executiei lucrărilor de esapetura la canalizare, se va verifica ocazional radierul caminului din Ștrada Poteliu, in care este prevazuta racordarea canalizării.


VERIFICATOR EXPERT	NUME	SEMNATURA	CERINTA	REFERAT / EXPERTIZA NR. / DATA	
<p>S.C. GRAFIC TENDS S.R.L. C.I.P. RO 16512545 Și. Ederii nr. 13, parter, Săl Teodoc. Com. Corbuzescu, Jud. Dolj Tel: 0728 032 469 Fax: 021 368 10 33</p>				Beneficiar:	Proiect nr.
				MUNICIPIUL CRAIOVA, JUDETUL DOLJ	1878_10b/2020
SPECIFICATIE	NUME	SEMNATURA	Scara:	"REABILITARE SI MODERNIZARE STRAZI SI ALEI DIN MUNICIPIUL CRAIOVA: LOT 2 Zona Sud-Est - Modernizare Ștrada D. CANTEMIR - Subsecenii 30"	Faza:
SEF PROIECT	ing. Alexandru Măroiu		1:500		P.A.C.
PROIECTAT	ing. Alexandru Măroiu		Data:		Planșă nr.
DESENAT	teh. Sabine Grosescu		2020	Titlu planșă:	PS - 05
				PLAN DE SITUATIE	





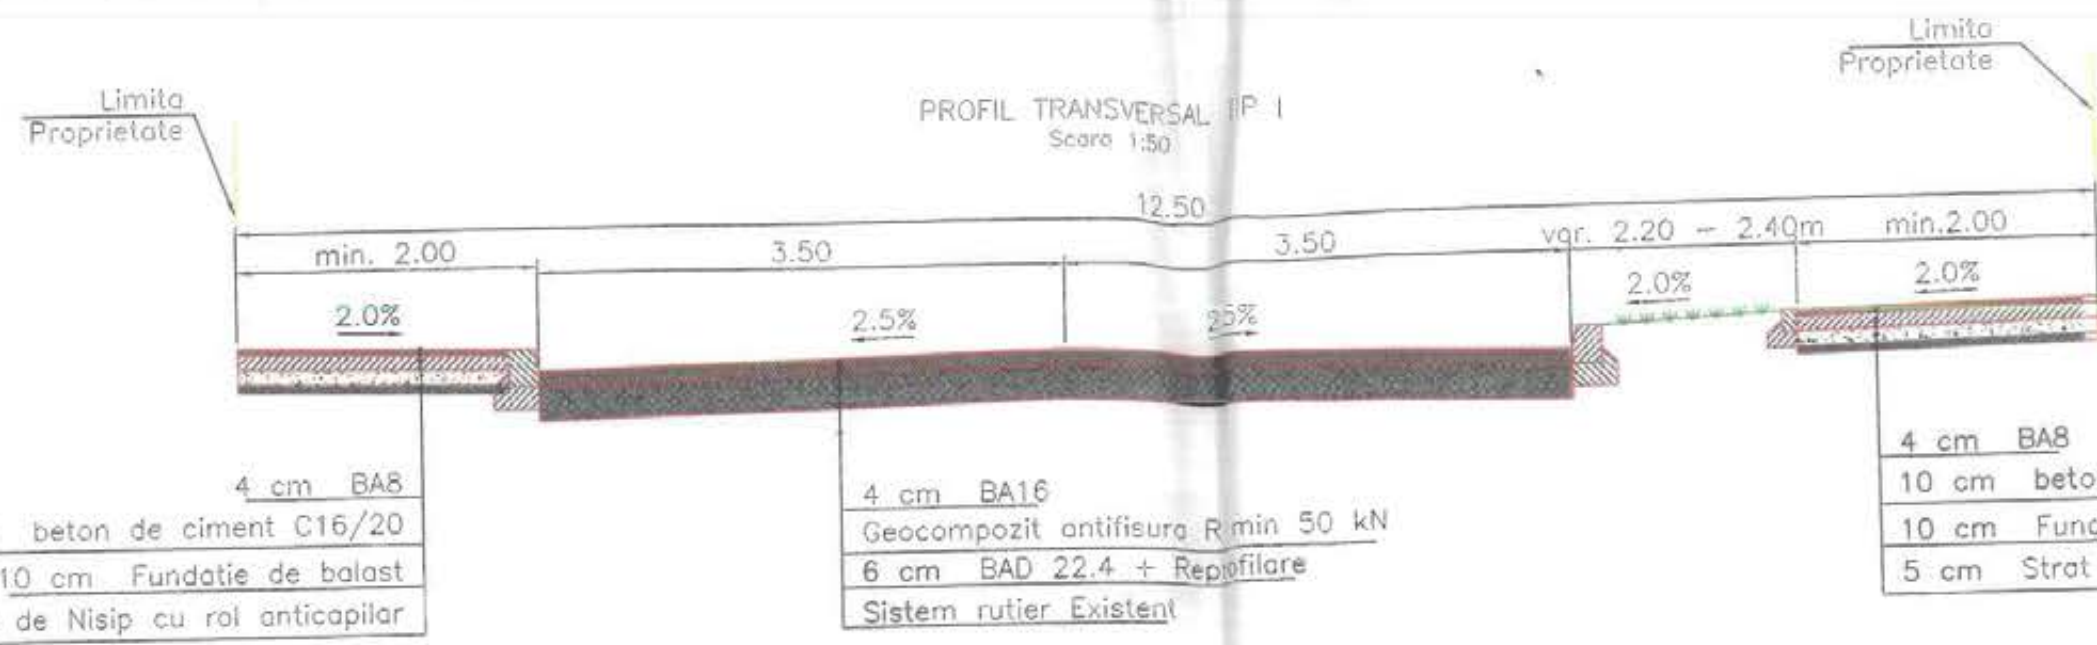

Se aplica:  
pe km 0+000 -0+050

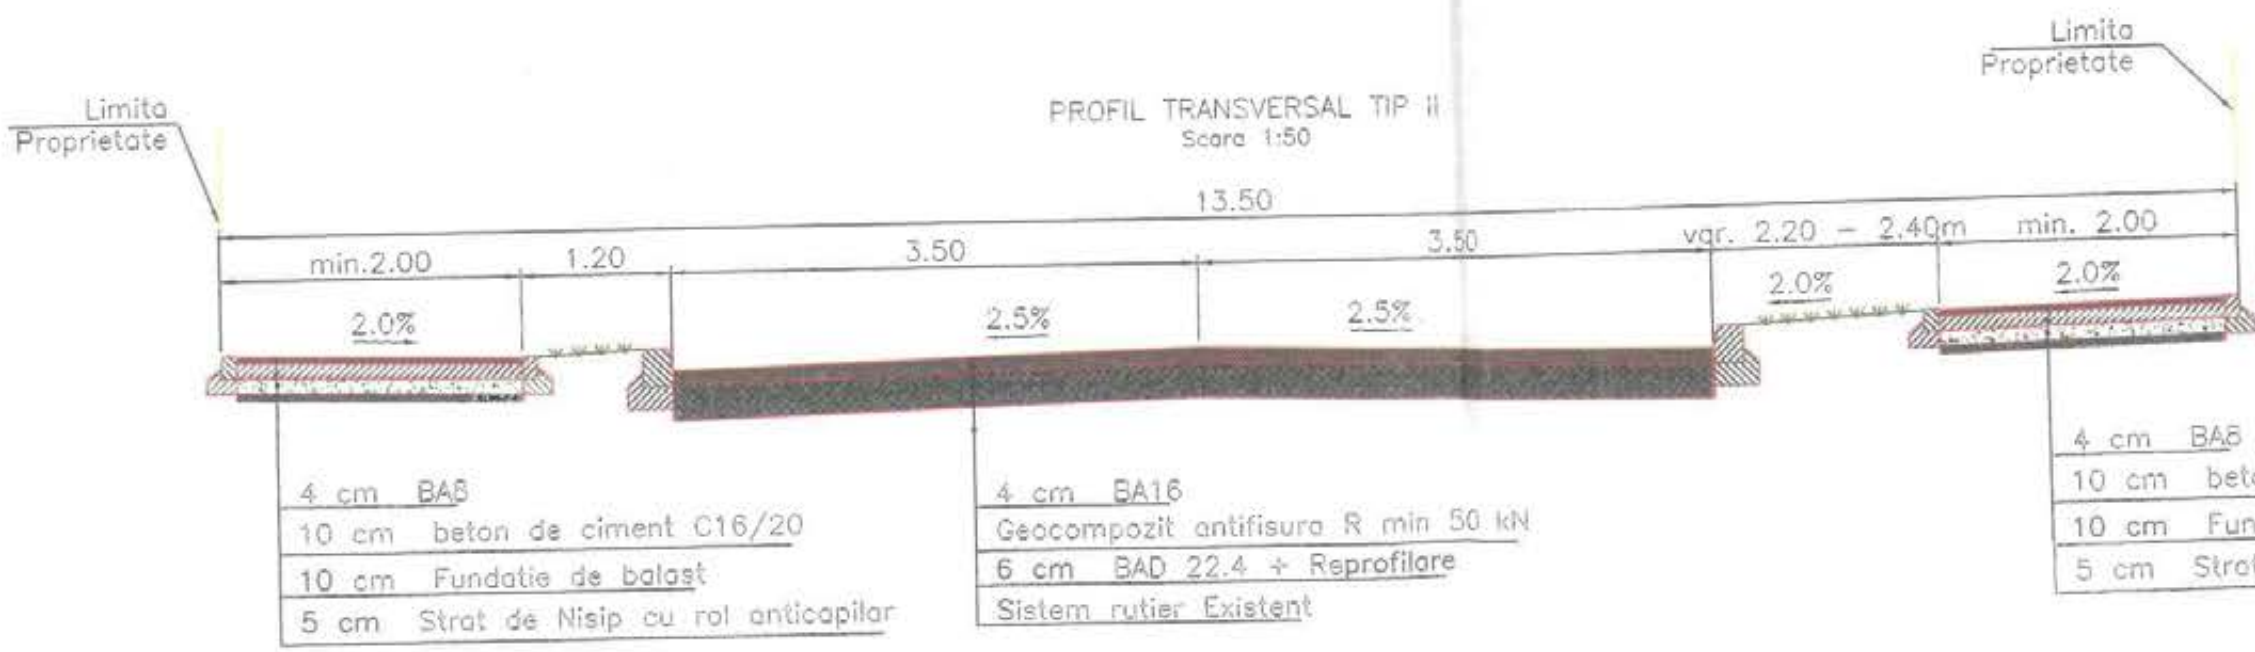

Se aplica:  
pe km 0+050 -0+190


Stamp: **GRIGORIS C. ANCA**  
ROMANIA  
INGINER  
NR. 07/239  
44, B2.D  
FRECZT TEHNIC

Stamp: **DRAGULET M. RAZVAN LAURENTIU**  
ROMANIA  
INGINER CONSULTANT  
VERIFICATOR DE PROIECTE

NOTA:  
In dreptul trecerilor de pietoni si al acceselor rutiere, trotuarele vor fi prevazute cu rampa de acces, iar bordurile se vor monta inecat cu inaltimea libera de 3-6 cm;  
Caminele de canalizare si gurile de scurgere prevazute pentru colectarea apelor pluviale de pe platforma drumului, vor avea capacele respectiv gretarele montate la nivelul carosabilului;  
Caminele de canalizare, telefonie, apa, gurile de scurgere precum si aerisitoarele de gaze existente in carosabil se vor ridica la cota drumului proiectat.  
Pe zonele unde trotuarele nu se inchid in limita de proprietate, se vor incadra cu bordura prefabricata din beton tip 10x15 cm.

VERIFICATOR EXPERT	NUME	SEMNATURA	CERINTA	REFERAT / EXPERTIZA NR. / DATA
	S.C. GRAFIC TENDS S.R.L. C.I.F. RO 10512643 Str. Ederei nr. 13, peris, Sat Tarnasi, Com. Corbancea, Jud. Ilfov Tel: 0726 032 499; Fax: 021 568 10 33			Beneficiar: <b>MUNICIPIUL CRAIOVA, JUDETUL DOLJ</b>
SPECIFICATIE	NUME	SEMNATURA	Scara: 1:50	*REABILITARE SI MODERNIZARE STRAZI SI ALEI DIN MUNICIPIUL CRAIOVA: LOT 2 Zona Sud-Est - Modernizare Strada D. CANTEMIR - Subsecvent 10*
SEF PROIECT	ing. Alexandru Maroiu			Faza: P.A.C.
PROIECTAT	ing. Alexandru Maroiu		Data: 2020	Planşa nr. PTT-01
DESEINAT	tehn. Sabina Siroescu			



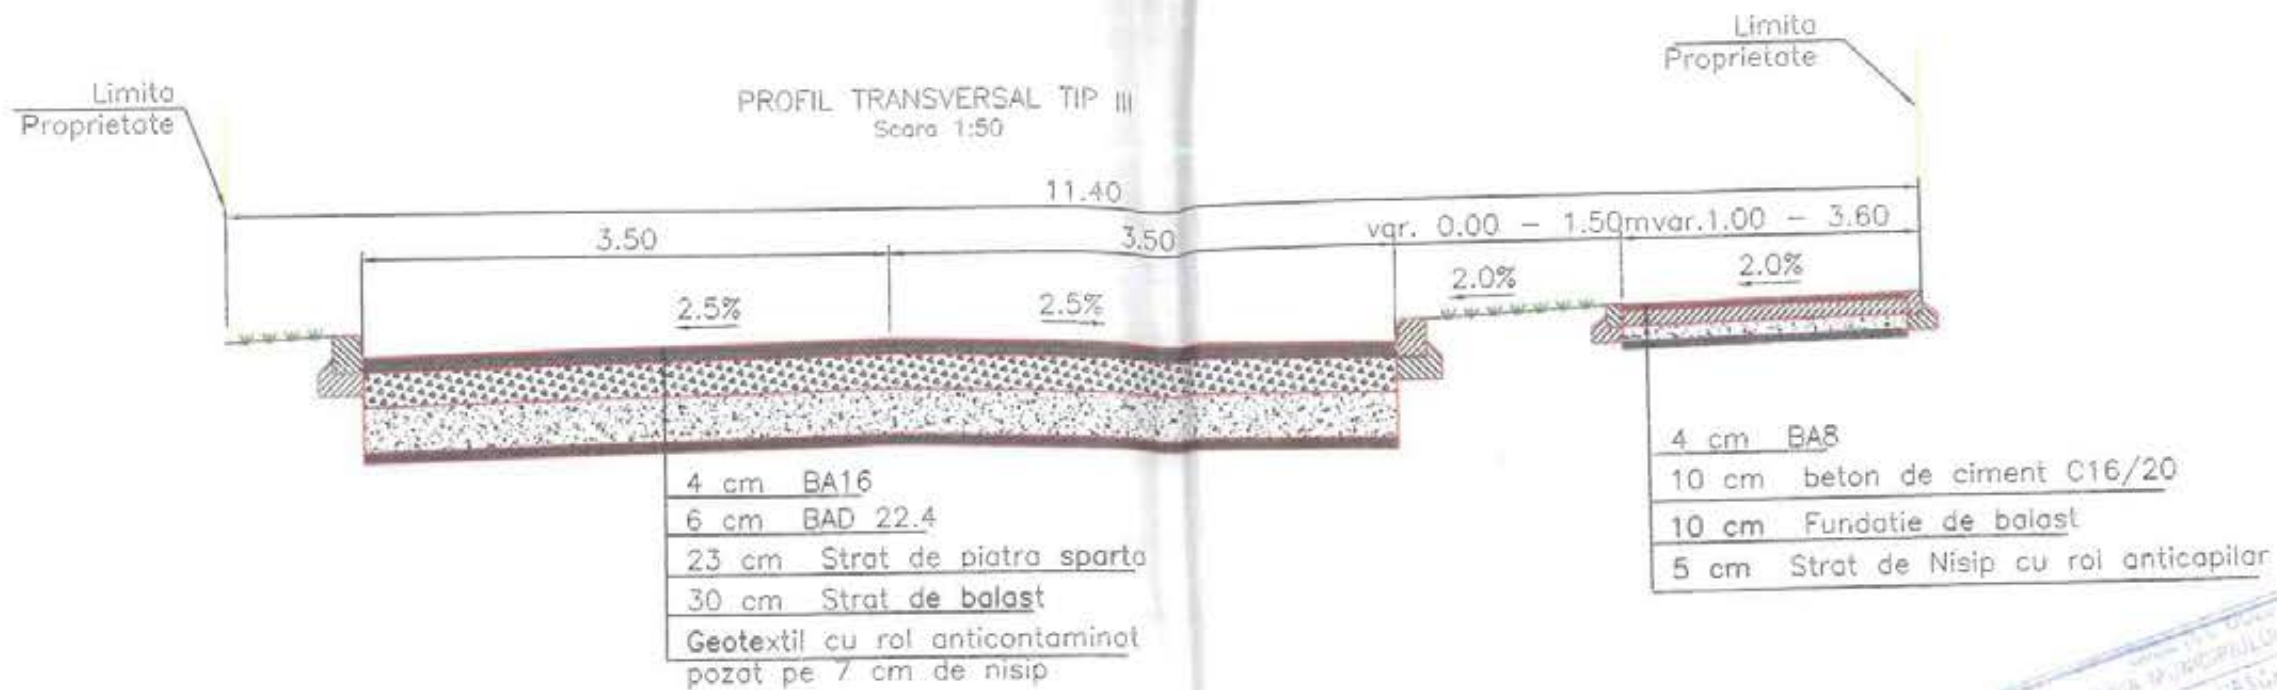

Se aplica:  
pe km 0+190 - 0+703.65




**NOTA:**  
In dreptul trecerilor de pietoni si al acceselor rutiere, trotuarele vor fi prevazute cu rampa de acces, iar bordurile se vor monta inecat cu inaltimea libera de 3-6 cm;  
Caminele de canalizare si gurile de scurgere prevazute pentru colectarea apelor pluviale de pe platforma drumului, vor avea capacele respectiv gretarele montate la nivelul carosabilului;  
Caminele de canalizare, telefonie, opa, gurile de scurgere precum si aerisitoarele de gaze existente in carosabil se vor ridica la cota drumului proiectat.  
Pe zonele unde trotuarele nu se inchid in limita de proprietate, se vor incadra cu bordura prefabricata din beton tip 10x15 cm.

VERIFICATOR EXPERT	NUME	SEMNATURA	CERINTA	REFERAT / EXPERTIZA NR. / DATA	
	<b>S.C. GRAFIC TENDS S.R.L.</b> C.I.F. RO 16512043 Str. Ederei nr. 13, parter, Sei Tamesi, Com. Corbences, Jud. Ifov Tel: 0728 032 466, Fax: 021 568 10 53			Beneficiar:	Proiect nr. 1878_10b/2020
				MUNICIPIUL CRAIOVA, JUDETUL DOLJ	
SPECIFICATIE	NUME	SEMNATURA	Scara:	"REABILITARE SI MODERNIZARE STRAZI SI ALEI DIN MUNICIPIUL CRAIOVA: LOT 2 Zona Sud-Est - Modernizare Strada D. CANTEMIR - Subsecvent 10"	Faza:
SEF PROIECT	Ing. Alexandru Maroiu		1:50		P.A.C.
PROIECTAT	Ing. Alexandru Maroiu		Data: 2020		Planse nr.
DESENAT	teh. Sabina Strosescu				PTT-02
				Titlu planse:	PROFIL TRANSVERSAL TIP



PLAN DE SITUATIE STR. DIMITRIE CANTEMIR  
SC:1:500

STRADA POTELEU  
Str. Potelev

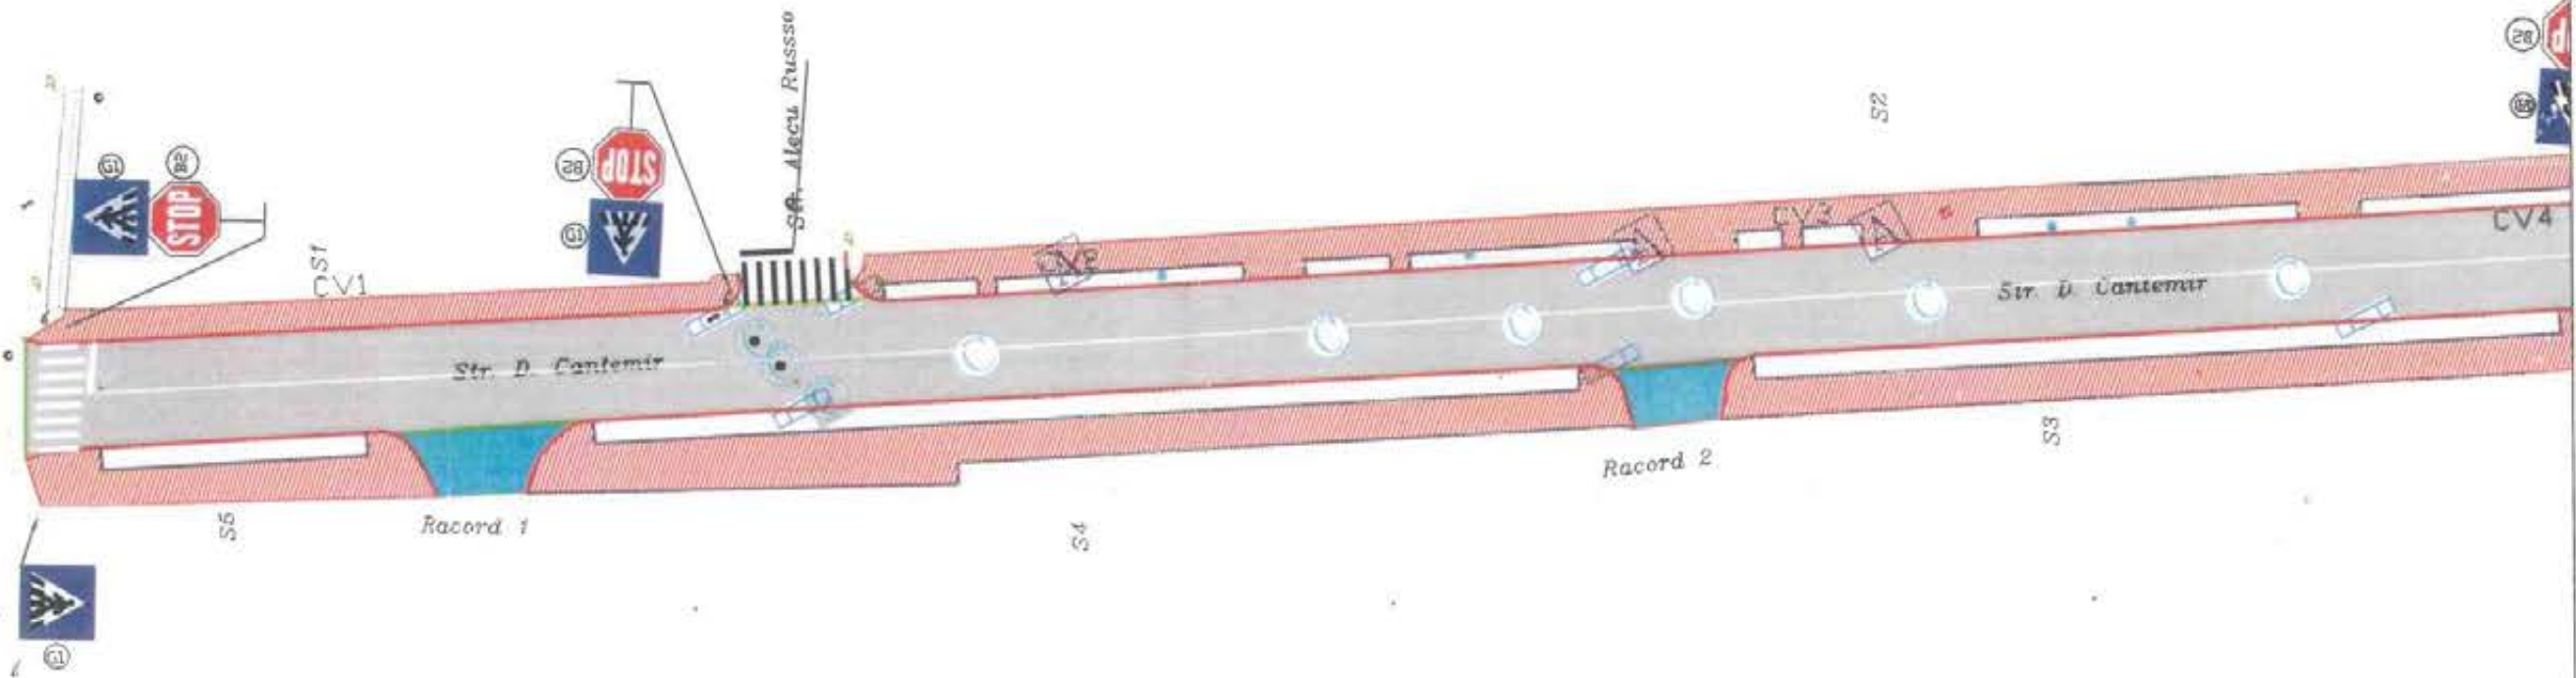


ROMANIA - M.D.R.T. - I.S.C.  
DOBRE NICOLAIE  
DIRIGINTE DE ŞANTIER  
AUT NR. 00017198  
DOMENII / SUBDOMENII:  
2.3; 3.2; 6.1; 8.1



VERIFICATOR EXPERT	NUME	SEMNATURA	CERINTA	REFERAT / EXPERTIZA NR. / DATA	
	S.C. GRAFIC TENDS S.R.L. C.I.F. RO 16612643 Str. Ederei nr. 13, parter, Sat Tamas, Com. Corbancea, Jud. Ilfov Tel. 0728 032 466; Fax: 021 588 1033			Beneficiar:	MUNICIPIUL CRAIOVA, JUDETUL DOLJ
					Proiect nr. 1878_10b/2020
SPECIFICATIE	NUME	SEMNATURA	Scara:	"REABILITARE SI MODERNIZARE STRAZI SI ALEI DIN MUNICIPIUL CRAIOVA: LOT 2 Zona Sud-Est - Modernizare Strada D. CANTEMIR - Subsectant 10"	Faza:
SEF PROIECT	ing. Alexandru Maroiu		1:500		AS BUILT
PROIECTAT	ing. Alexandru Maroiu		Deis: 2022		Planşa nr.
DESEMAT	teh. Sabina Stroescu				PS - 01
				Titlu planşa:	PLAN DE SITUATIE

PLAN DE SITUATIE STR. DIMITRIE CANTEMIR  
SC:1:500

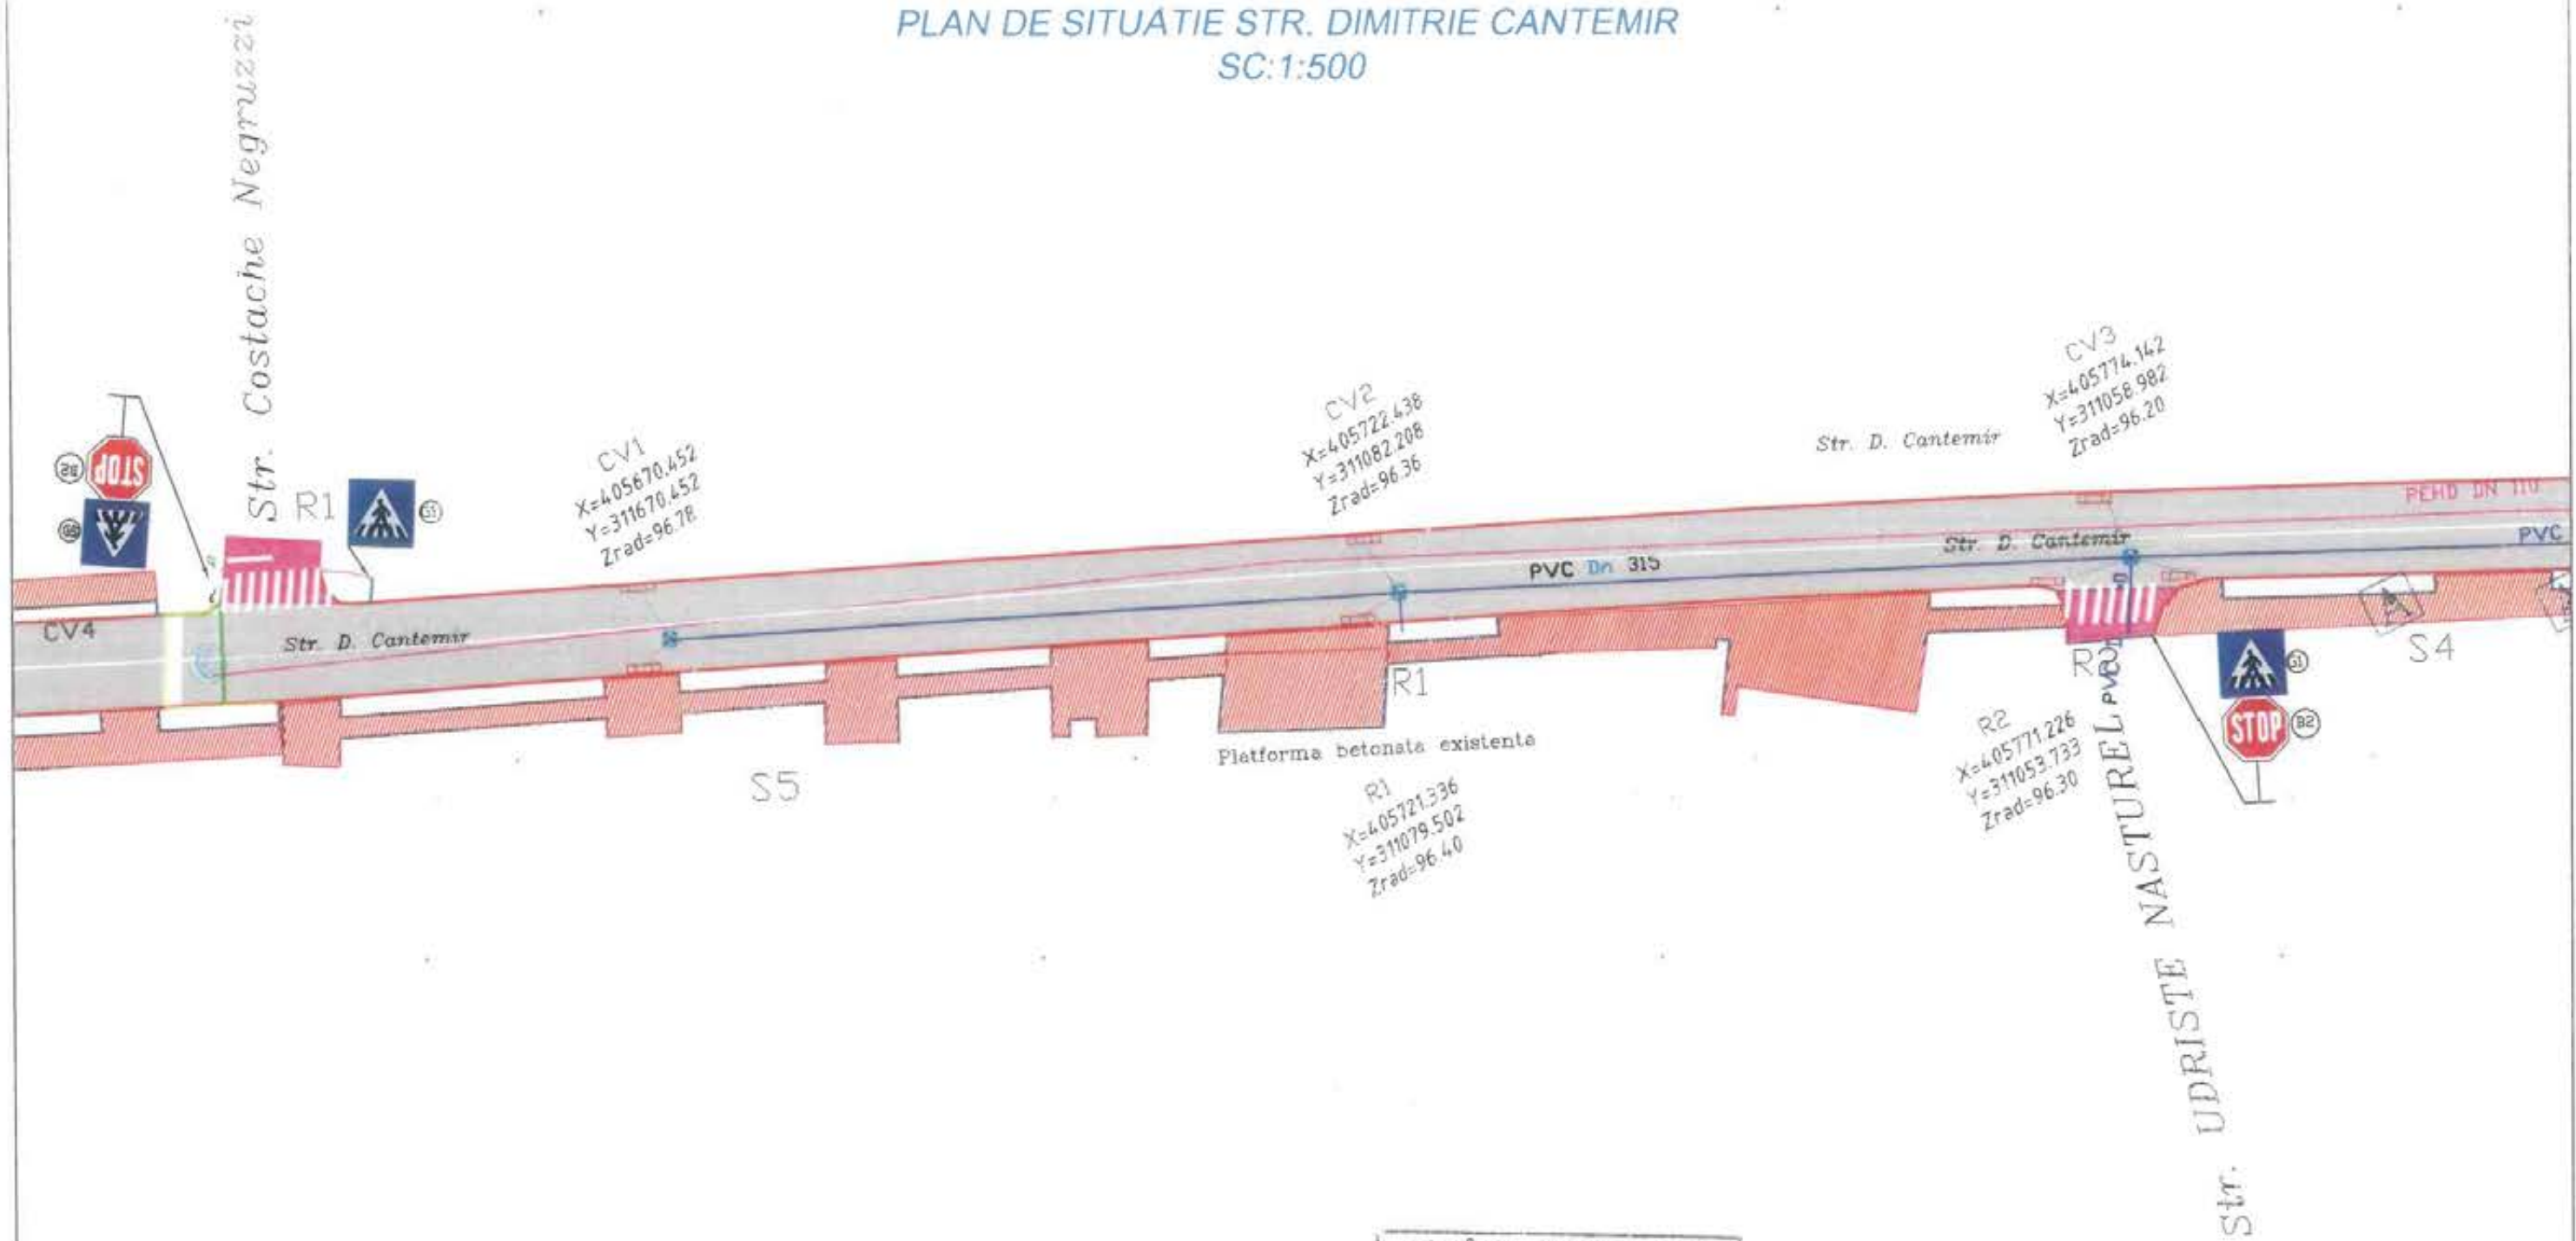


ROMANIA - M.D.R.T. - I.S.C.  
**DOBRE NICOLAE**  
DIRIGINTE DE SANTIER  
AUT. NR. 00017198  
DOMENII / SUBDOMENII:  
2.3; 3.2; 6.1; 8.1



VERIFICATOR EXPERT	NUME	SEMNTURA	CERINTA	REFERAT / EXPERTIZA NR. / DATA	
	S.C. GRAFIC TENDS S.R.L. C.I.F. RO 16512643 Str. Ederii nr. 13, parter, Scl. Tamasii, Com. Corbancea, Jud. Ilfov Tel 0728 032 499, Fax: 021 268 10 33			Beneficiar:	Proiect nr.
				MUNICIPIUL CRAIOVA, JUDETUL DOLJ	1879_106/2020
SPECIFICATIE	NUME	SEMNTURA	Scara:	"REABILITARE SI MODERNIZARE STRAZI SI ALEI DIN MUNICIPIUL CRAIOVA; LOT 2 Zona Sud-Est - Modernizare Strada D. CANTEMIR - Subsecvent 10"	Faza:
SEF PROIECT	ing. Alexandru Maroiu		1:500		AS BUILT
PROIECTAT	ing. Alexandru Maroiu		Data:	Titu plase:	Planşa nr.
DESENAT	teh. Gabina Siroesbu		2022	PLAN DE SITUATIE	PS - 02



PLAN DE SITUATIE STR. DIMITRIE CANTEMIR  
SC:1:500

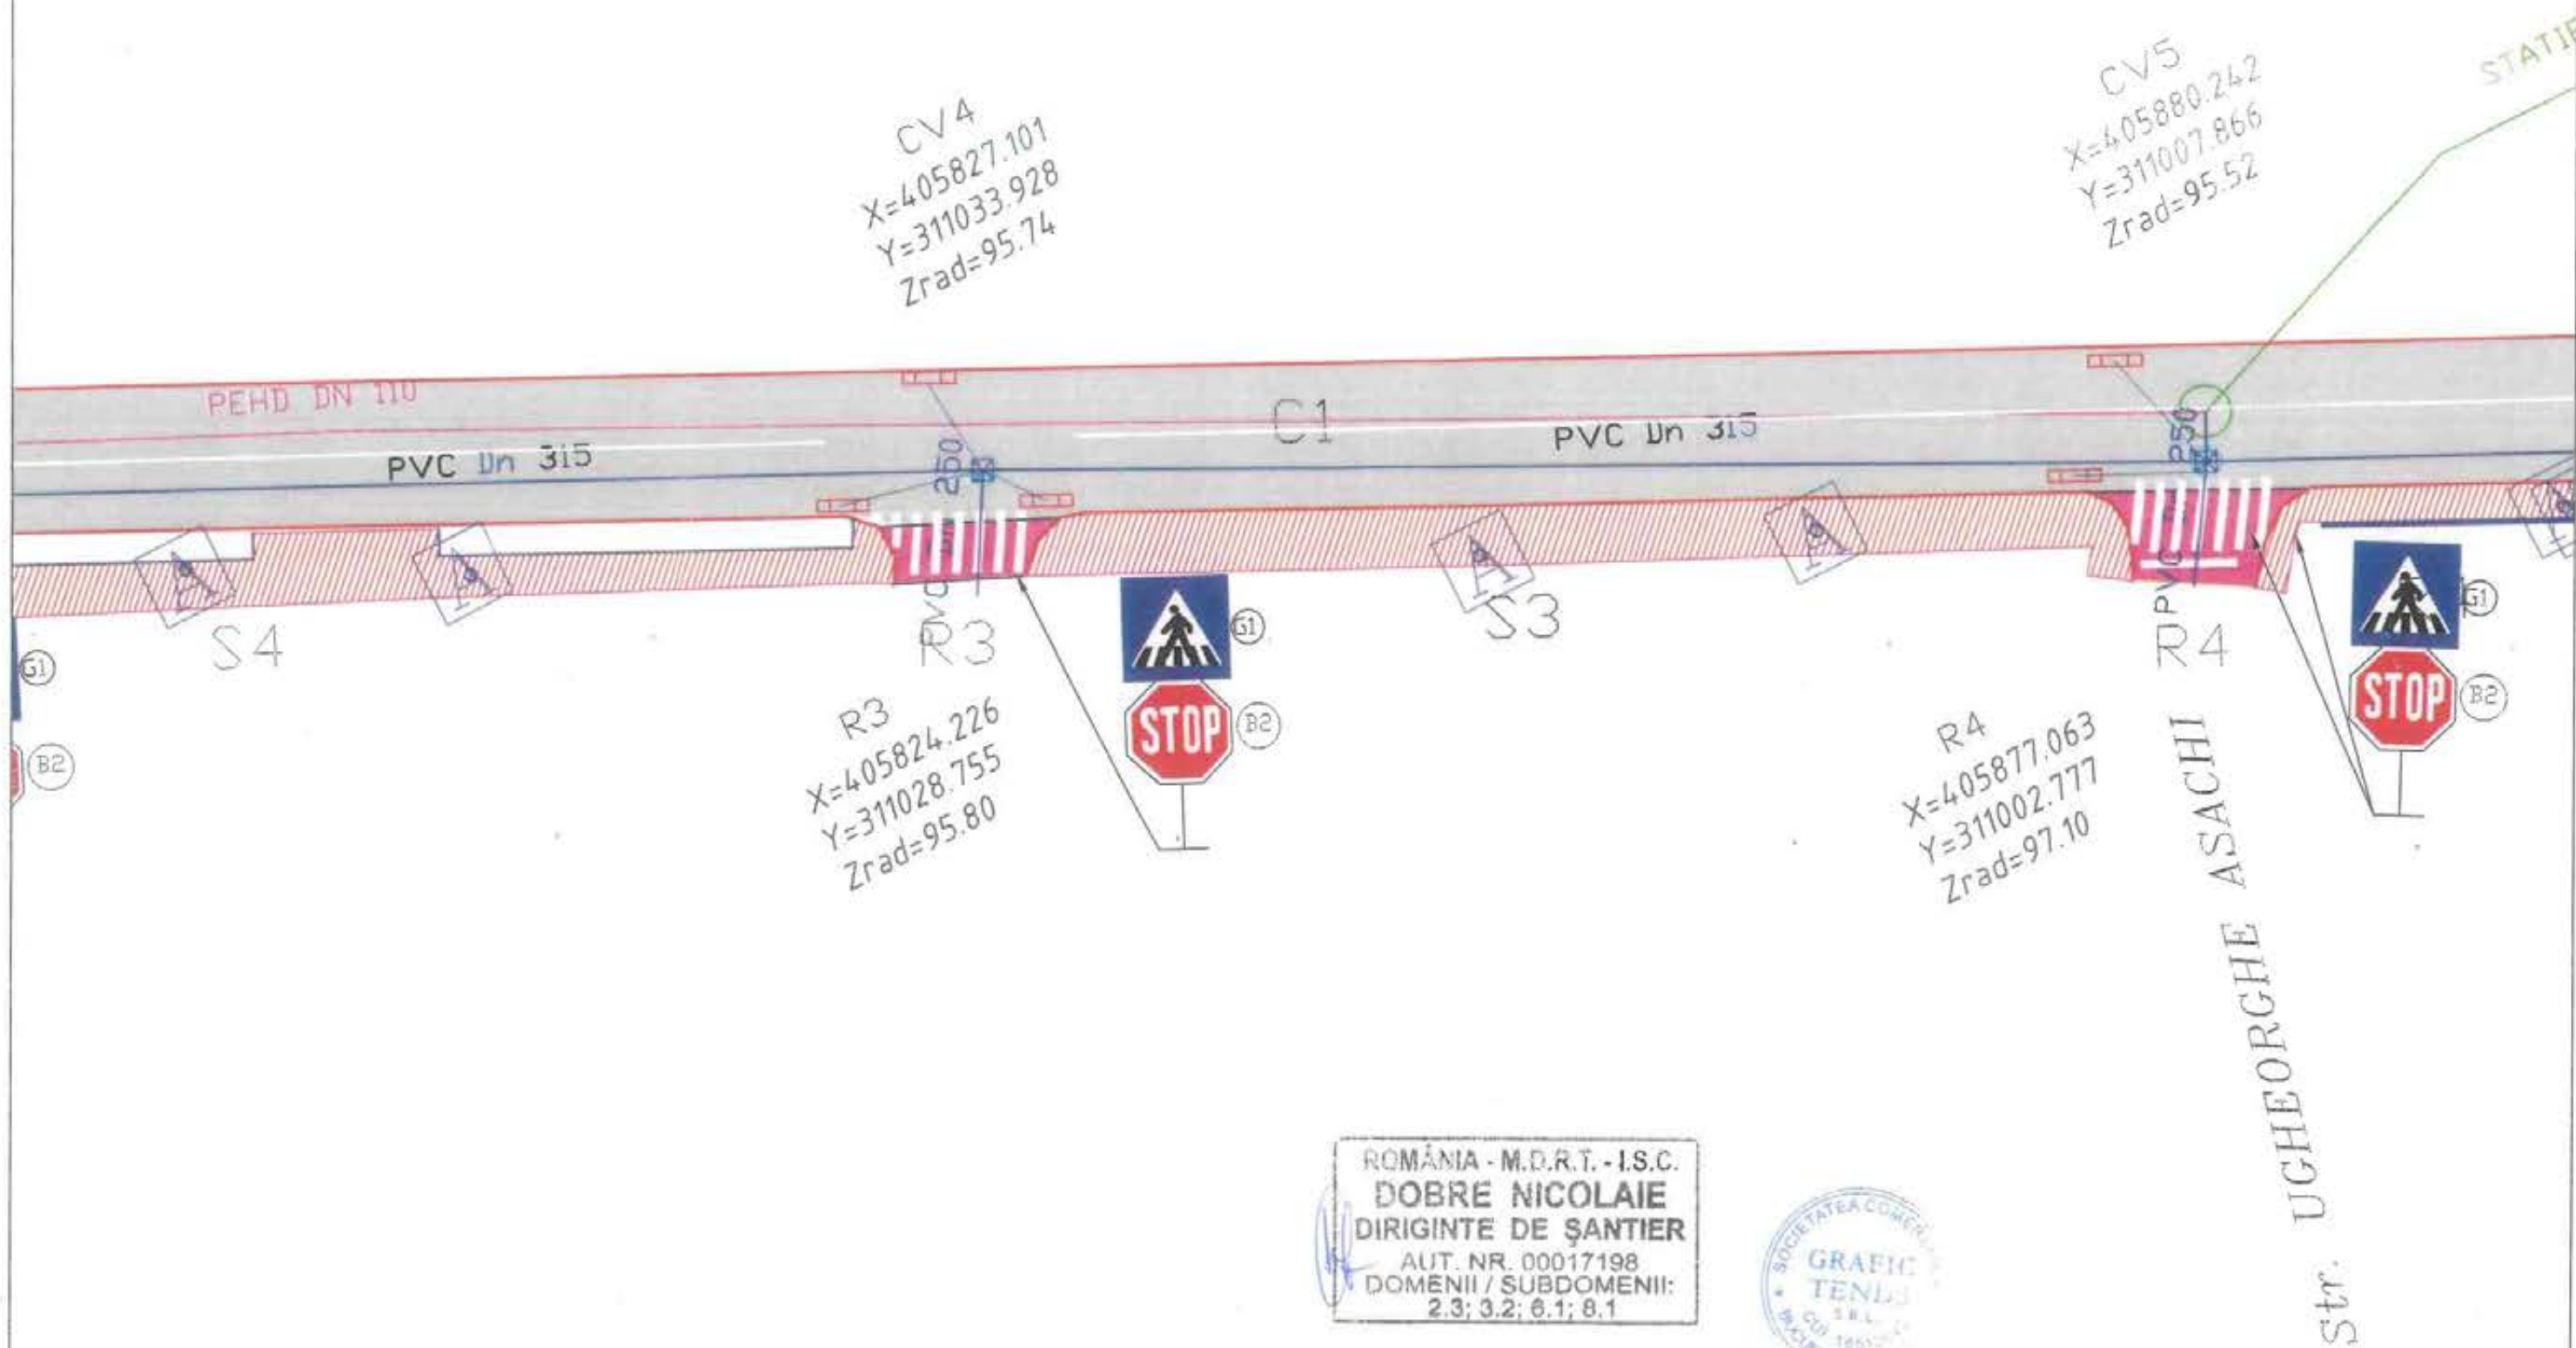


ROMANIA - M.D.R.T. - I.S.C.  
**DOBRE NICOLAIE**  
DIRIGINTE DE ŞANTIER  
AUT. NR. 00017198  
DOMENII / SUBDOMENII:  
2.3; 3.2; 6.1; 8.1



VERIFICATOR / EXPERT	NUME	SEMNAȚURA	GERINȚA	REFERAT / EXPERTIZA NR. / DATA	
<p>S.C. GRAFIC TENDS S.R.L. C.I.F. RO 16512643 Str. General nr. 13, parter, Său Tamas. Com. Corbeasca, Jud. Ifov Tel: 0728 032 409; Fax: 031 569 10 33</p>				Beneficiar:	Proiect nr.
				 MUNICIPIUL CRAIOVA, JUDETUL DOLJ	1878_106/2020
SPECIFICATIE	NUME	SEMNAȚURA	Scara:	"REABILITARE SI MODERNIZARE STRAZI SI ALEI DIN MUNICIPIUL CRAIOVA; LOT 2 Zona Sa 4-Sat - Modernizare Sbrada D. CANTEMIR - Subsectant 10" Titlu planşa:	Faza:
SEF PROIECT	ing. Alexandru Maroiu		1:500		AS BUILT
PROIECTAT	ing. Alexandru Maroiu		Data:		Planşa nr.
DESENAT	teh. Sebiua Siroescu		2022		PS - 03
				PLAN DE SITUATIE	





PLAN DE SITUATIE STR. DIMITRIE CANTEMIR  
SC:1:500

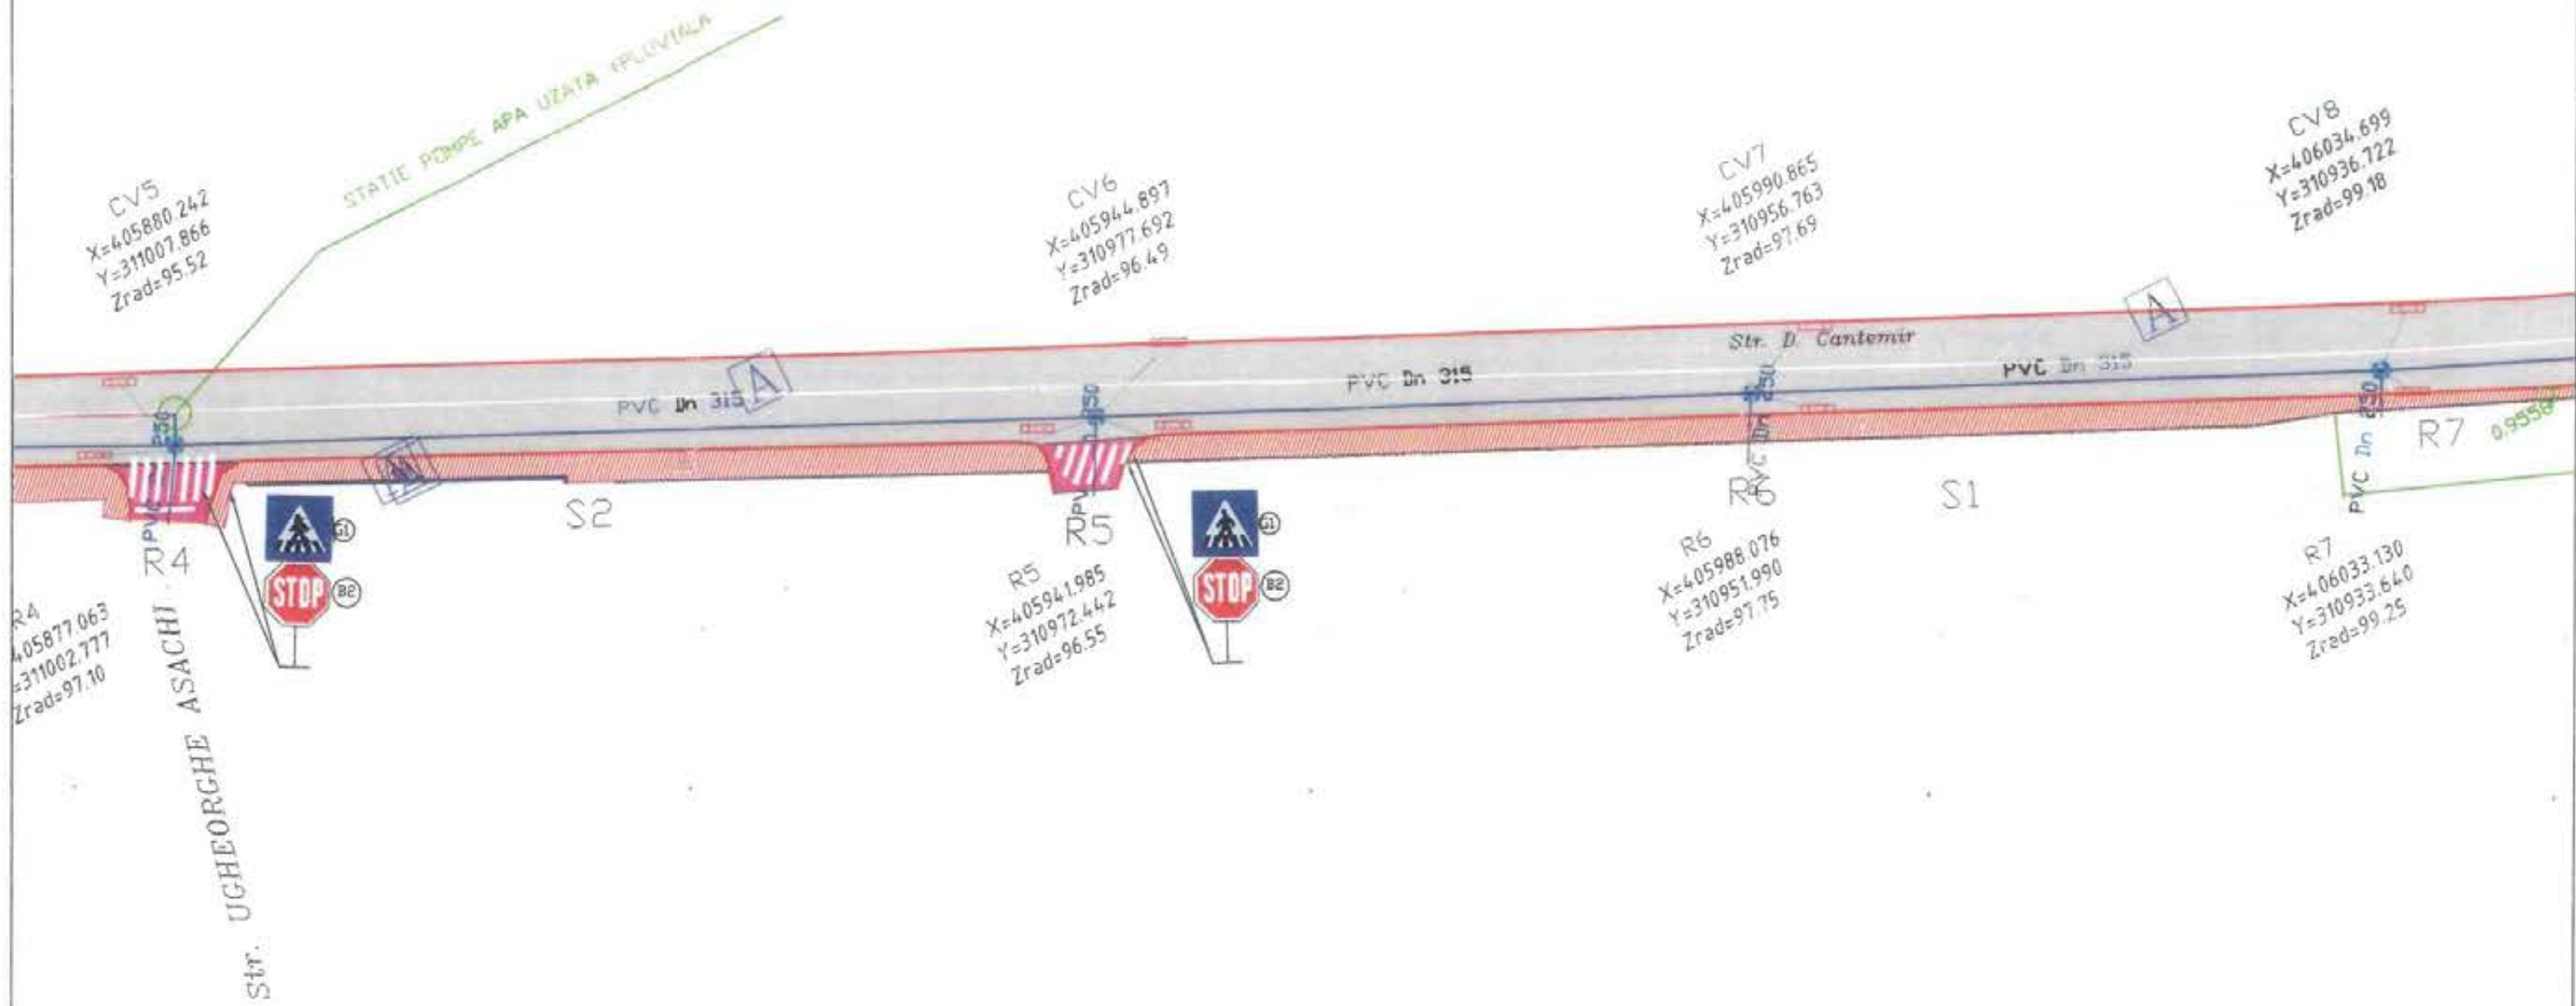

ROMANIA - M.D.R.T. - I.S.C.  
**DOBRE NICOLAIE**  
DIRIGINTE DE ŞANTIER  
AUT. NR. 00017198  
DOMENII / SUBDOMENII:  
2.3; 3.2; 6.1; B.1



VERIFICATOR EXPERT	NUME	SEMNTATURA	CERINTA	REFERAT / EXPERTIZA NR. / DATA		
 <b>S.C. GRAFIC TENDS S.R.L.</b> C.I.F. RO 10512043 Str. Edarilor nr. 13, parter, Sat Tanasesti Com. Corbancea, Jud. Ilfov Tel. 0728 032 459; Fax: 021 568 10 33				Beneficiar:	 <b>MUNICIPIUL CRAIOVA, JUDETUL DOLJ</b>	Proiect nr. 1878_10b/2020
SPECIFICATIE	NUME	SEMNTATURA	Scara:	"REABILITARE SI MODERNIZARE STRAZI SI ALEI DIN MUNICIPIUL CRAIOVA; LOT 2 Zona Sud-Est - Modernizare Strada D. CANTEMIR - Subsectiunea 10"	Faza:	
SEP PROIECT	ing. Alexandru Merou		1:500		AS BUILT	
PROIECTAT	ing. Alexandru Merou		Deis:		Planşa nr.	
DESENAT	teh. Sabina Strosscu		2022		PS - 04	
				PLAN DE SITUATIE		

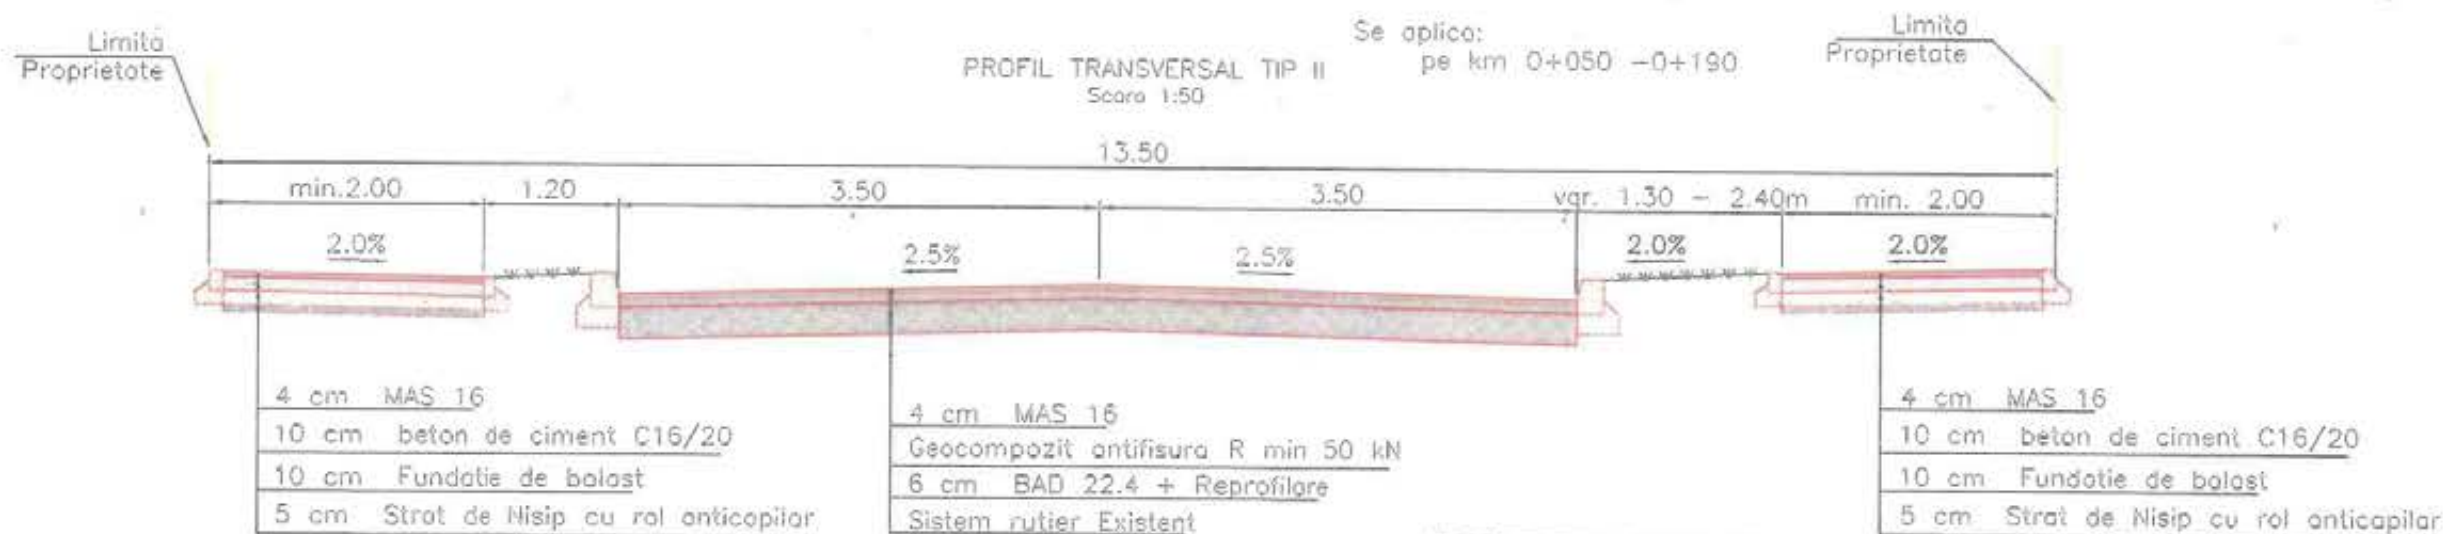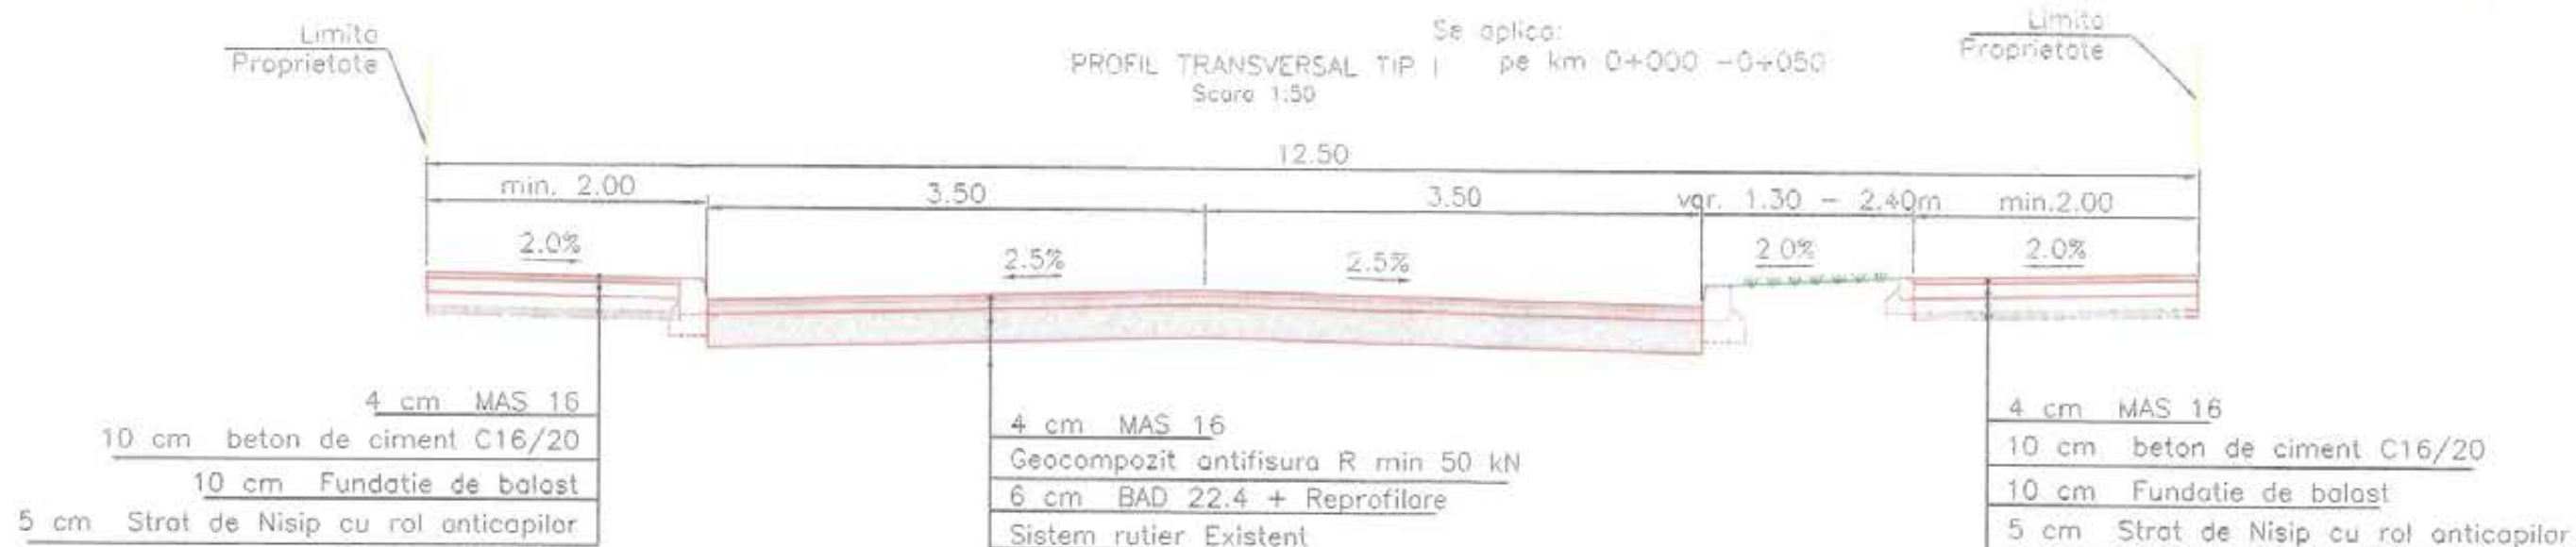


**ROMANIA - M.D.R.T. - I.S.C.**  
**DOBRE NICOLAIE**  
**DIRIGINTE DE ŞANTIER**  
ALIT. NR. 00017198  
DOMENIU / SUBDOMENIU:  
2.3; 3.2; 6.1; 8.1



VERIFICATOR EXPERT	NUME	SEMNATURA	CERINTA	REFERAT / EXPERTIZA NR. / DATA		
	<b>S.C. GRAFIC TENDS S.R.L.</b> C.I.F. RO 16512643 Str. Edrei nr. 13, parter, Sal Tamas, Com. Corbeasca, Jud Ilfov Tel: 0726 032 469; Fax: 021 566 10 33			Beneficiar:	<b>MUNICIPIUL CRAIOVA,</b> <b>JUDETUL DOLJ</b>	Proiect nr. 1878_10b/2020
SPECIFICATIE	NUME	SEMNATURA	Scara:	"REABILITARE SI MODERNIZARE STRAZI SI ALEI DIN MUNICIPIUL CRAIOVA: LOT 2 Zona Sud-Est - Modernizare Strada D. CANTEMIR - Subsecven 10"	Faza:	
SEF PROIECT	ing. Alexandru Maroiu		1:50		AS BUILT	
PROIECTAT	ing. Alexandru Maroiu		Data:		Planse nr.	
DESENAT	teh. Sabina Siroescu		2022		PTT - 01	
				PROFIL TRANSVERSAL TIP		



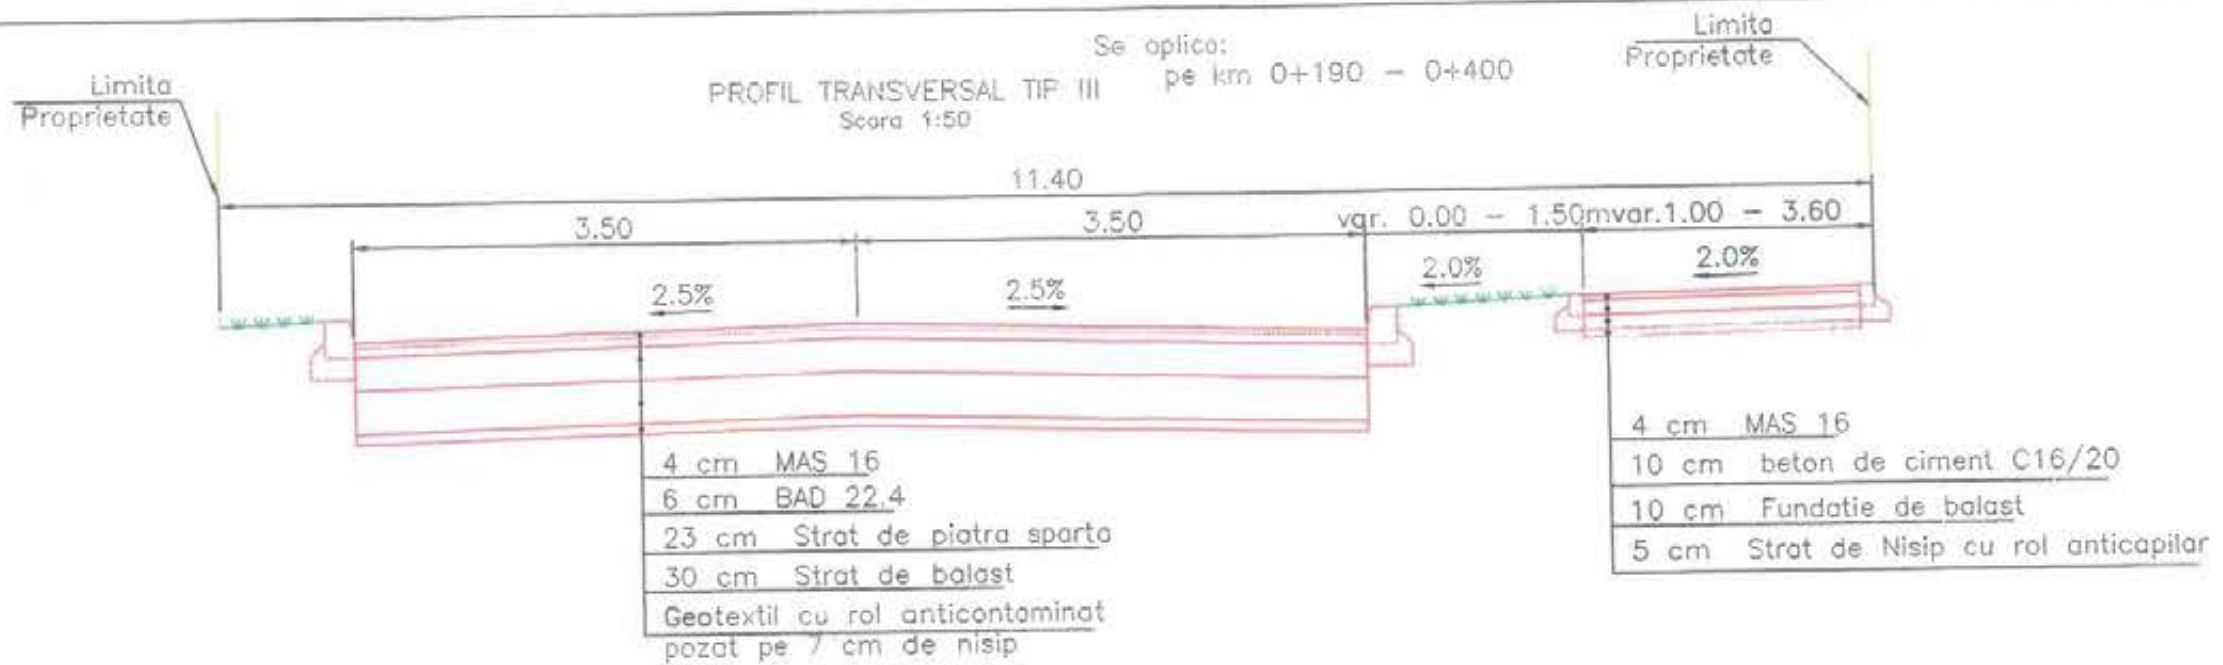

**ROMANIA - M.D.R.T. - I.S.C.**  
**DOBRE NICOLAIE**  
**DIRIGINTE DE SANTIER**  
AUT. NR. 00017198  
DOMENII / SUBDOMENII:  
2.3; 3.2; 8.1; 8.1

VERIFICATOR EXPERT	NUME	SEMNTURA	CERINTA	REFERAT / EXPERTIZA NR. / DATA
	S.C. GRAFIC TENDS S.R.L. C.I.F. RO 16512643 Str. Ederei nr. 13, parter, Sat Tanasii, Com. Corborea, Jud. Blov Tel: 0728 052 459; Fax: 021 568 10 33			Beneficiar: <b>MUNICIPIUL CRAIOVA,</b> <b>JUDETUL DOLJ</b>
SPECIFICATIE	NUME	SEMNTURA	Scara: 1:50	"REABILITARE SI MODERNIZARE STRAZI SI ALII DIN MUNICIPIUL CRAIOVA: LOT 2 Zona Sud-Est - Modernizare Strada D. CANTEMIR - Subsecvent 10"
SEF PROIECT	Ing. Alexandru Maroiu			Faza: AS BUILT
PROIECTAT	Ing. Alexandru Maroiu		Date: 2022	Planşa nr. PTT - 02
DESENAT	teh. Sabina Stroescu			Titlu plansa: PROFIL TRANSVERSAL TIP



PRIMĂRIA COMUNEI BUCOVAT  
JUDETUL DOLJ  
Nr. 6703 din 16.09.2022



*M. Popescu*  
27.09.2022  
*A. Popescu*  
27.09.2022  
*[Signature]*

Adresa: PRIMARIA MUNICIPIULUI CRAIOVA  
- Serviciul Patrimoniu-

Craiova, Str. Targului nr. 26, judetul Dolj

Urmare adresei dvs. nr 12668/23.08.2022, va comunicam titlurile de proprietate emise in Tarlaua 44, ce au avut la baza propunerile Comisiei Locale de Fond Funciar Bucovat, conform tabelului anexat



SECRETAR GENERAL  
SIRBANA

CONSILIER SUPERIOR  
SAPUNARU STELUTA

SITUATIA TITLURILOR DE PROPRIETATE EMISE PENTRU PROPRIETARII VALIDATI IN ANEXELE  
 PROPUSE DE CATRE COMISIA LOCALA BUCOVAT PE TERITORIUL MUNICIPIULUI CRAIOVA- TARLAUA 44

Nr. parcela	Suprafata -mp-	Categorie	Numele proprietarului	Numar titlu	Data titlu	Tip titlu	Stare
1	10000	A-Arabil	Cutes Ilie -Florea Mihai -Cutes Aurora -David Marita -Milovan Gheorghita	393-58755	20.09.1994	L18/1991	Original
2	8888	A-Arabil	David Marita	398-56755	21.09.1994	L18/1991	Original
3	3700	A-Arabil	Popescu Eugenia -Ion Eugenia	898-58845	11.04.1994	L18/1991	Original
4	3900	A-Arabil	Florea Nicolae -Florea Sava	396-58755	21.09.1994	L18/1991	Original
4/1	400	A-Arabil	Florea Nicolae -Florea Mihai	2823	12.02.1994	L18/1991	Original
5	5104	A-Arabil	Diaconescu Ion -Diaconescu Florea	2297-60689	19.03.2001	L18/1991	Original
6	3900	A-Arabil	Zamfir Tanase -Zamfir Maria	394-58755	20.09.1994	L18/1991	Original
7	2450	A-Arabil	Sanda Nicolita	633-58843	27.03.1995	L18/1991	Original

8	5200	A-Arabil	Deselnicu Nicolae -Mehedintu Gheorghita	2139-48444	02.11.1998	L18/1991	Original
9	1300	A-Arabil	Munteanu Constantin	395-58755	21.09.1994	L18/1991	Original
9	12000	Np- Neprod	Preda Nicolae -Preda Constantin -Preda Ion -Preda Elena	2266-60689	21.11.2000	L18/1991	Original
9/1	3100	Np- Neprod	Patru Stefan -Patru Constantin	2916	22.05.2003	L1/2000	Original
9/2	5000	Np- Neprod	Stoia Fira -Tecu Grigore Florea Constantina	3032	13.12.2003	L1/2000	Original
10	6900	Np- Neprod	Godeanu Gheorghita	1262-45532	20.05.1996	L18/1991	Original
10/1	3103	Np- Neprod	Godeanu Dumitru -Godeanu D. Dumitru -Godeanu Gheorghie -Mihai Ioana	817-58845	20.07.1995	L18/1991	Original
10/2	9900	Np- Neprod	Cutes Tudor -Cutes Margareta	1357-45374	24.06.1996	L18/1991	Original
10/3	5000	Np- Neprod	Godeanu Gheorghita -Mihai Ioana	14144	29.10.2009	L1/2000	Original
11	7648	A-Arabil	Buzica Tudor -Buzica Felix	1264-45532	20.05.1996	L18/1991	Original
11/2	5400	A-Arabil	Cocioboiu Ion -Cocioboiu Anica	2452-2018	08.07.2002	L18/1991	Original
11/3	3700	A-Arabil	Linca Gheorghie	2451	08.07.2002	L1/2000	Original



12	14700	Np- Neprod	Rotaru Stefana -Rotaru Pasita -Sirbu Florica	2247	31.07.2000	L18/1991	Original
13	70500	Np- Neprod	Skeletti Angela -Plesoiannu Julien Serban	2402-2018	19.06.2002	L1/2000	Original
14	3070	A-Arabil	Rotaru Maria -Rotaru Stelica -Ghita Niculina	2191-48444	24.11.1999	L18/1991	Original
14/1	4900	A-Arabil	Gavrila Constantin -Gavrila Ioana -Gavrila Mirela	2453-2018	9.07.2002	L1/2000	Original
14/2	17500	A-Arabil	Gavrila Constantin -Gavrila Ioana	2422-2018	09.07.2002	L18/1991	Original
15	1500	A-Arabil	Norocea Marcu -Norocea Floarea	1318-45334	16.06.1996	L18/1991	Original
15/1	5601	Np- Neprod	Godeanu Andrei -Godeanu Antonio	2437-2018	08.07.2002	L1/2000	Original
15/2	4500	Np- Neprod	Greucu Ionel	2883	31.03.2003	L1/2000	Original
15/3	2600	Np- Neprod	Greucu Constantin -Greucu Ionel	2887	31.03.2003	L1/2000	Original
15/4	1000	Np- Neprod	Dinu Gheorghhe -Greucu Cornelia	2893	31.03.2003	L1/2000	Original
16	4800	A-Arabil	Brandusescu Marioara	2518	07.10.2002	L1/2000	Original
17	1460	A-Arabil	Cretu Ionel -Cretu Maria	2572	18.11.2002	L1/2000	Original

17/1	3775	A-Arabil	Vasile Preda -Vasile Gheorghe	2583	19.11.2002	L1/2000	Original
19	3800	A-Arabil	Stroe Ana -Didita Dora	2696	26.01.2003	L1/2000	Original
19/1	2700	A-Arabil	Grujdin Ilie	2842	28.02.2003	1/2000	Original
20	6000	Np- Neprod	Preda Marin -Preda Gh. Ioana	2845	28.02.2003	1/2000	Original
21	3600	Np- Neprod	Rotaru Maria -Rotaru Stelica	2846	28.02.2003	1/2000	Original
22	3500	Np- Neprod	Nicolae Ion -Nicolae Petre	2858	28.02.2003	L1/2000	Original
23	2900	Np- Neprod	Dumitru Patru -Pirvuletu Constantina	2868	14.03.2003	L1/2000	Original
24	4100	Np- Neprod	Boclan Ion -Bociolan Stela	2867	14.03.2003	L1/2000	Original
25	3400	Np- Neprod	Predescu Iancu -Ionica Georgeta -Bociolan Stela	2869	14.03.2003	L1/2000	Original
26	2600	Np- Neprod	Pircalabu Ion -Pircalabu Aurel	2891	31.03.2003	L1/2000	Original
27	6000	Np- Neprod	Patru Stefan -Patru Constantin	2916	22.05.2003	L1/2000	Original
29/2	1000	Ps- Pasune	Dragota Gheorghe -Dragota Gh. Gheorghe	13058	20.03.2009	L1/2000	Original

30	3000	Ps- Pasune	Preda Nicolae -Preda Constantin -Preda Ionel -Apostol Elena				L1/2000	Original
31	6200	Ps- Pasune	Popescu Eugenia -IonEugenia	2848	28.02.2003		L1/2000	Original
32	3700	Ps- Pasune	Buzica Tudor -Buzica Felix	3131	05.05.2004		L1/2000	Original
33	21300	Ps- Pasune	Crețu Anica -Crețu Gheorghe -Crețu Constantin -Buzica Felix	2861	28.02.2003		L1/2000	Original
34	10500	Ps- Pasune	Gavrila Maria -Gavrila Gheorghe	2949	19.05.2003		L1/2000	Original
35	26500	Ps- Pasune	Gavrila Gheorghe -Gavrila Tudor	2921	22.05.2003		L1/2000	Original
36	30000	Np- Neprod	Vidica Staicu -Vidica Maria	2870	14.03.2003		L1/2000	Original
37	2100	Np- Neprod	Buse Elena -Buse Dumitru -Caracaleanu Ion	3001	24.07.2003		L1/2000	Original
38	5500	Np- Neprod	Buse Aurel -Buse Dumitru	3006	03.11.2003		L1/2000	Original
41	8200	Np- Neprod	Rotaru Petre -Rotaru Constanta	3178	20.04.2005		L1/2000	Original




43	8000	Np- Neprod	Ciobanu Ioana	3208	27.03.2006	L18/1991	Original
45	5370	Np- Neprod	Ghita Ion	12293	08.12.2008	L1/2000	Original

412.469 mp



S. T<sub>99</sub> = 458387, 33 mp. -  
412469                      45918 mp



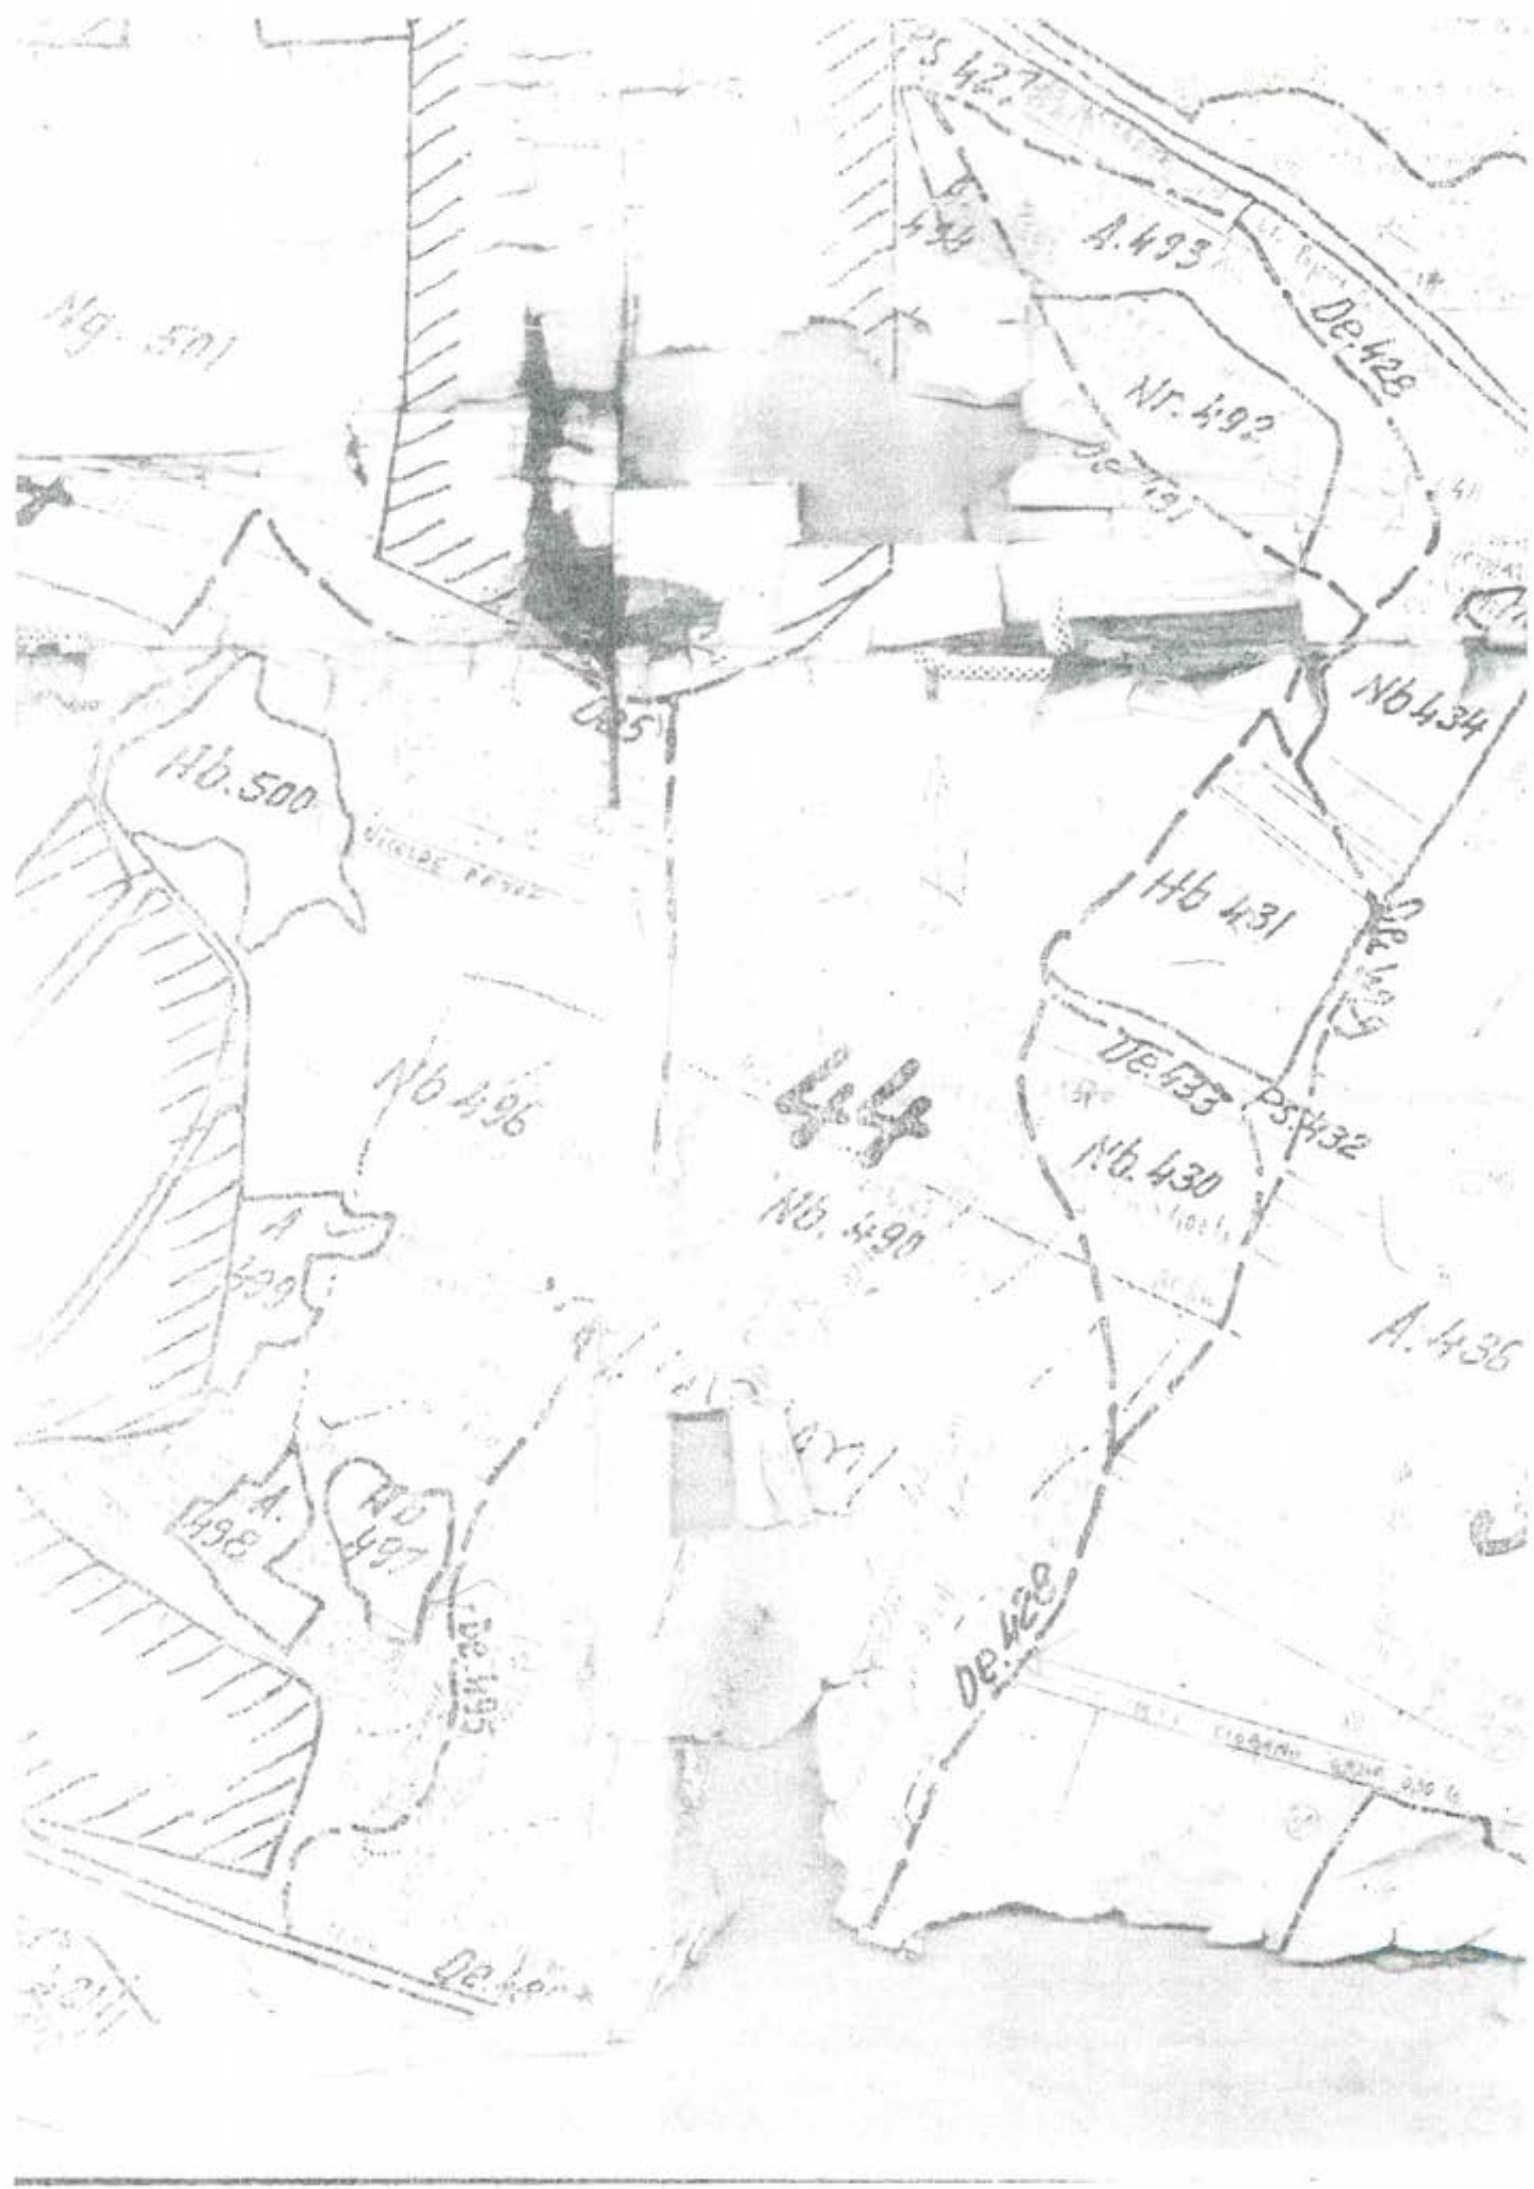



Nr. inventar: <b>42000496</b> Fel,serie,nr.,data doc. provenienta: <b>L.INV, 4.1 - din - 31.12.2008</b> Valoare de inventar: <b>30969327,81</b> Valoare de intrare: <b>0,01</b> Amortizare lunara: <b>0,00</b> Denumirea mijlocului fix si caracteristici tehnice: <b>TEREN AFERENT RAMPA MOFLENI (4594)-334400 MP</b>  Loc de folosinta: <b>Sediu-terenuri D.P.</b>  Accesorii: TEREN AFERENT RAMPA MOFLENI, SUP.334400 MP, E-DE491, V-DA 486, S-DE428, N-DE495, lesire suprafata 30.12.2011-70500 mp. Sup ramasa-263.900 mp	Grupa: <b>420. TERENURI DOM PUBLIC</b>
	Codul de clasificare: <b>420.1.9.5. TERENURI</b>
	Data dării în folosință: Luna: <b>Decembrie</b> - Anul: <b>2008</b> Data amortizării complete: Luna: <b>Decembrie</b> - Anul: <b>2009</b>
	Durata normală de funcționare: <b>12</b> luni  Cota de amortizare: <b>0,0000</b> %

Nr. Crt	Documentul (Numarul, data)	Operatiunile care privesc miscarea, cresterea sau diminuarea valorii mijlocului fix	Buc.	Debit	Credit
1	4.1/31.12.2008	Intrare in evidenta	1	0,01	0,00
2	/31.03.2009	Reevaluare 2009	1	25834965,99	0,00
3	8/30.12.2011	Proces iesire partiala mij. fix dom. public.-teren	1	0,00	5446830,00
4	1122/31.12.2012	Proces reevaluare Dom. Public-TERENURI	1	4551917,03	0,00
5	10038/30.12.2015	Proces reevaluare SEDIU-TERENURI DP	1	329208,78	0,00
6	11/28.12.2018	Sediu-terenuri -terenuri - Dom. Public	1	1500994,88	0,00
7	75/30.12.2021	Proces reevaluare Dom. Public -TERENURI DOM PUBLIC	1	4199071,12	0,00
<b>Total rulaje</b>				<b>36416157,81</b>	<b>5446830,00</b>
<b>Sold</b>				<b>30.969.327,81</b>	




AS-4237.

$L = 85\text{ m}$ ,  $b = 4\text{ m}$ ,  $S = 340\text{ mp}$ .

Zona D.  $60\text{ km/mp}$ .

$V = 20400\text{ lei}$



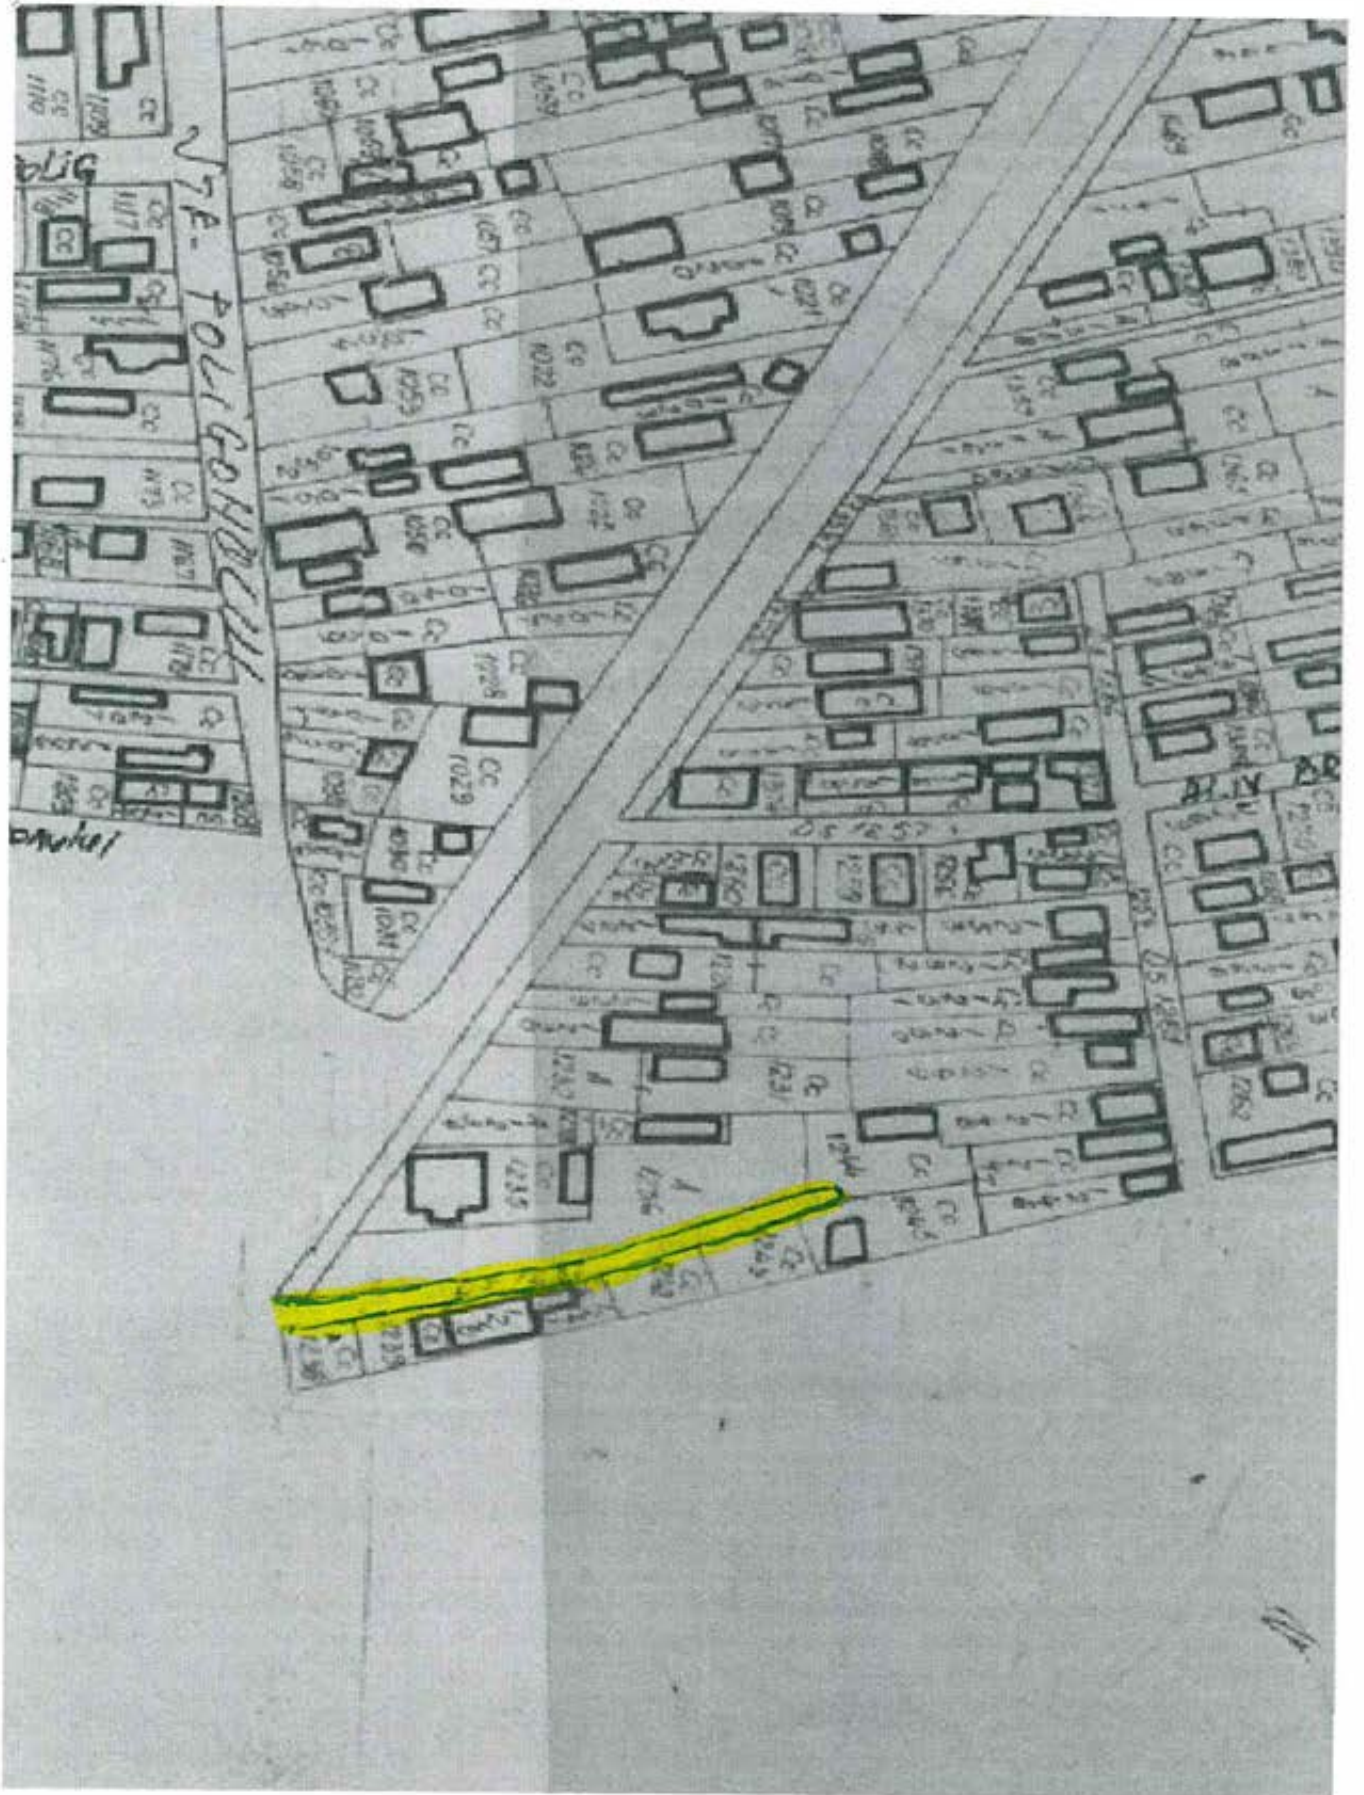




CERNELE DE SUS

CERNELE DE JOS

PLANUL CADASTRAL AL LOCALITATI

- CERNELE DE SUS  
- CERNELE DE JOS  
COMUNA CERNELE  
Scara 1:2000

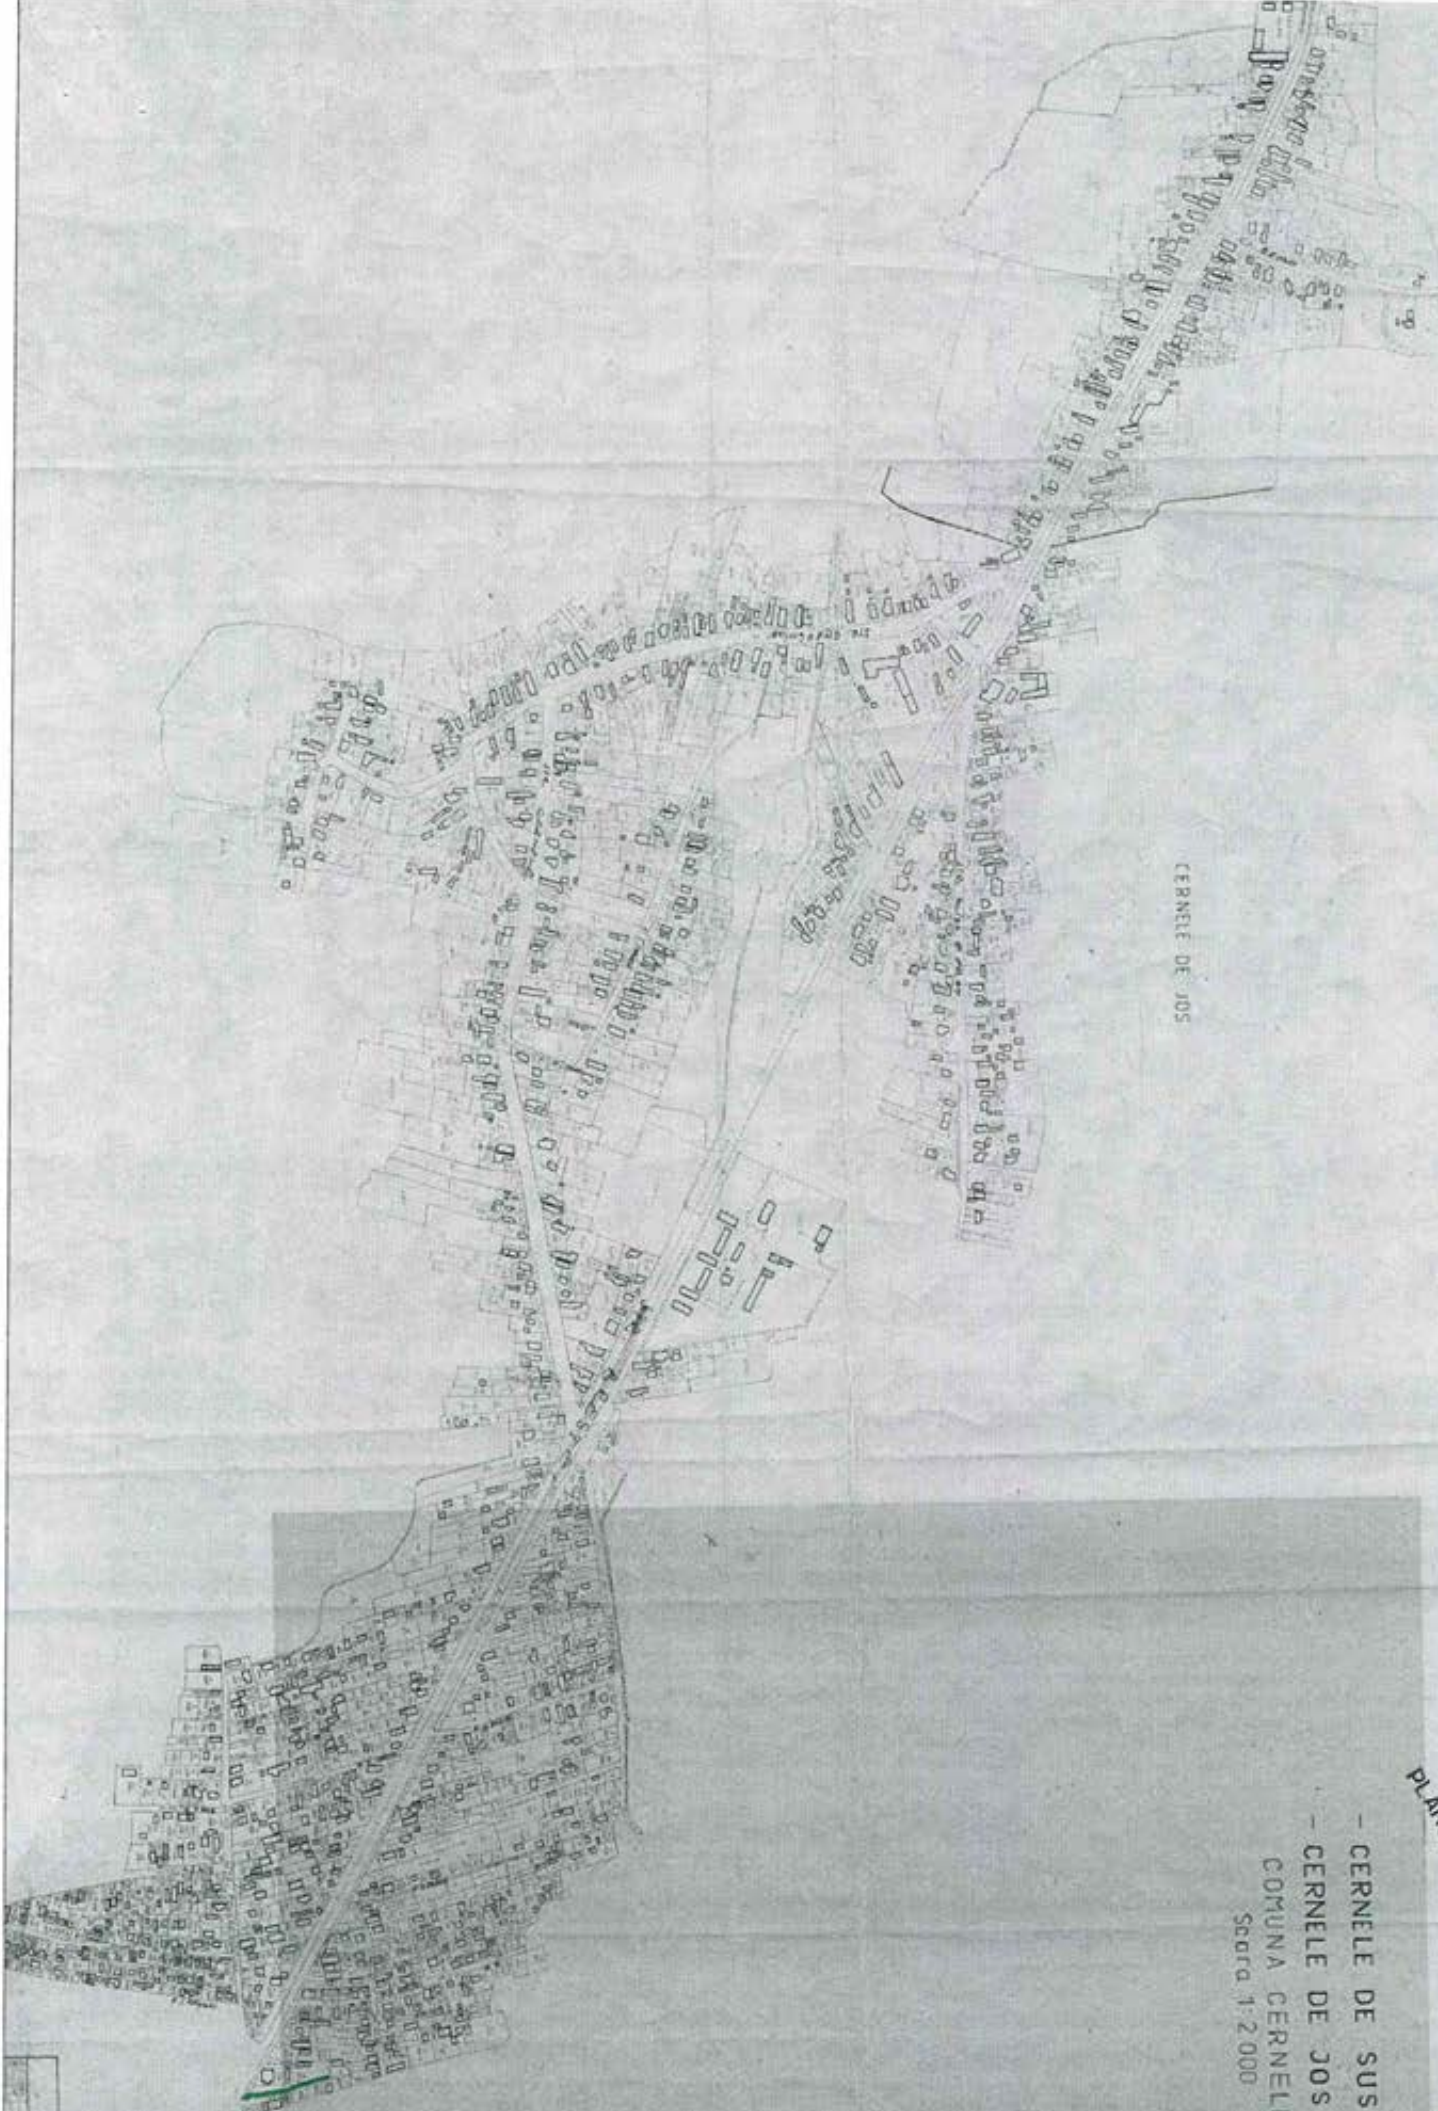

DOAMNA PRIMAR

PRIMĂRIA MUNICIPIULUI CRAIOVA  
C.I.C.1  
171395  
Nr. ....  
Ziua 30 Luna 09 Anul 2022  
Anexe .....

St. Mitrea  
04.10.2022  
d-na Kallek  
01.10.2022

Subsemnatul (a/tii) \_\_\_\_\_  
cu domiciliul la adresa \_\_\_\_\_  
solicite să îmi/pe comunice

STĂNUȚ GHEORGHE CRISTIAN

la care locuiesc

Anexez prezentei solicitări

- planul de amplasament și delimitare întocmit de persoana autorizată și însoțit de acesta, ce conține inventar de coordonate în sistem Stereo 70 a imobilului (teren și/sau construcție);
- copia actelor de proprietate asupra construcției/iilor situată/e pe acest teren (dacă există);
- act de identitate proprietar/solicitant sau certificat de înregistrare pentru persoane juridice

Data

30.09.2022

Semnătura,

tel. 0

DOAMNEI PRIMAR AL MUNICIPIULUI CRAIOVA

Declar ca sunt de acord ca datele cu caracter personal furnizate în cerere să fie utilizate în conformitate cu Regulamentul European nr. 2016/679 privind protecția persoanelor fizice în ceea ce privește prelucrarea datelor cu caracter personal și privind libera circulație a acestor date în scopul realizării operațiunilor solicitate.



cerut de părți autentificarea prezentului înscris:

**DUPLICAT**

**CONTRACT DE VÂNZARE**

Subsemnatele Chiriță Eugenia-Rodica, cetățean român, căsătorită, cnp [redacted] domiciliată în municipiul Smaranda-Virginia, cetățean român, căsătorită, cnp [redacted] domiciliat în municipiul Craiova, Cal. Cristian, cetățean român, casatorit, cnp [redacted] domiciliat în municipiul [redacted] județul Dolj, declarăm că vindem numitului Stănuț Gheorghe

în suprafața de 356 mp un teren măsurători a reieșit o suprafață de 356 mp, situat în municipiul Craiova, strada Brestei nr. 386A (fost str. Brestei nr. 400, fost prelungirea Brestei nr. 8), județul Dolj, teren ce are număr cadastral provizoriu 224743 așa cum reiese din documentația nr. 155485/2015, avizată de Oficiul de Cadastru și Publicitate Imobiliară Dolj.

Terenul descris mai sus a fost creat din dezmembrarea terenului în suprafață de 1267mp din act iar în urma măsurătorilor a reieșit o suprafață de 1248mp, cu numărul cadastral 222723 și intabulat în CF nr. 222723 a localității Craiova, conform Încheierilor nr. 19342/2015 și 154100/2015 ambele eliberate de Oficiul de Cadastru și Publicitate Imobiliară Dolj, așa cum reiese din Actul de Dezmembrare autentificat sub nr. 56/2016, eliberat de Birou Individual Notarial Telea Constantina-Diana, Craiova.

Menționăm că accesul spre și dinspre terenul care face obiectul prezentului act se va face pe Aleea III Brestei, care comunică direct în strada Brestei, așa cum reiese din documentația nr. 155485/2015, avizată de Oficiul de Cadastru și Publicitate Imobiliară Dolj, și documentația nr. 19342/2015, avizată de Oficiul de Cadastru și Publicitate Imobiliară Dolj.

Subsemnatele, Chiriță Eugenia-Rodica și Bildea Smaranda-Virginia, declarăm că am dobândit acest teren conform Actului de Dezmembrare autentificat sub nr. 56, eliberat de Birou Individual Notarial Telea Constantina-Diana, Craiova, Certificatului de Moștenitor nr. 166/2010 eliberat de Biroul Notarilor Publici Asociați Defta Emil și Defta Florentin-Leonard, Craiova prin notar public Defta Emil, Craiova, Încheierea de Rectificare nr. 51/2010, eliberată de Biroul Notarilor Publici Asociați Defta Emil și Defta Florentin-Leonard, Craiova prin notar public Defta Emil, Craiova, Actului de Vânzare cu Procesul Verbal nr. 1662/1937, eliberat de Tribunalul Dolj secția III-a, Certificatului de Moștenitor nr. S.328/1972, eliberat de Notariatul de Stat Județean Dolj legalizat sub nr. 6719/1993 eliberat de Notariatul de Stat Județean Dolj, Certificatului de Moștenitor nr. 653/1995, eliberat de Notariatul de Stat Județean Dolj.

Terenul ce face obiectul prezentului contract nu este grevat de sarcini, cu excepția notării promisiunii bilaterală de vânzare cumpărare și a ipotecii legale pentru suma de 2.000LEI în favoarea numitului Stănuț Gheorghe Cristian, așa cum rezultă din Extrasul de Carte Funciară nr. 4696/15.01.2016 eliberat de Oficiul de Cadastru și Publicitate Imobiliară Dolj, doar pentru lotul nr. 2 (parcele 2A) cu nr. cadastral provizoriu 224743, așa cum este arătat și în anexa parte integrantă din Promisiunea bilaterală de vânzare-cumpărare autentificată sub nr. 862/2015 precum și în Declarația autentificată sub nr. 55/2016, ambele eliberate de Birou Individual Notarial Telea Constantina-Diana, Craiova, care urmează a se radia din oficiu odată cu intabularea prezentului act, nu a ieșit din circuitul civil în temeiul vreunui act normativ de trecere în proprietatea statului, nu este clasat ca monument istoric ansamblu sau sit arheologic nu face obiectul unor litigii sau unor proceduri administrative de retrocedare a proprietății în baza legilor speciale sau proceduri de expropriere înțelegând să îl garantăm pe cumpărător împotriva oricăror evicțiuni parțiale sau totale conform art. 1695 Noul Cod Civil.

Toate taxele și impozitele către stat sunt achitate la zi de către vânzătoare, conform Certificatelor Fiscale nr. 301039/2016 și nr. 302865/2016 ambele eliberate de Primăria Municipiului Craiova, Direcția de Taxe și Impozite Locale, iar de la data autentificării ele îl privesc pe cumpărător.

Noi, Chiriță Eugenia-Rodica și Bildea Smaranda-Virginia, ne obligăm conform prevederilor art. 1672 Noul Cod Civil, să transmitem proprietatea, să predăm bunul (conform art. 1685 Noul Cod Civil), să garantăm contra evicțiunii și a vicțiilor (conform art. 1695 și art. 1707 Noul Cod Civil).

Noi, Chiriță Eugenia-Rodica și Bildea Smaranda-Virginia, declarăm pe proprie răspundere sub sancțiunile prevăzute de art. 326 Cod Penal cu privire la declarațiile neadevărate, că nu am mai vândut sau înstrăinat sub orice altă formă altor persoane fizice sau juridice, inclusiv prin act sub semnătură privată, terenul descris mai sus și de asemenea nu a făcut și nici nu face obiectul vreunui litigiu pe rol la instanțele judecătorești de nici o natură cu privire la dreptul de proprietate, acțiuni posesorii, nu face obiectul unui contract de comodat sau închiriere.

Eu, Chiriță Eugenia-Rodica, declar că sunt căsătorită și nu am încheiat nici un fel de convenție matrimonială până la data autentificării prezentului contract, așa cum reiese din Certificatul nr. 19617/2016 eliberat de CNARNN-INFONOT, București, iar cota ce o dețin din teren este bun propriu și nu este locuință de familie.

Eu, Bildea Smaranda-Virginia, declar că sunt căsătorită și nu am încheiat nici un fel de convenție matrimonială până la data autentificării prezentului contract, așa cum reiese din



Certificatul nr. 19624/2016 eliberat de CNARNN-INFONOT București, iar cota ce o dețin din teren este bun propriu și nu este locuință de familie.

Noi, Chiriță Eugenia-Rodica și Bîldea Smaranda-Virginia, declarăm pe proprie răspundere sub sancțiunile prev. de art. 326 Cod Penal pentru declarații neadevărate că, terenul ce face obiectul prezentului contract nu este revendicat conform Legii nr. 10/2001, nu face obiectul unei cereri de retrocedare în baza unor legi speciale.

Prețul vânzării terenului stabilit de noi părțile contractante, este în sumă de 45.900LEI (patruzecișicincimiinouă suteLEI) din care, noi, vânzătoarele, Chiriță Eugenia-Rodica și Bîldea Smaranda-Virginia, am primit de la cumpărător, Stănuț Gheorghe Cristian până azi suma de 2.000LEI (douămiiLEI), conform Promisiunii Bilaterale de vânzare-cumpărare autentificată sub nr. 862/2015 eliberată de Birou Individual Notarial Telea Constantina-Diana, Craiova, iar diferența de 43.900LEI (patruzecișitreimiinouă suteLEI) am primit-o în numerar din surse proprii ale cumpărătorului, azi data autentificării prezentului act, această declarație a subsemnatelor constituind chitanță liberatorie privind încasarea acestor sume de bani.

Transmiterea proprietății cu toate atributele sale și predarea terenului împreună cu tot ceea ce este necesar pentru exercitarea liberă și neîngrădită a posesiei, pe care noi, vânzătoarele l-am eliberat de toate bunurile mobile, se face începând de astăzi data autentificării contractului. A fost îndeplinită de către cumpărător obligația de verificare a stării în care se află terenul la momentul încheierii prezentului contract pentru a descoperi viciile aparente, pe care noi, Chiriță Eugenia-Rodica și Bîldea Smaranda-Virginia, avem obligația să le remediem de îndată, precum și eventualele vicii ascunse.

Subsemnatul, Stănuț Gheorghe Cristian, declar că am cumpărat, de la numitele, Chiriță Eugenia-Rodica și Bîldea Smaranda-Virginia, terenul descris mai sus cu prețul de 45.900LEI (patruzecișicincimiinouă suteLEI) din care am achitat până azi suma de 2.000LEI (douămiiLEI), conform Promisiunii Bilaterale de vânzare-cumpărare autentificată sub nr. 862/2015 eliberată de Birou Individual Notarial Telea Constantina-Diana, Craiova, iar diferența de 43.900LEI (patruzecișitreimiinouă suteLEI) am achitat-o în numerar din surse proprii, azi data autentificării prezentului act, această declarație a subsemnatului constituind chitanță liberatorie privind achitarea acestor sume de bani.

Subsemnatul, Stănuț Gheorghe Cristian, declar că am luat la cunoștință de situația de drept și de fapt a terenului pe care îl cumpăr, descrierea acestuia în act reflecta în mod fidel amplasarea în spațiu și limitele sale de hotar, știu că a fost dobândit de vânzătoare în modul arătat mai sus, că nu este grevat de sarcini, cu excepția notării promisiunii bilaterale de vânzare-cumpărare și a ipotecii legale pentru suma de 2.000LEI în favoarea mea așa cum rezultă din Extrasul de Carte Funciară nr. 4696/15.01.2016 eliberat de Oficiul de Cadastru și Publicitate Imobiliară Dolj, doar pentru lotul nr. 2 (parceta 2A) cu nr. cadastral provizoriu 224743, ipotecă legală care urmează a se radia din oficiu odată cu intabularea prezentului act, nu a ieșit din circuitul civil și nu a trecut în proprietatea statului în baza vreunui act normativ, fără ca prin aceasta să eliberez vânzătoarele contra evicțiunii și a viciilor (conform art. 1695 și art. 1707 Noul Cod Civil).

Eu, cumpărătorul, Stănuț Gheorghe Cristian, declar că am vizionat personal terenul ce face obiectul prezentului contract și am verificat personal starea lui, precum și actele de proprietate ale acestuia care mi-au fost înmănați de vânzătoare, a fost îndeplinită obligația mea de verificare a stării în care se află terenul la momentul încheierii contractului pentru a descoperi eventualele vicii aparente, în situația în care le voi descoperi le voi aduce la cunoștință vânzătoarelor pentru a fi remediate (art. 1690 Noul Cod Civil).

Eu, cumpărătorul, Stănuț Gheorghe Cristian, declar că am luat la cunoștință că accesul spre și dinspre terenul care face obiectul prezentului act se va face pe Aleea III Brestei, care comunică direct în strada Brestei, așa cum reiese din documentația nr. 155485/2015, avizată de Oficiul de Cadastru și Publicitate Imobiliară Dolj, și documentația nr. 19342/2015, avizată de Oficiul de Cadastru și Publicitate Imobiliară Dolj.

Eu, cumpărătorul, Stănuț Gheorghe Cristian, declar că sunt căsătorit cu Stănuț Alina, cetățean român, cnp 2800821160073, conform Certificatului de Căsătorie seria CD nr. 223465/2003, eliberat de Primăria municipiului Craiova, județul Dolj și nu am încheiat nici un fel de convenție matrimonială până la data autentificării prezentului contract, așa cum reiese din Certificatul nr. 19609/2016 eliberat CNARNN-INFONOT.

Noi părțile contractante declarăm că am luat cunoștință de conținutul Legii 241/2005 privind evaziunea fiscală, de prevederile art. 1660 Cod civil cu privire la seriozitatea pretului, precum și de prevederile Codului Fiscal privind impozitul pentru tranzacțiile imobiliare și de asemenea, am luat la cunoștință că este nulă vânzarea prin care părțile se înțeleg ca printr-un act ascuns să declare un preț mai mare decât cel care se declară în actul autentic, nulitate care se extinde atât asupra actului ascuns cât și asupra celui autentic și de asemenea de dispozițiile Legii nr. 656/2002 pentru prevenirea și sancționarea spălării banilor și art. 10 din Legea 70/2015.

Noi părțile declarăm că am luat la cunoștință de dispozițiile Legii 207/2015 privind Codul de Procedură Fiscală cu modificările și completările ulterioare și Legea 227/2015 privind Codul Fiscal.

Noi părțile contractante declarăm că până în prezent nu am încheiat nici un precontract de vânzare-cumpărare cu excepția celui menționat, privind terenul descris ce face obiectul prezentului contract, prin



care să ne înțelegem la alt preț decât cel specificat în contractul de vânzare și precontractul amintit mai sus.

Noi părțile contractante declarăm că suntem de acord ca notarul public care instrumentează actul să se ocupe de formalitățile de publicitate imobiliară.

Eu, cumpărătorul, declar că voi înregistra în evidențele fiscale prezentul contract de vânzare în termenul legal la Primărie începând de azi data autentificării actului, fără obligativitatea intabulării prealabile a contractului.

Subsemnații, părțile contractante, declarăm ca, înainte de semnarea actului, am citit personal cuprinsul acestuia, constatând ca el corespunde condițiilor stabilite de noi și staruim la autentificarea lui întrucât exprimă voința noastră, am înțeles consecințele juridice și faptice ale acestuia, explicate în detaliu de notarul public, suntem de acord cu conținutul lui și semnăm mai jos.

Cheltuielile ocazionate cu perfectarea actului: tarifele de publicitate imobiliară, în sumă de 70LEI și onorariul notarului au fost suportate de cumpărător și impozitul pe transferul proprietăților imobiliare, în sumă de 920LEI conform Cod Fiscal au fost suportate de vânzătoare.

Redactat la cererea părților și tehnoredactat azi data autentificării, de notar Telea Constantina-Diana, care a adus la cunoștință părților, conținutul actului supus autentificării, a întrebat dacă au citit și înțeles conținutul și consecințele juridice, și că cele citite reprezintă voința lor, iar după semnarea actului de către părți, a autentificat prezentul act într-un singur exemplar original și 5 duplicate din care 1 exemplar pentru arhiva biroului notarial, 1 exemplar pentru ANCP și 3 exemplare s-au eliberat părților, la sediul Birou Individual Notarial- Telea Constantina Diana -str. N. Titulescu, bl. H 1, apt. 4, Craiova.

**VÂNZĂTOARE**

Chiriță Eugenia-Rodica  
S.S.  
Bîldea Smaranda-Virginia  
S.S.

**CUMPĂRĂTOR**

Stănuț Gheorghe Cristian  
S.S.

ROMANIA

Uniunea Națională a Notarilor Publici  
BIROU INDIVIDUAL NOTARIAL  
TELEA CONSTANTINA-DIANA

Licență de funcționare nr. 3396/2983/20.12.2013

SEDIUL: CRAIOVA, BLD. N. TITULESCU, BL. H1, AP. 4, JUD. DOLJ

NR. TEL: 0251 420187



**ÎNCHIEIERE DE AUTENTIFICARE NR. 57**

Anul 2016 luna 01 ziua 21

În fața mea Telea Constantina Diana notar public, la sediul biroului din mun. Craiova, str. N. Titulescu, bl. H 1, apt. 4, județul Dolj, s-au prezentat:

1. Chiriță Eugenia-Rodica, cetățean român, cnp. [redacted] domiciliată în municipiul [redacted] județul Dolj, identificată prin CI seria I [redacted]
2. Bîldea Smaranda-Virginia, cetățean român, cnp. [redacted] domiciliată în municipiul [redacted] județul Dolj, identificată prin CI seria DX nr. [redacted] în calitate de vânzătoare;
3. Stănuț Gheorghe Cristian, cetățean român, cnp. [redacted] domiciliat în municipiul [redacted] județul Dolj, identificat prin CI seria DX nr. [redacted]

*In calitate de cumpărător*

care după citirea actului au declarat că au înțeles conținutul și consecințele juridice, că cele cuprinse în act reprezintă voința lor, au consimțit la autentificarea prezentului înscris și au semnat unicul exemplar.

În temeiul art. 12, lit. b din Legea notarilor publici și a activității notariale nr. 36/1995 republicată cu modificările ulterioare se **DECLARĂ AUTENTIC PREZENTUL ÎNSCRIS**,

S-a perceput impozitul în suma de 920LEI cu chitanța 01/2016; 02/2016.

S-a perceput tarif ANCP în sumă de 70RON, cu chitanța 197784 /2016

S-a încasat onorariul în sumă de 800RON, cu chitanța 65/2016 red. prec.

**NOTAR PUBLIC**

**TELEA CONSTANTINA-DIANA**

L.S./S.S.

Prezentul duplicat s-a întocmit în [redacted] de Telea Constantina-Diana, notar, astăzi, data autentificării actului are aceeași forță probantă ca originalul.

Notar public  
Telea Constantina-Diana





Teren

LEI/M.P.

Zona A0		3,680
Zona A1		1,700
Zona A2		1,150
Zona A3		860
Zona B		290
Zona C		115
Zona D		60
Zona industrială Vest - terenuri <5000 mp		290
Zona industrială Vest - terenuri >5000 mp		125
Extravilan Craiova		23
Intravilan Localitati Limitrofe		35
Zona N-E		115
Zona S-E		115



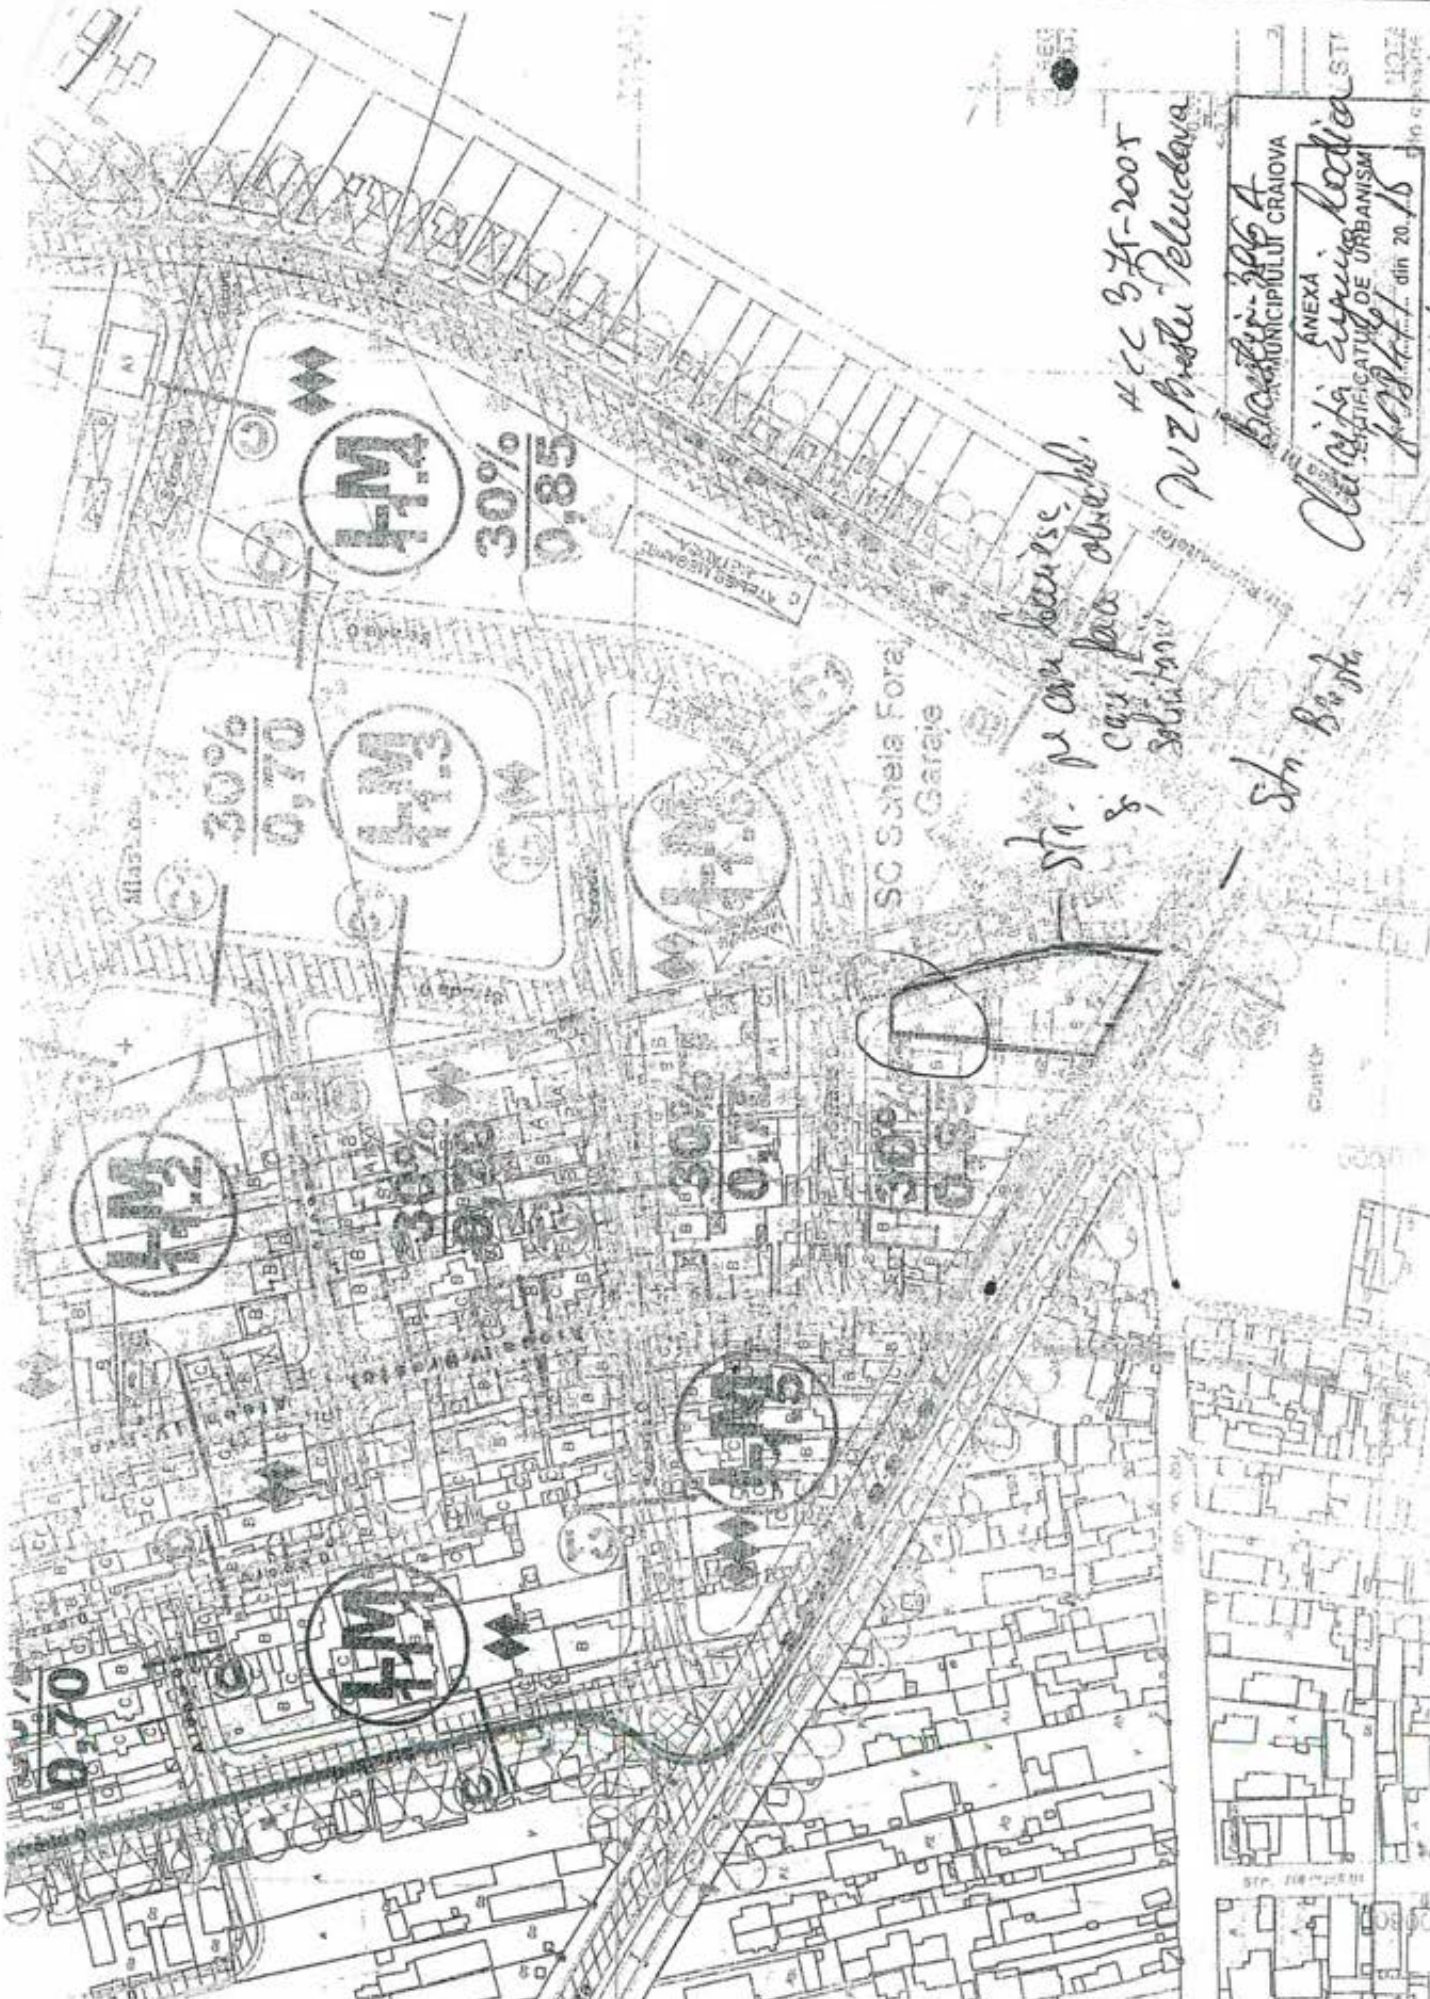

ACC 371-2005  
 Puzbrietu Teiucova

Sta. pe care se va face,  
 & care va fi  
 solutia

 Local  
 din 20.15

Sta. Bărbănt

SC Sosele Foraj  
 Garaj

30%  
 0,70

30%  
 0,85

FM

FM

FM

FM

FM

FM

0,70

SEP. 2011



Doamnă Primar,

C.I.C.S.  
167502

NR  
26 09  
Zona... Luna... Anul 2022

In atentia Serviciului Investiții, Patrimoniu, Urbanism

Subsemnatii Nitu Vasile și Bogdan Sonia, în calitate de coproprietari a imobilelor situate în mun. Craiova, zona Bariera Vâlcii, (T 17, P 7), și (T 17, P 1) cuprinse în Titlu de proprietate nr. 2225-44786/07.05.1998, în prezent sunt amplasate pe strada Prelungirea Teilor nr.18, cele doua parcele sunt despartite de drumul De 132.

D) imobilului situat în str. Prelungirea Teilor nr.18 (T 17, P 7) dezmembrat ulterior în numerele cadastrale initiale 12085, 12086 și 12084, suprafata totala a fost de 11368 mp care în urma altor dezmembrari a fost partial instrainat catre terte persoane, rezultand urmatoarele numere cadastrale și de carte funciara: 236064, 231830, 215200, 203995, 221076 - alee de acces, 213607, 233166, 236110, 210095, 248150, 251839 și 251840.

Amplasarea proprietatilor descrise mai sus sunt cuprinse în planul atasat perzentei care cuprinde situatia juridica a fiecarei proprietati, identificarea prin numar cadastral și de carte funciara nou / vechi, numele proprietarilor și latimile strazilor conform imobilelelor cadastrate pana în acest moment.

Pana la dezmembrarea suprafetei de 2342 mp ce a apartinut numarului cadastral 12085/3 în numerele cadastrale 248150, 251839 și 251840 am solicitat Primariei Craiova prin diverse : adrese, notificari, certificate de urbanism de informare prin sa se precizeze lamuriri referitoare la regimul juridic, retragerile impuse prin PUG, PUZ, primind raspunsuri neconcludente care au dus la insistenta mea privind o decizie lamuritoare și concreta, deoarece terenul respectiv este delimitat în partea de nord de strada Prelungirea Teilor (fost De 145), iar în partea de est se afla o portine din drumul De 132.

Conform situatiei din teren, Strada Agrisului (adica fost De 132) s-a impartit prin traversarea acesteia de catre amplasamentul strazii Prelungirea Teilor (fost De 145), în doua tronsoane și anume primul tronson - poarta denumirea, în prezent, de str Agrisului (fost De 132) pe o lungime de 722 ml, iar cealalata portiune a ramas cu vechea denumire De 132 pe o lungime de 93 ml.

In schita de mai jos se pot urmari, numerele cadastrale și vecinii, iar zona hasurata a drumului De 132 - cu o lungime de aproximativ 93 ml și o latime de aproximativ 4 ml pentru acesta portiune de drum solicit regimul juridic, deoarece doresc în viitor imprejmuirea terenului.

*N. Gilbert  
27.05.2012*

*M. Mihai  
25.09.2012*

*H. Popescu T  
M. Tutu  
29.09.2022*



*2022/09/29*



COMISIA JUDEȚEANĂ PENTRU STABILIREA DREPTULUI  
DE PROPRIETATE ASUPRA TERENURILOR

JUDEȚUL ..... DOLJ .....

NR. 2225-44786  
Anexa 4 p. 02.353  
HCJ - 194/19.02.1993

CODUL 017069900

## TITLU DE PROPRIETATE

Comisia județeană pentru stabilirea dreptului de proprietate asupra terenurilor, pe baza propunerii Comisiei comunale, orașenești, municipale și a prevederilor Legii nr. 18/1991 a Fondului Funciar,

## DECLARĂ

Cetățeanul (a) ..... NIȚU F. GHEORGHITA .....  
(moștenitorii defunctului) (ei) .....

din satul ..... comuna, orașul, municipiul ..... CRAIOVA .....  
județul ..... DOLJ ..... primește în proprietate o suprafață totală  
de ..... 5 ..... ha ..... 0000 ..... mp., din care:

— prin reconstituirea dreptului de proprietate ..... 5 ..... ha ..... 0000 ..... mp.

— prin constituirea dreptului de proprietate ..... ha ..... mp.


situată pe teritoriul satului ..... comunei, orașului, municipiului  
..... CRAIOVA ..... structurată și amplasată conform celor de pe verso.

Proprietarul va exercita asupra celor de mai sus, toate drepturile și obligațiile ce decurg din lege.

PREFECT



SECRETAR

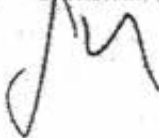

DIRECȚIA GENERALĂ  
PENTRU  
AGRICULTURĂ ȘI ALIMENTAȚIE  
DIRECTOR GENERAL

OFICIUL DE CADASTRU  
ȘI  
ORGANIZAREA TERITORIULUI  
DIRECTOR


DATA 07.05.1998





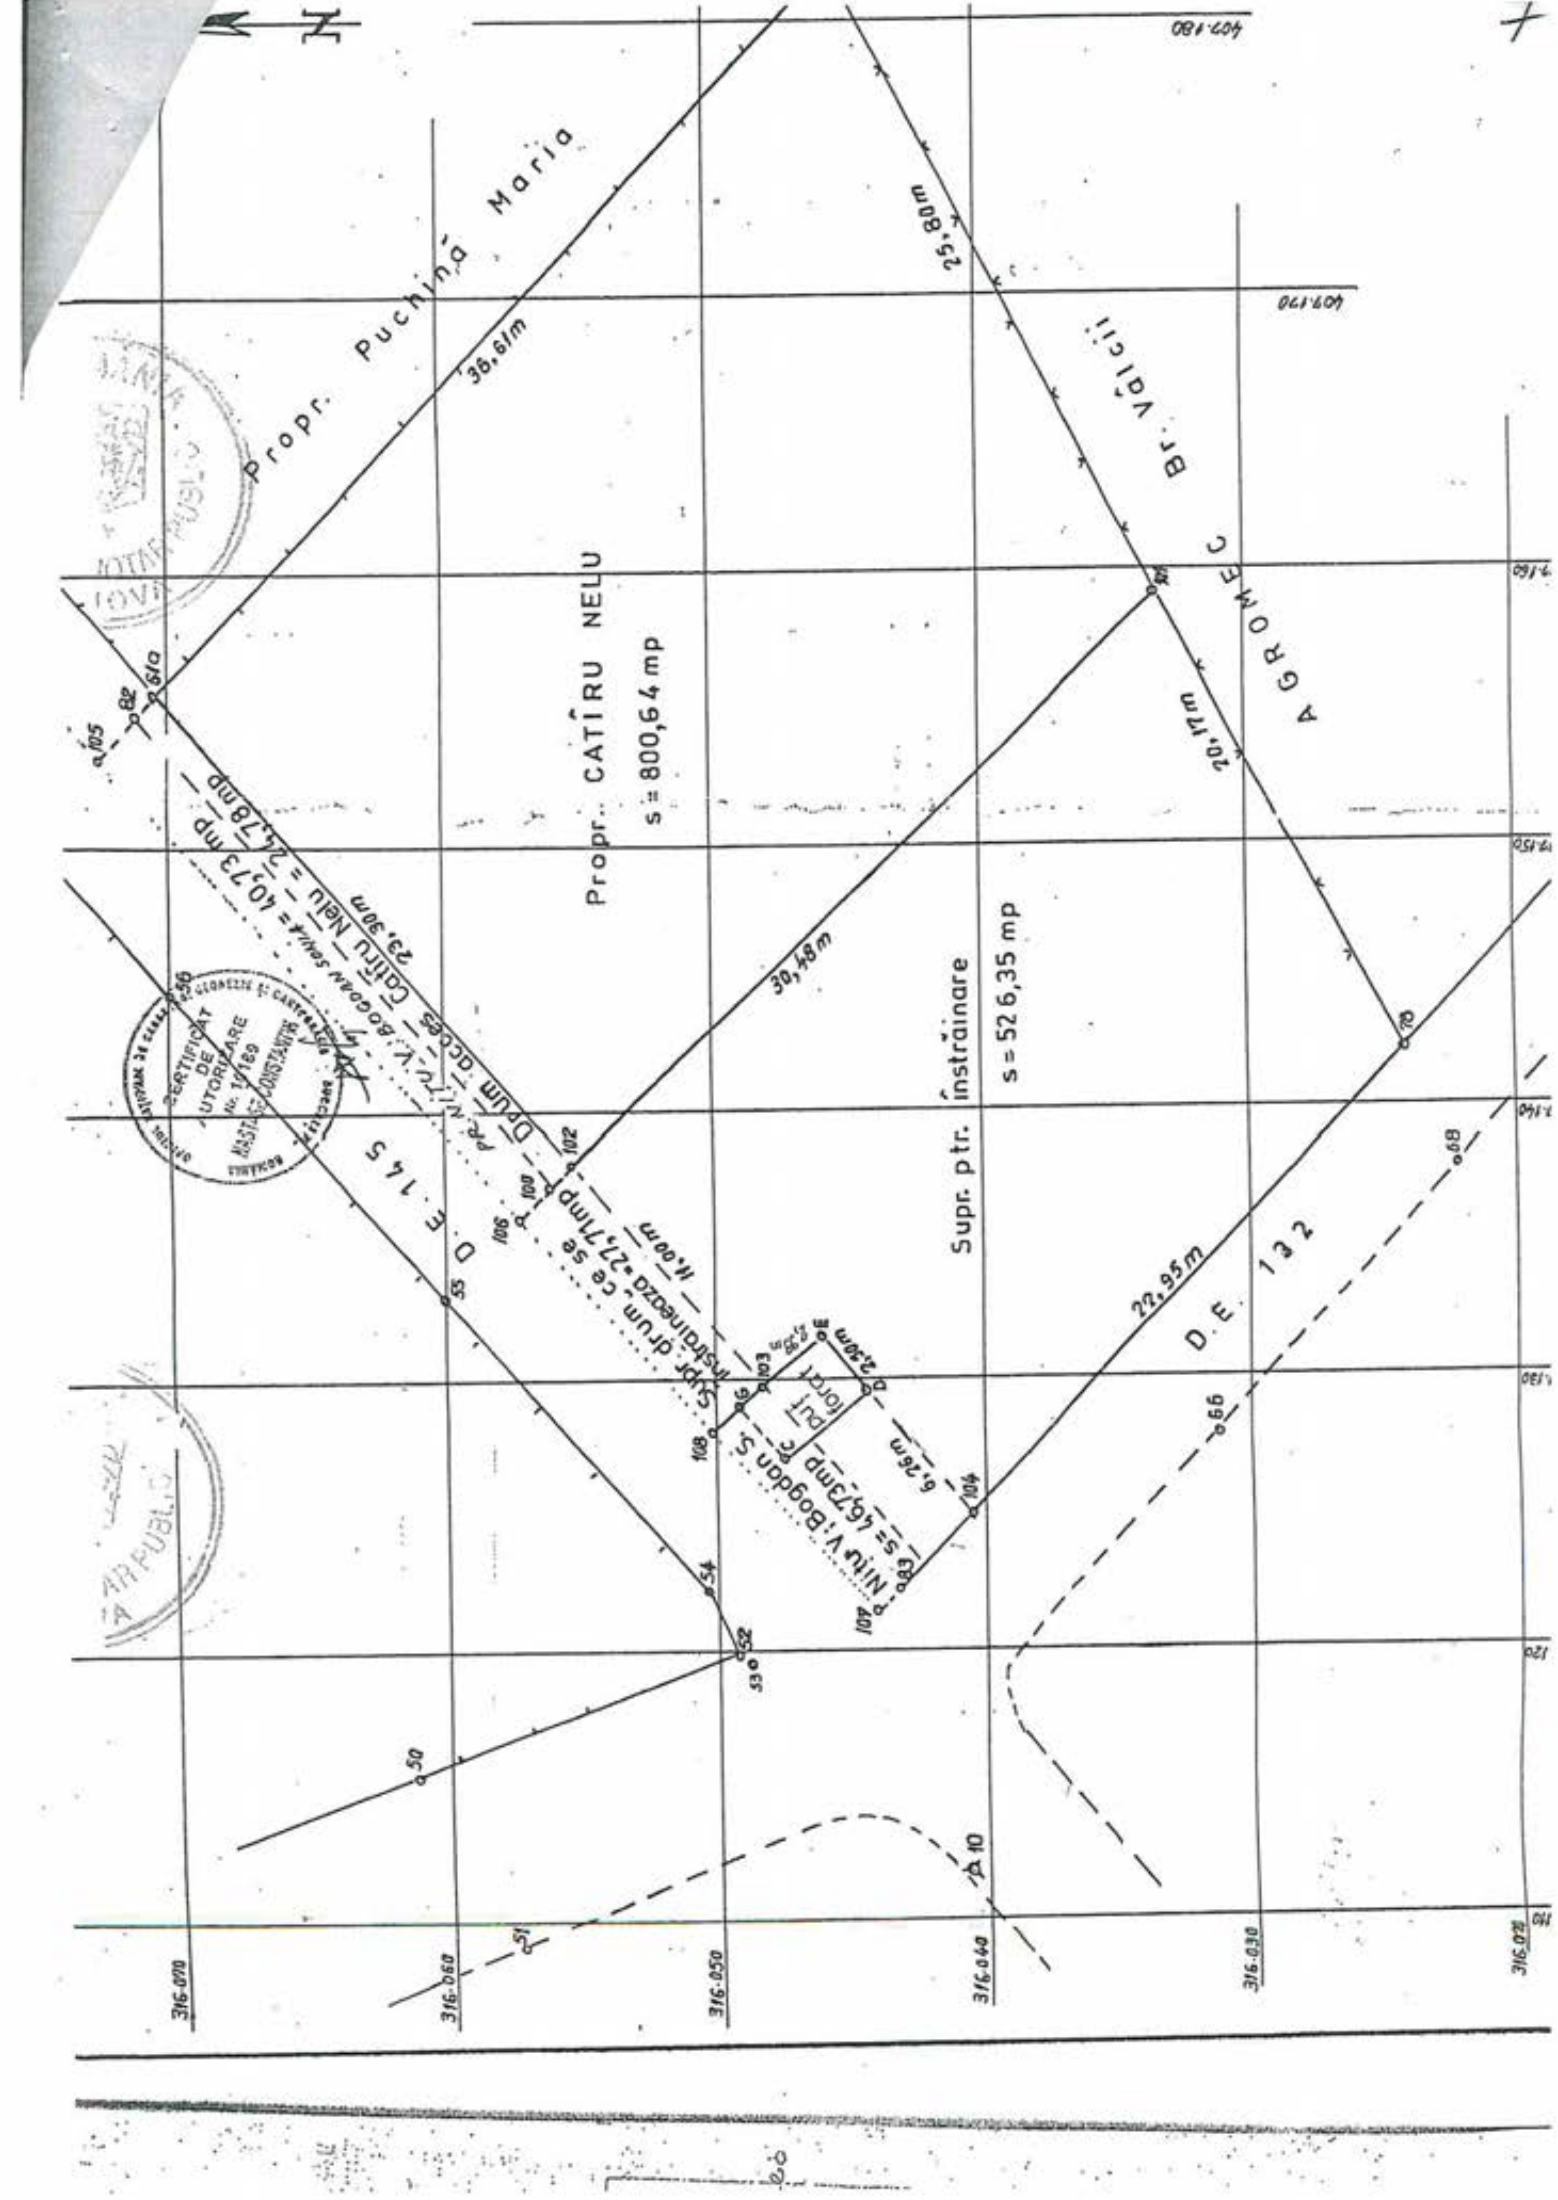

Propr. Puchină Maria

Propr. CATÎRU NELU  
s = 800,64 mp

Supr. ptr. înstrăinare  
s = 526,35 mp

A G R O M E C



DUM. ACES. Catiru Nelu = 24,78 mp

D. E. 145



Supr. drum ce se înstrăinează = 27,71 mp


Nelu V. Bogdan S.  

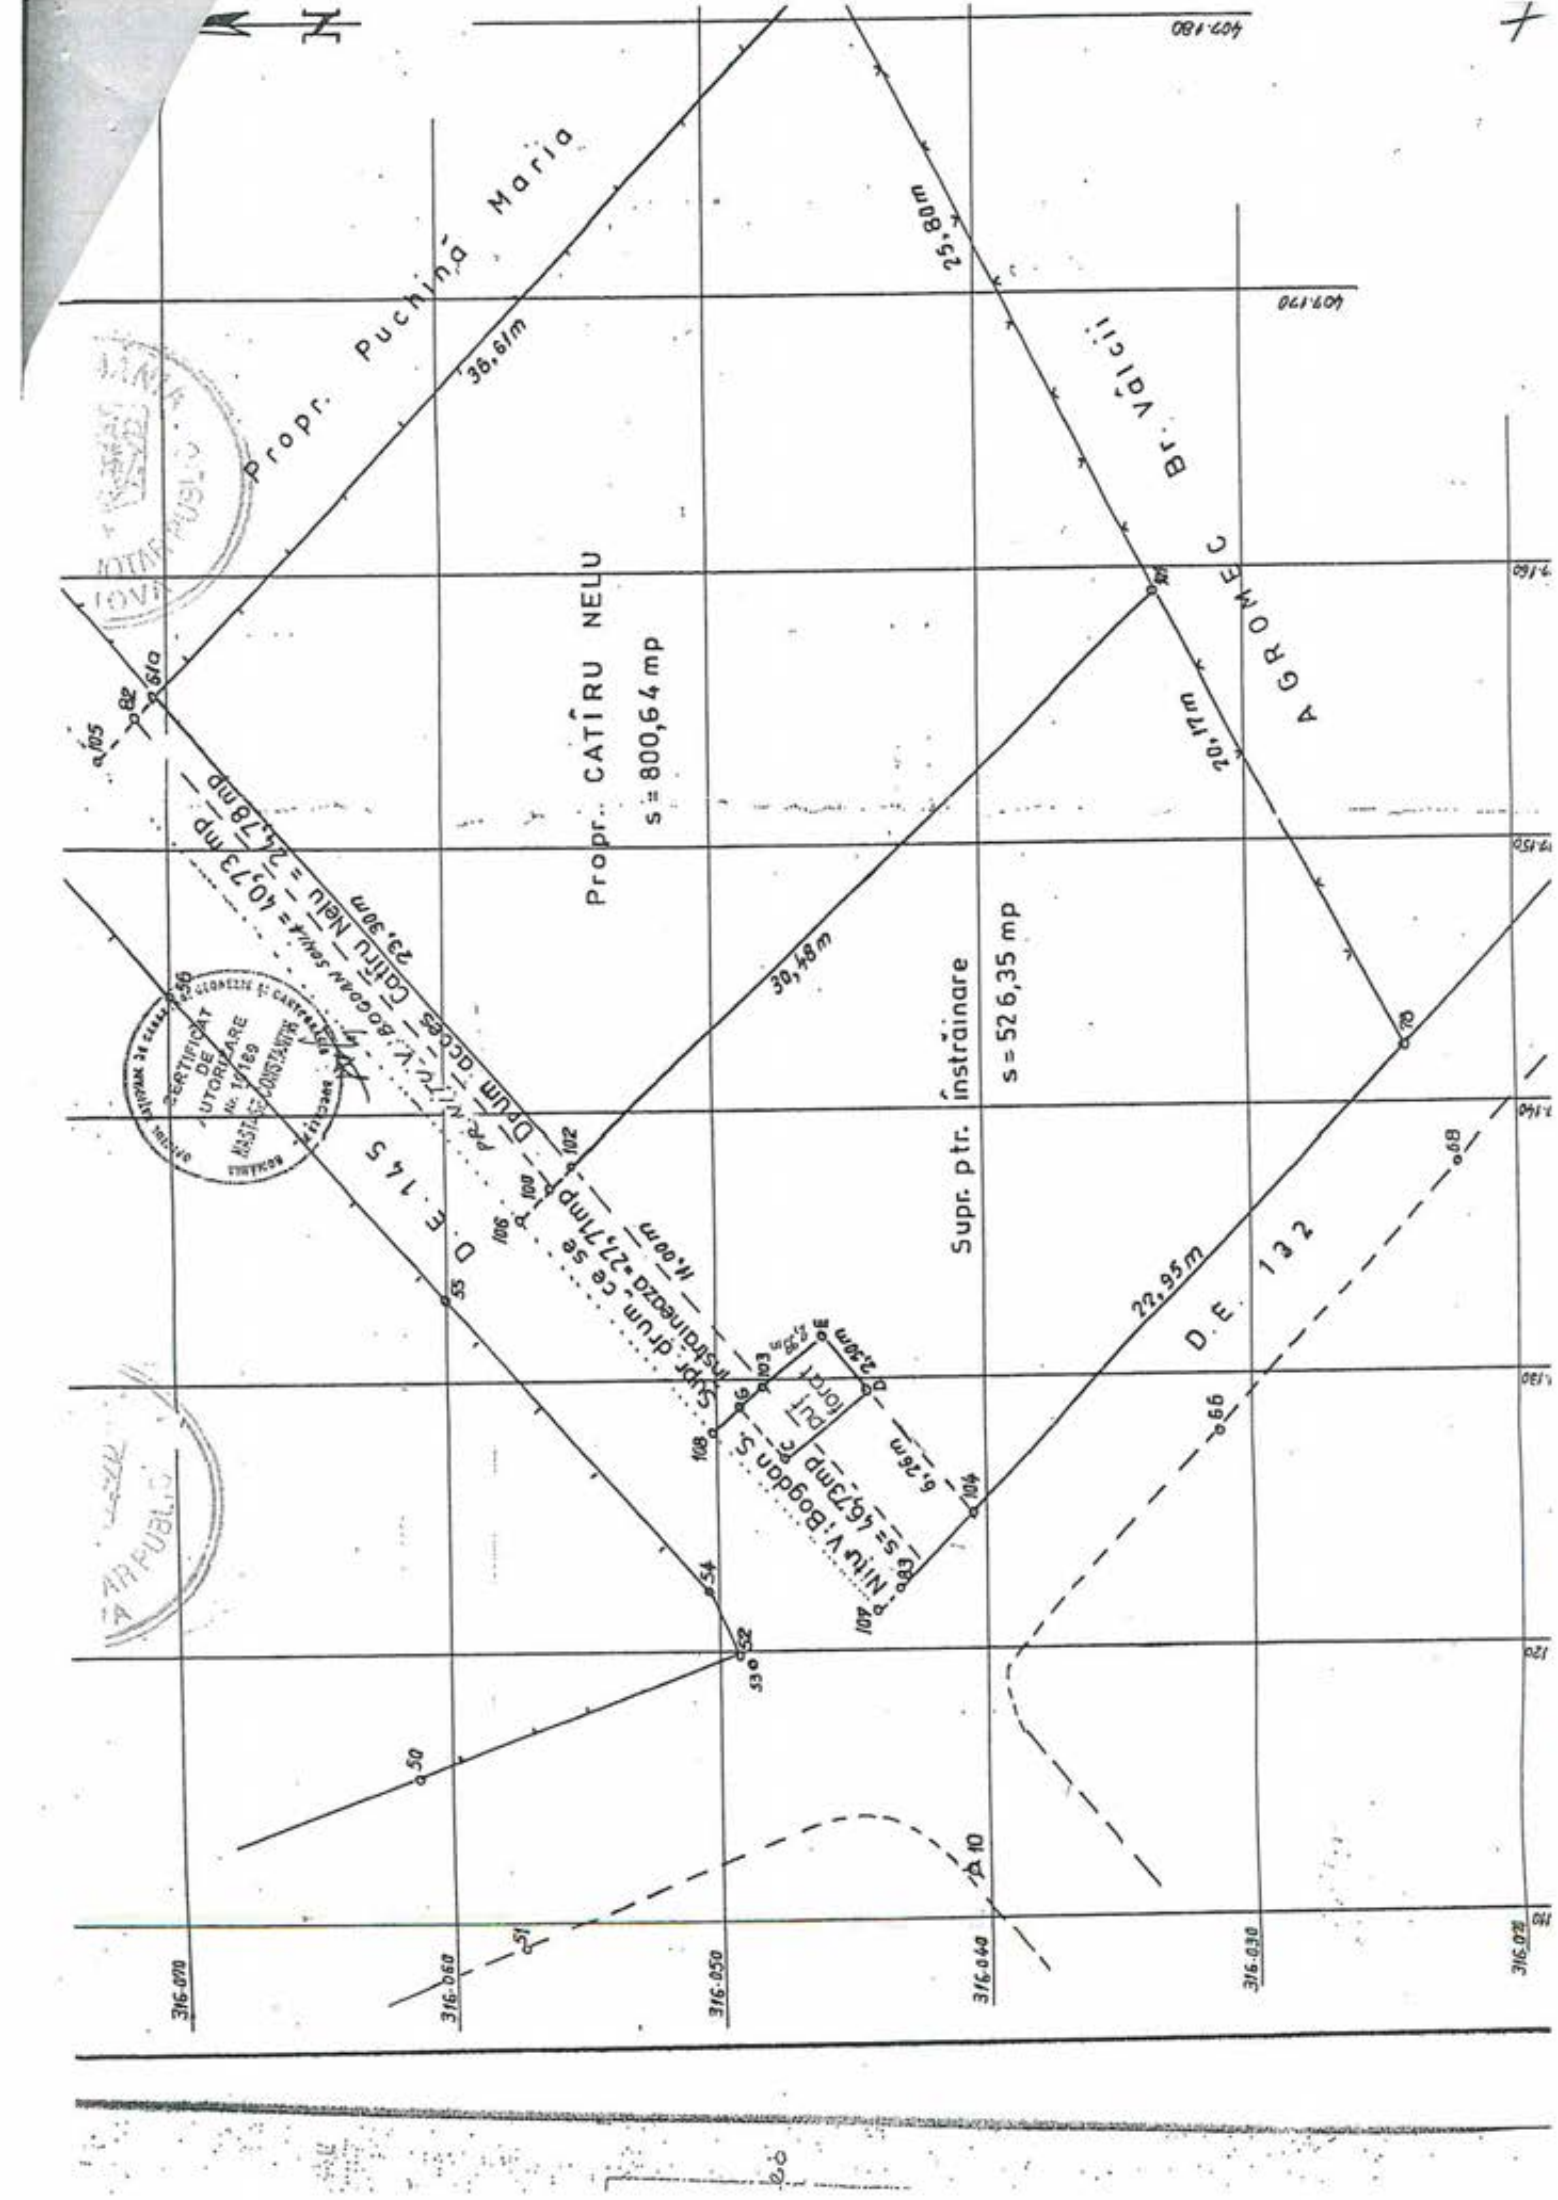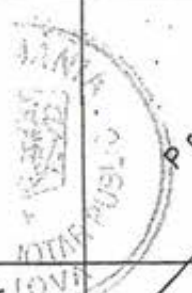

1:200

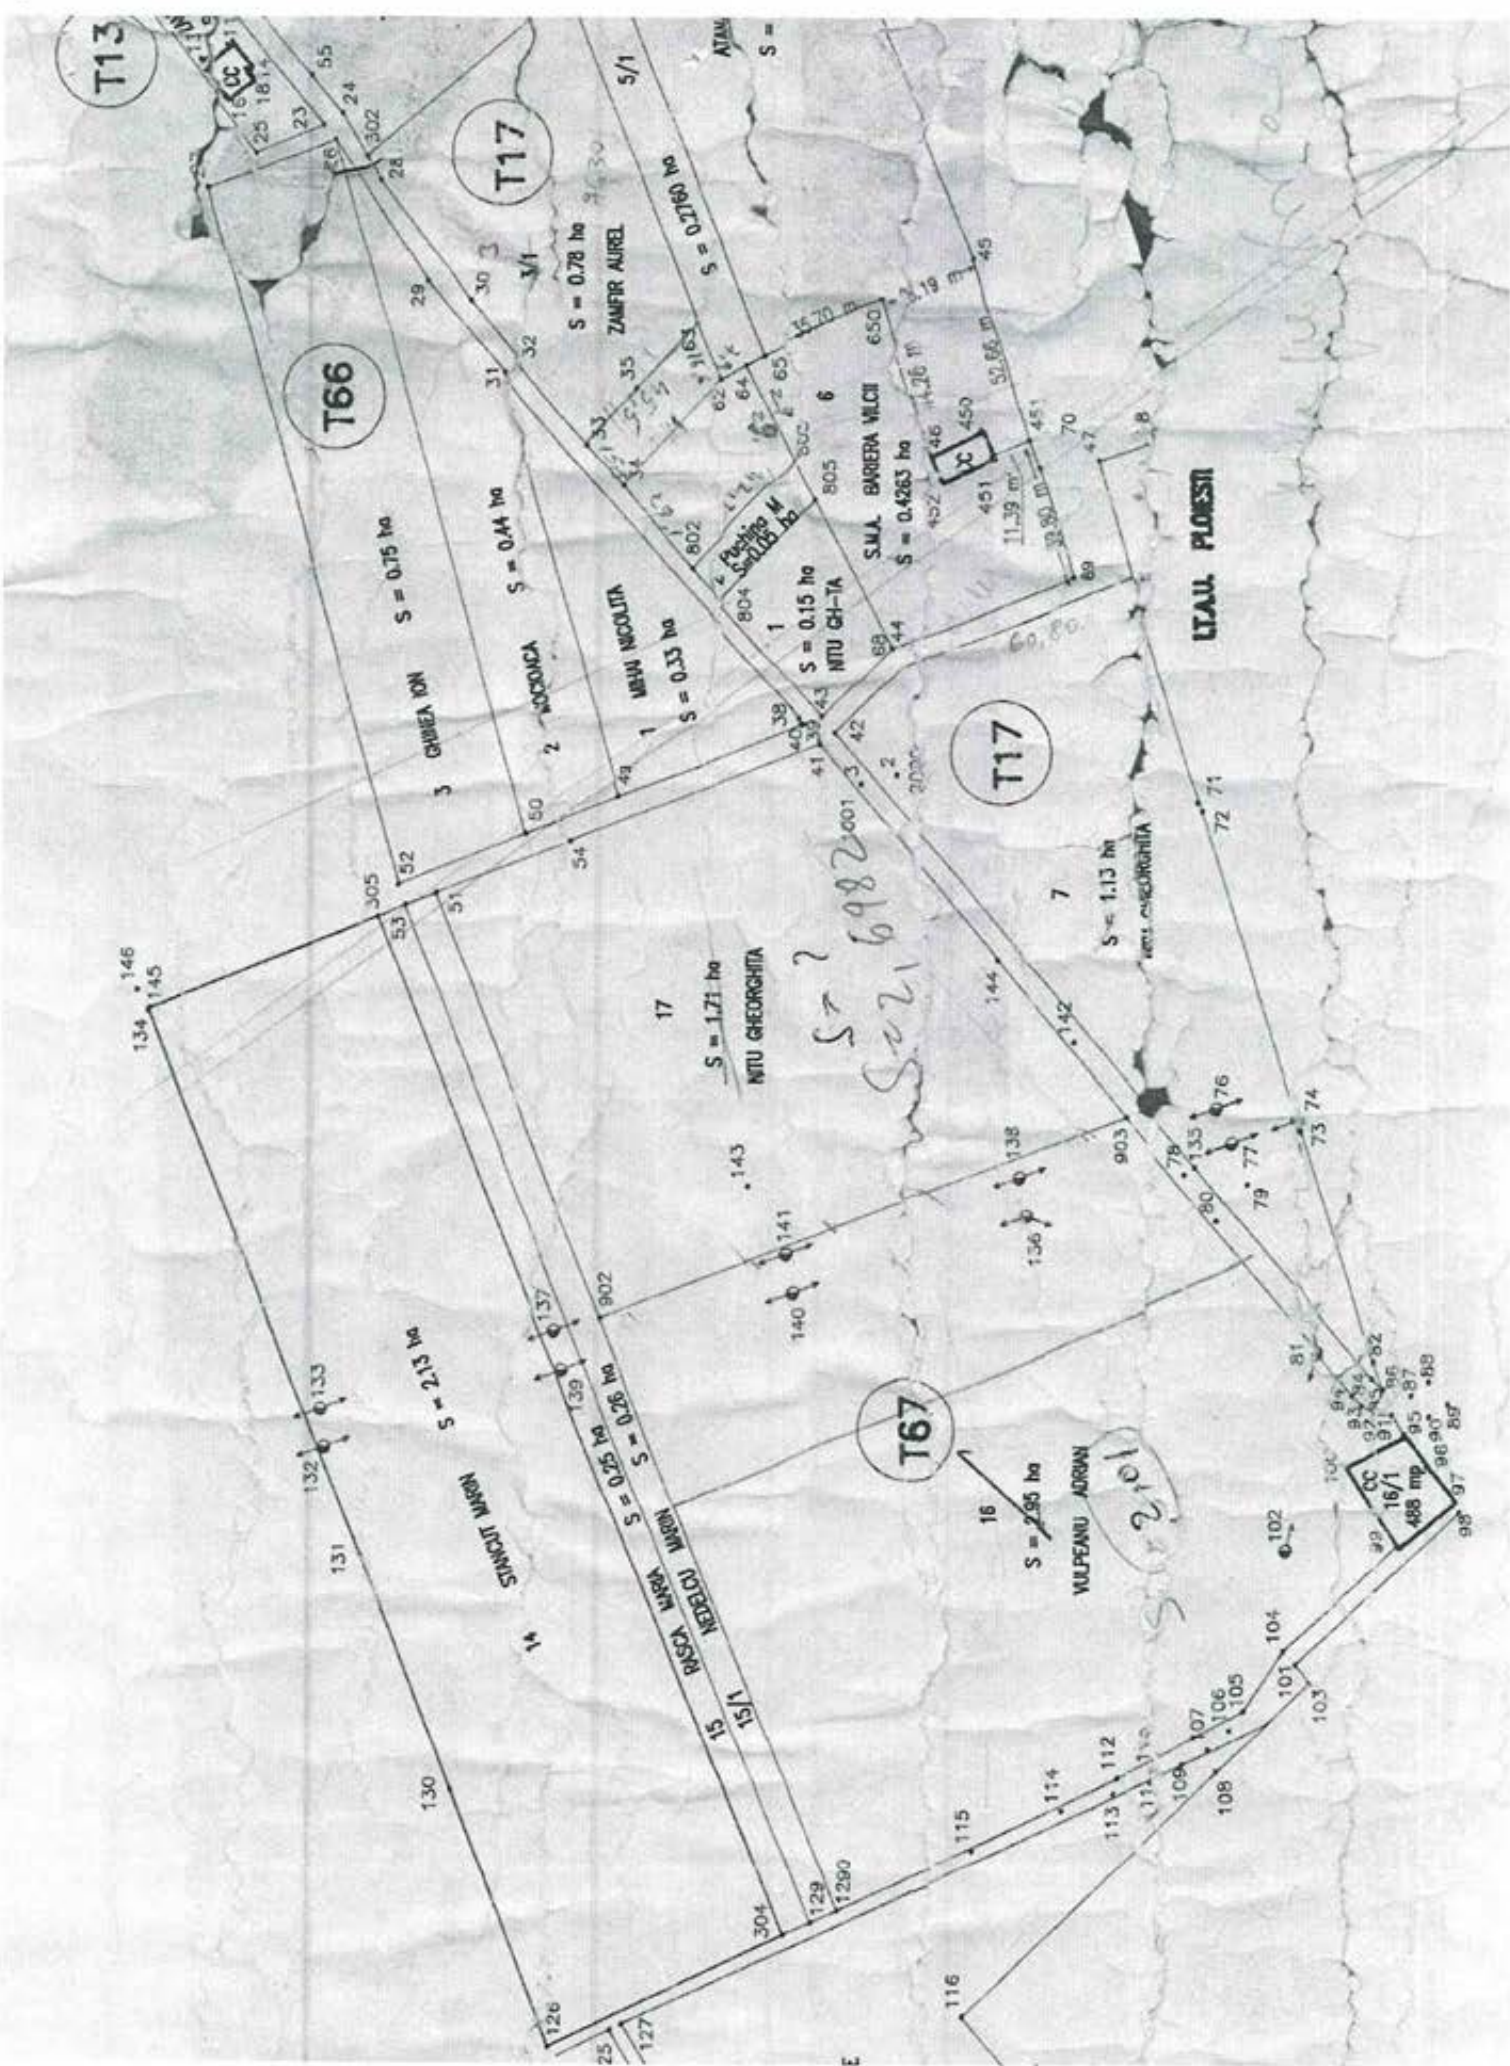



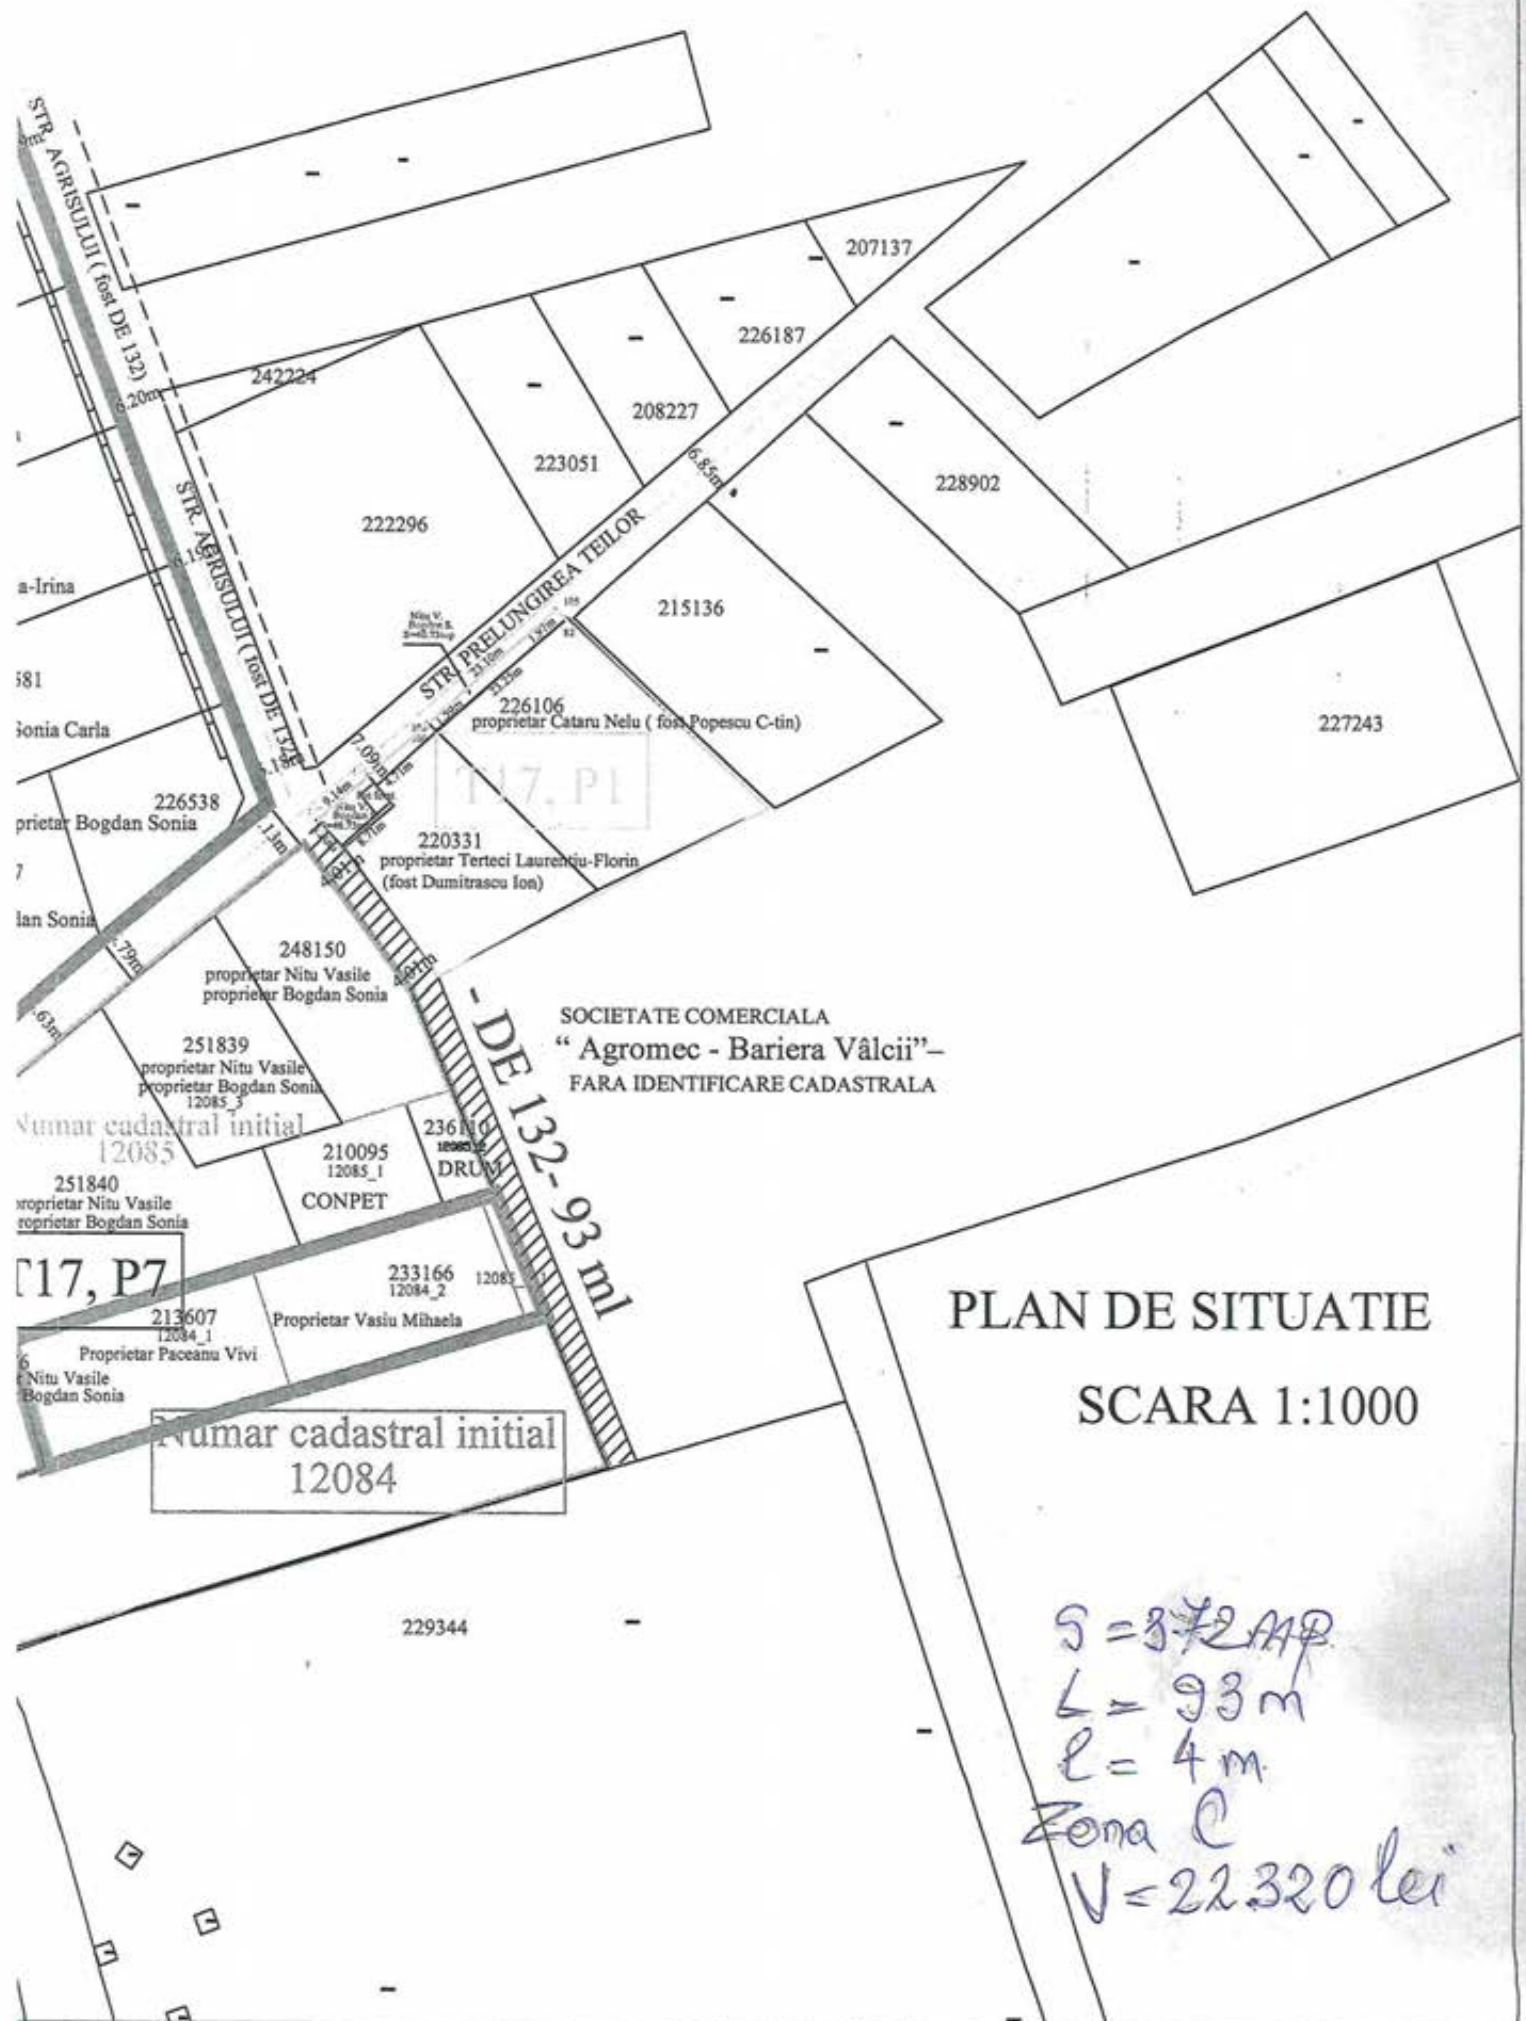

SOCIETATE COMERCIALA  
 "Agromec - Bariera Vâlcii"  
 FARA IDENTIFICARE CADASTRALA

PLAN DE SITUATIE  
 SCARA 1:1000


Numar cadastral initial  
 12084

*S = 372 MP*  
*L = 93 m*  
*l = 4 m*  
 Zona C  
*V = 22.320 lei*

a-Irina  
 581  
 Ionia Carla  
 proprietar Bogdan Sonia  
 7  
 Ian Sonia  
 251840  
 proprietar Nitu Vasile  
 proprietar Bogdan Sonia  
 [17, P7]  
 6  
 Nitu Vasile  
 Bogdan Sonia

242224  
 222296  
 223051  
 208227  
 226187  
 207137  
 228902  
 215136  
 226106  
 proprietar Cataru Nelu ( fost Popescu C-tin)  
 220331  
 proprietar Terteci Laurentiu-Florin  
 (fost Dumitrascu Ion)  
 248150  
 proprietar Nitu Vasile  
 proprietar Bogdan Sonia  
 251839  
 proprietar Nitu Vasile  
 proprietar Bogdan Sonia  
 12085\_3  
 210095  
 12085\_1  
 CONPET  
 236100  
 12085\_2  
 DRUM  
 233166  
 12084\_2  
 12085  
 Proprietar Vaslu Mihaela

229344

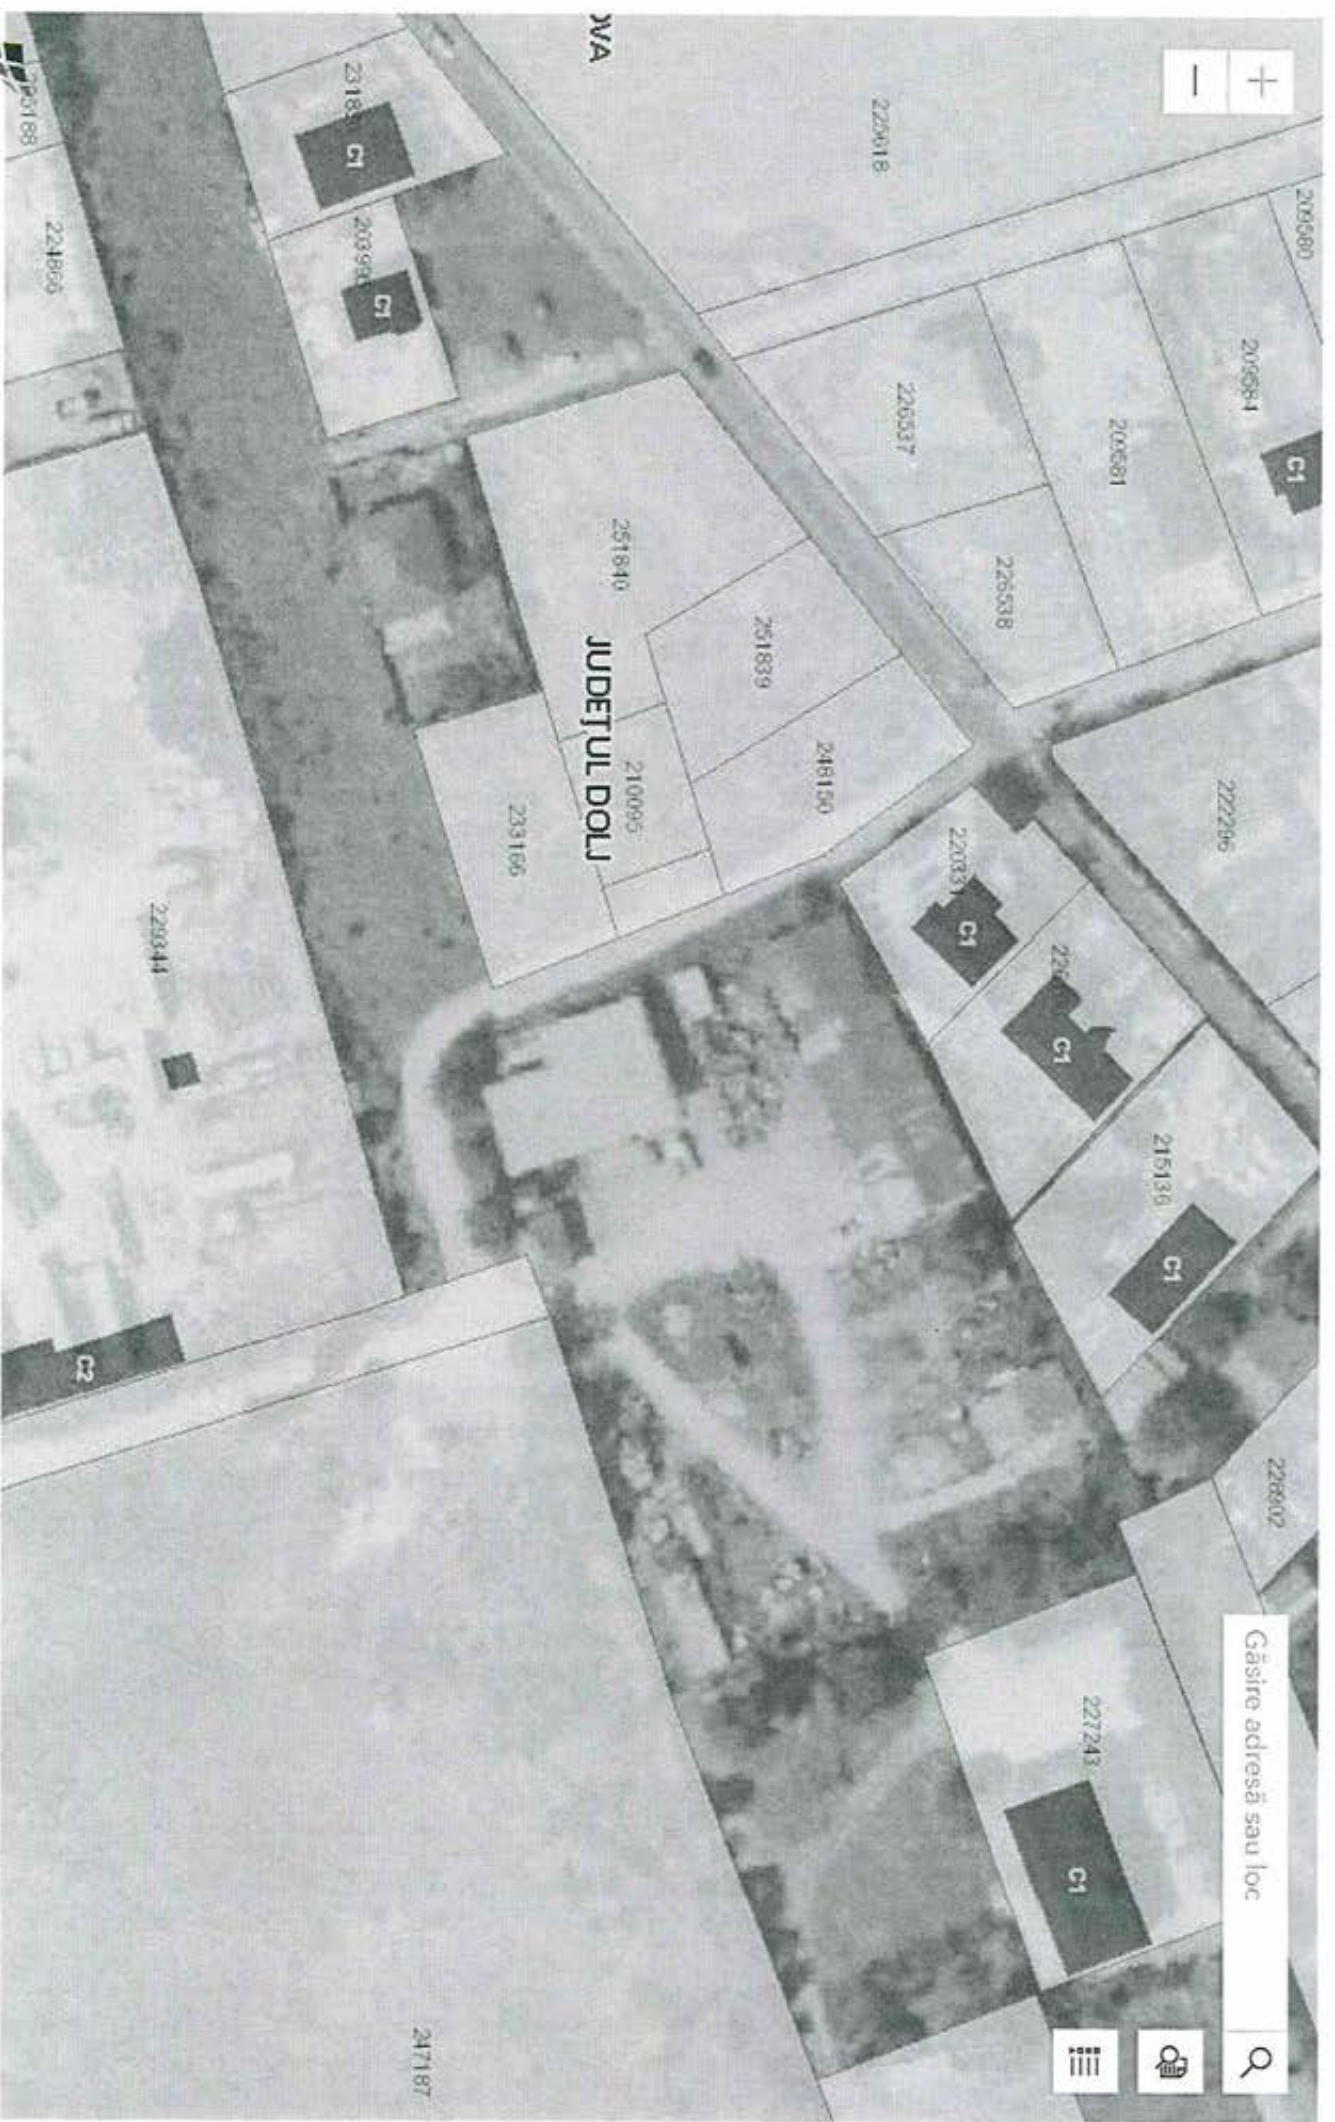

Găsiți adresă sau loc

















## Teren

## LEI/M.P.

Zona A0	3,680
Zona A1	1,700
Zona A2	1,150
Zona A3	860
Zona B	290
Zona C	115
Zona D	60
Zona Industrială Vest - terenuri <5000 mp	290
Zona Industrială Vest - terenuri >5000 mp	125
Extravilan Craiova	23
Intravilan Localități Limitrofe	35
Zona N-E	115
Zona S-E	115

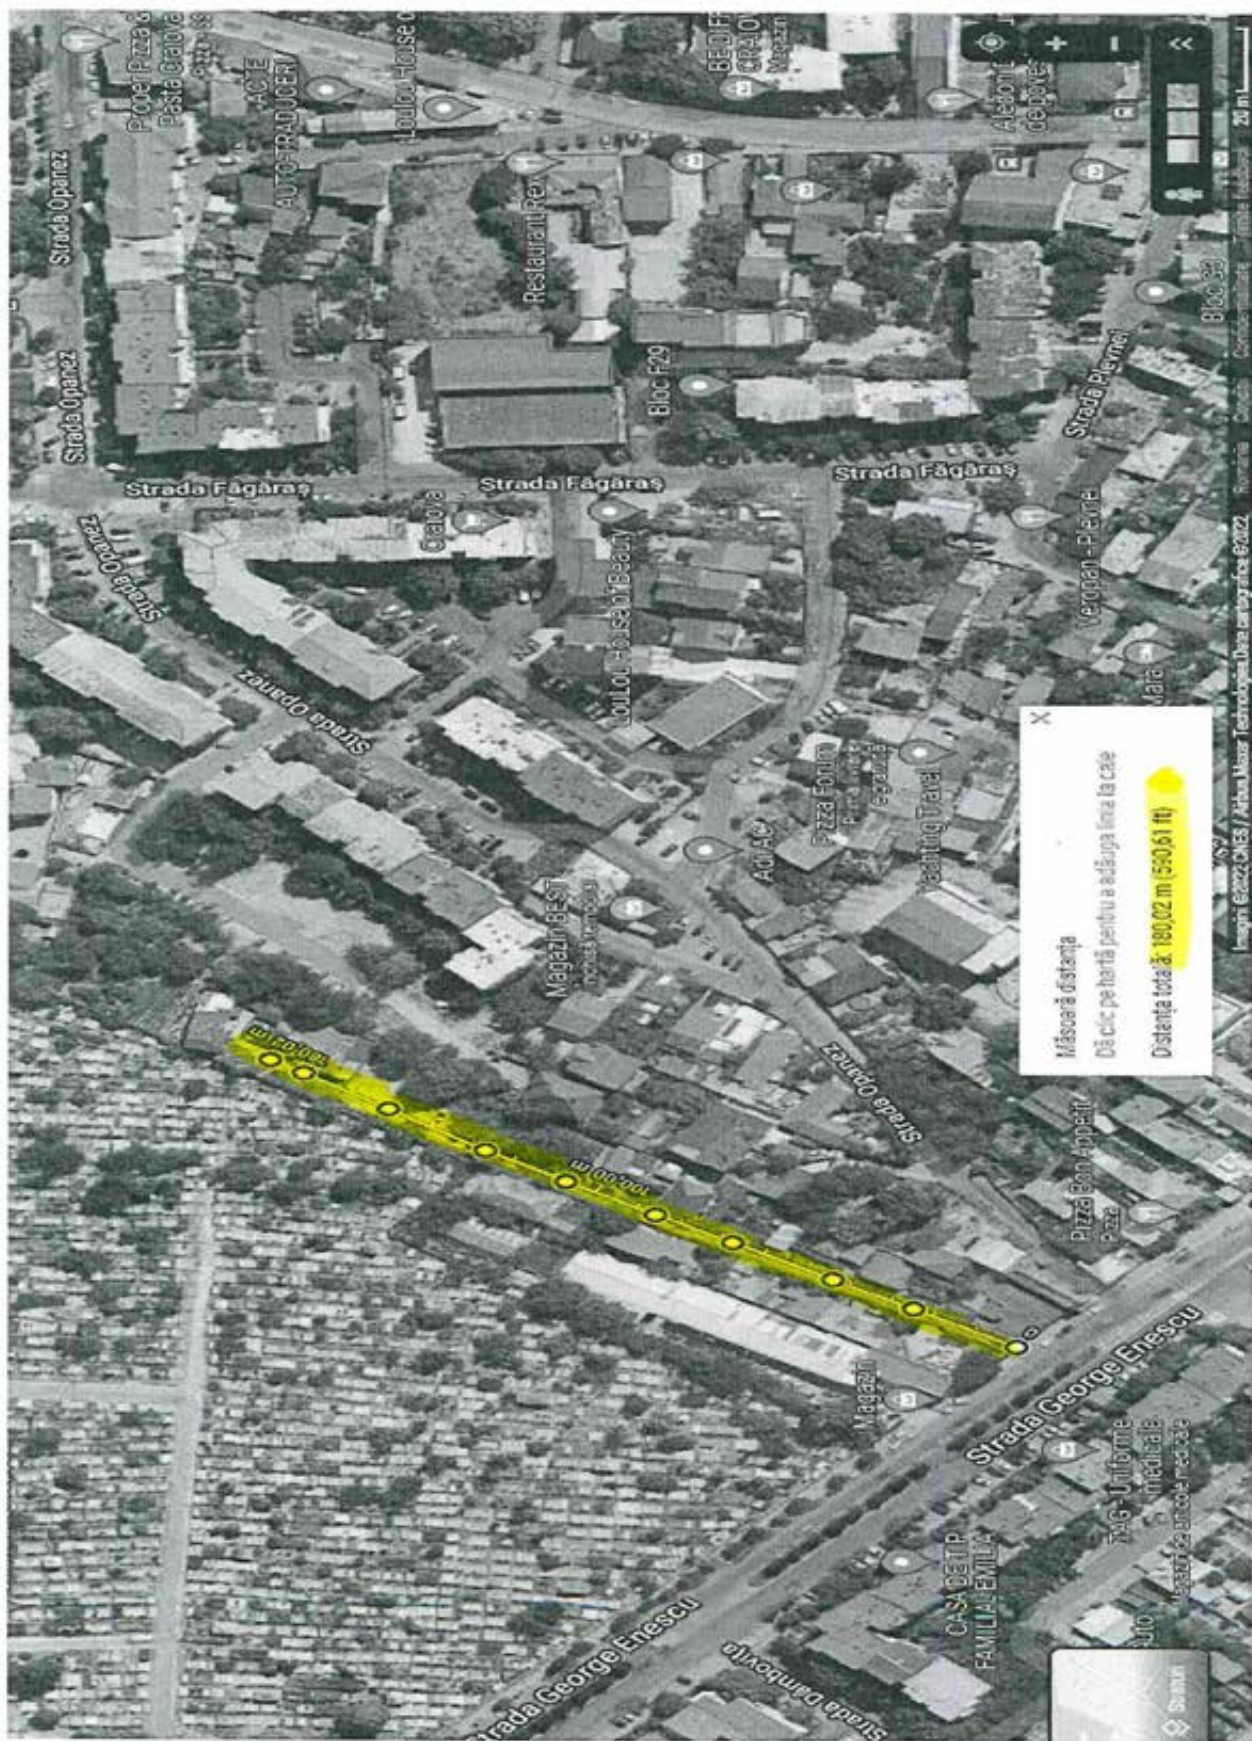

$L = 180 \text{ m}$ .  $l = 3 \text{ m}$ .  $S = 540 \text{ m}$ .

Zona B.,  $V = 156600 \text{ lei}$



## HOTĂRÂREA NR. 526

Consiliul Local al Municipiului Craiova, întrunit în ședința ordinară din data de 26.11.2009;

Având în vedere raportul nr.145958/2009 al Direcției Patrimoniu prin care se propune modificarea inventarului bunurilor care aparțin domeniului public al municipiului Craiova, aprobat prin Hotărârea Guvernului nr.141/2008 și rapoartele comisiilor de specialitate ale Consiliului Local al Municipiului Craiova nr.366, 368, 369, 370, 372/2009;

În conformitate cu prevederile Legii nr.213/1998 privind proprietatea publică și regimul juridic al acesteia, cu modificările și completările ulterioare;

În temeiul art.36 alin.2 lit.c coroborat cu alin.5 lit.a, art.45 alin.3 și art.61 alin.2 din Legea nr.215/2001, republicată, privind administrația publică locală;

### HOTĂRĂȘTE:

**Art.1.** Se aprobă modificarea inventarului bunurilor care aparțin domeniului public al municipiului Craiova aprobat prin Hotărârea Guvernului nr.141/2008, după cum urmează:

- a) se completează cu bunurile prevăzute în anexa nr.1 care face parte integrantă din prezenta hotărâre.
- b) se anulează pozițiile referitoare la bunurile prevăzute în anexa nr.2 care face parte integrantă din prezenta hotărâre.

**Art.2.** Se aprobă trecerea din domeniul public în domeniul privat al municipiului Craiova, în vederea scoaterii din funcțiune, a unor bunuri, prevăzute în anexa nr.3 care face parte integrantă din prezenta hotărâre.

**Art.3.** Se aprobă darea în administrare, către Regia Autonomă de Administrarea Domeniului Public și Fondului Locativ Craiova a bunurilor prevăzute în anexa nr.4 care face parte integrantă din prezenta hotărâre.

**Art.4.** Pe data prezentei hotărâri, se modifică în mod corespunzător Hotărârile Consiliului Local al Municipiului Craiova nr.147/1999 referitoare la însușirea inventarului bunurilor care aparțin domeniului public al municipiului Craiova și Hotărârea nr.80/2006 referitoare la darea în administrarea Regiei Autonome de Administrare a Domeniului Public și Fondului Locativ Craiova, a unor bunuri ce aparțin domeniului public al municipiului Craiova.





Nr. crt	Denumire	HG 965/2002	HG 141/2008	Cod de clasificatie	Lungime	Latime	Suprafata	Imbracaminte	Lungime	latime suprafata	Imbracaminte	Valoare de inventar	
1	Aleea Alexandru Odobescu	3	2379	1.3.7.1	75	4	300	pamant	-	-	-	0,01	
2	Aleea Gheorghe Chitu	28	2365	1.3.7.2	130	3	390	Piatra cubica	-	-	-	0,01	
3	Aleea Izvorului	34	2371	1.3.7.1	70	3	210	Pamant + piatra	-	-	-	0,01	
4	Aleea Obedeanu	44	2418	1.3.7.1	40	4	160	Pamant	-	-	-	0,01	
5	Aleea Rovinari	52	2426	1.3.7.3	150	4	600	Beton	-	-	-	0,01	
6	Aleea Rosnov	53		1.3.7.1	100	4	400	pamant	-	-	-	0,01	
7	Aleea soimului	55	2428	1.3.7.2	300	7	2100	Piatra cubica	-	-	-	0,01	
8	Aleea 1 Decembrie 1918	62		1.3.7.3	200	5	1000	beton	-	-	-	0,01	
9	Aleea 1 Alunului	66	2401	1.3.7.1	140	4	560	Pamant	-	-	-	0,01	
10	Aleea 1 Mei	93	2314	1.3.7.2	150	4	600	Piatra cubica	-	-	-	0,01	
11	Aleea 1 Pandurilor	99		1.3.7.3	110	6	660	beton	110	3	330	beton	0,01
12	Aleea 1 Productelor	106		1.3.7.1	120	5	600	pamant	-	-	-	0,01	
13	Aleea 1 Targului	112	2295	1.3.7.2	240	7	1680	Asfalt	240	2	420	Asfalt	0,01
14	Aleea III Drumul Muntelui	171	2544	1.3.7.1	224	5	1120	Balast	-	-	-	0,01	
15	Aleea III George Erescu	174	2547	1.3.7.1	180	3	540	Pamant	-	-	-	0,01	
16	Aleea III Palatinis	176	2540	1.3.7.2	210	5	1050	Piatra cubica	-	-	-	0,01	
17	Aleea IV Drumul Muntelui	191	2525	1.3.7.1	410	5	2050	Pamant	-	-	-	0,01	
18	Aleea VI Poligonului	215	2560	1.3.7.1	120	4	480	Pamant	-	-	-	0,01	
19	Aleea VII Parangului	220	2554	1.3.7.2	371	6	2226	Asfalt	371	6	2226	Asfalt	0,01
20	Aleea Arhitect Duiliu Marcu	269	2445	1.3.7.2	371	6	2226	Asfalt	371	6	2226	Asfalt	0,01
21	Str. Blanduziei	303	2479	1.3.7.2	120	6	720	Asfalt	120	3	360	Dale beton	0,01
22	Str. I.D. Stouica			1.3.7.3	205	6	1230	Beton	205	2	220	Pamant	0,01
23	Str. Drumul Greu	420	1981	1.3.7.3	250	10	2500	Beton	-	-	-	0,01	
24	Str. Frasin	458		1.3.7.3	90	5	450	piatra cub	90	3	270	dale bet	0,01
25	Str. Grivita	496		1.3.7.2	120	7	840	asfalt	120	2,5	300	asfalt	0,01
26	Str. Magnoliei	553	2151	1.3.7.2	200	7,1	1420	Asfalt	200	2	400	Asfalt	0,01
27	Str. Muncitorului	589	2187	1.3.7.2	1395	7	9765	Pavaj + pamant	1395	3	4185	Dale beton	0,01
28	Str. Piersicului	645	254	1.3.7.3	280	6	1680	Asfalt	280	4	1120	Asfalt	0,01
29	Str. Sfântul Gheorghe	718	200	1.3.7.2	85	5	425	Piatra cubica	85	2	170	Dale beton	0,01
30	Str. tarcului	758		1.3.7.1	400	5	2000	pamant	400	3	1200	dale bet	0,01
31	Str. Cimitirului	812		1.3.7.3	380	5	1900	pamant	380	2	760	dale bet	0,01
32	Str. Crizantemelor	813		1.3.7.3	105	6	630	beton	105	3	315	dale bet	0,01
33	Str. Bradesti		5494	1.3.7.1	-	-	-	Pamant	-	-	-	0,01	
34	Str. Zimnicea			-	-	-	-	Disparuta din nomenclator	-	-	-	0,01	

Alee de acces nr. cadastral provizoriu 8506/1/6	17	95	7	665	Pământ	-	-	-	0,01
---	----	----	---	-----	--------	---	---	---	------

Denumire	HG 965/2002	HG 141/2008	Cod de clasificatie	Lungime	latime	suprafata	Imbracaminte rutiera	Lungime	latime	suprafata	Imbracaminte	Valoare de inventar
Pod rutier Brestei – inters cu str. Raului	824	3034	1.3.17.2	14	12	168	Asfalt	14	2	28	Asfalt	0,01
Pod rutier râu Amaradia	831		1.3.17.2	140	14	1960	Asfalt	140	2	280	Asfalt	0,01
Pod CF Bariera Vlăcii	832		1.3.17.2	50	30	1500	Beton	-	-	-	-	0,01
Pod rutier 2 peste canalcolector	834		1.3.17.2	10	6	60	Asfalt	-	-	-	-	0,01

Denumire	HG 965/2002	Cod clasificatie	Lungime	latime	suprafata	Imbracaminte rutiera	N	S	E	V	Valoare
Parcare – S.C. Mercur S.A.	859	1.3.7.2	186	29	2620	asfalt	SC Mercur	str. Popa Sapca	SC Mercur	Biserica Sf. Treime	0,01
Parcare – Calea București - Multiplex	950	1.3.7.2	1525	5	7626	asfalt	Calea București	Zonă verde	Zonă verde	Str. Romul	0,01
Parcare – Grivita Rosie, incinta blocuri	953	1.3.7.3	120	5	600	beton	Aleea pietonala Mercur	Str. Madona Dudu	Mercur	Bl.4B	0,01



LISTA DE INVENTARIERE - Strazi, alii - proxi  
 Data 19-12-2008  
 ari iesini

Unitatea Magazia		Gestiunea DOMENIUL PUBLIC										Pag					
Nr crt	Denumirea bururilor inventariate	Poz HCL 965	Nr Inventar	Cod	Carosabil / u.m.		Imbrac. rutiera	Cantitatea / u.m.		Trotoare / u.m.		Imbrac. trotoare	Pret unitar de inreg in contab	Val. cont	Val. inv.	Diferente	
					Lung [m]	Lat [m]		Lung [m]	Supr [m <sup>2</sup> ]	Lat [m]	Supr [m <sup>2</sup> ]					Plus	Minus
0	1	2		3	4	5	6	7	8	9	10	11	12	13	14	15	16
18	Aleea VI Poligonului	215.	12001876	A.S.H.I.	120	4	480	Pământ	-	-	-	-	0,01		0,01		
19	Aleea VII Parângului	220	12001870	1.3.7.2.	371	6	2226	Asfalt	371	6	2226	Asfalt	0,01		0,01		
20	Aleea Arhitect Duliu Marcu	269	12001761	1.3.7.2.	371 255	6 6	2226	Asfalt beton	371 255	6 3	2226 26	Asfalt	0,01		0,01		SA.Arh.
21	Str. Blanduziei	303.	12001795	1.3.7.2.	120	6	720	Asfalt	120	3	360	Dale beton	0,01		0,01		
22	Str. D. Stouica	393	12001407	1.3.7.3.	205	6	1230	Beton	205	2	220	Pământ	0,01		0,01		
23	Str. Drumul Greu	420.	12001288	1.3.7.3.	250	10	2500	Beton	-	-	-	-	0,01		0,01		
24	Str. Frasin	458	12001326	1.3.7.3.	90	5	450	platră cub	90	3	270	dale bet	0,01		0,01		
25	Str. Grivlia	496	12001520	1.3.7.2.	120	7	840	asfalt	120	2,5	300	asfalt	0,01		0,01		
26	Str. Magnoliei	553.	12001460	1.3.7.2.	200	7,1	1420	Asfalt	200	2	400	Asfalt	0,01		0,01		
27	Str. Muncitorului	589.	12001496	1.3.7.2.	1395	7	9765	Paveaj + pământ	1395	3	4185	Dale beton	0,01		0,01		
28	Str. Piersicului	645.	12002306	1.3.7.3.	280	6	1680	Asfalt	280	4	1120	Asfalt	0,01		0,01		
29	Str. Sfântul Gheorghe	718.	12002250	1.3.7.2.	85	5	425	Piatră cubică	85	2	170	Dale beton	0,01		0,01		
30	Str. Tarcului	758	12002290	A.S.H.I.	400	5	2000	pământ	400	3	1200	dale bet	0,01		0,01		
31	Stradela Preda	810.	12002459	1.3.7. 2	96,5	2,7	260,5	Asfalt	-	-	-	-	0,01		0,01		
32	Str. Cimirlului	812	12002461	1.3.7.3.	380	5	1900	pământ	380	2	760	dale bet	0,01		0,01		
33	Str. Crizantemelor	813	12002452	1.3.7.3.	105	6	630	beton	105	3	315	dale bet	0,01		0,01		
34	Aleea acces - all. II Parângului		12006388	A.S.H.I.	154	3	463	Pământ	-	-	-	-	0,01		0,01		
35	Aleea acces - str.		12006387	A.S.H.I.	263	2	532	Pământ	-	-	-	-	0,01		0,01		

Comisia de inventariere										Gestionar ( Responsabil imobilizăii corporele )		Contabilitate	
Total pagina										0,18			
Numele și prenumele Semnătura	Nicu Tutu	Nicu Cristian	Daniela Nadolu	Marian Gheorghiu	Gabriel Gheorghiu	Nicolae Dolge	Micoara Ezaru						
	<i>Sicuta</i>	<i>Doly</i>	<i>Cosim</i>	<i>G</i>	<i>[Signature]</i>	<i>[Signature]</i>	<i>[Signature]</i>						

Inventarierea s-a făcut fără măsurători topo și de asemenea nu răspundem de situația juridică a pozițiilor menționate.



LISTA DE INVENTARIERE - Strazi, alei - proiect legiti  
Data 19-12-2008

Unitatea Magazia		Gestiunea DOMENIUL PUBLIC Loc de depozitare										Pag					
Nr crt	Denumirea bunurilor inventariate	Poz HCL 965	Nr Inventar	Cod	Carosabili			Imbrac rutiera	Trotuare			Pret unitar de inreg in contab	Val. Inv.	Val. cont	Diferente		
					Lung [m]	Lat [m]	Supr [m <sup>2</sup> ]		Lung [m]	Lat [m]	Supr [m <sup>2</sup> ]				Plus	Minus	
0	1	2		3	4	5	6	7	8	9	10	11	12	13	14	15	16
1	Aleea Alexandru Octobescu	3	12001892	1.3.7.1	75	4	300	pământ	-	-	-	-	0,01				
2	Aleea Gheorghe Chitu	28	12001878	1.3.7.2	130	3	390	Platră cubică	-	-	-	-	0,01				
3	Aleea Izvorului	34	12001884	1.3.7.1	70	3	210	Pământ + piatră	-	-	-	-	0,01				
4	Aleea Obedeanu	44	12001733	1.3.7.1	40	4	160	Pământ	-	-	-	-	0,01				
5	Aleea Rovinari	52	12001741	1.3.7.3	150	4	600	Beton	-	-	-	-	0,01				
6	Aleea Rosnov	53	12001742	1.3.7.1	100	4	400	pământ	-	-	-	-	0,01				
7	Aleea Șoimului	55	12001744	1.3.7.2	300	7	2100	Platră cubică	-	-	-	-	0,01				
8	Aleea 1 Decembrie 1918	62	12001712	1.3.7.3	200	5	1000	beton	-	-	-	-	0,01				
9	Aleea Alunului	66	12001716	1.3.7.1	140	4	560	Pământ	-	-	-	-	0,01				
10	Aleea 1 Mai	93	12001626	1.3.7.2	150	4	600	Platră cubică	-	-	-	-	0,01				
11	Aleea Pandurilor	99	12001620	1.3.7.3	110	6	660	beton	110	3	330	beton	0,01				
12	Aleea Productelor	108	12001600	1.3.7.1	120	5	600	pământ	-	-	-	-	0,01				
13	Aleea Târgului	112	12001606	1.3.7.2	240	7	1680	Asfalt	240	2	420	Asfalt	0,01				
14	Aleea Drumul Muntenilor	171	12001860	1.3.7.1	224	5	1120	Balast	-	-	-	-	0,01				
15	Aleea George Enescu	174	12001863	1.3.7.1	180	3	540	Pământ	-	-	-	-	0,01				
16	Aleea III Paltinș	178	12001856	1.3.7.2	210	5	1050	Platră cubică	-	-	-	-	0,01				
17	Aleea IV Drumul Muntenilor	191	12001841	1.3.7.1	410	5	2050	Pământ	-	-	-	-	0,01				
Total pagina													0,17				
Comisia de inventariere													Contabilitate				
Numele și prenumele Semnătura	Nicu Tuțu	Nicu Crișorian	Daniela Nădolu	Marian Ghencioiu	Gabriel Ghencioiu	Nicolae Dolre	Mirona Ezzaru										

Inventarierea s-a făcut fără măsurători topo și de asemenea nu răspundem de situația juridică a pozițiilor menționate.



Unitatea Magazia		LISTA DE INVENTARIERE – Strazi, alei – pro, 3rd ieșiri Data 19-12-2008												Gestiunea DOMENIUL PUBLIC		Pag		
Nr crt	Denumirea bunurilor inventariate	Poz HCL 905	Nr inventar	Cod	Carosabil			Imbrăc. rutiera	Trotuare / u.m.			Imbrăc. trotuare	Pret unitar de înreg în contab	Val. cont	Val. inv.	Diferente		Pag
					Lung [m]	Lat [m]	Supr [m <sup>2</sup> ]		Lung [m]	Lat [m]	Supr [m <sup>2</sup> ]					Plus	Minus	
0	1	2		3	4	5	6	7	8	9	10	11	12	13	14	15	16	3
36	Bariera Vilcilor Aleea acces D.E.30 de pe str. Villor		12006369	12006369	113	3,8	434,6 4	-	-	-	-	-	0,01		0,01			
37	Str. Brădeștii		12005099	12005099	-	-	-	Pământ	-	-	-	-	0,01		0,01			
38	Str. Zimnicea		12006520	12006520	-	-	-	Dispărută din nomenclator	-	-	-	-	0,01		0,01			

**Motivație:**

Pozițiile 3, 28, 34, 44, 52, 53, 55, 62, 66, 93, 99, 106, 112, 171, 174, 176, 191, 215, 220, 303, 363, 420, 458, 553, 589, 645, 718, 758, 810, 812, 813 – înregistrări eronate, nu există în Nomenclatorul Străzilor municipiului Craiova.  
 Poziția 496 – inclusă în actuala parcare adiacentă laturii de Nord a magazinului Mercur.  
 Nr crt 34 - 38 - înregistrări eronate, nu există în Nomenclatorul Străzilor municipiului Craiova  
 — Poziția 269 – înregistrare dublă (poziția 5)

Comisia de inventariere												0,03		Gestionar ( Responsabil Imobilizări corporale )		Contabilitate	
Total pagină												0,03					
Numele și prenumele Semnătura	Nicu Tutu	Nicu Cricorian	Daniela Nadolu	Marian Ghencioiu	Gabriel Gherjovici	Nicolae Dobre	Mioara Ezaru										
	<i>L. Tutu</i>	<i>C. Cricorian</i>	<i>D. Nadolu</i>	<i>M. Ghencioiu</i>	<i>G. Gherjovici</i>	<i>N. Dobre</i>	<i>M. Ezaru</i>										

Inventarierea s-a făcut fără măsurători topo și de asemenea nu răspundem de situația juridică a pozițiilor menționate.

PRIMĂRIA MUNICIPIULUI CRAIOVA

103224/30.12.2008

APROBAT,  
PRIMAR  
EC. ANTONIE SOLOMON

VIZAT,  
DIRECTOR EXECUTIV ADJ  
EC. GEORGETA CHICIU

PROCES-VERBAL  
Încheiat azi: 30/12/2008

Comisia centrală de inventariere pe anul 2008 a domeniului public al municipiului Craiova, stabilită în baza Dispoziției nr. 7957/05/11/2008 a Primarului Municipiului Craiova, alcătuită din :

- |                      |              |
|----------------------|--------------|
| 1. Mărinică Dincă    | - președinte |
| 2. Nicolae Pascu     | - membru     |
| 3. Sever Bordu       | - membru     |
| 4. Octavian Mateescu | - membru     |
| 5. Adriana Motocu    | - membru     |
| 6. Fănica Gavrilă    | - secretar   |

s-a întrunit și a analizat procesele verbale cu listele de inventariere a mijloacelor fixe aparținând domeniului public, întocmite de subcomisii pe locuri de folosință, după cum urmează:

Subcomisia nr. 1  
alcătuită din:

- |                      |              |
|----------------------|--------------|
| 1. Nicu Tuțu         | - președinte |
| 2. Nicu Cricorian    | - membru     |
| 3. Daniela Nadolu    | - membru     |
| 4. Marian Ghencioiu  | - membru     |
| 5. Gabriel Ghenovici | - membru     |
| 6. Nicolae Dobre     | - membru     |
| 7. Mloara Ezaru      | - membru     |
| 8. Ileana Istodor    | - secretar   |

a inventariat mijloacele fixe: străzi, alei, parcuri auto, aflate în patrimoniul public administrat de Consiliul Local al Municipiului Craiova la data de 19 decembrie 2008  
Rezultatul inventarierii se prezintă astfel:

	Faptic	Scriptic	Diferențe
Mijloace fixe	65601814,87	65325925,76	+275889,11
diferențe			

La valorificarea inventarului s-a constatat un plus de 275889,11 lei ce reprezintă modernizare străzi și parcuri efectuate din cheltuieli de reparații curente.



Subcomisia nr. 2

alcătuită din:

- |                     |              |
|---------------------|--------------|
| 1. Iancu Marian     | - președinte |
| 2. Ioana Voinicu    | - membru     |
| 3. Adelina Mihalcea | - membru     |
| 4. Emilia Paștaca   | - membru     |
| 5. Teodor Lepadat   | - membru     |
| 6. Daniel Georgescu | - membru     |
| 7. Cornelia Busuioc | - membru     |
| 8. Dumitru Chiva    | - membru     |
| 9. Claudiu Dinu     | - membru     |
| 10. Remus Popa      | - membru     |
| 11. Flori Luiza     | - membru     |
| 12. Mirea Marina    | - secretar   |

a inventariat mijloacele fixe: clădiri, conducte de apă, instalații captare apă, stații pompe canalizare, împrejurii, teren aducțiuni, rezervoare WC-uri, rețele canalizări, branșamente apă, racorduri canal etc. aflate în domeniul public și în administrarea RA Apă Craiova la data de 23.12.2008

Rezultatul inventarierii se prezintă astfel:

	Faptic	Scriptic	Diferente
Mijloace fixe	46165004.46	45617187.14	+547817.32

La valorificarea inventarului s-a constatat un plus de +547817.32 lei ce reprezintă branșamente ,racorduri canal executate de Compania de Apă la sistemul public de alimentare cu apă ,canalizare până la limita de proprietate a beneficiarilor și fac parte din domeniul public conform legislației în vigoare.

Subcomisia nr. 3

alcătuită din:

- |                       |              |
|-----------------------|--------------|
| 1. Cristi Mustăță     | - președinte |
| 2. Anghel Marin       | - membru     |
| 3. Gheorghe Tănăsioiu | - membru     |
| 4. Preda Radu Gabriel | - membru     |
| 5. Alin Mitricof      | - membru     |
| 6. Vasile Florescu    | - membru     |
| 7. Nicoleta Delcea    | - secretar   |

a inventariat mijloacele fixe :instalații termice,punțe termice,centrale termice etc. aflate în domeniul public și în administrarea RA Termoficare Craiova,la data de 23.12.2008

Rezultatul inventarierii se prezintă astfel:

	Faptic	Scriptic	Diferente
Mijloace fixe	31366505.36	31366505.86	-0.48

Din valorificarea inventarului s-a constatat o diferență de -0,48lei ce reprezintă stații hidrofor aferente punctelor și centralelor termice din municipiu Craiova predate Companiei de Apă conform Protocol de predare -primire nr.2209/2005 și HCL 78/2006.

Subcomisia nr. 4  
alcătuită din:

- |                      |              |
|----------------------|--------------|
| 1. Radu Viorel       | - președinte |
| 2. Adrian Velișcu    | - membru     |
| 3. Florin Chițiboi   | - membru     |
| 4. Cătălin Georgescu | - membru     |
| 5. Ionel Boaveanu    | - membru     |
| 6. Marin Pahonie     | - membru     |
| 7. Mircea Marian     | -secretar    |

a inventariat mijloacele fixe: platforme gospodărești, rampe, clădire publică etc. aflate în domeniul public și în administrarea SP Salubritate Craiova, la data de 23.12.2008

Rezultatul inventarierii se prezintă astfel:

	Faptic	Scriptic	Diferente
Mijloace fixe	5366.42	5366.43	+0.03
			-0.04

Din valorificarea inventarului rezultă un plus de 0.03 lei reprezentând platforme gospodărești Asociația nr.6 Lăpuș, teren aferent rampă Mofieni și rampă valea Șarpelui și un minus de -0,04 lei ce reprezintă restituiri parțiale din dispoziția Primarului și schimbări de amplasament.

Subcomisia nr. 5  
alcătuită din:

- |                    |              |
|--------------------|--------------|
| 1. Doru Marta      | - președinte |
| 2. Alexandru Petre | - membru     |
| 3. Marius Leoveanu | - membru     |
| 4. Carina Nezboda  | - membru     |
| 5. Florin Șocol    | - membru     |
| 6. Petre Toana     | - membru     |
| 7. Dorel Vladu     | -secretar    |

a inventariat mijloace fixe :linii de tramvai, rețele de contact, stație și substație de redresare etc. aflate în domeniul public și în administrarea RA Transport Craiova la data de 23.12.2008.

Rezultatul inventarierii se prezintă astfel:

	FAPTIC	SCRIPTIC	DIF
Mijloace fixe	6039519.58	6057082.48	
TVA	17562.90		
TOTAL	6057082.48	6057082.48	

În urma inventarierii nu s-au constatat diferențe între soldul faptic și cel scriptic.



Subcomisia Nr.8  
alcătuită din

- |                    |             |
|--------------------|-------------|
| 1. Dana Boșoteanu  | -președinte |
| 2. Ion Prodan      | -membru     |
| 3. Ion Popescu     | -membru     |
| 4. Dumitru Iliescu | -membru     |
| 5. Stefan Marta    | -membru     |
| 6. Carmen Cîrpici  | -membru     |
| 7. Gilly Iordache  | -secretar   |

A inventariat mijloace fixe :terenuri,imobile școli,licee,grădinițe,creșe,instituții de cultură,spitale,adăposturi de apărare civilă,case memoriale,monumente etc.aflate în domeniul public al municipiului și în administrarea consiliului local Craiova și Mijloace fixe și obiecte de inventar Stadionul "Ion Oblesenco"concesionat pe o perioadă de 8 ani la SC Fotbal Club Universitatea Craiova.

Rezultatul inventarierii se prezintă astfel:

	Faptic	Scriptic	Dif
Mijloace fixe	186160355.63	186128084.13	+32271.5

- În urma inventarierii s-a constatat o diferență de + 32271.5 lei ce reprezintă:
- corecție la valoarea de inventar la imobil sediu Ajutor Social conform dispoziției nr.1245/1995(12184.23 lei);
  - corecție la valoarea de inventar la imobilul Spital clinic de neuropsihiatrie-Secția neuropsihiatrie infantilă (20083,12 lei)
  - clădiri colegii, licee, grupuri școlare, școli ,spitale (4,15 lei)

Subcomisia nr.9  
alcătuită din

- |                                |              |
|--------------------------------|--------------|
| 1. Camelia Dinu                | - presedinte |
| 2. Ionuț Stoica                | - membru     |
| 3. Mircea Georgescu            | -membru      |
| 4. Ileana Ștefănescu           | -membru      |
| 5. Viorel Sandu                | -membru      |
| 6. Mihai Constantin            | -membru      |
| 7. Nicolae Ionescu             | -membru      |
| 8. Mihaela Beatrice Măldărescu | -membru      |
| 9. Rodica Badea                | -secretar    |

A inventariat mijloace fixe: terenuri aflate în domeniul public și în administrarea Consiliului Local Craiova la data de 19.12.2008.

Rezultatul inventarierii se prezintă astfel:

	Faptic	Scriptic	Dif
Mijloace fixe	2113771,48	2113771,24	+0,24

În urma inventarierii s-a constatat un plus de +0,24 lei ce reprezintă canale date în funcțiune în anul 2008.

Inventarierea s-a efectuat conform art.1 și 8 din Legea Contabilității nr.82/1991 republicată și O.M.F. nr.1753/2004 respectându-se principiile contabilității, acesta făcându-se pe locuri de folosință prin numărare.

Centralizarea la nivelul Primăriei Municipiului Craiova a situației inventarierii domeniului public la mijloacele fixe se prezintă astfel:

Nr. crt.	Explicații	Faptic	Scriptic	Dif
1	Subcomisia nr.1	65601814,87	65325925,76	+275889,11
2	Subcomisia nr.2	46185004,46	45617187,14	+547817,32
3	Subcomisia nr.3	31366505,36	31366505,86	-0,48
4	Subcomisia nr.4	5366,42	5366,43	+0,03 -0,04
5	Subcomisia nr.5	6057082,48	6057082,48	
6	Subcomisia nr.6	13305852,41	12174389,43	+1131462,98
7	Subcomisia nr.7	33172595,52	33007899,42	+164696,10
8	Subcomisia nr.8	186160355,63	186128084,13	+32271,50
9	Subcomisia nr.9	2113771,48	2113771,24	+0,24
10	Dom public Parc Romanescu 1 Mai Gârboști (inventariat la domeniul privat)	1105521,28	1105521,28	
	<b>TOTAL</b>	<b>385053869,91</b>	<b>382901733,17</b>	<b>+2152137,28 -0,52</b>

Subcomisiile au întocmit și liste cu propunerile de trecere a mijloacelor fixe din domeniul public în domeniul privat în vederea scoaterii din funcțiune și a casării acestora conform normelor legale, centralizat situația prezentându-se astfel:

**PROPUNERI TRECERE ÎN DOMENIUL PRIVAT ÎN VEDEREA CASĂRII**

Subcomisia nr.1	Poduri	0,04	
	Parcari	0,03	
	străzi alei	0,38	
Subcomisia nr.3	Instalații termice ct	= 927963,83	⊖
Subcomisia nr.4	Platforma Brazdă	=0,01	d
	Platforma Rovine	=0,01	d
	Rampă Mofleni	=0,01	-
	Rampă V Sarpelui	=0,01	
	Platforma V Sarpelui	=3440,37	-
	Fundație cântar	=39,2	--
	Cabină cântar	=75,44	
	Gosp Anexa Făcăi	= 0,01	




Subcomisia nr.6 Chioşcuri Piata Veche = 85,52  
Sediu adm, grup social = 44741,00  
copertina P-ja Centrală = 8,54

Subcomisia nr.7 Zona verde fantana arteziană  
universitate (pag 70) = 0,01  
semafor lămpi viraj (pag 71) = 0,75  
indicatoare rutier (pag 72) = 1,13  
indicatoare rutiere (pag 73) = 3,05

Subcomisia nr.8 Propuneri trecere din public în privat în vederea casării = 63475,22

1. Mărinică Dincă - preşedinte
2. Nicolae Pascu - membru
3. Sever Bordu - membru
4. Octavian Mateescu - membru
5. Adriana Motocu - membru
6. Fănica Gavrila - secretar

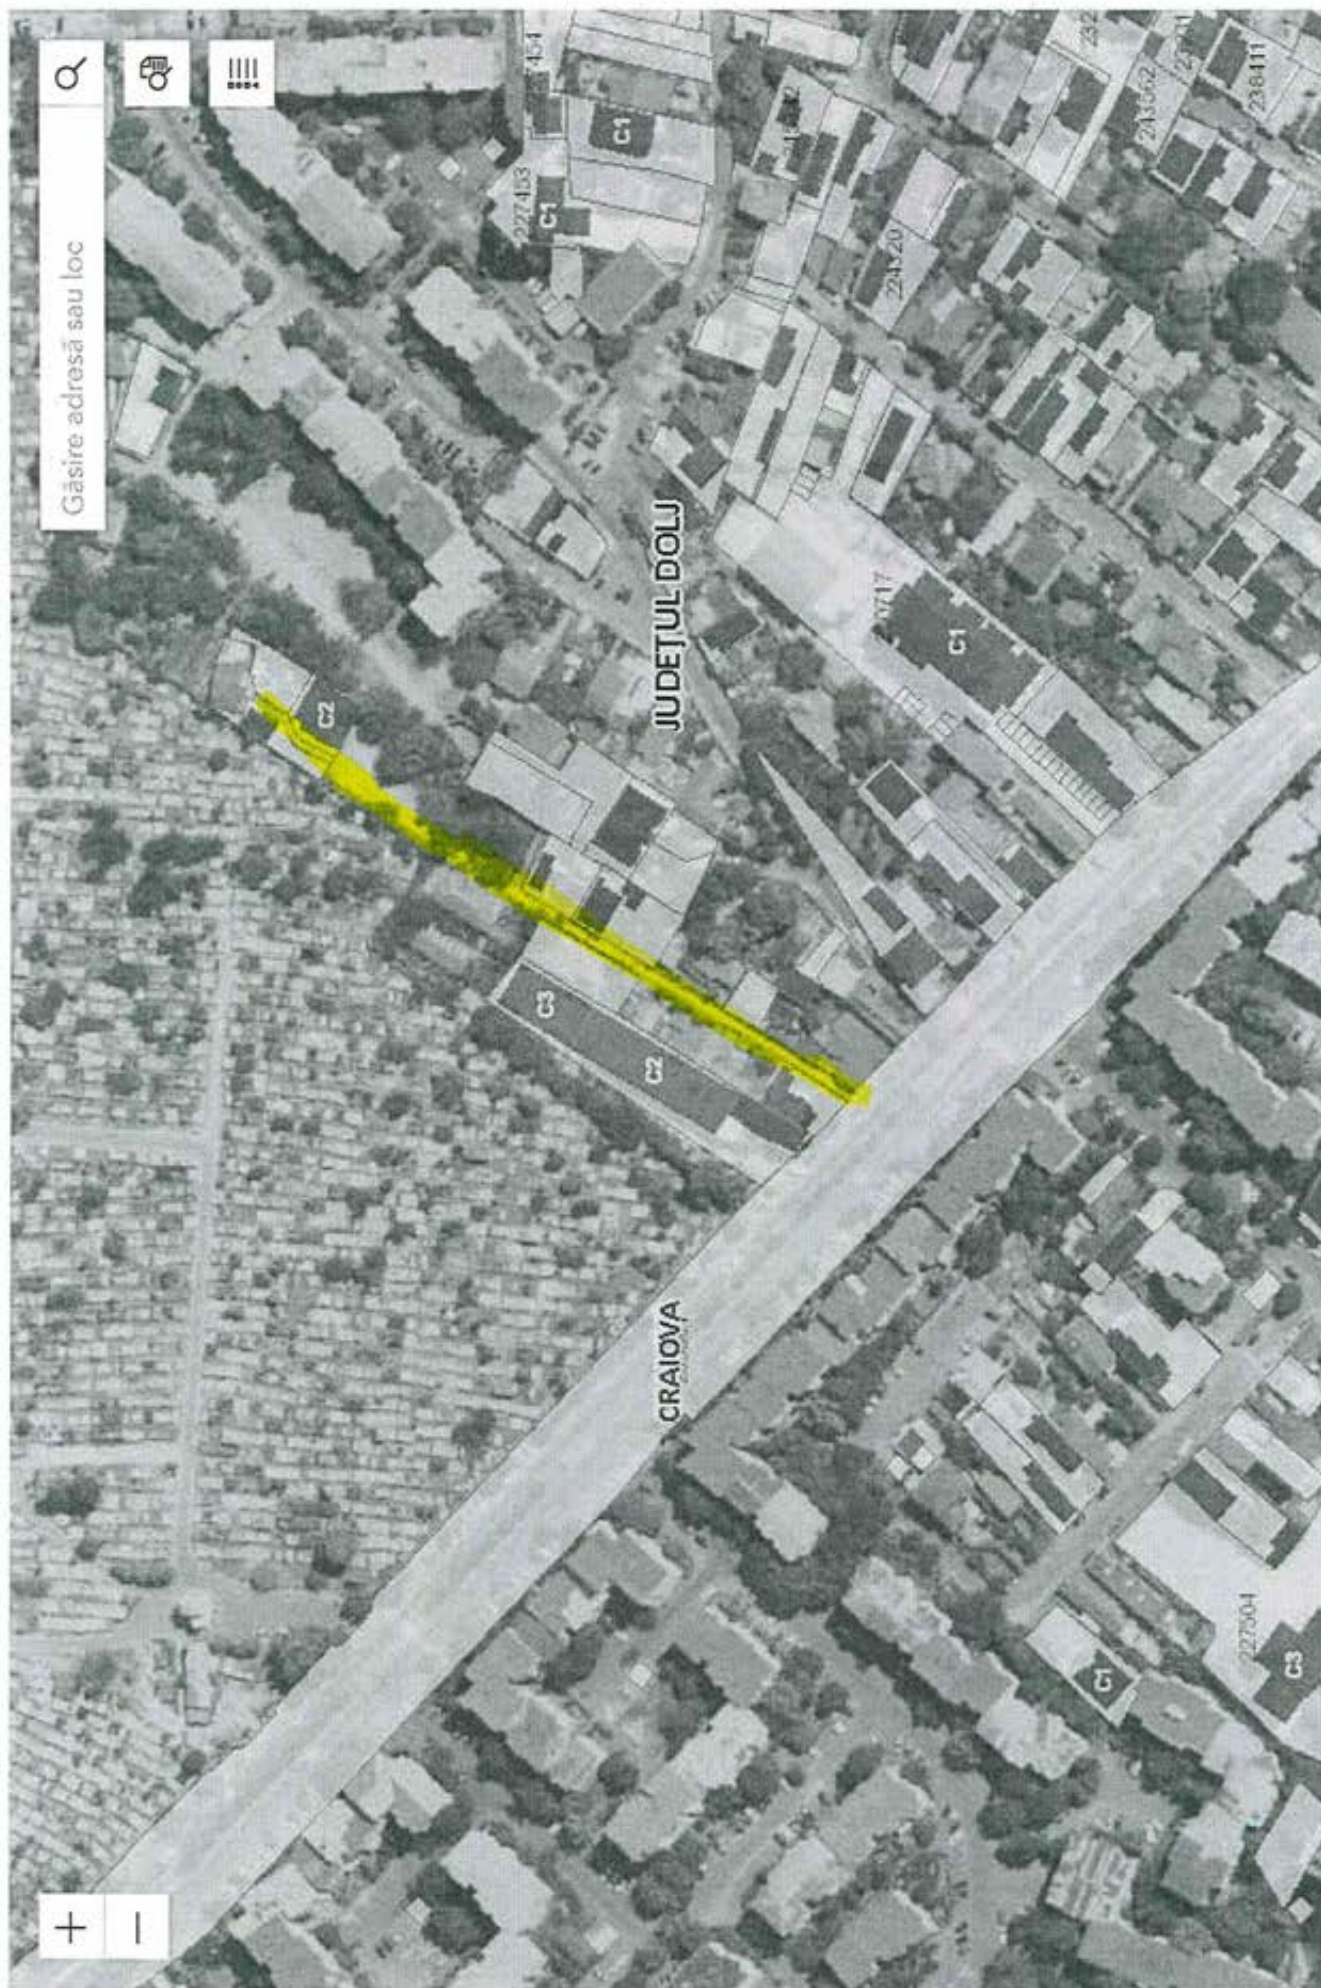












PROCES VERBAL DE PREDARE-PRIMIRE

Încheiat astăzi 22.09.2022 ora 12<sup>00</sup> la  
sediul Primăriei Municipiului Craiova din Craiova, str. Tâncușii,  
cu ocazia predării-primirii spațiilor ce fac obiectul Protocolului de predare-primire  
nr. 643/104.03.2022 RADEF și nr. 20475/05.07.2022 UAT CRAIOVA  
între:

R.A.D.E.F. "RomâniaFilm", cu sediul în București, Sos Străulești, nr. 3/5, sector 1  
reprezentată prin: BACIU MARIU - PREȘEDINTE ȘI  
POPA FLORIN - ȘEF DE SECȚIE ȘI MEMBRU.

în calitate de PREDĂTOR în numele R.A.D.E.F. "RomâniaFilm"

și

Primăria Municipiului Craiova, jud. Dolj cu sediul în str. Targului, nr.26,  
reprezentată prin Gălea Ionuț, Lucian Mituș, Popescu Corneliu  
Mihaela Șerescu, Ștefanito Petresanu

în calitate de PRIMITOR în numele Primăria Craiova:

SALA DE SPECTACOL  
CINEMATOGRAFIC  
MODERN

SALA DE SPECTACOL  
CINEMATOGRAFIC  
CRAIOVITA

GRĂDINA DE  
YARA PATRI

STAREA ÎN CARE SE AFLĂ SPAȚIUL LA MOMENTUL PREDĂRII- PRIMIRII:

- Îvelitoare (acoperiș):			
- Finisaje exterioare:	Tencuieli obisnuite	Tencuieli obisnuite	Negradate
- Finisaje interioare:	Tencuieli obisnuite	Tencuieli obisnuite	Negradate
- Instalația electrică:	Există în dotare	nu s-a identificat	Este debranșat
- Instalația de încălzire:	Există în dotare	nu s-a identificat	nu este corect



SALA DE SPECTACOL  
CINEMATOGRAFIC  
MODERN

SALA DE SPECTACOL  
CINEMATOGRAFIC  
CRAIOVITA

GRĂDINA DE  
VARĂ PATRIA

- Instalația sanitară: S-au identificat cîmurele la parter și etaj funcționale	Hu s-a identificat	Hu s-a identificat
Grupuri sanitare: S-au identificat toalete funcționale	Hu s-a identificat	Degradate
- Uși, ferestre, geamuri: Se află în dotare	Se află în dotare	Deteriorate

La data predării/primirii spațiilor au fost citite contoarele electrice, gaze, apa și termoficare, ocazie cu care s-au consemnat următoarele indexuri:

- Energie electrica	2 contoare	Hu există	Hu există
- Gaze	nu există	Hu există	Hu există
- Apa	nu există	Hu există	Hu există
- Termoficare	nu există	Hu există	Hu există

Alte constatări:

Index contoare		
Serie contor 9100330017467013		
Index citit: 1170,40 Kw/h		
Serie contor 9100330016771313		
Index citit: 3421,52 Kw/h		

Prezentul proces-verbal a fost încheiat în 2 (două) exemplare, câte un exemplar pentru fiecare parte.

PREDĂTOR în numele  
R.A.D.E.F. "RomâniaFilm"

PRIMITOR

1. BACIU MARIU  
2. TOPIA JUVITRU - FLORIN

Gălea Ionut  
Mitrea Lucian  
Mihaela Sorocan  
Popescu Corneliu  
Petrescu Ștefan

Nr. 166493/22.09.2022  
Primăria Municipiului  
Craiova

Nr. 2901/22.09.2022  
R.A.D.E.F România Film

Anexa nr. 1  
La procesul verbal de predare – primire încheiat între Primăria  
Municipiului Craiova și R.A.D.E.F România Film

În prezent se află în derulare contractul de închiriere nr. 110/04.06.2018, încheiat între R.A.D.E.F România Film și S.C Burada Company SRL față de care R.A.D.E.F România Film se obligă să îl notifice pe chiriaș cu privire la încetarea contractului de închiriere

Primăria Municipi  
Gălea Ionuț Cristie  
Mitucă Lucian Cos  
Mihaela Sorescu  
Popescu Cosmin <  
Ștefăniță Petroșanu

R.A.D.E.F Ror

\_\_\_\_\_  
Baciu Marin

Popa Dumitru I



**PROTOCOL DE PREDARE - PRIMIRE  
ACTIVE CORPORALE IMOBILIZATE SI MOBILIZATE**

**Preambul:**

Prezentul se încheie în vederea aducerii la îndeplinire a dispozițiilor Legii nr. 303/2008, privind transmiterea cinematografelelor din domeniul privat al statului și din administrarea R.A.D.E.F. RomâniaFilm în domeniul public al autorităților locale ale unor orașe, municipii și în administrarea consiliilor locale.

Protocolul se încheie între:

R.A.D.E.F. „RomâniaFilm”, cu sediul în București, Sector 1, Sos. Straulești Nr. 3-5, înregistrată la Registrul Comerțului sub nr. J40/10995/1991, CUI RO 2351458, având contul nr. RO62 PIRB 4215 7795 8700 1000 deschis la FIRST Bank, telefon: 0213105036, reprezentată prin domnul Mironescu Adrian, *Administrator Special*, în calitate de **PREDĂTOR**

și

Municipiul Craiova cu sediul în Craiova, Județul Dolj, str. Targului nr. 26, reprezentată prin doamna *Primar Olguta Vasilescu* - în calitate de **PRIMITOR**

**Art. 1. OBIECTUL PROTOCOLULUI**

Obiectul prezentului protocol îl constituie predarea respectiv primirea:

1. **Salii de spectacol cinematografic Modern**, situată în Județul Dolj, Municipiul Craiova, Bd. Oltenia F.N.
2. **Salii de spectacol cinematografic Craiovița** situată în județul Dolj, Municipiul Craiova, Str. Madona Duda nr. 3-5;
3. **Grădina de vară Patria** situată în Județul Dolj, Municipiul Craiova, Str. Unirii nr. 82;

Predarea salilor și grădinii de spectacol cinematografic se efectuează împreună cu terenurile aferente precum și cu bunurile mobile regasite în cadrul celor trei active corporale immobilizate predate.

Predarea activelor immobilizate se face prin schimbarea situației juridice a acestora din domeniul privat al statului și administrarea R.A.D.E.F. RomâniaFilm, în domeniul public al Municipiului Craiova și Administrarea Consiliului Local al Municipiului Craiova.

**Art.2. TEMEIUL LEGAL**

Temeiul legal al prezentului protocol îl constituie Legea 303/2008 ( *articol unic, pct.8 pentru modificarea art. II pct.1 - 12 din Legea nr. 328/2006* ) privind transmiterea salilor de spectacol cinematografic din domeniul privat al statului și din administrarea R.A.D.E.F. RomâniaFilm, în domeniul public al autorităților locale și în administrarea consiliilor locale.

Predarea celor trei active corporale immobilizate se efectuează prin raportarea Legii nr. 303/2008 articol unic pct. 8 pentru modificarea art. II.1 din Legea nr. 328/2006 la prevederile



O.G. nr. 39/2005. De asemenea, prin H.C.L. nr. 12/2010 si anexele la aceasta, Municipiul Craiova hotaraste preluarea activelor apriori mentionate.

În termen de cel mult **15 zile lucratoare** de la data avizarii prezentului protocol de catre administratorul judiciar al R.A.D.E.F RomaniaFilm, părțile semnatare vor delega o comisie ce va incheia un proces-verbal de predare-primire, parte integrantă a acestui protocol, în cadrul caruia se vor identifica cu exactitate si bunurile mobile care urmeaza a fi predate de catre Predator, respectiv preluate de catre Primitor, conform prevederilor art. II pct. 1-4 din Legea nr. 328/2006, pentru aprobarea Ordonanței Guvernului nr. 39/2005, privind cinematografia, modificată prin Legea nr. 303 din 3 decembrie 2008 privind aprobarea Ordonanței de urgență a Guvernului nr. 7/2008 pentru modificarea și completarea Ordonanței Guvernului nr. 39/2005 privind cinematografia, precum și pentru modificarea Legii nr. 328/2006. Cu privire la starea si existenta bunurilor mobile din cadrul activelor predate, Predatorul arata ca nu detine o evidenta exacta a acestora, astfel incat nu-si poate insusi prevederile anexei 2 la H.C.L. nr. 12/2010, aspect motivat si de data la care a fost adoptata antementionatul act normativ.

**Primitorul isi insuseste neconditionat, la data semnarii prezentului protocol de predare - primire, intregul pasiv cert, lichid si exigibil in cuantum de 287.280.00 lei, aferent activului in valoare totala de 9.543.686,00 lei, reprezentat de cele trei active imobilizate predate - teren si constructie - conform celor trei anexe la prezentul protocol care fac parte integranta din acesta.** Anexele reprezinta in mod defalcat pentru fiecare imobil predat, situatia activului si pasivului, astfel cum rezulta din evidentele contabile ale regiei. Natura juridica a pasivului predat consta in taxe si impozite restante / curente datorate pentru activele predate de catre regie, bugetului local al Municipiului Craiova. Temeiul de drept privitor la insusirea pasivului aferent activului predat Municipiului Craiova, il constituie Legea nr. 303/2008, articolul unic pct. 8 / ref. Modificare Legea 328/2006, Art. II pct. 4.

Urmare predarii, conform Legii nr. 303/2008, a celor trei sali de spectacol cinematografic si a terenurilor aferente, se produce o confuziune juridica intre calitatea de creditor si aceea de debitor a Municipiul Craiova pentru toate creantele datorate, inclusiv cele curente datorate de regie la bugetul local pentru respectivele active. Prin urmare, Primitorul Municipiului Craiova prin primar, isi exprima acordul irevocabil privind recalcularea creantei datorate de regie la bugetul local, recalculare ce va fi efectuata de catre administratorul judiciar al R.A.D.E.F. RomaniaFilm in tabelul definitiv consolidat al creditorilor regiei, dupa caz din cheltuielile curente, prin diminuarea sumei totale inscrise la masa credala cu valoarea impozitelor si taxelor datorate de Predator la bugetul local al Municipiului Craiova, inclusiv penalitatile / majorarile aferente anului 2022. Noua situatie a creantelor astfel deduse, va fi ulterior prezentata judecatorului sindic in Dosarul nr. 10972/3/2016 aflat pe rolul Tribunalului Bucuresti, Sectia a VII Civila.

Predatorul R.A.D.E.F. RomaniaFilm declara prin prezenta, ca nu exista la data semnarii prezentului protocol, personal angajat contractual al regiei in cele trei active corporale imobilizate predate, care sa fie preluate conform Codului Muncii si Legii nr. 303/2008 de catre U.A.T. Craiova inasa referitor la activele predate exista creante certe, lichide si exigibile neachitate la bugetul de stat ce reprezinta contributia pentru fosti angajati ai regiei in respectivele puncte de lucru.

Primitorul, prin incheierea prezentului act, isi insuseste si cunoaste prevederile Legii nr. 303/2008 articol unic pct. 8 pentru modificarea art.II pct. 6 si 7 care stipuleaza urmatoarele;

***“Art.II, pct 6: Pentru realizarea interesului public general privind accesul la cultură, autoritățile administrației publice locale sunt obligate să asigure, pentru o perioadă de minimum 15 ani, cu periodicitatea necesară, difuzarea de film cinematografic - cu prioritate a acelor producții cinematografice realizate în condițiile Ordonanței Guvernului nr. 39/2005, aprobată cu modificări și completări prin Legea nr. 328/2006, cu modificările și completările ulterioare, precum și alte activități culturale.”***



*"Art. II, pct 7: Consiliile locale sunt obligate ca în termen de maximum 4 ani să asigure prin investițiile necesare reabilitarea, dotarea și modernizarea sălilor și grădinilor de spectacol cinematografic preluate."*

De asemenea, se arata si cuprinsul punctelor 8 si 9 urmatoarele:

*"Art. II, pct 8: În cazul în care se constată nerespectarea de către reprezentanții autorităților administrației publice locale a obligațiilor ce le revin, conform protocoalelor de preluare încheiate, precum și conform prevederilor prezentei legi, Ministerul Culturii și Cultelor va iniția procedurile necesare pentru trecerea respectivelor imobile din domeniul public local în domeniul privat al statului.*

*Art. II, pct 9: Prin derogare de la dispozițiile art. 10 alin. (2) din Legea nr. 213/1998 privind proprietatea publică și regimul juridic al acesteia, cu modificările și completările ulterioare, se interzice autorităților administrației publice locale trecerea imobilelor preluate în baza prezentei legi din domeniul public în domeniul privat al respectivelor autorități administrative.*"

Municipiul Craiova, prin compartimentele specializate, se obliga sa adopte masurile necesare de informare prin adrese si mijloace media, a tuturor celor interesati si urmeaza sa consemneze in documentele oficiale, inclusiv in cele fiscale la Agentia Nationala de Administrare Fiscala precum si la organul de impunere locala, in legatura cu noua situatie juridica a celor trei imobile primite, constructie + teren aferent. De asemenea, va informa in mod transparent la cerere si faptul ca, a fost preluat de cate U.A.T. Craiova, intregul pasiv aferent activelor primite. De asemenea, Primitorul se obliga sa notifice toti creditorii interesati ai R.A.D.E.F. RomaniaFilm ce detin creante cu referire la imobilele predate ( furnizorii de utilitati, etc. ), in legatura cu noua situatie juridica intervenita.

Prezentul protocol a fost încheiat în 2 (doua) exemplare originale, egal autentice, câte un exemplar pentru fiecare parte si isi produce efectele juridice incepand cu data avizarii acestuia de catre administratorul judiciar al R.A.D.E.F. RomaniaFilm.

R.A.D.E.F. RomâniaFilm

Administrator Special,  
Mironescu Adrian



Avizat,

Administrator Judiciar,  
Tanasa si Asociatii S.P.R.L.,

DIRECTOR EXECUTIV  
DIRECȚIA PATRIMONIULUI  
CALEA IONUȚ CRISTIAN



RomâniaFilm

MINISTERUL CULTURII

REGIA AUTONOMĂ A DISTRIBUȚIEI ȘI  
EXPLOATĂRII FILMELOR ROMÂNIAFILM

În reorganizare judiciară/ în judicial reorganisation/ en redressement

Sediul social: București, Șoseaua Străulești nr. 3-5, sector 1  
Tel.: 021 310 50 36 Email: secretaria@romaniafilm.ro Cod postal: 013932  
Registrul Comerțului nr. J40/10995/1991 CUI RO 2361456  
IBAN RO62 PIRB 4216 7796 8700 1000 FIRST BANK

SITUATIA PRIVIND ACTIVUL SI PASIVUL PENTRU  
GRADINA DE VARA PATRIA CRAIOVA

NR. CRT.	ACTIVUL	Valoare	PASIVUL	VALOARE
1	GRADINA DE VARA PATRIA CRAIOVA	3734302,00	TAXE SI IMPOZITE LOCALE din care:	0
			IMPOZIT CLADIRI	1922
			IMOZIT TEREN	5646
				0
				0
				0
	TOTAL GENERAL ACTIV	3734302,00	TOTAL GENERAL PASIV	7.568,00

05.02.2012

R.A.D.E.F. ROMANIAFILM  
NR. 644  
ZIUA 07 LUNA 03 ANUL 2012

Ex. VAT Craiova

SEF FINANCIAR CONTABILITATE  
ALEXANDRESCU ADRIANA

DIRECTOR  
PASCU MARINEL

ADMINISTRATOR SPECIAL  
MIRONESCU ADRIAN



**Fisa mijlocului fix**

Numar inventar 232  
 Denumire mijloc fix GRADINA DE VARA PATRIA-CRAIOVA reeval sept 2019  
 Document 232/01.10.2019  
 Durata normala de functionare 582 luni Data amortizarii complete 30.04.2068 Codul de clasificare 1.1.3.2.

Valoare intrare 3 734 302.00  
 Valoare modernizari 0.00  
 Amortizare inregistrata 0.00  
 Amortizare lunara 6 416.32  
 Valoare ramasa 3 734 302.00

**Operatiunile care privesc miscarea, cresterea sau diminuarea valorii imobilizarii**

Tip	Explicatie	Valoare	Sold	Document	Furnizor
Suspendare	CONSERVARE	0.00	3 734 302.00	/01.11.2019	

*Handwritten signature and initials*



**MINISTERUL CULTURII**

**REGIA AUTONOMĂ A DISTRIBUȚIEI ȘI  
EXPLOATĂRII FILMELOR ROMÂNIAFILM**

În reorganizare judiciară/ în judicial reorganisation/ en redressement

Sediul social: **București, Șoseaua Străulești nr. 3-5, sector 1**

Tel.: 021 310 50 36 Email: [secretariat@romaniafilm.ro](mailto:secretariat@romaniafilm.ro) Cod postal: 013332

Registrul Comerțului nr. J40/10996/1991 CUI RO 2361468

IBAN RO62 PIRB 4216 7796 8700 1000 FIRST Bank

03.03.2017

**SITUAȚIA PRIVIND ACTIVUL ȘI PASIVUL PENTRU CINEMATOGRAFUL  
CINEMA CRAIOVITA-CRAIOVA**

NR. CRT.	ACTIVUL	Valoare	PASIVUL	VALOARE
1	CINEMA CRAIOVITA- CRAIOVA	1011942,00	TAXE SI IMPOZITE LOCALE din care:	0
			IMPOZIT CLADIRI	53518
			IMPOZIT TEREN	5885
				0
				0
				0
	<b>TOTAL GENERAL ACTIV</b>	<b>1011942,00</b>	<b>TOTAL GENERAL PASIV</b>	<b>59.403,00</b>

SEF FINANCIAR CONTABILITATE      DIRECTOR      ADMINISTRATOR SPECIAL

U



**Fisa mijlocului fix**

Numar inventar	234			
Denumire mijloc fix	CINEMA CRAIOVITA-CRAIOVA reev sept 2019			
Document	234/30.11.2020			
Durata normala de functionare	0 luni	Data amortizarii complete	30.11.2020	Codul de clasificare 1.1
Valoare intrare	1 011 942.00			
Valoare modernizari	0.00			
Amortizare inregistrata	0.00			
Amortizare lunara	*** **			
Valoare ramasa	1 011 942.00			

**Operatiunile care privesc miscarea, cresterea sau diminuarea valorii imobilizarii**

Tip	Explicatie	Valoare	Sold	Document	Furnizor
Suspendare	CONSERVARE	0.00	1 011 942.00	/01.01.2020	
Reevaluare brut	REEVAL PIATA	1 011 942.00	1 011 942.00	/01.12.2020	

*[Handwritten signature]*  
*[Handwritten signature]*



**RomâniaFilm**<sup>(12)</sup>

MINISTERUL CULTURII

REGIA AUTONOMĂ A DISTRIBUȚIEI ȘI  
EXPLOATĂRII FILMELOR RomâniaFilm

În reorganizare judiciară/ in judicial reorganisation/ en redressement

Sediul social: București, Șoseaua Străulești nr. 3-5, sector 1

Tel.: 021 310 50 36 Email: secretariat@romaniafilm.ro Cod postal: 013332

Registrul Comerțului nr. J40/10995/1991 CUI RO 2361458

IBAN RO62 PIRB 4216 7796 8700 1000 FIRST Bank

SITUAȚIA PRIVIND ACTIVUL ȘI PASIVUL PENTRU CINEMATOGRAFUL  
CINEMA MODERN CRAIOVA

605  
03.03.2022

NR. CRT.	ACTIVUL	Valoare	PASIVUL	VALOARE
1	CINEMA MODERN CRAIOVA	4797442,00	CONTRIBUTII SALARII ANGAJATOR	138980
			CONTRIBUTII SALARII ANGAJATI	234035
				0
				0
			TAXE SI IMPOZITE LOCALE din care:	
			IMPOZIT CLADIRI	215351
			IMPOZIT TEREN	4620
			TAXA AFISAJ	338
			MAJORARI ,DOBANZI INTARZIERE	
	TOTAL GENERAL ACTIV	4797442,00		593.324,00

ck



# Fisa mijlocului fix

Numar inventar 231  
Denumire mijloc fix CINEMA MODERN-CRAIOVA  
Document 231/30.11.2020  
Durata normala de functionare 222 luni Data amortizarii complete 31.05.2039 Codul de clasificare 1.1.3.2.

Valoare intrare 4 797 442.00  
Valoare modernizari 12 866.00  
Amortizare inregistrata 280 931.30  
Amortizare lunara 21 610.09  
Valoare ramasa 4 516 510.70

## Operatiunile care privesc miscarea, cresterea sau diminuarea valorii imobilizarii

Tip	Explicatie	Valoare	Sold	Document	Furnizor
Modernizare	MOD	12 866.00	4 797 442.00	/31.12.2019	
Reevaluare brut	REEVAL PIATA	4 797 442.00	4 797 442.00	/01.12.2020	



## HOTĂRÂREA NR. 12

Consiliul Local al Municipiului Craiova întrunit în ședința ordinară din data de 28.01.2010;

Având în vedere raportul nr. 11993/2010 întocmit de Direcția Patrimoniu și raportul nr. 13202/2010 întocmit de Serviciul Resurse Umane prin care se propune preluarea activului și pasivului bunurilor, din domeniul privat al statului și administrarea Regiei Autonome de Distribuție și Exploatare a Filmelor "Romania-Film" București, în domeniul public și privat al municipiului Craiova și în administrarea Consiliului Local al Municipiului Craiova, respectiv preluarea personalului care își desfășoară activitatea în cadrul Cinematografului "Modern" din municipiul Craiova și rapoartele comisiilor de specialitate ale Consiliului Local al Municipiului Craiova nr.5, 7, 8, 9, 10/2010;

În conformitate cu prevederile Legii nr.213/1998 privind proprietatea publică și regimul juridic al acesteia cu modificările și completările ulterioare, Legii nr.303/2008 privind aprobarea Ordonanței de Urgență a Guvernului nr.7/2008 pentru modificarea și completarea Ordonanței Guvernului nr.39/2005 privind cinematografia și pentru modificarea Legii nr.328/2006 pentru aprobarea Ordonanței Guvernului nr.39/2005 privind cinematografia;

În temeiul art.36 alin.2 lit.a coroborat cu alin.3 lit.b, art.45 alin.1 și art.61 alin.2 din Legea nr.215/2001, republicată, privind administrația publică locală;

### HOTĂRĂȘTE:

- Art.1.** Se aprobă preluarea sălilor și grădinilor de spectacol cinematografic, activul și pasivul acestora, prevazute în anexa nr.1 care face parte integrantă din prezenta hotărâre, din domeniul privat al statului și administrarea Regiei Autonome de Distribuție și Exploatare a Filmelor "Romania-Film" București, în domeniul public al municipiului Craiova și în administrarea Consiliului Local al Municipiului Craiova.
- Art.2.** Se aprobă preluarea bunurilor mobile cuprinse în inventarul sălilor de cinematograf și grădinilor de vară, indentificate conform anexei nr.2 la prezenta hotărâre, în domeniu privat al municipiului Craiova și administrarea Consiliului Local al Municipiului Craiova, precum și a altor categorii de bunuri care vor fi identificate în protocolul de predare- preluare în domeniul



- 12.
- public sau privat, după caz, al municipiului Craiova și în administrarea Consiliului Local al Municipiului Craiova.
- Art.3.** Se aprobă preluarea personalului care își desfășoară activitatea în cadrul Cinematografului "Modern" din municipiul Craiova, prevăzut în anexa nr.3 care face parte integrantă din prezenta hotărâre, de către Ansamblul Folcloric "Maria Tănase" Craiova.
- Art.4.** Se împuternicește Primarul Municipiului Craiova să semneze protocolul de predare - preluare a bunurilor prevăzute la art.1 și 2 din prezenta hotărâre.
- Art.5.** Primarul Municipiului Craiova, prin aparatul de specialitate: Serviciul Administrație Publică Locală, Direcția Patrimoniu, Serviciul Resurse Umane, Direcția Economico-Financiară, Ansamblul Folcloric „Maria Tănase” și Regia Autonomă de Distribuție și Exploatare a Filmelor "Romania-Film" București vor aduce la îndeplinire prevederile prezentei hotărâri.

PREȘEDINTELE CONSILIULUI LOCAL

A  
ZĂ,

U

Anexa nr.1 la Hotărârea nr.12/2010

PATRIMONIUL CARE VA FI PRELUAT DE LA REGIA AUTONOMA DE DISTRIBUTIE SI EXPLOATARE A FILMELOR <<Romania-Film>> BUCURESTI

Nr. crt	Denumire mijloace fixe si obiecte de inventar	Nr. inv.	Poz din anexa la OG nr. 39/2005	PATRIMONIUL	Valoare 31.12.2009 (LEI)	Amortizare totala (LEI)	Valoare ramasa 31.12.2009 (LEI)
1	Gradina de Vara "PATRIA" Craiova,	2401	157	ACTIVE	17330.64	5642.24	11688.40
2	Sala Cinematograf "MODERN" Craiova		158	ACTIVE	84864.71	25042.25	59822.46
3	Sala Cinematograf "CRAIOVITA"		161	ACTIVE	44178.25	14765.44	29412.81
4	TOTAL				146373,6	45449,93	10923,67

NR. crt	Nr. anexa nr.1 O.G nr.39/2005	Denumirea	Impozit e si taxe locale	Total PASIVE pentru distribuitori (LEI)	PASIVE pentru furnizorii de utilitati (LEI)	Total PASIVE locale (LEI)	Total PASIVE salarii (LEI)	PASIVE generale RADEF de repartizat (LEI)	Total PASIVE generale RADEF repartizate (LEI)	Total PASIVE aferente activelor de predat (LEI)
1	161	Sala Cinematograf "CRAIOVITA"	0	0	0	0	0	0	0	0
2	157	Gradina de Vara "PATRIA" Craiova,	0	0	0	0	0	0	0	0
3	158	Sala Cinematograf "MODERN" Craiova	0	10.545	47	10592	45491	54517	100.008	110.600
4	Total		0	10.545	47	10592	45491	54517	100.008	110.600

PRESEDINTELE SEDINTA,





Anexa nr.2 la Hotărârea nr.12/2010

Bunuri mobile aflate in inventarul salilor si gradinilor de spectacol cinematografic care vor fi preluate de la Regia Autonoma de Distributie si Exploatare a Filmelor <<Romania-Film>>.

Nr crt	Denumire mijloace fixe si obiecte de inventar	Nr. inv.	U/M	Valoare 31.12.2009	Amortizare totala	Valoare ramasa 31.12.2009
	<b>Gradina de Vara "PATRIA"</b>					
1	Scaune gradina (184 buc)		1 set	1558.53		
2	Ecran		1 set	1048.81		
3	Firma luminoasa		1 set	420.17		
4	Copertina		1 buc	669.50		
5	Vitrina frigorifica		1 buc	70.90		
6	Pomi decorativi		2 buc	139.08		
7	Priza cu mosor 25m		1 buc	21.72		
8	Pubela		1 buc	40.98		
	<b>TOTAL</b>			<b>3969.69</b>		
	<b>Cinema "MODERN"</b>					
9	Scaune ergonomice		1 set	5354.95		
10	Panou stradal		1 buc	1547.50		
11	Calculator XT 71000		1 buc	2142.85		
12	Instalatie proiectie MEO 5X		1 buc	25.00		
13	Instalatie amplificare		1 buc	5.82		
14	Amplificator MEOPTA		1 buc	1.76		
15	Amplificator audio		1 buc	420.08		
16	Boxe audio		2 buc	546.14		
17	Microfon		1 buc	134.45		
18	Ecran transonor		1 buc	6.14		
19	Firma luminoasa		1 buc	169.34		
20	Afisiere metalice (20.94** + 24.48**)		2 buc	45.42		
21	Birouri BR 12M(55.86**)+BR 14(64.77**)		2 buc	120.63		
22	Corp mobil CMS		2 buc	122.96		
23	Corp mobil BO 3Y		1 buc	77.71		
24	Dulap metalic		1 buc	15.99		
25	Modul imprimanta M103		1 buc	30.59		
26	Scaun		1 buc	43.32		
27	Jaluzele verticale		1 buc	212.24		
28	Cuier DECO		1 buc	28.69		
29	Sursa alimentare		1 buc	150.75		
30	Etaje modulare		2 buc	20.00		
31	Datiera		1 buc	15.00		
32	Incalzitor instant apa		1 buc	159.90		
33	Stingatoare		6 buc	0.99		
34	Stingatoare		1 set	1.33		
35	Pubela		1 buc	40.98		
36	Casa de marcat		1 buc	579.83		
37	Fax		1 buc	1248.27		
	<b>TOTAL</b>			<b>13268.63</b>		
	<b>TOTAL GENERAL</b>			<b>17238.32</b>		

ROMANIA  
PRESEDINTE DE SEDINTA

SILIUL

Anexa nr.3 la Hotărârea nr.12/2010

Personalul aferent, care isi desfasoara activitatea in Cinematograful Modern care va fi preluat de la  
Societatea Autonoma de Distributie si Exploatare a Filmelor <<Romania-Film>>,

Nr. crt	Nume si prenume	Functia
1	IACOB CRISTIAN	Projectionist IV coordonator
2	ANDREESCU ADRIAN	Projectionist II
3	VOICULESCU DENISA	Casier
4	LOHON ROXANA GEORGIANA	Ingrijitor

PRESEDINTE DE SEDINTĂ,





## DECLARAREA DE UZ SI UTILITATE PUBLICA A UNOR BUNURI DOBANDITE DE AUTORITATEA PUBLICĂ

## ANEXA 1 LA HOTARAREA NR.

Nr. crt.	Codul de clasificare conform H.G. 2139/2004	Denumirea bunului	Elemente de identificare	Anul dobandirii sau, dupa caz , al dării in folosinta	Valoarea de inventar LEI	Situație juridica actuala
0	1	2	3	4	5	6
1	1.3.7.2	STR.ARTILERIEI	NR INVENTAR : 12001757 LUNGIME CAROSABIL INVENTAR-750M LATIME CAROSABIL INVENTAR - 5M SUPRAFATA CAROSABIL – 3750MP IMBRACAMINTE CAROSABIL - PAMANT VALOARE INVENTAR – 0,08 LEI; LUNGIME CAROSABIL INVESTITIE - 803,5M, LATIME CAROSABIL - 5,5M SUPRAFATA CAROSABIL - 4425MP IMBRACAMINTE - ASFALT LUNGIME TROTUAR INVESTITIE 803,50M , LATIME TROTUAR – 1,20M x 2BUC, VALOARE INVENTAR INVESTITIE – 1.775.301,97LEI MAJORARE LA VALOAREA DE 1.775.302,05 DURATA VIATA 25ANI ADMINISTRAREA CONSILIULUI LOCAL	1999	1.775.302,05	MUNICIPIUL CRAIOVA DOMENIU PUBLIC HOTARAREA NR.24/13.10.2022 A COMISIEI SPECIALE DE INVENTARIERE A DOMENIULUI PUBLIC SI PRIVAT AL MUNICIPIULUI CRAIOVA, CONSTITUITA PRIN DISPOZITIA PRIMARULUI MUNICIPIULUI CRAIOVA NR.639/01.02.2021, MODIFICATA PRIN DISPOZITIA NR. 8289/05.07.2022 , PV. REC. LUCRARI NR. 80748/08.06.2022
2	1.3.7.2	STR. CARBUNESTI	NR INVENTAR : 12001365 LUNGIME CAROSABIL INVENTAR-85M LATIME CAROSABIL INVENTAR - 7M SUPRAFATA CAROSABIL – 595MP IMBRACAMINTE CAROSABIL - PAMANT , LUNGIME TROTUAR 85M , LATIME TROTUAR – 3M VALOARE INVENTAR –7381,84LEI; LUNGIME CAROSABIL INVESTITIE -85M LATIME CAROSABIL - 5,5M SUPRAFATA CAROSABIL - 484MP LUNGIME TROTUAR INVESTITIE 85M , LATIME TROTUAR – 1,8-2M , SUPRAFATA VALOARE INVENTAR INVESTITIE – 200.915,99LEI MAJORARE LA VALOAREA DE 208.297,83 DURATA VIATA 25ANI ADMINISTARE CONSILIUL LOCAL	1999	208.297,83	MUNICIPIUL CRAIOVA DOMENIU PUBLIC HOTARAREA NR.24/13.10.2022 A COMISIEI SPECIALE DE INVENTARIERE A DOMENIULUI PUBLIC SI PRIVAT AL MUNICIPIULUI CRAIOVA, CONSTITUITA PRIN DISPOZITIA PRIMARULUI MUNICIPIULUI CRAIOVA NR.639/01.02.2021, MODIFICATA PRIN DISPOZITIA NR. 8289/05.07.2022 , PV. REC. LUCRARI NR. 98573/17.06.2022

3	1.3.7.2	STR. PIETROSU	<p>NR INVENTAR : 12002297  LUNGIME CAROSABIL INVENTAR-174,14M  LATIME CAROSABIL INVENTAR - 4,44-6,94M SUPRAFATA CAROSABIL -359MP IMBRACAMINTE CAROSABIL - PIATRA CUBICA , LUNGIME TROTUAR 174,14M , LATIME TROTUAR – 0,71-1,86M VALOARE INVENTAR –18447,44LEI;  LUNGIME CAROSABIL INVESTITIE - 81,56M LATIME CAROSABIL - 3,5M SUPRAFATA CAROSABIL - 299MP IMBRACAMINTE ASFALT LUNGIME TROTUAR INVESTITIE 81,56M , LATIME TROTUAR – 0,5-1,36M , SUPRAFATA 219M VALOARE INVENTAR INVESTITIE – 135.109,32LEI MAJORARE LA VALOAREA DE 157556,76LEI DURATA VIATA 25ANI</p>	2021	157.556,76	<p>MUNICIPIUL CRAIOVA DOMENIU PUBLIC HOTARAREA NR.24/13.10.2022 A COMISIEI SPECIALE DE INVENTARIERE A DOMENIULUI PUBLIC SI PRIVAT AL MUNICIPIULUI CRAIOVA, CONSTITUITA PRIN DISPOZITIA PRIMARULUI MUNICIPIULUI CRAIOVA NR.639/01.02.2021, MODIFICATA PRIN DISPOZITIA NR. 8289/05.07.2022 , PV. REC. LUCRARI NR. 98571/27.06.2022</p>
4	1.3.7.2	ALEEA 2 CANTONULUI	<p>NR INVENTAR : 12001660  LUNGIME CAROSABIL INVENTAR- 220M  LATIME CAROSABIL INVENTAR - 4M  SUPRAFATA CAROSABIL – 880MP  IMBRACAMINTE CAROSABIL – BALAST, VALOARE INVENTAR –16965,27 LEI;  FARA TROTUAR  LUNGIME CAROSABIL INVESTITIE - 281M ; LATIME CAROSABIL - 6.1M  SUPRAFATA CAROSABIL - 1714 MP  LUNGIME TROTUAR INVESTITIE- 281M , LATIME TROTUAR – 0,5M X2 ; VALOARE INVENTAR INVESTITIE – 460.281,25LEI ; MAJORARE VALOARE DE LA 16965,27 LEI LA VALOAREA DE 477.183,52 LEI DURATA VIATA 25ANI ADMINISTRARE CONSILIUL LOCAL</p>	1999	477.183,52	<p>MUNICIPIUL CRAIOVA DOMENIU PUBLIC HOTARAREA NR.24/13.10.2022 A COMISIEI SPECIALE DE INVENTARIERE A DOMENIULUI PUBLIC SI PRIVAT AL MUNICIPIULUI CRAIOVA, CONSTITUITA PRIN DISPOZITIA PRIMARULUI MUNICIPIULUI CRAIOVA NR.639/01.02.2021, MODIFICATA PRIN DISPOZITIA NR. 8289/05.07.2022 , PV. REC. LUCRARI NR. 109800/27.07.2022</p>



5	1.3.7.2	STR. DIMITRIE CANTEMIR	NR INVENTAR : 12001298 LUNGIME CAROSABIL INVENTAR-165M LATIME CAROSABIL INVENTAR - 7M SUPRAFATA CAROSABIL – 1155MP IMBRACAMINTE CAROSABIL – PAMANT, LUNGIME TROTUAR 165M , LATIME TROTUAR – 3M VALOARE INVENTAR – 0,01LEI; LUNGIME CAROSABIL INVESTITIE -703,65M , LATIME CAROSABIL INVESTITIE - 7M SUPRAFATA CAROSABIL INVESTITIE - 5029MP , LUNGIME TROTUAR INVESTITIE- 703,65M , LATIME TROTUAR INVESTITIE – 0,74M -2M -3,60M x 2 , VALOARE INVENTAR INVESTITIE – 1.628.573,63LEI MAJORARE LA VALOAREA DE 1.628.573,64 LEI DURATA VIATA 25ANI ADMINISTRARE CONSILIUL LOCAL	1999	1.628.573,64	MUNICIPIUL CRAIOVA DOMENIU PUBLIC HOTARAREA NR.24/13.10.2022 A COMISIEI SPECIALE DE INVENTARIERE A DOMENIULUI PUBLIC SI PRIVAT AL MUNICIPIULUI CRAIOVA, CONSTITUITA PRIN DISPOZITIA PRIMARULUI MUNICIPIULUI CRAIOVA NR.639/01.02.2021, MODIFICATA PRIN DISPOZITIA NR. 8289/05.07.2022 , PV. REC. LUCRARI NR. 80750/05.07.2022
6	1.8.7	CANAL STR DIMITRIE CANTEMIR	NR INVENTAR : 12012919 LUNGIME INVENTAR-200M INVENTAR –11.544,43 LEI ; CONDUCTA PLUVIALA PVC 315mm SN 8, L=450M , CAMIN VIZITARE - 8BUC, GURI SCURGERE-18BUC, CONDUCTA REFULARE PEID 110mm , L-265M , STATIE POMPARE APE UZATE 1BUC, VALOARE INVENTAR INVESTITIE – 213.121,58LEI MAJORARE LA VALOAREA DE 224.666,01LEI DURATA VIATA 40ANI CONCESIUNE COMPANIA DE APA OLTENIA	2015	224.666,01	MUNICIPIUL CRAIOVA DOMENIU PUBLIC HOTARAREA NR.24/13.10.2022 A COMISIEI SPECIALE DE INVENTARIERE A DOMENIULUI PUBLIC SI PRIVAT AL MUNICIPIULUI CRAIOVA, CONSTITUITA PRIN DISPOZITIA PRIMARULUI MUNICIPIULUI CRAIOVA NR.639/01.02.2021, MODIFICATA PRIN DISPOZITIA NR. 8289/05.07.2022 , PV. REC. LUCRARI NR. 80750/05.07.2022
7	1.3.7.1	DRUM SATESC Ds 4237 DIN STR BRESTEI	DRUM SATESC Ds 4237 DIN STR BRESTEI ACCES LA PROPRIETATILE CU NR 398 CU LUNGIMEA CAROSABIL 85M, LATIME CAROSABIL 4M , SUPRAFATA 340MP, VALOAREA DE INVENTAR 20.400LEI VECINATATILE : N- PROPRIETATATI PRIVATE V- PROPRIETATATI PRIVATE S- STR.BRESTEI E- PROPRIETATI PRIVATE ÎN ADMINISTRAREA CONSILIULUI LOCAL	2022	20.400,00	MUNICIPIUL CRAIOVA DOMENIU PUBLIC HOTARAREA NR.24/13.10.2022 A COMISIEI SPECIALE DE INVENTARIERE A DOMENIULUI PUBLIC SI PRIVAT AL MUNICIPIULUI CRAIOVA, CONSTITUITA PRIN DISPOZITIA PRIMARULUI MUNICIPIULUI CRAIOVA NR.639/01.02.2021, MODIFICATA PRIN DISPOZITIA NR. 8289/05.07.2022

8	1.3.7.1	DRUM EXPLOATARE De 132 IN T17	DRUM EXPLOATARE De 132 IN T17 CU LUNGIMEA CAROSABIL 93M, LATIME CAROSABIL 4M , SUPRAFATA 372MP, VALOAREA DE INVENTAR 22.320LEI VECINATATILE : NV- STR PRELUNGIREA TEILOR V- PROPRIETATATI PRIVATE S- PROPRIETATATI PRIVATE E- PROPRIETATI PRIVATE IN ADMINISTRAREA CONSILIULUI LOCAL	2022	22.320,00	MUNICIPIUL CRAIOVA DOMENIU PUBLIC HOTARAREA NR.24/13.10.2022 A COMISIEI SPECIALE DE INVENTARIERE A DOMENIULUI PUBLIC SI PRIVAT AL MUNICIPIULUI CRAIOVA, CONSTITUITA PRIN DISPOZITIA PRIMARULUI MUNICIPIULUI CRAIOVA NR.639/01.02.2021, MODIFICATA PRIN DISPOZITIA NR. 8289/05.07.2022
9	1.3.7.1	ALEEA 3 GEORGE ENESCU	ALEEA 3 GEORGE ENESCU CU LUNGIMEA CAROSABIL 180M, LATIME CAROSABIL 3M , SUPRAFATA 540MP, VALOAREA DE INVENTAR 156.600LEI VECINATATILE : N - PROPRIETATATI PRIVATE V- PROPRIETATATI PRIVATE S- STR GEORGE ENESCU E- PROPRIETATI PRIVATE IN ADMINISTRAREA CONSILIULUI LOCAL DURATA VIATA 25ANI	1999-2022	156.600,00	MUNICIPIUL CRAIOVA DOMENIU PUBLIC HOTARAREA NR.24/13.10.2022 A COMISIEI SPECIALE DE INVENTARIERE A DOMENIULUI PUBLIC SI PRIVAT AL MUNICIPIULUI CRAIOVA, CONSTITUITA PRIN DISPOZITIA PRIMARULUI MUNICIPIULUI CRAIOVA NR.639/01.02.2021 MODIFICATA PRIN DISPOZITIA NR. 8289/05.07.2022
10	1.1.3.2	GRADINA DE VARA PATRIA - CRAIOVA	GRADINA DE VARA PATRIA - CRAIOVA STR CALEA UNIRII NR.83 , VECINATATILE : N - PROPRIETATATI PRIVATE V- PROPRIETATATI PRIVATE S- PROPRIETATI PRIVATE E- STR CALEA UNIRII DURATA VIATA 25ANI ADMINISTRARE CONSILIUL LOCAL	2022	3.734.302	MUNICIPIUL CRAIOVA DOMENIU PUBLIC HOTARAREA NR.24/13.10.2022 A COMISIEI SPECIALE DE INVENTARIERE A DOMENIULUI PUBLIC SI PRIVAT AL MUNICIPIULUI CRAIOVA, CONSTITUITA PRIN DISPOZITIA PRIMARULUI MUNICIPIULUI CRAIOVA NR.639/01.02.2021,MODIFICATA PRIN DISPOZITIA NR. 8289/05.07.2022 HCL NR. 12/2010 , PROTOCOL PREDARE PRIMIRE NR. 643/07.03.2022 , 120475/05.07.2022, PROCES VERBAL PREDARE PRIMIRE NR. 2901/22.09.2022, 166493/22.09.2022



11	1.1.3.2	CINEMA CRAIOVITA - CRAIOVA	CINEMA CRAIOVITA - CRAIOVA BULEVARDUL OLTENIA NR.53 , VECINATATILE : N - DOMENIU PUBLIC V- DOMENIU PUBLIC , BDUL OLTENIA S- PROPRIETATI PRIVATE +DOMENIU PUBLIC E- DOMENIU PUBLIC DURATA VIATA 25ANI ADMINISTRARE CONSILIUL LOCAL	2022	1.011.942	MUNICIPIUL CRAIOVA DOMENIU PUBLIC HOTARAREA NR. <a href="#">24/13.10.2022</a> A COMISIEI SPECIALE DE INVENTARIERE A DOMENIULUI PUBLIC SI PRIVAT AL MUNICIPIULUI CRAIOVA, CONSTITUITA PRIN DISPOZITIA PRIMARULUI MUNICIPIULUI CRAIOVA NR.639/01.02.2021 MODIFICATA PRIN DISPOZITIA NR. 8289/05.07.2022 ,HCL NR. 12/2010 , PROTOCOL PREDARE PRIMIRE NR. 643/07.03.2022 , 120475/05.07.2022, PROCES VERBAL PREDARE PRIMIRE NR. 2901/22.09.2022, 166493/22.09.2022
12	1.1.3.2	CINEMA MODERN - CRAIOVA	CINEMA MODERN - CRAIOVA STR MADONA DUDU NR.3 , VECINATATILE : N - DOMENIU PUBLIC V- DOMENIU PUBLIC , S- DOMENIU PUBLIC E- DOMENIU PUBLIC DURATA VIATA 25ANI ADMINISTRARE CONSILIUL LOCAL	2022	4.516.510,70	MUNICIPIUL CRAIOVA DOMENIU PUBLIC HOTARAREA NR. <a href="#">24/13.10.2022</a> A COMISIEI SPECIALE DE INVENTARIERE A DOMENIULUI PUBLIC SI PRIVAT AL MUNICIPIULUI CRAIOVA, CONSTITUITA PRIN DISPOZITIA PRIMARULUI MUNICIPIULUI CRAIOVA NR.639/01.02.2021, MODIFICATA PRIN DISPOZITIA NR. 8289/05.07.2022 HCL NR. 12/2010 , PROTOCOL PREDARE PRIMIRE NR. 643/07.03.2022 , 120475/05.07.2022, PROCES VERBAL PREDARE PRIMIRE NR. 2901/22.09.2022, 166493/22.09.2022

## ANULARE DIN INVENTARUL DOMENIULUI PUBLIC AL MUNICIPIULUI CRAIOVA

ANEXA NR.2 LA HOTARAREA NR.

NR. CRT.	DENUMIRE	NR. INVENTAR	VALOARE DE INVENTAR	LOC DE FOLOSINTA	Situație juridica actuala
1	TEREN AFERENT RAMPA MOFLENI (4594) - 334400MP	42000496	30.969.327,81	CLM	MUNICIPIUL CRAIOVA DOMENIU PUBLIC CONF. HOTĂRÂRII DE GUVERN NR. 965/2002, ANEXA NR.2 , POZIȚIA 4594 , MODIFICATA SI COMPLETATĂ PRIN HOTARAREA DE GUVERN NR. 141/2008, ANEXA 2 , POZIȚIA 3266, HOTARAREA NR.24/13.10.2022 A COMISIEI SPECIALE DE INVENTARIERE A DOMENIULUI PUBLIC SI PRIVAT AL MUNICIPIULUI CRAIOVA, CONSTITUITA PRIN DISPOZITIA PRIMARULUI MUNICIPIULUI CRAIOVA NR.639/01.02.2021, MODIFICATA PRIN DISPOZITIA NR. 8289/05.07.2022 , TDP ELIBERATE DE COMISIA DE FOND FUNCICIAR COMUNA BUCOVAT



## CONSILIUL LOCAL AL MUNICIPIULUI CRAIOVA

### HOTĂRÂREA NR. 147

Consiliul Local al Municipiului Craiova, întrunit în ședința extraordinară din data de 31.08.1999;

Având în vedere referatul nr. 301/1999 întocmit de comisia specială constituită conform Hotărârii nr.130/1999 a Consiliului Local al Municipiului Craiova, privind inventarierea bunurilor ce alcătuiesc domeniul public al municipiului Craiova;

În conformitate cu prevederile Legii nr.213/1998 privind proprietatea publică și regimul juridic al acesteia și ale Hotărârii Guvernului nr. 548/1999 privind aprobarea Normelor tehnice pentru întocmirea inventarului bunurilor care alcătuiesc domeniul public al comuncilor, orașelor, municipiilor și județelor;

În temeiul art. 20 lit. g art.28 și art.84 din Legea nr. 69/1991 republicată privind administrația publică locală, modificată și completată prin Legea nr.24/1996;

### HOTĂRĂȘTE:

**Art.1** - Se aprobă însușirea inventarului, întocmit de comisia specială constituită potrivit Hotărârii Consiliului Local al Municipiului Craiova nr.130/1999, privind bunurile ce alcătuiesc domeniul public al municipiului Craiova, conform anexei care face parte integrantă din prezenta hotărâre.

**Art.2** - Direcția Administrație Publică Locală, Direcția Economico-Financiară și Direcția Urbanism, Amenajarea Teritoriului și Lucrări Public vor aduce la îndeplinire prevederile prezentei hotărâri.

Președinte de ședință,

Florian A. [Signature]



Județul Dolj  
Municipiul Craiova

ANEXA Nr. 4  
la normele tehnice

COMISIA SPECIALĂ PENTRU ÎNTOCMIREA  
INVENTARULUI BUNURILOR CARE ÎNCĂLĂTESC DOMENIUL PUBLIC  
AL MUNICIPIULUI

Înscris de consiliul local  
prin Hotărârea nr. A.N.117 din 27.08.1999



INVENTARUL  
bunurilor care aparțin domeniului public al municipiului Craiova

a) drumurile comunale, vicinale, străzile cu trotuarele aferente, pasajele podurile, podețele, precum și zonele de protecție a acestora

Străzile cu trotuarele aferente

Nr crt	Cod clas	Denumirea bunului	Elemente de identificare										Anul dobândirii	Val inv	Sit jur	
			Carosabil					Trotuare								
			Lung [m]	Lat [m]	Supr. [mp]	Imbrăc. rutieră	Lung [m]	Lat [m]	Supr [mp]	Imbrăc. rutieră						
0	1	2	3										4	5	6	
1.		Aleea Ana Ipătescu	160	4	640	pământ	-	-	-	-	-	-	-	-	-	-
2.		Aleea Brestei	221	5	1205	asfalt	-	-	-	-	-	-	-	-	-	-
3.		Aleea Bucura	380	5	1900	pământ	-	-	-	-	-	-	-	-	-	-
4.		Aleea Caracal	190	5	950	pământ	-	-	-	-	-	-	-	-	-	-
5.		Aleea Constantin Brâncuși	120	6	720	asfalt	120	2,5	300	asfalt + păm.	-	-	-	-	-	-
6.		Aleea Corneliu Coposu	90	5	450	asfalt	-	-	-	-	-	-	-	-	-	-

Secțiunea - I  
Bunuri imobile



e. SISTEME DE SALUBRITATE SI GESTIONARE A DESEURILOR CU TENDINTELILE AFERENTE  
e1. PUNCTE DE COLECTARE SI DEPOZITILE DE DESEURI

Nr. Crt	COD Clasificare	Denumirea Bunului	ELEMENTE DE IDENTIFICARE										Anul dobândirii	Valoare Inventar	Situatia Juridică		
			ADRESA	Vecini	D O T A R I			Suprafata (mp)		Imprejurare		Canal				Plasă	Zd
		CART/ASOCIATIA / BL.	Bet.	Bord.	Neamen.	Apa											
1	Platf. Gosp	Imp. Traian				x	x									12	Dom. Public
2	Platf. Gosp	Ştirbei V	PT2			x	x									18	Dom. Public
3	Platf. Gosp	Ştirbei V	4	P28		x	x									12	Dom. Public
4	Platf. Gosp	Ştirbei V	4	P32		x	x									12	Dom. Public
5	Platf. Gosp	1MAI	1	3				x								12	Dom. Public
6	Platf. Gosp	1MAI	1	12		x	x									18	Dom. Public
7	Platf. Gosp	1MAI	1	7				x								12	Dom. Public
8	Platf. Gosp	1MAI	1	18		x	x									18	Dom. Public
9	Platf. Gosp	1MAI	2	36		x	x									18	Dom. Public
10	Platf. Gosp	1MAI	4	44				x								18	Dom. Public
11	Platf. Gosp	1MAI	4	K10		x	x									18	Dom. Public
12	Platf. Gosp	1MAI	5	I 98				x								12	Dom. Public
13	Platf. Gosp	1MAI	6	I 2		x	x									18	Dom. Public
14	Platf. Gosp	1MAI	7	C2		x	x									18	Dom. Public
15	Platf. Gosp	1MAI	8+10+11	I 48				x								18	Dom. Public
16	Platf. Gosp	1MAI	14+12	S32				x								18	Dom. Public
17	Platf. Gosp	1MAI	9	E14				x								18	Dom. Public
18	Platf. Gosp	1MAI	12	S2		x	x									18	Dom. Public
19	Platf. Gosp	1MAI	13	B2		x	x									18	Dom. Public
20	Platf. Gosp	1MAI	13	B24		x	x									18	Dom. Public
21	Platf. Gosp	1MAI	13	B27		x	x									18	Dom. Public
22	Platf. Gosp	1MAI	15	M20		x	x									18	Dom. Public
23	Platf. Gosp	1MAI		M30		x	x									18	Dom. Public
24	Platf. Gosp	1MAI	16	M13				x								18	Dom. Public
25	Platf. Gosp	Aeroport		câml		x	x									12	Dom. Public

8. SISTEME DE SALUBRIZARE SI GESTIONARE A DESEURILOR CU TEHNURILE AFERENTE  
e1. PUNCTE DE COLECTARE SI DEPOZITILE DE DESEURI

Nr Crt	COD Clasificare	Denumirea Bunului	ELEMENTE DE IDENTIFICARE										Anul dobândirii	Valoare Inventar	Situatia Juridică	
			ADRESA	Vecini	D O T A R I			Împrejmuite		Suprafata ( mp)						
CART/ASOCIATIA / BL.			Bet.	Bord.	Neamen.	Apa	Canal	Plasă	Zid							
326		Platf.Gosp	IMAI	I 49	x	x				x				18		Dom. Public
327		Platf.Gosp	IMAI	I 52	x	x								18		Dom. Public
328		Platf.Gosp	IMAI	I 39	x	x								18		Dom. Public
329		Platf.Gosp	IMAI	I 32	x	x								18		Dom. Public
330		Platf.Gosp	IMAI	I 14	x	x				x				18		Dom. Public
331		Platf.Gosp	IMAI	I 20	x	x				x				18		Dom. Public
332		Platf.Gosp	IMAI	S 18	x	x				x				18		Dom. Public
333		Platf.Gosp	IMAI	S 18	x	x				x				18		Dom. Public
334		Platf.Gosp	IMAI	V 10	x	x				x				18		Dom. Public
335		Platf.Gosp	IMAI	F 10	x	x				x				18		Dom. Public
336		Rampă	Mofleni	N- DE495 S- DE428 E- DE491 V- DA486										333400		Dom. Public
337		Rampă	Valea Șarpelui	N- PD 12 Ocolul silvic S- DA14 CAP B. Vălcii E- DE76 V- PD 12 Ocolul silvic										130000		Dom. Public





# MONITORUL OFICIAL

## AL

# ROMÂNIEI

Nr. 334 bis

PARTEA I  
LEGI, DECRETE, HOTĂRĂRI ȘI ALTE ACTE

Miercuri, 30 aprilie 2008

### SUMAR

Pagina

Anexele nr. 1—75 la Hotărârea Guvernului nr. 141/2008  
pentru modificarea și completarea Hotărârii  
Guvernului nr. 965/2002 privind atestarea domeniului  
public al județului Dolj, precum și al municipiilor,  
orașelor și comunelor din județul Dolj ..... 37—1526

canalJudetul DOLJ  
Municipiul CRAIOVA

COMISIA SPECIALA PENTRU INTOCHIREA  
INVENTARULUI BUNURILOR CARE ALCAUIESC  
DOMENIUL PUBLIC AL MUNICIPIULUI

Anexa nr. 2  
la normele tehnice  
modificata in baza HCL nr. 169/2002, HCL nr.216,251,252/2003  
HCL nr. 199/2004, HCL nr. 209, 276, 332, 404, 405, 457, 463 / 2005,  
HCL nr. 76, 77, 80, 81, 82, 158, 215, 407 / 2006

Primar,  
Ec. Antonie Solomon

INVENTARUL

bunurilor care apartin domeniului public al Municipiului CRAIOVA

Nr.Crt	Poz. Codul de inreg clasif.	Denumirea bunului	Elemente de Identificare	Anul dobandirii sau, dupa caz, a Valoarea de Denumire act darii in inventar (Lei) folosinta	Situatia juridica Denumire act proprietate sau alte Nr. / Data
1		Teren tarlaua 51, parcelele 8 si 9	Adr: Sup.Teren/Constr: 17809/ N: S: V: E:	0.01	
2		Teren str. Ecaterina Teodorou nr. 7 E	Adr: Strada Ecaterina Teodorou nr 17 E Sup.Teren/Constr: 125/ S: V: E:	0	
3		Teren str. Lotru nr. 2	Adr: Strada Lotru nr. 2 Sup.Teren/Constr: 2500/ N: S: V: E:	0	
4		Teren canton Amaradia 651 mp	Adr: Sup.Teren/Constr: 651/ N: S: V: E:	0.01	



Mr.Crt	Poz. Codul de inreg clasif.	Denumirea bunului	Elemente de Identificare	Anul dobandirii sau, dupa caz, a Valoarea de darii in inventar (Lei) folosinta	Denumire act proprietate sau alte Nr. / Data	Situatia juridica
3263	1.5.3	Magazin -Targul Romanesti (Gabroveanu)	<p>Sup.Teren/Constr: /</p> <p>Adr: /</p> <p>N: /</p> <p>S: /</p> <p>V: /</p> <p>E: /</p>	12/1/2006	Inv 2006	
3264	1.5.14	Platf.Gosp. 4592	<p>CART 1 MAI BL.V 49</p> <p>Adr: 1 Mai , bl. V10</p> <p>Sup.Teren/Constr: 0/</p> <p>S: /</p> <p>V: /</p>	1/1/1999	0.01	In adm S.P Salubritate cf HCL 81/2006
3265	1.5.14	Platf.Gosp. 4593	<p>E:</p> <p>CARTIER 1 MAI, AS. BL F10</p> <p>Adr: 1 Mai , bl. F10</p> <p>Sup.Teren/Constr: 24/</p> <p>N: BL F7</p> <p>S: ALEE ACCES</p> <p>V: BL F10</p> <p>E: ALEE ACCES</p>	1/1/1999	0.01	In adm S.P Salubritate cf HCL 81/2006
3266	1.5.14	Rampa 4594	<p>Adr: Mofleni</p> <p>Sup.Teren/Constr: /</p> <p>N: /</p> <p>S: /</p> <p>V: /</p> <p>E: /</p>	1/1/1999	0.01	In adm S.P Salubritate cf HCL 81/2006
3267	1.5.14	Rampa 4595	<p>Adr: Valea Sarpelui 79900 mp din masuratori topo</p> <p>Sup.Teren/Constr: 79900/</p> <p>N: /</p> <p>S: /</p> <p>V: /</p> <p>E: /</p>	1/1/1999	0.01	In adm S.P Salubritate cf HCL 81/2006
3268	1.3.3	Linie tramvai TR2-3 H. Jiu Republicii 4608	<p>Longime tronson-0,6 kmfip linie :IOR</p> <p>Adr: /</p> <p>Sup.Teren/Constr: 0/</p> <p>S: /</p> <p>V: /</p> <p>E: /</p>	1/1/1999	98297.36	In adm RAT Craiova cf HCL77/2006



# MONITORUL OFICIAL

## AL

# ROMÂNIEI

---

- Nr. 687 bis      PARTEA I      Mierc 11, 1<sup>a</sup> septembrie 2002  
LEGI, DECRETE, HOTĂRĂRI ȘI ALTE ACTE

---

ANEXA Nr. 2 — Inventarul bunurilor care  
aparțin domeniului public al municipiului  
Craiova



Nr. poz. crt. invig. clasificare	Denumirea bunului	Elemente de identificare	Aviz de aprobare emisiunea actului scris în fața 0	Valoarea de investit (lei)	0	Denumirea scl. proprietar sau alte acte doveditoare conform HCL nr. 147/1999	Situația juridică actuală	Nr. / Data
4594	Rampa	Caracter: Mofort Asociație: Bloc: N-DE495, S-OE428, E-DE491, V-DA486 Bord: Neam: Axa: Carnaj: Piași: Zid: Suprafața (mp): 333400	0	0	0	In administrarea Consiliului Local conform HCL nr. 147/1999		0 /
4595	Rampa	Caracter: Valea Sarpelui Asociație: Bloc: N-PD 12 Ocotul SIM4, S-DA14 CAP B.Valea, S-DA14 CAP B.Valea, E - DE78 Bord: Neam: Axa: Carnaj: Piași: Zid: Suprafața (mp): 130000	0	0	0	In administrarea Consiliului Local conform HCL nr. 147/1999		0 /
4596	Cablușă cântar	Adresa: DE-76 Dotari: Rampa V. Sarpelui, construcție caramida Suprafața: 12,5 mp	1874	754,415		In administrarea Consiliului Local conform HCL nr. 147/1999		0 /
4597	Fundație cântar	Adresa: DE-76 Dotari: Rampa V. Sarpelui, construcție beton	1876	391,968		In administrarea Consiliului Local conform HCL nr. 147/1999		0 /
4598	Drum acces rampa	Adresa: DE-76 Dotari: Rampa V. Sarpelui, construcție din beton Suprafața: 3500 mp	1879	16,519,366		In administrarea Consiliului Local conform HCL nr. 147/1999		0 /
4599	Platforma rampa	Adresa: DE-76 Dotari: Rampa V. Sarpelui, construcție beton Suprafața: 3342 mp	1870	34,403,684		In administrarea Consiliului Local conform HCL nr. 147/1999		0 /
4600	Stăle înclinate	Adresa: DE-76 Dotari: N-SC Mămură SRL, S-Prelungire str. Floarelor, E-propor, particulare, V-DE 76	1992	1,686,744,688		In administrarea Consiliului Local conform HCL nr. 147/1999		0 /
4601	Cămin public	Adresa: str. Mihail Viteazul, nr. 6 Dotari: N-Cosireseni, S-str. Mihail Viteazul, E-Restaurant Flora, V-str. N. Băbescu, construcție caramida	1991	1,557,944		In administrarea Consiliului Local conform HCL nr. 147/1999		0 /

MUNICIPUL CRAIOVA

DOCL

685 / 889

## HOTĂRÂREA NR. 197

Consiliul Local al Municipiului Craiova, întrunit în ședința ordinară din data de 27.05.2010;

Având în vedere raportul nr.70374/2010 al Direcției Patrimoniu prin care se propune modificarea inventarului bunurilor care aparțin domeniului public al municipiului Craiova, aprobat prin Hotărârea Guvernului nr.141/2008 și rapoartele comisiilor de specialitate ale Consiliului Local al Municipiului Craiova nr.75, 76, 77, 79, 80/2010;

În conformitate cu prevederile Legii nr.213/1998 privind proprietatea publică și regimul juridic al acesteia, cu modificările și completările ulterioare și Legii Fondului Funciar nr.18/1991, republicată, cu modificările și completările ulterioare;

În temeiul art.36 alin.2 lit.c coroborat cu alin.5 lit.a, art.45 alin.3 și art.61 alin.2 din Legea nr.215/2001, republicată, privind administrația publică locală;


### HOTĂRĂȘTE:

- Art.1.** Se aprobă modificarea inventarului bunurilor care aparțin domeniului public al municipiului Craiova aprobat prin Hotărârea Guvernului nr.141/2008, după cum urmează:
- a) se completează elementele de identificare a bunurilor care aparțin domeniului public al municipiului Craiova, prevăzute în anexa nr.1 care face parte integrantă din prezenta hotărâre.
  - b) se anulează pozițiile referitoare la bunurile prevăzute în anexa nr.2 care face parte integrantă din prezenta hotărâre.
  - c) se completează cu bunurile prevăzute în anexa nr.3 care face parte integrantă din prezenta hotărâre.
- Art.2.** Se aprobă trecerea din domeniul public în domeniul privat al municipiului Craiova, în vederea scoaterii din funcțiune, a unor bunuri, prevăzute în anexa nr.4 care face parte integrantă din prezenta hotărâre.
- Art.3.** Pe data prezentei hotărâri, se modifică în mod corespunzător Hotărârile Consiliului Local al Municipiului Craiova nr.147/1999, 173/2001, 79/2006, 80/2006, 81/2006 și 82/2006.
- Art.4.** Direcția Patrimoniu va lua măsuri pentru îndeplinirea procedurilor legale, prin intermediul Consiliului Județean Dolj, pentru modificarea corespunzătoare a Hotărârii Guvernului nr.141/2008.
- Art.5.** Primarul Municipiului Craiova, prin aparatul de specialitate: Serviciul Administrație Publică Locală, Direcția Economico – Financiară și Direcția Patrimoniu vor aduce la îndeplinire prevederile prezentei hotărâri.

PREȘEDINTE DE ȘEDINȚĂ,

Dorel Cosmin

CONTRASEMNEAZĂ,  
SECRETAR

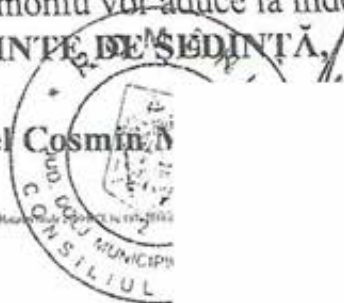



Nr. Crt.	Denumirea bunului	Poziție H.G. nr. 96S/2002	Poziție H.G. nr. 141/2008	Cod de clasificare	Carosabil			Elemente de identificare			Trotuar			Valoarea de inventar (lei)	Obs.
					Lungime	Lățime	Suprafață	Imbracaminte	Lungime	Lățime	Suprafață	Imbracaminte			
244	Str. Antiochiana	263	2439	1.3.7.1	350	5	1750	Pământ	-	-	-	-	234.420,00		
245	Str. Anul 1848	264	2440	1.3.7.2	1155	8-9	9540	Asfalt	1155	2-4	4640	Asfalt	20.377.870,07		
246	Str. Arad	265	2451	1.3.7.1	580	4	2320	Bolust	-	-	-	-	393.369,23		
247	Str. Avgeș	266	2442	1.3.7.2	140	7	980	Asfalt	140	2	280	Date beton Asfalt	1.371.970,00		
248	Str. Arh. Constantin Iotzu	267	2433	1.3.7.2	240	3,5-6	1140	Asfalt	240	2-4	576	Asfalt	1.576.920,00		
249	Str. Arh. Dan Nicolae	268	2444	1.3.7.2	280	5,7	1596	Asfalt	280	3	840	Asfalt	4.254.100,00		
250	Str. Arh. Ion Mincu	270	2446	1.3.7.2	300	7	2100	Asfalt	600	2,5	1500	Asfalt	5.111.860,00		
251	Str. Aries (Tr. 1 + Tr. 2 + Tr. 3)	271	2447	1.3.7.2	162 / 157,9 / 242	16,05 / 17,32- / 23,50 / 21,10- / 23,30	1222 / 2010 / 5241	Asfalt	162 / 157,9 / 242	2,15-4,20 / 2,10- / 7,10 / 2,35- / 13,41	637 / 1036 / 2179	Asfalt Beton Beton	37.868.570,00		
252	Str. Aristizza Romanescu	272	2448	1.3.7.2	410	6	2460	Asfalt	410	2	820	Date beton	3.374.590,00		
253	Str. Armata	273	2449	1.3.7.2	120	5	600	Piatra cubica	-	-	-	-	161.140,00		
254	Str. Artanului	274	2480	1.3.7.2	455	7	3185	Asfalt	455	3	1365	Date beton	6.483.500,00		
255	Str. Artileriei	275	2441	1.3.7.1	750	5	3750	Pământ	-	-	-	-	2.511.680,00		
256	Str. Aurel Vlaicu	276	2470	1.3.7.3	200	7	1400	Beton	200	4	800	Beton	1.962.450,00		
257	Str. Aviatorilor	277	2492	1.3.7.1	470	7	3290	Pământ	470	5	2350	Pământ	944.390,00		
258	Str. Avram Iancu	278	2493	1.3.7.2	197	5,7	1123	Asfalt	197	4	788	asfalt	2.820.194,28		
259	Str. B.P. Hasdeu	279	2494	1.3.7.2	1300	5,4	7020	Asfalt	1300	3	3900	Date beton	13.660.370,00		
260	Str. Babeșdag	280	2495	1.3.7.1	215	5	1075	Pământ	-	-	-	-	144.000,00		
261	Str. Bahui	281	2496	1.3.7.2	227	7	1589	Piatra cubica	213	3	639	Date beton	431.950,00		
262	Str. Balcești	282	2497	1.3.7.2	750	6	4500	Bolovani rau	-	-	-	-	878.264,42		
263	Str. Balzae H.	283	2498	1.3.7.2	90	6,2	558	Piatra cubica	90	1,2	108	Date beton	912.440,00		
264	Str. Banatului	284	2510	1.3.7.2	585	7	4095	Piatra cubica	585	3	1655	Date beton	903.720,00		
265	Str. Banescu	285	2500	1.3.7.2	190	5	950	Piatra cubica	190	3	570	Asfalt	1.568.060,00		
266	Str. Bana Marinice	286	2491	1.3.7.3	45	6,5	293	Asfalt	45	2	90	Asfalt	544.840,00		
267	Str. Bana Mihalcea	287	2502	1.3.7.2	170	6	1020	Asfalt	170	3	510	Asfalt	1.890.920,00		
268	Str. Bannal Stepan	288	2503	1.3.7.2	1015	7	7105	Asfalt	1015	2	2030	Pământ date beton	1.682.660,00		
269	Str. Baraganulu	289	2504	1.3.7.2	754	7	5278	Piatra cubica	754	3	2262	Date beton	1.182.490,00		
270	Str. Barati	290	2505	1.3.7.2	65	4	260	Bolovani rau	-	-	-	-	530.320,00		
271	Str. Barbatesi	291	2506	1.3.7.2	115	7	805	Piatra cubica	115	3	345	Date beton	295.890,00		
272	Str. Barbu Lazarcau	292	2507	1.3.7.3	170	6	1020	Beton + asfalt	170	3	510	Date beton + pavete	1.906.050,00		
273	Str. Barbaru Valeii	293	2508	1.3.7.2	1460	9	13140	Asfalt	1460	4	5840	Asfalt	4.269.790,00		
274	Str. Barocsi	294	2487	1.3.7.2	500	7	3500	Piatra cubica	500	3	1500	Date beton	1.804.440,00		

Nr. Crt.	Denumirea bunului	Poziție H.G. nr. 965/2002	Poziție H.G. nr. 141/2008	Cod de clasificare	Carosabil				Elemente de identificare				Trotuar				Valoarea de inventar (lei)	Obs.
					Longime	Lățime	Suprafață	Îmbrcămintă	Longime	Lățime	Suprafață	Îmbrcămintă	Longime	Lățime	Suprafață	Îmbrcămintă		
111	Alecu II Brecegi	124	2343	1.3.7.1	50	4	200	Pietriș	-	-	-	-	-	-	25.780,00			
112	Alecu II Căstăni	125	2344	1.3.7.1	240	6	1140	Pământ	-	-	-	-	-	-	133.620,00			
113	Alecu II Câmpia Izba	126	2357	1.3.7.1	70	5	350	Pământ	-	-	-	-	-	-	29.300,00			
114	Alecu II Căntăreț	127	2346	1.3.7.1	220	4	880	Balast	-	-	-	-	-	-	85.170,00			
115	Alecu II Căpșunilor	128	2338	1.3.7.1	125	6	750	Pământ	-	-	-	-	-	-	87.910,00			
116	Alecu II Căstănilor	129	2349	1.3.7.3	320	7.1	2272	Asfalt	320	-	2	640	Beton	-	1.994.280,00			
117	Alecu II Corneliu Coposu	130	2350	1.3.7.2	130	1.5	195	Asfalt	-	-	-	-	-	-	266.050,00			
118	Alecu II Crinului	131	2351	1.3.7.1	164	4	656	Balast	-	-	-	-	-	-	32.950,00			
119	Alecu II Dăncău	132	2352	1.3.7.1	550	4	2200	Pământ	-	-	-	-	-	-	405.220,00			
120	Alecu II Dăncău	133	2353	1.3.7.1	125	5	625	Pământ	-	-	-	-	-	-	73.260,00			
121	Alecu II Drănuț	134	2354	1.3.7.1	290	3.5	1015	Pământ + balast	-	-	-	-	-	-	141.920,00			
122	Alecu II Drănuț	135	2355	1.3.7.1	136	3.5	473	Pământ	-	-	-	-	-	-	55.440,00			
123	Alecu II Drănuț	136	2329	1.3.7.1	320	5	1600	Pământ Balast	-	-	-	-	-	-	196.920,00			
124	Alecu II Drănuț	137	2347	1.3.7.1	160	4	640	Balast	-	-	-	-	-	-	62.150,00			
125	Alecu II Drănuț	138	2345	1.3.7.1	240	5	1200	Pământ Balast	-	-	-	-	-	-	147.690,00			
126	Alecu II Fălgeț	139	2320	1.3.7.1	150	5,5	825	Balast	-	-	-	-	-	-	115.855,54			
127	Alecu II Gârlești	140	2321	1.3.7.1	700	5	3500	Balast + pământ	-	-	-	-	-	-	433.690,00			
128	Alecu II Gheorghe Doicea	141	2322	1.3.7.1	100	5	500	Balast + pământ	-	-	-	-	-	-	154.050,00			
129	Alecu II Moșu	142	2323	1.3.7.1	180	5	900	Pământ	-	-	-	-	-	-	105.490,00			
130	Alecu II N. Romanescu	143	2324	1.3.7.1	100	3	300	Pământ	-	-	-	-	-	-	100.470,00			
131	Alecu II Oalea	144	2325	1.3.7.1	900	5	4500	Balast	-	-	-	-	-	-	512.380,00			
132	Alecu II Palnău	145	2326	1.3.7.2	70	6	420	Asfalt	-	-	-	-	-	-	713.680,00			
133	Alecu II Parangului	146	2337	1.3.7.1	170	3	510	Balast	-	-	-	-	-	-	49.530,00			
134	Alecu II Platul Vălcănești	147	2328	1.3.7.1	170	3,5	595	Pământ	-	-	-	-	-	-	59.780,00			
135	Alecu II Poligonului	148	2319	1.3.7.1	276	3,27	903	Balast	-	-	-	-	-	-	108.114,94			
136	Alecu II Popovă	149	2330	1.3.7.1	100	5	500	Pământ	-	-	-	-	-	-	66.980,00			
137	Alecu II Prineverii	150	2331	1.3.7.1	155	5	775	Balast	-	-	-	-	-	-	85.619,68			
138	Alecu II Rămuri	151	2332	1.3.7.1	190	3,6	684	Balast	-	-	-	-	-	-	66.430,00			
139	Alecu II Rovine	152	2333	1.3.7.1	50	5	250	Balast	-	-	-	-	-	-	296.380,00			
140	Alecu II Roznov	153	2334	1.3.7.1	124	6	744	Pământ	-	-	-	-	-	-	87.210,00			
141	Alecu II Tețior	154	2335	1.3.7.2	230,42	4,67-3,88	947	Asfalt	230,42	-	1,00-0,50	927	-	-	134.930,00			
142	Alecu II Toarnici	155	2336	1.3.7.1	1130	6	7860	Pământ	-	-	-	-	-	-	658.060,00			
143	Alecu II Târâncuț	156	2450	1.3.7.2	185	6	1110	Asfalt	370	-	1,5	555	Asfalt	-	408.890,00			
144	Alecu III Ahoțului	157	2568	1.3.7.1	180	5	900	Pământ	-	-	-	-	-	-	30.140,00			
145	Alecu III Alexantru cel Bău	158	2431	1.3.7.1	68	5	340	Pământ	-	-	-	-	-	-	256.190,00			
146	Alecu III Balăuți	159	2432	1.3.7.1	157	2,5	392	Balast	-	-	-	-	-	-	51.200,00			



Nr. Crt.	Denumirea bunului	Poziție H.G. nr. 965/2002	Poziție H.G. nr. 141/2008	Cod de clasificare	Carosabil			Elemente de identificare			Troțuar			Valoarea de inventar (lei)	Obs.
					Lungime	Lățime	Suprafață	Imbracaminte	Lungime	Lățime	Suprafață	Imbracaminte			
340	Str. Colonus	361	2115	1.3.7.2	185	5,6	1036	Piatra cubica	185	2	370	Asfalt	1.446.750,00		
341	Str. Constantin	362	2127	1.3.7.1	100	3	300	Balast	-	-	-	-	43.710,00		
342	Str. Constantin Brancoveanu	363	2117	1.3.7.2	1780	8	14240	Asfalt	1780	2,4	4272	Beton	11.030.110,00		
343	Str. Constantin Brancuși	364	2108	1.3.7.2	561,5	7,5-10,8	4132	Asfalt	561,5	3,20-4,20	3548	Asfalt	12.995.680,00		
344	Str. Constantin Gherghina	365	2119	1.3.7.2	550	5,5	3025	Asfalt Balast	150	2	300	Dale beton	520.214,58		
345	Str. Constantin Lecca	366	2120	1.3.7.2	849	7	5942	Asfalt	1698	1,5	2517	Asfalt	15.147.992,19		
346	Str. C. Radulescu Motru	367	2121	1.3.7.2	180	6,6	1188	Asfalt	180	3	540	Asfalt	4.196.690,00		
347	Str. Cosma	368	2122	1.3.7.2	480	7	3360	Asfalt + beton	480	2	960	Panant	686.750,00		
348	Str. Corabia	369	2123	1.3.7.2	213	7	1491	Piatra cubica	213	3	639	Dale beton	483.370,00		
349	Str. Corcova	370	2124	1.3.7.1	345	6,70	2310	Balast	-	-	-	-	800.680,00		
350	Str. Cornelia Coposu	371	2425	1.3.7.2	725	7	5075	Asfalt	725	2	1450	Asfalt Dale beton	9.290.010,00		
351	Str. Cornului	372	2099	1.3.7.1	1180	5	5900	Panant	-	-	-	-	790.340,00		
352	Str. Costache Negruzzi	373	2118	1.3.7.1	327	5	1635	Panant	-	-	-	-	273.770,00		
353	Str. Cpt. Nicolae Vulovic	374	2116	1.3.7.3	110	4,6	523	Beton	110	3	330	Dale beton	903.510,00		
354	Str. Craiovest	375	2091	1.3.7.2	440	7,1	3124	Asfalt	440	3	1320	Beton	4.845.750,00		
355	Str. Craiovia	376	2092	1.3.7.2	450	7,2	3240	Piatra cubica	450	4	1800	Dale beton	3.483.600,00		
356	Str. Craugului	377	2093	1.3.7.1,3,7,2	465	7	3255	Asfalt Balast	465	3	1395	Dale beton	707.820,00		
357	Str. Crinului	378	2094	1.3.7.1,3,7,2	1273	6,5	8275	Asfalt Balast	1273	2	2546	Panant	1.185.370,00		
358	Str. Cristian Teal	379	2095	1.3.7.1	110	5	550	Panant	-	-	-	-	92.090,00		
359	Str. Crisan	380	2096	1.3.7.2	70	6	420	Asfalt	70	2,4	168	Dale bet	543.480,00		
360	Str. Crisului	381	2097	1.3.7.2	320	7	2240	Asfalt	320	4,4	1408	Asfalt Dale beton	7.606.170,00		
361	Str. Cupinir	382	2107	1.3.7.1	50	5	250	Balast	50	2	100	Panant	50.480,00		
362	Str. I. D. Stoica	383	5490	1.3.7.3	150	7	1050	Asfalt	150	1	150	Asfalt	1.332.920,00		
363	Str. Dabuleni	384	2090	1.3.7.1	140	8	1120	Panant	-	-	-	-	225.050,00		
364	Str. Dambovia	385	2100	1.3.7.2	360	7,2	2592	Asfalt Beton	360	4,5	1620	Dale beton	3.813.890,00		
365	Str. Dealul Spirei	386	2101	1.3.7.2	950	7	6650	Asfalt	950	3	2850	Asfalt	10.270.910,00		
366	Str. Dealci	387	2102	1.3.7.1	51	5	255	Panant	51	2	102	Panant	71.730,00		
367	Str. Depoului	388	2103	1.3.7.2	958	6	5746	Asfalt	958	3	2874	Dale beton	2.434.290,00		
368	Str. Desanului	389	2104	1.3.7.2	300	7,2	2160	Asfalt	300	2,4	720	Dale beton	3.156.250,00		
369	Str. Deva	390	2105	1.3.7.2	600	7	4200	Asfalt	600	4	2400	Asfalt	7.707.923,15		
370	Str. Dezrobiri	391	2106	1.3.7.2	2300	7	16100	Asfalt	2300	5	11500	Asfalt	29.504.100,00		
371	Str. Dinariu Bolinteanu	392	2049	1.3.7.2	390	4,5	1755	Piatra cubica	390	2,8	1092	Dale beton Asfalt	5.936.340,00		
372	Str. Dinariu Ciutetur	393	1991	1.3.7.1	165	7	1155	Panant	165	3	495	Panant	221.030,00		

Nr. Crt.	Denumirea bunului	Poziție H.G. nr. 965/2002	Poziție H.G. nr. 141/2008	Cod de clasificare	Elemente de identificare				Trotuar			Valoarea de inventar (lei)	Obs.	
					Carosabil				Lungime	Lățime	Suprafață			Imbracaminte
					Lungime	Lățime	Suprafață	Imbracaminte						
307	Str. Calarasi	328	2083	1.3.7.2	285	7	1995	Piatra cubica	285	2	570	Dale beton	665.300,00	
308	Str. Calen Bucuresti	329	2084	1.3.7.2	5250	14	73500	Asfalt	5250	4	21000	Pavele uniloc Asfalt	198.846.260,00	
309	Str. Calen Severintii	330	2085	1.3.7.2	3817	14	53438	Asfalt	3817	3,5	12250	Asfalt	76.708.377,01	
310	Str. Calimanului	331	2086	1.3.7.1	160	4	640	Panament	160	2	320	Dale beton	97.380,00	
311	Str. Calnabui	332	2087	1.3.7.1	285	10,5	2993	Panament + decepuj	-	-	-	-	420.170,00	
312	Str. Calugareni	333	2061	1.3.7.2	760	7,3	5550	Asfalt	760	4,5	3420	Asfalt	2.249.979,67	
313	Str. Calusari	334	2080	1.3.7.1	272	7	1904	Panament	-	-	-	-	255.050,00	
314	Str. Campia Istaz	335	2078	1.3.7.2	1785	7	12495	Asfalt	1785	2	3570	Dale beton Asfalt	14.635.240,00	
315	Str. Campului	336	2052	1.3.7.2	200	6	1200	Asfalt	200	2	400	Panament	2.003.980,00	
316	Str. Cantanului	337	2053	1.3.7.1	360	5	1800	Balast	-	-	-	-	201.940,00	
317	Str. Capșunilor	338	2054	1.3.7.1	280	7,5	2100	Panament Balast	-	-	-	-	293.620,00	
318	Str. Caprioarei	339	2055	1.3.7.2	500	6	3000	Piatra cubica	1000	2	2000	Dale beton	532.400,00	
319	Str. Caracul	340	2056	1.3.7.2	5105	6 - 21,2	74426	Beton Asfalt Balast	4515	2,7 - 6,2	22961	Asfalt Panament	69.643.920,00	
320	Str. Carbucesii	341	2057	1.3.7.1	85	7	595	Panament Balast	85	3	255	Dale beton	118.990,00	
321	Str. Carpoti	342	2058	1.3.7.1	155	7	1085	Panament	155	2	310	Panament	186.870,00	
322	Str. Carpenului	343	2069	1.3.7.1	1280	5	6400	Balast	-	-	-	-	932.340,00	
323	Str. Castanilor	344	2060	1.3.7.2	380	7,1	2698	Asfalt	380	3	1140	Asfalt	2.580.110,00	
324	Str. Castorului	345	2051	1.3.7.2	100	7	700	Piatra cubica	100	3	300	Dale beton	156.830,00	
325	Str. Cavaleriei	346	2062	1.3.7.1	810	5	4050	Panament	-	-	-	-	542.520,00	
326	Str. Ceahlautii	347	2063	1.3.7.2	350	7	2450	Piatra cubica + beton	350	3	1050	Dale beton	2.494.720,00	
327	Str. Cerbutii	348	2064	1.3.7.2	283	7	1981	Piatra cubica	283	2	566	Panament	667.840,00	
328	Str. Cetina	349	2065	1.3.7.2	200	5	1000	Asfalt	200	3	600	Asfalt	1.744.360,00	
329	Str. Carnele	350	2066	1.3.7.2	1000	6	6000	Asfalt	1000	2	2000	Asfalt Panament	1.985.550,00	
330	Str. Cicoarei	351	2067	1.3.7.2	140	5	700	Piatra cubica	140	3	420	Dale beton	213.940,00	
331	Str. Cindrelui	352	2098	1.3.7.1	350	5	1750	Balast	-	-	-	-	313.540,00	
332	Str. Ciocurliciei	353	2059	1.3.7.2	127	7	889	Piatra cubica	127	3	381	Dale beton	305.500,00	
333	Str. Cirsutului	354	2088	1.3.7.1	117	6	702	Panament	117	4	468	Panament	156.730,00	
334	Str. Ciucus	355	2109	1.3.7.1	200	5	1000	Balast	-	-	-	-	180.850,00	
335	Str. Cloșca	356	2110	1.3.7.2	335	6	2010	Piatra cubica Asfalt	335	3	1005	Asfalt	2.828.110,00	
336	Str. Cluj-Napoca	357	2111	1.3.7.1	570	7	3990	Panament	570	3	1710	Panament	763.550,00	
337	Str. Cocorului	358	2112	1.3.7.1	320	6	1920	Panament	-	-	-	-	225.050,00	
338	Str. Coșlica	359	2113	1.3.7.1	420	6,5	2730	Balast	-	-	-	-	946.250,00	
339	Str. Căd. Școlii Unirii	360	2114	1.3.7.3	180	3,8	684	Beton	180	2	360	Beton	1.109.490,00	



Nr. Crt.	Denumirea bunului	Poziție H.G. nr. 965/2002	Poziție H.G. nr. 141/2008	Cod de clasificare	Elemente de identificare						Valoare de inventar (lei)	Obs.		
					Carosabil			Trotuar						
					Longime	Lățime	Suprafață	Imbracaminte	Longime	Lățime			Suprafață	Imbracaminte
598	Str. Pandurilor	624	2183	1.3.7.2	670	5-7	4150	Asfalt Beton	550	4	2200	Beton Asfalt	6.789.780,00	
599	Str. Puscarii	625	2646	1.3.7.2	460	8	3680	Asfalt	460	3	1380	Beton Asfalt	5.532.540,00	
600	Str. Parangului	626	2029	1.3.7.2	1080	7.1	7668	Asfalt	1080	2.5	2700	Beton Balast	2.046.710,39	
601	Str. Paraului	627	2489	1.3.7.2	175	6	1050	Bolovanii rau	175	2	350	Beton	1.215.290,00	
602	Str. Paraului	628	264	1.3.7.2	170	5	850	Asfalt	170	2	340	Asfalt	1.100.430,00	
603	Str. Parasceni	629	265	1.3.7.2	345	7	2415	Piatra cubica	345	3	1025	Date beton	539.690,00	
604	Str. Paraului	630	266	1.3.7.2	490	6	2940	Asfalt	490	2	980	Asfalt	3.641.140,00	
605	Str. Pastornului	631	267	1.3.7.2	270	6	1620	Bolovanii Asfalt	270	5	1350	Asfalt	3.591.980,00	
606	Str. Pannitei	632	268	1.3.7.2	1641	5	8205	Asfalt Balast	-	-	-	-	1.652.181,74	
607	Str. Pelenavei	633	269	1.3.7.2	1258	7	8806	Asfalt	1258	2	2516	Asfalt Pannant	2.843.520,00	
608	Str. Petres Caracul	634	270	1.3.7.3	165	7	1155	Beton	165	3	495	Beton	1.495.930,00	
609	Str. Petreche Poenaru	635	282	1.3.7.3	240	3,8	912	Beton	-	-	-	-	824.390,00	
610	Str. Petre Carp	636	272	1.3.7.2	485	6,5	3153	Asfalt	485	5	2425	Asfalt	5.996.000,00	
611	Str. Petre Ispirescu	637	263	1.3.7.2	500	6,6	3300	Asfalt	500	4	2000	Asfalt	9.418.445,62	
612	Str. Petria	638	274	1.3.7.1	150	5	750	Pannant Balast	-	-	-	-	130.400,00	
613	Str. Petru Rares	639	275	1.3.7.2	250	5	1250	Piatra cubica	250	2	500	Date beton	2.496.590,00	
614	Str. Petunilor	640	276	1.3.7.2	475	7	3325	Asfalt	475	2	950	Date beton	3.894.060,00	
615	Str. Pictor Barbu Iacovescu	641	277	1.3.7.2	100	5	500	Piatra cubica	100	3	300	Date beton	686.400,00	
616	Str. Pictor Ion Andreescu	642	278	1.3.7.2	150	6,7	1005	Asfalt	150	2,4	360	Asfalt	1.494.290,00	
617	Str. Pictor Ion Negutici	643	279	1.3.7.2	120	5,6	672	Pavele	120	3,4	408	Asfalt	1.371.280,00	
618	Str. Pictor Oscar Obedeanu	644	280	1.3.7.2	350	6	2100	Asfalt	350	3	1050	Asfalt	680.250,00	
619	Str. Pictorii	646	273	1.3.7.2	130	5,3	689	Asfalt	130	3	390	Date beton	1.339.840,00	
620	Str. Pictii	647	271	1.3.7.1	94	3,5-4,9	385	Balast Beton	-	-	-	-	428.600,00	
621	Str. Pictrosu	648	245	1.3.7.2	174,14	4,44-6,94	359	Piatra cubica	174,14	0,71-1,86	102	Date beton	1.251.920,00	
622	Str. Pimului	649	246	1.3.7.2	270	7	1890	Asfalt	270	4	1080	Asfalt	2.745.580,00	
623	Str. Plant Vulcanesti	650	247	1.3.7.1	932	4,2	3914	Balast Asfalt	-	-	-	-	1.498.700,00	
624	Str. Plevelei	651	248	1.3.7.2	390	5,2	2028	Asfalt	390	3	1170	Asfalt	3.463.770,00	
625	Str. Ploputai	652	249	1.3.7.1	827	5	4135	Balast	-	-	-	-	394.660,00	
626	Str. Poenului	653	250	1.3.7.2	110	5	550	Asfalt	110	3	330	Asfalt	1.099.550,00	
627	Str. Poieni	654	251	1.3.7.11.3.7.2	425	5	2125	Piatra cubica Balast	425	2	850	Date beton	555.280,00	
628	Str. Poligonului	655	262	1.3.7.1	2358	2,5-6	9304	Bolovanii rau - balast	350	3	1050	pannant	1.515.286,95	
629	Str. Polovragi	656	253	1.3.7.1	320	3,8	1216	Pictis	340	2	680	Date beton	178.220,00	
630	Str. Popa supca si anenajii	657	244	1.3.7.2	270	7-11,5	2498	Asfalt	540	2	1080	Pavele unilce	10.197.700,00	
631	Str. Popovici Vădăși	658	255	1.3.7.3	100	7-2	1432	Asfalt	100	2	200	-	-	

Către,

**DIRECȚIA PATRIMONIU**  
**SERVICIUL Patrimoniu**

Urmare a cererii dumneavoastră înregistrată la numărul de mai sus, prin care ne solicitați Nomenclatorul Străzilor din municipiul Craiova, vă aducem la cunoștință următoarele:

Vă atașăm prezentei adrese în format letric Nomenclatorul Străzilor din municipiul Craiova. Totodată, facem precizarea că am atașat Nomenclatorul Străzilor din municipiul Craiova și în format electronic (pdf) la adresa: Server – Temporar – Direcția Patrimoniu.

Nume și prenume	Funcția	Data	Semnătura
Verificat: Gabriela MIEREANU	Arhitect Șef	23.12.2021	
Verificat: Stela Mihaela ENE	Șef Serviciu	23.12.2021	
Întocmit: Elena Daniela ROȘU	Consilier	23.12.2021	

Lista de difuzare a copiilor documentului

Nr. crt.	Nr. exemplar difuzat	Destinatar	Nr. file	Nr. file/anexe	Observații
1	Exemplar 1	Direcția Relații Publice și Managementul Documentelor	1	1	DRPMD
2	Exemplar 2	Direcția Urbanism și Amenajarea Teritoriului	1	18	Arhivare DUAT



# Nomenclatorul Străzilor Municipiului Craiova

Nr.ert	DENUMIRE STRADĂ
1.	Ale.1 ABATORULUI
2.	Ale.1 ALBINELOR
3.	Ale.1 ALEXANDRU CEL BUN
4.	Ale.1 ALUNULUI
5.	Ale.1 ANA IPĂTESCU
6.	Ale.1 BANUL STEPAN
7.	Ale.1 BARIERA VĂLCII
8.	Ale.1 BECHET
9.	Ale.1 BÎLTENI
10.	Ale.1 BRESTEI
11.	Ale.1 BUCEGI
12.	Ale.1 CĂLIMĂNEȘTI
13.	Ale.1 CĂLUȘARI
14.	Ale.1 CANTONULUI
15.	Ale.1 CĂPȘUNILOR
16.	Ale.1 CARACAL
17.	Ale.1 CASTANILOR
18.	Ale.1 CERNELE
19.	Ale.1 CÎMPIA ISLAZ
20.	Ale.1 COCORULUI
21.	Ale.1 CORNELIU COPOSU
22.	Ale.1 CRINULUI
23.	Ale.1 DEPOULUI
24.	Ale.1 DOICEȘTI
25.	Ale.1 DRUMUL APELOR
26.	Ale.1 DRUMUL FABRICII
27.	Ale.1 DRUMUL INDUSTRIILOR
28.	Ale.1 DRUMUL MUNTENILOR
29.	Ale.1 DRUMUL UNGURENILOR
30.	Ale.1 FRAGILOR
31.	Ale.1 FULGER
32.	Ale.1 GENIȘTILO
33.	Ale.1 GHEORGHE DONICI (fostă Aleea 1 Podari)
34.	Ale.1 IZVORUL RECE
35.	Ale.1 LĂCRĂMIOAREI
36.	Ale.1 MAI (Ale.MAREȘAL ION ANTONESCU)
37.	Ale.1 MARIA ROSETTI
38.	Ale.1 MĂLINULUI
39.	Ale.1 MERIȘORULUI
40.	Ale.1 MIERLEI
41.	Ale.1 MOTRU
42.	Ale.1 NICOLAE ROMANESCU
43.	Ale.1 ODESA
44.	Ale.1 PĂLTINIȘ
45.	Ale.1 PARÎNGULUI
46.	Ale.1 PIATRA CRAIULUI
47.	Ale.1 PLAIUL VULCĂNEȘTI
48.	Ale.1 PLOPULUI
49.	Ale.1 POLIGONULUI
50.	Ale.1 POPOVA
51.	Ale.1 POTELU

52.	Ale.1 PRIMĂVERII
53.	Ale.1 RAMURI
54.	Ale.1 RÎULUI
55.	Ale.1 ROVINE
56.	Ale.1 ROZELOR
57.	Ale.1 ROZNOV
58.	Ale.1 SEMENIC
59.	Ale.1 ȘIMNIC
60.	Ale.1 ȘERBAN CANTACUZINO
61.	Ale.1 ȘOSEAUA BĂLCEȘTI
62.	Ale.1 ȚĂRÂNCUȚEI
63.	Ale.1 TINERETULUI
64.	Ale.1 TEILOR
65.	Ale.2 ABATORULUI
66.	Ale.2 ALBINELOR
67.	Ale.2 ALEXANDRU CEL BUN
68.	Ale.2 ANA IPĂTESCU
69.	Ale.2 BANUL STEPAN
70.	Ale.2 BARIERA VĂLCII
71.	Ale.2 BECHET
72.	Ale.2 BÎLTENI
73.	Ale.2 BREȘTEI
74.	Ale.2 BUCEGI
75.	Ale.2 CĂLIMĂNEȘTI
76.	Ale.2 CĂLUȘARI
77.	Ale.2 CÎMPIA ISLAZ
78.	Ale.2 CANTONULUI
79.	Ale.2 CĂPȘUNILOR
80.	Ale.2 CARACAL
81.	Ale.2 CASTANIILOR
82.	Ale.2 COCORULUI
83.	Ale.2 CRINULUI
84.	Ale.2 DEPOULUI
85.	Ale.2 DOICEȘTI
86.	Ale.2 DRUMUL APELOR
87.	Ale.2 DRUMUL CORNEȘULUI
88.	Ale.2 DRUMUL FABRICII
89.	Ale.2 DRUMUL MUNTENILOR
90.	Ale.2 DRUMUL UNGURENILOR
91.	Ale.2 FRAGILOR
92.	Ale.2 FULGER
93.	Ale.2 GENIȘTIILOR
94.	Ale.2 GHEORGHE DONICI (fostă Aleea 2 Podari)
95.	Ale.2 GÎRLEȘTI
96.	Ale.2 IZVORUL RECE
97.	Ale.2 MĂLINULUI
98.	Ale.2 MOTRU
99.	Ale.2 ODESA
100.	Ale.2 PĂLTINIȘ
101.	Ale.2 PARÎNGULUI
102.	Ale.2 PLAIUL VULCĂNEȘTI
103.	Ale.2 PLOPULUI
104.	Ale.2 POLIGONULUI
105.	Ale.2 POPOVA
106.	Ale.2 POTELU
107.	Ale.2 PRIMĂVERII
108.	Ale.2 RAMURI
109.	Ale.2 RÎULUI
110.	Ale.2 ROVINE
111.	Ale.2 ROZNOV



112.	Ale.2 ȘERBAN CANTACUZINO
113.	Ale.2 ȚĂRÂNCUȚEI
114.	Ale.2 TEILOR
115.	Ale.2 TOAMNEI
116.	Ale.2 TRANDAFIRULUI
117.	Ale.3 ABATORULUI
118.	Ale.3 ALEXANDRU CEL BUN
119.	Ale.3 BARIERA VÂLCII
120.	Ale.3 BÎLTENI
121.	Ale.3 BRESTEI
122.	Ale.3 CĂLUȘARI
123.	Ale.3 CANTONULUI
124.	Ale.3 CĂPȘUNILOR
125.	Ale.3 CASTANILOR
126.	Ale.3 CÎMPIA ISLAZ
127.	Ale.3 CRINULUI
128.	Ale.3 DOICEȘTI
129.	Ale.3 DRUMUL APELOR
130.	Ale.3 DRUMUL FABRICII
131.	Ale.3 FRAGILOR
132.	Ale.3 FULGER
133.	Ale.3 GENIȘTIOR
134.	Ale.3 GEORGE ENESCU
135.	Ale.3 GHEORGHE DONICI (fostă Aleea 3 Podari)
136.	Ale.3 GÎRLEȘTI
137.	Ale.3 IZVORUL RECE
138.	Ale.3 ODESA
139.	Ale.3 PARÎNGULUI
140.	Ale.3 PLAIUL VULCĂNEȘTI
141.	Ale.3 PLOPULUI
142.	Ale.3 POLIGONULUI
143.	Ale.3 POPOVA
144.	Ale.3 POTELU
145.	Ale.3 PRIMĂVERII
146.	Ale.3 RAMURI
147.	Ale.3 ROVINE
148.	Ale.3 ROZNOV
149.	Ale.3 ȘERBAN CANTACUZINO
150.	Ale.3 TEILOR
151.	Ale.4 ALEXANDRU CEL BUN
152.	Ale.4 BÎLTENI
153.	Ale.4 BRESTEI
154.	Ale.4 CANTONULUI
155.	Ale.4 DOICEȘTI
156.	Ale.4 DRUMUL APELOR
157.	Ale.4 FRAGILOR
158.	Ale.4 FULGER
159.	Ale.4 GHEORGHE DONICI (fostă Aleea 4 Podari)
160.	Ale.4 GÎRLEȘTI
161.	Ale.4 IZVORUL RECE
162.	Ale.4 PARÎNGULUI
163.	Ale.4 PLOPULUI
164.	Ale.4 POLIGONULUI
165.	Ale.4 POTELU
166.	Ale.4 PRIMĂVERII
167.	Ale.4 RAMURI
168.	Ale.4 ȘIMNIC
169.	Ale.4 TEILOR
170.	Ale.4 TRANDAFIRULUI
171.	Ale.5 ALEXANDRU CEL BUN

172.	Ale.5 BRESTEI
173.	Ale.5 CANTONULUI
174.	Ale.5 DOICEȘTI
175.	Ale.5 DRUMUL APELOR
176.	Ale.5 FRAGILOR
177.	Ale.5 GHEORGHE DONICI (fostă Aleea 5 Podari)
178.	Ale.5 PARÎNGULUI
179.	Ale.5 PRIMĂVERII
180.	Ale.5 RAMURI
181.	Ale.5 TRANDAFIRULUI
182.	Ale.5 TEILOR
183.	Ale.6 ALEXANDRU CEL BUN
184.	Ale.6 BRESTEI
185.	Ale.6 DOICEȘTI
186.	Ale.6 DRUMUL APELOR
187.	Ale.6 FRAGILOR
188.	Ale.6 PARÎNGULUI
189.	Ale.6 PRIMĂVERII
190.	Ale.6 TEILOR
191.	Ale.6 TRANDAFIRULUI
192.	Ale.7 BRESTEI
193.	Ale.7 FRAGILOR
194.	Ale.7 PARÎNGULUI
195.	Ale.7 PRIMĂVERII
196.	Ale.7 TEILOR
197.	Ale.8 FRAGILOR
198.	Ale.8 PARÎNGULUI
199.	Ale.8 PRIMĂVERII
200.	Ale.8 TEILOR
201.	Ale.9 PRIMĂVERII
202.	Ale.ACVICEI
203.	Ale.AGRICULTORILOR
204.	Ale.AGROIND (fostă Șos. Caracal)
205.	Ale.AGRONOMILOR
206.	Ale.ALUNULUI (fostă Ale. Abatorului)
207.	Ale.ANUL 1848
208.	Ale.APICULTORILOR
209.	Ale.ARH. DUILIU MARCU (fostă Str. Brebeneilor)
210.	Ale.B. P. HAȘDEU
211.	Ale.BARBU DRUGĂ
212.	Ale.BĂRĂGANULUI
213.	Ale.BLANDUZIEI
214.	Ale.BRÎNDUȘA
215.	Ale.BUCEGI
216.	Ale.BUCURA
217.	Ale.CĂLUGĂRENI
218.	Ale.CODRULUI
219.	Ale.CRĂIȚELOR
220.	Ale.CONSTANTIN BRÂNCUȘI
221.	Ale.DIONISIE ECLESIA RHUL (fostă Ale. Alexandru Dirvareanu)
222.	Ale.DOAMNA STANCA
223.	Ale.DR. MARCOVICI
224.	Ale.DRUMUL CORNEȘULUI
225.	Ale.DRUMUL JIULUI
226.	Ale.DUNĂRII (fostă Ale. Calafat)
227.	Ale.EGRETELOR
228.	Ale.ELENA TEODORINI (fostă Aleea Oaga)
229.	Ale.ELIZA ALEXANDRESCU
230.	Ale.ELIZA OPRAN
231.	Ale.FELEACULUI



232.	Ale.FLOREȘTI
233.	Ale.FLUTURI
234.	Ale.FRASINULUI
235.	Ale.GENERAL GHEORGHE MAGHERU
236.	Ale.GEORGE BACOVIA
237.	Ale.GEORGE COȘBUC
238.	Ale.GHEȚIȘOAREI
239.	Ale.GOVORA
240.	Ale.HOMER
241.	Ale.HORTENSIEI
242.	Ale.ION VASILESCU
243.	Ale.ISVARNA
244.	Ale.LIVEZI
245.	Ale.MĂCINULUI
246.	Ale.MAGNOLIEI
247.	Ale.MAMAIA
248.	Ale.MARGARETELOR
249.	Ale.MĂRGĂRITAR
250.	Ale.MATEI BASARAB
251.	Ale.NECTARULUI
252.	Ale.NICOLAE BĂLCESCU
253.	Ale.NICOLAE IORGA
254.	Ale.NICOLAE TONITZA
255.	Ale.ODESA
256.	Ale.I CAROL I
257.	Ale.PANSELELOR
258.	Ale.PĂRULUI
259.	Ale.PIERSICULUI
260.	Ale.PIATRA SCRISĂ
261.	Ale.PODARI
262.	Ale.POIENII
263.	Ale.POTELU
264.	Ale.PRUNULUI
265.	Ale.RECUNOȘTINȚEI
266.	Ale.ROȘIORI
267.	Ale.SFINȚII APOSTOLI
268.	Ale.SFÎNTU GHEORGHE (fostă Str. Rahovei)
269.	Ale.SIMION BĂRNUȚIU
270.	Ale.TABACU
271.	Ale.TEATRULUI
272.	Ale. TEILOR
273.	Ale.TÎRGULUI
274.	Ale.TOAMNEI (fostă Ale.Productelor)
275.	Ale.TRIAJULUI
276.	Ale.TROTUȘULUI
277.	Ale.VASILE ALECSANDRI
278.	Ale.VOINICULUI
279.	Bld.CAROL I (fost Bld. Republicii)
280.	Bld.DACIA
281.	Bld.DECEBAL
282.	Bld.GHEORGHE CHIȚU (fost Bld. Mures)
283.	Bld.ILIE BALACI
284.	Bld.I MAI (fost Bld. Maresal Ion Antonescu)
285.	Bld.NICOLAE ROMANESCU
286.	Bld.NICOLAE TITULESCU
287.	Bld.OLTENIA
288.	Bld.ȘTIRBEI VODĂ (fost Bld. 23 August)
289.	Cal.BREZEI
290.	Cal.BUCUREȘTI
291.	Cal.DUNĂRII (fostă Str. Calafat)

292.	Cal.SEVERINULUI (fostă Str. Lenin)
293.	Cal.UNIRII
294.	Prl.BECHETULUI
295.	Prl.TEILOR
296.	Pta.AMZA PELLEA
297.	Pta.BRAZDĂ - BABA NOVAC
298.	Pta.BRAZDĂ - SIMPLON
299.	Pta.CENTRALĂ
300.	Pta.CHIRIAC
301.	Pta.CONSILIULUI EUROPEI
302.	Pta.CONSTANTIN BRÂNCUȘI (fostă Piața Gării)
303.	Pta.CRAIOVIȚA - BIG
304.	Pta.CRAIOVIȚA - ORIZONT
305.	Pta.DEZROBIRII
306.	Pta.IERUSALIM
307.	Pta.1 MAI
308.	Pta.MIHAI VITEAZUL
309.	Pța.REGELE MIHAI I AL ROMÂNIEI
310.	Pța.REGELE FERDINAND ȘI REGINA MARIA
311.	Pta.TRICOLORULUI
312.	Pta.VALEA ROȘIE
313.	Pta.VECHE
314.	Pta.WILLIAM SHAKESPEARE
315.	Sos.BĂLCEȘTI
316.	Sos.POPOVENI
317.	Str.1 DECEMBRIE 1918
318.	Str.13 SEPTEMBRIE
319.	Str.22 DECEMBRIE 1989
320.	Str.24 IANUARIE
321.	Str.ABATORULUI
322.	Str.ADA KALEH
323.	Str.ADOLF WAIDMANN
324.	Str.ADRIAN PĂUNESCU (fostă str.Deva)
325.	Str.AFINELOR
326.	Str.AGRIȘULUI
327.	Str.ALBA IULIA
328.	Str.ALBĂSTRELE
329.	Str.ALBINELOR
330.	Str.ALBÎȘOAREI
331.	Str.ALECU RUSSO
332.	Str.ALEXANDRIA
333.	Str.ALEXANDRU BUIA
334.	Str.ALEXANDRU CEL BUN
335.	Str.ALEXANDRU IOAN CUZA
336.	Str.ALEXANDRU MACEDONSKI (fostă Str. Someș)
337.	Str.ALEXANDRU ODOBESCU
338.	Str.ALMĂȘULUI
339.	Str.ALUNULUI (fostă Str. Abatorului)
340.	Str.AMARADIA (fostă Pavlov)
341.	Str.AMILCAR SÂNDULESCU
342.	Str.AMURGULUI
343.	Str.ANA ASLAN
344.	Str.ANA IPĂTESCU
345.	Str.ANINA
346.	Str.ANTIAERIANĂ
347.	Str.ANTON PANN
348.	Str.ANUL 1848
349.	Str.ARAD
350.	Str.ARDEAL
351.	Str.ARGEȘ



352.	Str.ARH. CONSTANTIN IOTZU
353.	Str.ARH. DAN NICOLAE (fostă Str.Doinei)
354.	Str.ARH. ION MINCU
355.	Str.ARIEȘ
356.	Str.ARISTIZZA ROMANESCU (fostă Str.Industrială)
357.	Str.ARNOTA (fostă Str.Eroului)
358.	Str.ARȚARULUI
359.	Str.ARTILERIEI
360.	Str.ATHENA
361.	Str.AUREL VLAICU
362.	Str.AVIATORILOR
363.	Str.AVRAM IANCU
364.	Str.B.P. HAȘDEU (fostă Str. Cornului)
365.	Str.BABADAG
366.	Str.BAHLUI
367.	Str.BALZAC H.
368.	Str.BANATULUI
369.	Str.BANU MĂRĂCINE (fostă Str.Tinarul Rosu)
370.	Str.BANU MIHALCEA (fostă Str.I.Tomescu)
371.	Str.BANUL STEPAN
372.	Str.BĂRĂGANULUI
373.	Str.BARAȚI
374.	Str.BĂRBĂTEȘTI
375.	Str.BARBU LĂZĂREANU
376.	Str.BARIERA VĂLCII
377.	Str.BASARABIA
378.	Str.BĂTRÎNILOR
379.	Str.BEGA
380.	Str.BIBESCU (fostă Str. 7 Noiembrie)
381.	Str.BICAZ
382.	Str.BIHORULUI
383.	Str.BÎLTENI
384.	Str.BÎRSEȘTI
385.	Str.BISTRIȚEI
386.	Str.BOBÎLNA
387.	Str.BORSEC
388.	Str.BOTOȘANI
389.	Str.BRADULUI
390.	Str.BRĂILA
391.	Str.BRAȘOV
392.	Str.BRATEȘ
393.	Str.BRAZDA LUI NOVAC
394.	Str.BREBENEILOR
395.	Str.BREȘTEI
396.	Str.BRÎNDUȘA
397.	Str.BUCEGI
398.	Str.BUCIUMULUI
399.	Str.BUCOVĂȚ
400.	Str.BUCOVINA
401.	Str.BUCURA
402.	Str.BUJORULUI
403.	Str. BUREBISTA
404.	Str.BUȘTENI
405.	Str.BUZĂULUI
406.	Str.BUZIAȘ
407.	Str.C. D. FORTUNESCU (fostă Str. Onesti)
408.	Str.C. RĂDULESCU MOTRU (fostă Str.Lupeni)
409.	Str.C. S. NICOLAESCU-PLOPȘOR (fostă Str. 24 Februarie)
410.	Str.CALLATIS
411.	Str.CĂCIULATA

412.	Str.CAISULUI
413.	Str.CĂLĂRAȘI
414.	Str.CĂLIMANULUI
415.	Str.CĂLMĂȚUI
416.	Str.CĂLUGĂRENI
417.	Str.CĂLUȘARI
418.	Str.CANTONULUI
419.	Str.CĂPRIOAREI
420.	Str.CĂPȘUNILOR
421.	Str.CARACAL
422.	Str.CARAIMAN
423.	Str.CĂRBUNEȘTI
424.	Str.CARLO DALLA BARBA
425.	Str.CARPAȚI
426.	Str.CARPENULUI
427.	Str.CASTANILOR
428.	Str.CASTORULUI
429.	Str.CAVALERIEI
430.	Str.CEAHLĂULUI
431.	Str.CERBULUI
432.	Str.CERNA
433.	Str.CERNELE
434.	Str.CICOAREI
435.	Str.CÎMPIA ISLAZ
436.	Str.CÎMPULUI
437.	Str.CINDRELU
438.	Str.CIOCÎRLIEI
439.	Str.CIREȘULUI
440.	Str.CIUCAȘ
441.	Str.CLOȘCA
442.	Str.CLUI NAPOCA
443.	Str.COACĂZULUI
444.	Str.COCORULUI
445.	Str.CODLEA
446.	Str.COL. SCARLAT DEMETRIADE
447.	Str.COLȚUNAȘ
448.	Str.CONTRAAMIRAL HORIA MACELLARIU
449.	Str.CONSTANȚA
450.	Str.CONSTANTIN ARGETOIANU
451.	Str.CONSTANTIN BRÂNCOVEANU (fostă Str. Potbanita)
452.	Str.CONSTANTIN BRÂNCUȘI
453.	Str.CONSTANTIN CHIORALIA
454.	Str.CONSTANTIN GHERGHINA
455.	Str.CONSTANTIN LECCA (fostă Str. Comuna din Paris)
456.	Str.CONSTANTIN OTETELISANU
457.	Str.CORABIA
458.	Str.CORCOVA
459.	Str.CORNELIU COPOSU (fostă Str. Mesteacănului)
460.	Str.CORNULUI
461.	Str.COSTACHE NEGRUZZI
462.	Str.COȘUNA (fostă Str. Mofleni)
463.	Str.CPT. NICOLAE VULOVICI
464.	Str.CRAIOVEȘTI
465.	Str.CRAIOVIȚA
466.	Str.CRÎNGULUI
467.	Str.CRINULUI
468.	Str.CRIȘAN
469.	Str.CRISTIAN TELL
470.	Str.CRIȘULUI
471.	Str.CUJMIR



472.	Str.D.STOICA
473.	Str.DALIEI
474.	Str.DĂBULENI
475.	Str.DEALUL SPIREI
476.	Str.DECENEU
477.	Str.DELTEI
478.	Str.DEPOULUI
479.	Str.DESNĂȚUI
480.	Str.DETAȘAMENTUL PĂULIȘ
481.	Str.DEZROBIRII
482.	Str.DIANA
483.	Str.DÎMBOVIȚA
484.	Str.DIMITRIE BOLINTINEANU (fostă Str. Adolf Beck)
485.	Str.DIMITRIE CANTEMIR
486.	Str.DIMITRIE GRECESCU (fostă Str. 3 Februarie)
487.	Str.DINU C. GIURESCU
488.	Str.DINU LIPATTI
489.	Str.DIONISIE ECLESARHUL (fostă Str. Alexandru Dirvareanu)
490.	Str.DOAMNA ELINA
491.	Str.DOBROGEA
492.	Str.DOICEȘTI
493.	Str.DOLJULUI
494.	Str.DORNA
495.	Str.DOROBANȚILOR
496.	Str.DR. CONSTANTIN ANGELESCU
497.	Str.DR. CONSTANTIN SEVEREANU
498.	Str.DR. DIMITRIE GEROTA
499.	Str.DR. IOAN CANTACUZINO
500.	Str.DR. ION AUGUSTIN
501.	Str.DR. MARCOVICI
502.	Str.DR. MIHAI CĂNCIULESCU
503.	Str.DR. NICOLAE C. PAULESCU
504.	Str.DR. NICOLAE IONESCU SISEȘTI
505.	Str.DR. ȘTEFAN BERCEANU
506.	Str.DR. VICTOR GOMOIU
507.	Str.DR. VICTOR PAPILLIAN
508.	Str.DRĂGĂȘANI
509.	Str.DRAGOSLAVELE
510.	Str.DREPTĂȚII
511.	Str.DROBETA
512.	Str.DRUMUL APELOR
513.	Str.DRUMUL CORNEȘULUI
514.	Str.DRUMUL FABRICII
515.	Str.DRUMUL INDUSTRIILOR
516.	Str.DRUMUL JIULUI
517.	Str.DRUMUL MUNTENILOR
518.	Str.DRUMUL UNGURENILOR
519.	Str.DUMBRĂVENI
520.	Str.DUDULUI
521.	Str.ECATERINA TEODOROIU
522.	Str.ECOULUI
523.	Str.ELECTROPUTERE
524.	Str.ELENA FARAGO
525.	Str.ELENA TEODORINI (fostă Str. Constantin Nicolcescu)
526.	Str.ELENA CORNETTI
527.	Str.ELIE GEORGESCU
528.	Str.ELIZA OPRAN
529.	Str.EMANOIL CHINEZU
530.	Str.EMIL GÎRLEANU
531.	Str.EMIL RACOVIȚĂ

532.	Str.EROII SANITARI
533.	Str.EROILOR (fostă Str.I.C.Frimu)
534.	Str.EROU EMANOIL CIOBANU
535.	Str.EROU CĂTĂLIN MARINESCU
536.	Str.EROU CLAUDIU VULPOIU
537.	Str.EROU VALENTIN LEOVEANU
538.	Str.EROUL NECUNOSCU
539.	Str.EUGENIU CARADA (fostă Str. Ialomicioara)
540.	Str.EUSTAȚIU STOENESCU
541.	Str.FAGARAȘ
542.	Str.FAGULUI
543.	Str.FĂLTICENI
544.	Str.FAȚA LUNCII
545.	Str.FAZANULUI
546.	Str.FELDIOARA (fostă Harsului)
547.	Str.FELIX ADERCA (fostă Str.Gheorghe Krasnoff)
548.	Str.FERMEI
549.	Str.FERMIERULUI
550.	Str.FILANTROPIEI (fostă Str. Dr. Bagdasar)
551.	Str.FILIP LAZĂR
552.	Str.FÎNȚINA POPOVA
553.	Str.FLOREȘTI
554.	Str.FLORILOR
555.	Str.FLUTURI
556.	Str.FOCHISTULUI
557.	Str.FOȘANI
558.	Str.FRAGILOR
559.	Str.FRAȚII BOBESCU
560.	Str.FRAȚII BUZEȘTI (fostă Str. Karl Marx)
561.	Str.FRAȚII GOLEȘTI (fostă Str. Reforma Agrara)
562.	Str.FRÎNARULUI
563.	Str.FULGER
564.	Str.GALAȚI
565.	Str.GAROAFEI
566.	Str.GENERAL DR. ION CERNĂTESCU
567.	Str.GENERAL DRAGALINA (fostă Str. M.V.Frunze)
568.	Str.GENERAL EREMIA GRIGORESCU (fostă Str. Ceaicovscki)
569.	Str.GENERAL GHEORGHE ANGHELESCU
570.	Str.GENERAL GHEORGHE MAGHERU
571.	Str.GENERAL MIHAIL CERCHEZ
572.	Str.GENERAL NICOLAE MAGEREANU
573.	Str.GENERAL ȘTEFAN FĂLCOIANU
574.	Str.GENERAL ȘTEFAN ISPAS
575.	Str.GENIȘTILOR
576.	Str.GEORGE BREAZUL
577.	Str.GEORGE COȘBUC
578.	Str.GEORGE ENESCU
579.	Str.GEORGE FOTINO
580.	Str.GEORGE TOPÎRCEANU
581.	Str.GEORGE VÎLSAN
582.	Str.GHEORGHE ASACHI
583.	Str.GHEORGHE BARIȚIU
584.	Str.GHEORGHE DOJA
585.	Str.GHEORGHE DONICI (fostă Str. Podari)
586.	Str.GHEORGHE ȚIȚEICA
587.	Str.GILORTULUI
588.	Str.GIOVANNI PERESUTTI
589.	Str.GIUSEPPE VERDI
590.	Str.GIURGIU
591.	Str.GÎRLEȘTI



592.	Str.GOGU CONSTANTINESCU
593.	Str.GORJULUI
594.	Str.GORUNULUI
595.	Str.GRĂDINARI
596.	Str.GRĂDIȘTE
597.	Str.GRIGORE ALEXANDRESCU
598.	Str.GRIGORE GABRIELESCU
599.	Str.GRIGORE PLEȘOIANU
600.	Str.GRIGORE URECHE
601.	Str.GUTUIULUI ( fostă Str. Merișorului )
602.	Str.HANUL ROȘU
603.	Str.HARICLEA DARCLEE
604.	Str.HARGHITA
605.	Str.HENRI BARBUSSE
606.	Str.HENRI COANDĂ (fostă Str. Humulești)
607.	Str.HENRY FORD (1863-1947)
608.	Str.HISTRIA
609.	Str.HÎRȘOVA
610.	Str.HOMER
611.	Str.HOREZULUI
612.	Str.HORIA
613.	Str.I. D. SÎRBU
614.	Str.I. G. DUCA
615.	Str.IALOMIȚA
616.	Str.IANCU JIANU
617.	Str.IASOMIEI
618.	Str.IAȘI
619.	Str.IEDEREI
620.	Str.IEZERULUI
621.	Str.IZVOARELE
622.	Str.ÎMPĂRATUL TRAIAN
623.	Str.ÎNCLINATA
624.	Str.INDEPENDENȚEI
625.	Str.INEULUI
626.	Str.INFANTERIEI
627.	Str.ÎNFRĂȚIRII
628.	Str.INGINERILOR
629.	Str.ING. EMIL MARGHITU
630.	Str.IOANA RADU (fostă Str. Nicolae Rusu)
631.	Str.IOAN SLAVICI
632.	Str.ION ANESTIN
633.	Str.ION BUDAI - DELEANU
634.	Str.ION CREANGĂ
635.	Str.ION IONESCU ARGETOAIA
636.	Str.ION LUCA CARAGIALE
637.	Str.ION MAIORESCU
638.	Str.ION ȚUCULESCU
639.	Str.IONEL TEODOREANU
640.	Str.IPOTEȘTI
641.	Str.ISVARNA
642.	Str.IULIU CEZAR (fostă Str. Plopului)
643.	Str.IZVORULUI
644.	Str.IZVORUL RECE
645.	Str.JEAN NEGULESCU (fostă Str. Borzesti)
646.	Str.JIENI
647.	Str.JIETULUI
648.	Str.JIULUI
649.	Str.LĂCRIMIOAREI
650.	Str.LALELELOR
651.	Str.LĂMIȚEI

652.	Str.LĂSTĂRIȘULUI
653.	Str.LEANDRULUI
654.	Str.LEBEDEI
655.	Str.LIBERTĂȚII
656.	Str.LICURICI
657.	Str.LILIACULUI
658.	Str.LIPSCANI (fostă Str. 30 Decembrie)
659.	Str.LIVEZI
660.	Str.LIVIU REBREANU
661.	Str.LOCOMOTIVEI
662.	Str.LUCEAFĂRULUI
663.	Str.LUDOVIC MRAZEC
664.	Str.LUDWIG VAN BEETHOVEN
665.	Str.LUMINII
666.	Str.LUMINIȚEI
667.	Str.LYON
668.	Str.MĂCEȘULUI
669.	Str.MĂCINULUI
670.	Str.MACULUI
671.	Str.MADONA DUDU (fostă Str. Maxim Gorki)
672.	Str.8 MARTIE
673.	Str.MĂGHIRANULUI
674.	Str.MĂRGĂRITARULUI
675.	Str.MĂLINULUI
676.	Str.MANGALIEI
677.	Str.MARAMUREȘ
678.	Str.MĂRĂȘEȘTI
679.	Str.MĂRĂȘTI
680.	Str.MAREȘAL ALEXANDRU AVERESCU
681.	Str.MARIA ROSETTI
682.	Str.MARIA TĂNASE
683.	Str.MARIA ZAHARIA
684.	Str.MARINA STIRBEI
685.	Str.MARIN SORESCU
686.	Str.MARINEI
687.	Str.MATEI BASARAB
688.	Str.MATEI MILLO
689.	Str.MĂSLINULUI
690.	Str.MERIȘORULUI
691.	Str.MESTEACĂNULUI
692.	Str.MIȚȘUNELE
693.	Str.MIGDALULUI
694.	Str.MIHAI EMINESCU
695.	Str.MIHAI VITEAZUL
696.	Str.MIHAIL BÎRCA
697.	Str.MIHAIL DRUMEȘ
698.	Str.MIHAIL KOGĂLNICEANU
699.	Str.MIHAIL MOXA
700.	Str.MIHAIL SADOVEANU
701.	Str.MIHAIL SEBASTIAN
702.	Str.MIHAIL STRAJAN
703.	Str.MILCOV
704.	Str.MIRĂSLĂU
705.	Str.MIRCEA ELIADE
706.	Str.MIRCEA VODĂ (fostă Str. Zoltan Simion)
707.	Str.MIRCEȘTI
708.	Str.MIRON COSTIN (fostă Str.Dobrogeanu Gherea)
709.	Str.MITROPOLIT NESTOR VORNICESCU (fostă Str. Neajlov)
710.	Str.MITROPOLIT NIFON CRIVEANU
711.	Str.MITROPOLITUL FIRMILIAN (fostă Str. Lotru)



712.	Str.MIXANDRELOR
713.	Str.MOISE A.MENDEL
714.	Str.MOHORULUI
715.	Str.MOLDOVA
716.	Str.MOLIDULUI
717.	Str.MORENI
718.	Str.MORII
719.	Str.MOTRU
720.	Str.MR. GHEORGHE ŞONTU
721.	Str.MUNCELULUI
722.	Str.MUNTENIA
723.	Str.MURELOR
724.	Str.NANTERRE (fostă Str. Bistrita)
725.	Str.NARCISELOR
726.	Str.NĂSĂUD
727.	Str.NĂVODARI
728.	Str.NECTARULUI
729.	Str.NEDEIA
730.	Str.NEGOIU
731.	Str.NEGRU VODĂ
732.	Str.NERVA
733.	Str.NICOLAE BĂLCESCU
734.	Str.NICOLAE BĂNESCU
735.	Str.NICOLAE COCULESCU
736.	Str.NICOLAE FILIMON
737.	Str.NICOLAE IORGA
738.	Str.NICOLAE JULEA
739.	Str.NICOVALEI
740.	Str.NOUĂ
741.	Str.NUCILOR
742.	Str.NUFĂRULUI
743.	Str.ODESA
744.	Str.OGORULUI
745.	Str.OITUZ
746.	Str.OLARILOR
747.	Str.OLĂNEŞTI (fostă Str. Vaporul "Aurora")
748.	Str.OLTENI
749.	Str.OLTENIŢA
750.	Str.OLTEŢ
751.	Str.OLTULUI
752.	Str.OPANEZ
753.	Str.ORŞOVA
754.	Str.OVIDIU
755.	Str.PĂCII
756.	Str.PADEŞULUI
757.	Str.PĂLTINIŞ
758.	Str.PALTINULUI
759.	Str.PANAIT MOŞOIU
760.	Str.PANDURILOR
761.	Str.PARCUL CĂMPUL LIBERTĂŢII 1848 (fost Parcul Crizantemelor)
762.	Str.PARCULUI
763.	Str.PARÎNGULUI
764.	Str.PAROŞENI
765.	Str.PAUL M.A.BRATASANU
766.	Str.PAULINA VORVOREANU
767.	Str.PĂRULUI
768.	Str.PAŞCANI
769.	Str.PĂSTORULUI
770.	Str.PĂUNIŢEI
771.	Str.PELENDAVA

772.	Str.PELINULUI
773.	Str.PENEȘ CURCANUL
774.	Str.PESCĂRUȘULUI
775.	Str.PETRACHE POENARU
776.	Str.PETRE CARP (fostă Str. Armata Poporului)
777.	Str.PETRE ISPIRESCU
778.	Str.PETRILA
779.	Str.PETRU RAREȘ
780.	Str.PETUNIILOR
781.	Str.PICTOR BARBU ISCOVESCU
782.	Str.PICTOR ION ANDREESCU
783.	Str.PICTOR ION NEGULICI
784.	Str.PICTOR OSCAR OBEDEANU (fostă Str.Timis)
785.	Str.PIATRA-NEAMȚ
786.	Str.PIETĂȚII
787.	Str.PIEȚII (fostă Piata 23 August)
788.	Str.PIETROSU
789.	Str.PINULUI
790.	Str.PÎRÎULUI
791.	Str.PLAIUL VULCĂNEȘTI
792.	Str.PLATANULUI
793.	Str.PLEVNEI
794.	Str.PLOPULUI
795.	Str.POET VASILE CÎRLOVA
796.	Str.POETULUI
797.	Str.POIENII
798.	Str.POLIGONULUI
799.	Str.POLOVRACI
800.	Str.POPA ȘAPCĂ
801.	Str.POPESCU VOITEȘTI
802.	Str.POPORULUI
803.	Str.POPOVA
804.	Str.POPOVENI
805.	Str.PORUMBIȚEI
806.	Str.PORUMBULUI
807.	Str.POSTĂVARUL
808.	Str.POTELU
809.	Str.PRAHOVA
810.	Str.PREAJBA
811.	Str.PRECIZIEI
812.	Str.PRIMĂVERII
813.	Str.PRINCIPATELE UNITE
814.	Str.PRIVIGHETOAREI
815.	Str.PROGRESULUI
816.	Str.PRUNULUI
817.	Str.PRUTULUI
818.	Str.PUI DE LEI
819.	Str.PUTNEI
820.	Str.RADU CALOMFIRESCU
821.	Str.RĂCHITEI
822.	Str.RAMPEI
823.	Str.RAMURI
824.	Str.RARĂU
825.	Str.RĂȘINARI
826.	Str.RĂZBOIENI
827.	Str.RAZELM
828.	Str.RECUNOȘȚINȚEI
829.	Str.REGIMENTUL 1 ARTILERIE GREA
830.	Str.REMUS
831.	Str.RENAȘTERII



832.	Str.RETEZAT
833.	Str.REVOLUȚIEI
834.	Str.RÎNDUNELELOR
835.	Str.RÎULUI
836.	Str.RÎURENI
837.	Str.RODNA
838.	Str.ROIULUI
839.	Str.ROMAIN ROLLAND
840.	Str.ROMÂNIA MUNCITOARE
841.	Str.ROMANIȚELOR
842.	Str.ROMUL
843.	Str.ROSMARINILOR
844.	Str.ROVINARI
845.	Str.ROVINE
846.	Str.ROZELOR
847.	Str.ROZNOV
848.	Str.RUGULUI
849.	Str.RUNCU
850.	Str.SABBA ȘTEFĂNESCU
851.	Str.SĂCELU
852.	Str.SADU
853.	Str.SALCIEI
854.	Str.SALCĂMULUI
855.	Str.SĂLCIOAREI
856.	Str.SĂRARILOR
857.	Str.SĂVINEȘTI
858.	Str.ȘCOLII
859.	Str.SEBEȘ
860.	Str.ȘERBAN VODĂ (fostă Str. Partizanilor)
861.	Str.ȘERBAN CANTACUZINO
862.	Str.SERG. CONSTANTIN POPESCU
863.	Str.SERG. DIMITRIE RADOVICI
864.	Str.SERGIU CELIBIDACHE
865.	Str.SFINȚII APOSTOLI (fostă Str. M. Lomonosov)
866.	Str.SFÎNTU DUMITRU (fostă Str. Grigore Preoteasa)
867.	Str.ȘIMIAN
868.	Str.SIMION BĂRNUȚIU
869.	Str.SIMION STOILOV
870.	Str.SINAIA
871.	Str.SINOE
872.	Str.SIRETULUI
873.	Str.SÎNZIENELOR
874.	Str.SLĂNIC
875.	Str.SNAGOV
876.	Str.SOARELUI
877.	Str.ȘOIMULUI
878.	Str.SOVATA
879.	Str.SPANIA
880.	Str.SPIRU HARET (fostă Str.Obedeanu)
881.	Str.ȘTEFAN CEL MARE
882.	Str.ȘTEFAN LUCHIAN
883.	Str.ȘTEFAN ODOBLEJA
884.	Str.ȘTEFAN VELOVAN
885.	Str.STEJARULUI
886.	Str.ȘTIINȚEI
887.	Str.STÎNJENEILOR
888.	Str.STRUNGARILOR
889.	Str.SULINA
890.	Str.ȘUȘIȚA
891.	Str.TABACI

892.	Str.TAKE IONESCU
893.	Str.ȚĂRĂNCUȚEI
894.	Str.TARCĂULUI
895.	Str.TÎRGOVIȘTE
896.	Str.TECHIRGHIOL
897.	Str.TECUCIULUI
898.	Str.TEHNICII
899.	Str.TEILOR
900.	Str.TELEAJENULUI
901.	Str.TESLUI
902.	Str.THEODOR AMAN (fostă Str. 6 Martie)
903.	Str.ȚICLENI
904.	Str.TIMIȘOARA
905.	Str.TINERETULUI
906.	Str.TĂRGOVIȘTE
907.	Str.TÎRGULUI
908.	Str.TÎRNAVA
909.	Str.TISA
910.	Str.TISMANA
911.	Str.TOAMNEI (fostă Str.Productelor)
912.	Str.TOMIS
913.	Str.TOPOLNIȚEI
914.	Str.TOPORAȘI
915.	Str.TRAIAN DEMETRESCU (fostă Str. Silozului)
916.	Str.TRAIAN GHEORGHIU
917.	Str.TRAIAN LALESCU
918.	Str.TRAIAN VUIA
919.	Str.TRANDAFIRULUI
920.	Str.TRANSILVANIEI
921.	Str.TRIAJULUI
922.	Str.TRIFOIULUI
923.	Str.TROTUȘULUI
924.	Str.TUDOR ARGHEZI
925.	Str.TUDOR VLADIMIRESCU
926.	Str.TUFĂNELE
927.	Str.TULCEA
928.	Str.TURTURELE
929.	Str.UDRIȘTE NĂSTUREL
930.	Str.ULMULUI
931.	Str.V. G. PALEOLOG
932.	Str.VALTER MĂRĂCINEANU
933.	Str.VĂNĂTORI DE MUNTE
934.	Str.VASILE ALECSANDRI
935.	Str.VASILE CONTA
936.	Str.VASILE LUPU
937.	Str.VASILESCU CARPEN
938.	Str.VASLUI
939.	Str.VICTORIEI
940.	Str.VICTOR DAIMACA
941.	Str.VIDRA
942.	Str.VIILOR
943.	Str.VIITORULUI
944.	Str.VÎLCELEI
945.	Str.VÎNĂTORI
946.	Str.VÎNTULUI
947.	Str.VIORELE
948.	Str.VIRGIL MADGEARU
949.	Str.VIȘEULUI
950.	Str.VIȘINULUI
951.	Str.VLAD ȚEPEȘ



952.	Str.VOINEASA (fostă Str. Anul 1921)
953.	Str.VOINICULUI
954.	Str.VRANCEI
955.	Str.VULTURI
956.	Str.ZAMBILEI
957.	Str.ZĂVOIULUI
958.	Str.ZIMNICEA
959.	Str.ZMEUREI
960.	Str.ZALĂU
961.	Str.ZORELE
962.	Str.ZORILOR

VICEPRIMAR,

Stelian BĂRĂGAN



ARHIECT ȘEF,

Gabriela I

ȘEF SI

Stela M

Întocmit,

expert, Cîmpeanu Cristinela Lavinia

Referat

**Propuneri privind actualizarea inventarului bunurilor  
care alcătuiesc domeniul public al Municipiului Craiova**

Urmare a verificărilor efectuate la nivelul Direcției Patrimoniu-Serviciul Patrimoniu, propunem Comisiei speciale de inventariere a domeniului public și privat al Municipiului Craiova, constituită prin Dispoziția Primarului Municipiului Craiova nr.639/01.02.2021, modificată prin Dispoziția Primarului Municipiului Craiova nr.8289/05.07.2022, documentele aferente propunerilor de mai jos și solicităm dispunerea în consecință.

1. Prin adresa înregistrată la Primăria Municipiului Craiova cu nr. 109828/15.06.2022 Direcția Investiții, Achiziții și Licitații, Serviciul Investiții și Achiziții, urmare a implementării proiectului executat în baza acordului cadru nr. 111740/2018, referitor la obiectivul de investiții „**Reabilitare și modernizare străzi și alei în municipiul Craiova (PT + ex) pt str. Artileriei**”, înainteză documentațiile aferente.

**- Lucrările pentru strada Artileriei cu o valoarea finală a investițiilor executate este de 1.775.301,97 lei cu TVA.**

În urma investiției efectuate pentru **strada Artileriei** au rezultat următoarele date de identificare:

- lungime carosabil = 803,5ml
- lățime carosabil = 5,5 ml
- suprafață carosabil = 4425mp
- imbracaminte :asfalt
- lungime trotuar = 803,5ml
- lățime trotuar = 1,20 ml x 2
- suprafață trotuare = 2312mp

Valoarea totală a lucrărilor executate în cadrul investiției recepționate prin Procesul Verbal de Recepția la terminarea lucrărilor nr. 80748/08.06.2022 este de **1.775.301,97 lei cu TVA.**

Str. Artileriei figurează conform HCL 197/2010 cu lungimea – 750m, latime 5m, suprafața 3750mp , fara trotuar.

Este necesară actualizarea datelor de identificare și valorii de inventar al bunului ce aparține domeniului public „**strada Artileriei**” cu datele rezultate în urma investiției.

Valoarea de inventar a bunului „**strada Artileriei**” cu nr de inventar 12001757 devine **1.775.302,05 lei.**

**Se propune declararea de uz și utilitate publică a investiției efectuate pe „strada Artileriei” având datele tehnice identificate mai sus și valoarea totală de 1.775.302,05 lei cu TVA.**

2. Prin adresa înregistrată la Primăria Municipiului Craiova cu nr. 113299/22.06.2022 Direcția Investiții, Achiziții și Licitații, Serviciul Investiții și Achiziții, urmare a implementării



proiectului executat în baza acordului cadru nr. 104615/2018, referitor la obiectivul de investiții „**Reabilitare și modernizare străzi și alei în municipiul Craiova (PT + ex) pt str. Cărbunești**”, înaintează documentațiile aferente.

**- Lucrările pentru strada Cărbunești cu o valoarea finală a investițiilor executate este de 200.915,99 lei cu TVA.**

În urma investiției efectuate pentru **strada Cărbunești** au rezultat următoarele date de identificare:

- lungime carosabil = 85,82ml
- lățime carosabil = 5,5 ml
- suprafață carosabil = 484mp
- imbracaminte :asfalt
- lungime trotuar = 88,82ml
- lățime trotuar = 1,8 - 2 ml
- suprafață trotuare = 330,41mp

Valoarea totală a lucrărilor executate în cadrul investiției recepționate prin Procesul Verbal de Recepția la terminarea lucrărilor nr. 98573/17.06.2022 este de **200.915,99 lei cu TVA.**

Este necesară actualizarea datelor de identificare și valorii de inventar al bunului ce aparține domeniului public „**strada Cărbunești**” cu datele rezultate în urma investiției.

Str. Cărbunești figurează conform HCL 197/2010 cu lungimea – 85m, latime 7m, suprafața 595mp , trotuar lungime-85m,lățime-3m, suprafața-255mp.

Valoarea de inventar a bunului „**strada Cărbunești**” cu nr de inventar 12001365 devine **208.297,83lei.**

**Se propune declararea de uz și utilitate publică a investiției efectuate pe „strada Cărbunești” având datele tehnice identificate mai sus și valoarea totală de 208.297,83lei cu TVA.**

**3.** Prin adresa înregistrată la Primăria Municipiului Craiova cu nr. 116428/28.06.2022 Direcția Investiții, Achiziții și Licității, Serviciul Investiții și Achiziții, urmare a implementării proiectului executat în baza acordului cadru nr. 111740/2018, referitor la obiectivul de investiții „**Reabilitare și modernizare străzi și alei în municipiul Craiova (PT + ex) pt str. Pietrosu**”, înaintează documentațiile aferente.

**- Lucrările pentru strada Pietrosu cu o valoarea finală a investițiilor executate este de 135.109.32 lei cu TVA.**

În urma investiției efectuate pentru **strada Pietrosu** au rezultat următoarele date de identificare:

- lungime carosabil = 81.56m
- lățime carosabil = 3,5 ml
- suprafață carosabil = 299mp
- imbracaminte :asfalt
- lungime trotuar = 81,56ml
- lățime trotuar = 0.5 – 1.36 ml
- suprafață trotuare = 218mp

Valoarea totală a lucrărilor executate în cadrul investiției recepționate prin Procesul Verbal de Recepția la terminarea lucrărilor nr. 98571/27.06.2022 este de **135.109,32 lei cu TVA.**

Str. Pietrosu figurează conform HCL 197/2010 cu lungimea – 174,14m, latime 4,44-6,94m, suprafața 359mp , trotuar lungime-174,14m,lățime-0,71-1,86m, suprafața -102mp

Este necesară actualizarea datelor de identificare și valorii de inventar al bunului ce aparține domeniului public „**strada Pietrosu**” cu datele rezultate în urma investiției.

Valoarea de inventar a bunului „**strada Pietrosu**” cu nr de inventar 12002297 devine **157.556.76lei**

**Se propune declararea de uz și utilitate publică a investiției efectuate pe „strada Pietrosu” având datele tehnice identificate mai sus și valoarea totală de 157.556.76lei cu TVA.**

4. Prin adresa înregistrată la Primăria Municipiului Craiova cu nr. 141262/09.08.2022 Direcția Investiții, Achiziții și Licității, Serviciul Investiții și Achiziții, urmare a implementării proiectului executat în baza Contractului de execuție de lucrări nr. 225119/19.12.2019, referitor la obiectivul de investiții „**Modernizare Aleea II Cantonului**”, înaintează documentațiile aferente.

**- Lucrările pentru Aleea II Cantonului cu o valoarea finală a investițiilor executate este de 460.218,25 lei cu TVA.**

În urma investiției efectuate pentru **Aleea II Cantonului** au rezultat următoarele date de identificare:

- lungime carosabil = 281ml
- lățime carosabil = 6,10 ml
- suprafață carosabil = 1714mp
- imbracaminte: asfalt
- lungime trotuar = 281ml
- lățime trotuar = 0,5m x 2
- suprafață trotuare = 309mp
- imbracaminte: asfalt

Valoarea totală a lucrărilor executate în cadrul investiției recepționate prin Procesul Verbal de Recepție la terminarea lucrărilor nr. 109800/27.07.2022 este de **460.218,25 lei** cu TVA

Aleea II Cantonului figurează conform HCL 197/2010 cu lungimea – 220m, latime 4m, suprafata 880mp , fara trotuar.

Este necesară actualizarea datelor de identificare și valorii de inventar al bunului ce aparține domeniului public „**Aleea II Cantonului**” cu datele rezultate în urma investiției.

Valoarea de inventar a bunului „**Aleea II Cantonului**” cu nr de inventar 12001660 devine **477.183.52 lei**.

**Se propune declararea de uz și utilitate publică a investiției efectuate pe „Aleea II Cantonului” având datele tehnice identificate mai sus și valoarea totală de 477.183.52 lei cu TVA.**

5. Prin adresa înregistrată la Primăria Municipiului Craiova cu nr. 121609/06.07.2022 Direcția Investiții, Achiziții și Licității, Serviciul Investiții și Achiziții, urmare a implementării proiectului executat în baza acordului cadru nr. 111740/12.07.2018 referitor la obiectivul de investiții „**Modernizare str. Dimitrie Cantemir**”, înaintează documentațiile aferente.

**- Lucrările pentru str Dimitrie Cantemir cu o valoarea finală a investițiilor 1.841.695,21lei**

Lucrările au fost executate în baza autorizației de construire nr. 790/16.07.2021 eliberată de Primăria Municipiului Craiova.

**Capacitățile fizice realizate:**

Lungime carosabil = 703,65ml

Lățime carosabil =7 ml

Suprafață carosabil =5029 mp

Valoare execuție carosabil (lei) = 1.371.327,80 lei

Lungime trotuar = 703,65 ml x 2

Lățime trotuar = 0,74 –2,00 – 3,60 ml

Suprafață trotuare = 2078,42 mp

Valoare execuție trotuar (lei) = 257.245,83 lei

Rețea Canalizare pluvială

conducta pluviala PVC 315 mm SN 8 , Lungime 450ml, valoare 117.260,84lei ,  
camine de vizitare 8 buc, guri de scurgere 18buc.

conducta refulare PEID 110 mm – Lungime 265ml, valoare 81.697,69lei

stație de pompare ape uzate – 1 buc valoare 14.163,05 lei

Potrivit celor de mai sus, este necesară actualizarea datelor de identificare și valorii de inventar al bunului ce aparține domeniului public „**str. Dimitrie Cantemir** ” cu datele rezultate în urma investiției.

Str. Dimitrie Cantemir figurează conform HCL 197/2010 cu lungimea – 165m, latime 7m, suprafața 1155mp , trotuar lungime- 165m, lățime – 3m, suprafața-495mp

Valoarea de inventar a bunului „**str. Dimitrie Cantemir**” cu nr de inventar 12001298, devine **1.628.573,64 lei** .

**Se propune declararea de uz și utilitate publică a investiției efectuate pe „Str. Dimitrie Cantemir” având datele tehnice identificate mai sus și valoarea totală de 1.628.573,64 lei cu TVA.**

Totodată, în cadrul investiției recepționate prin Procesul Verbal de Recepție la terminarea lucrărilor nr.80750/05.07.2022 , pe **str Dimitrie Cantemir** au fost efectuate și lucrări ce privesc Rețea Canalizare pluvială

conducta pluviala PVC 315 mm SN 8 , Lungime 450ml, valoare 117.260,84lei ,  
camine de vizitare 8 buc, guri de scurgere 18buc.

conducta refulare PEID 110 mm – Lungime 265ml, valoare 81.697,69lei

stație de pompare ape uzate – 1 buc valoare 14.163,05 lei

Potrivit celor de mai sus, este necesară actualizarea datelor de identificare și valorii de inventar al bunului ce aparține domeniului public „Canal str Dimitrie Cantemir” cu nr de inventar 12012919 cu datele rezultate în urma investiției.

**Se propune declararea de uz și utilitate publică a investiției Canalizare Pluvială efectuată pe „str Dimitrie Cantemir” având datele tehnice identificate mai sus și valoarea totală de 224.666,01 lei cu TVA.**

6. În urma verificărilor efectuate și ca urmare a adresei nr. 6703/2022 a Primăriei Comunei Bucovăț înregistrată la Primăria Municipiului Craiova cu nr. 167201/2022 prin care aceasta înaintea evidența titlurilor de proprietate emise în Tarlaua 44 , eliberate în baza propunerilor Comisiei Locale de Fond Funciar Bucovăț, pe teritoriul municipiului Craiova, rezultă că întreaga suprafața înregistrată în evidența domeniului public în Tarlaua 44, aferentă “Rampa Mofleni”, a fost restituită proprietarilor de drept și se impune modificarea inventarului bunurilor care alcătuiesc domeniul public al municipiului Craiova prin anularea poziției , inventariată cu nr. 42000496 cu denumirea “TEREN AFERENT RAMPA MOFLENI “ (4594) – 334.400 MP.

7. Prin adresa înregistrată la Primăria Municipiului Craiova cu nr.171395/30.09.2022 dl . Stanut Gheorghe Cristian solicită precizarea regimului juridic al străzii ce face accesul la imobilul nr 398A ( fost str. Brestei nr. 386A , fost str. Brestei nr. 400 , fost prelungirea Brestei nr. 8)

Din verificările efectuate în baza de date a Direcției Patrimoniu și în inventarul domeniului public al municipiului Craiova, drumul de acces către imobilul menționat nu este înregistrat cu poziție distinctă.

Conform Planului Cadastral al Localității Cernele de Sus, Cernele de Jos - Comuna Cernele Scara 1:2000 drumul ce face accesul la proprietatea menționată este fost Drum Sătesc DS4237 cu o suprafață de 340mp , Lungime 85m, lățime 4m situat în zona D de impozitare și valoarea de 20.400lei, stabilită conform Camerei Notarilor Publici Craiova Studiu de piata Privind valorile minime ale proprietățile imobiliare din județele Dolj , Gorj , Olt și Mehedinți , valabile începând cu anul 2022.

**Se propune declararea de uz și utilitate publică a Drumului Sătesc Ds 4237 în suprafață de 340mp , Lungime 85m, lățime 4m și valoarea totală de 20.400 lei.**



8. Prin adresa înregistrată la Primăria Municipiului Craiova cu nr.167592/26.09.2022 dl. Nițu Vasile și dna Bogdan Sonia solicită precizarea regimului juridic al porțiunii drumului de exploatare care desparte tarlaua 17 și are denumirea de De 132.

Din verificările efectuate în baza de date a Direcției Patrimoniu și în inventarul domeniului public al municipiului Craiova, drumul de acces care desparte tarlaua 17 nu este înregistrat cu poziție distinctă.

Conform Planului ce face obiectul încadrării parcelelor în tarlaua 17 se regăsește și segmental de drum ce desparte tarlaua 17, cu o suprafață de 372mp, Lungime 93m, lățime 4m situat în zona D de impozitare și valoarea de inventar de 22.320lei stabilită conform Camerei Notarilor Publici Craiova Studiu de piata Privind valorile minime ale proprietățile imobiliare din județele Dolj, Gorj, Olt și Mehedinți, valabile începând cu anul 2022.

**Se propune declararea de uz și utilitate publică a Drumului exploatare De 132 în tarlaua 17 în suprafață de 372mp, Lungime 93m, lățime 4m și valoarea totală de 22.320 lei.**

9. Prin Hotărârea Consiliului Local al Municipiului Craiova nr. 526/2009 privind modificarea inventarului bunurilor care aparțin domeniului public al municipiului Craiova, aprobat prin Hotărârea Guvernului nr. 141/2008 se aprobă anularea pozițiilor referitoare la bunurile prevăzute în anexa nr.2, parte integrantă din hotărâre.

În anexa menționată la poziția 15 figurează Aleea 3 George Enescu cu datele de identificare: Lungime 180m, lățime 3m și suprafața de 540mp, bun ce figura înregistrat atât în Hotărârea de Guvern nr. 965/2002 în anexa 2, la poziția 174, cât și în Hotărârea de Guvern nr. 141/2008 în anexa 2, la poziția 2547.

Din verificările efectuate Aleea 3 George Enescu a fost anulată eronat din domeniul public al municipiului Craiova neexistând un motiv concludent și totodată este o alee ce face accesul la proprietăți și conform bazei de date a ANCPI nu există documentații cadastrale care să afecteze aleea în cauză.

Valoarea de inventar de 156.600lei a fost stabilită conform Camerei Notarilor Publici Craiova Studiu de piata Privind valorile minime ale proprietățile imobiliare din județele Dolj, Gorj, Olt și Mehedinți, valabile începând cu anul 2022.

**Se propune declararea de uz și utilitate publică a bunului Aleea 3 George Enescu, în suprafață de 540mp, Lungime 180m, lățime 3m și valoarea totală de 156600 lei.**

10. Prin Hotărârea Consiliului Local al Municipiului Craiova nr.12/2010 se aprobă preluarea sălilor și grădinilor de spectacol cinematografic, activul și pasivul acestora, din domeniul privat al statului și administrarea Regiei Autonome de Distribuție și Exploatarea Filmelor "Romania-Film" București în domeniul public al municipiului Craiova și administrarea Consiliului Local al Municipiului Craiova.

Conform art 2 din hotărâre bunurile vor fi identificate în protocolul de predare preluare în domeniul public sau privat după caz al municipiului Craiova și administrarea Consiliului Local al municipiului Craiova.

Ca urmare Protocolului de predare - primire nr. 643/07.03.2022 al RADEF și nr. 120475/05.07.2022 al Primăriei Municipiului Craiova a fost încheiat Procesul Verbal de Predare – Primire nr. 2901/22.09.2022 al R.A.D.E.F. Romania Film și nr 166493/22.09.2022 înregistrat la Primaria Municipiului Craiova în care au fost identificate bunurile:

- Sala de spectacol Cinematografic MODERN;
- Sala de spectacol Cinematografic CRAIOVIȚA;
- Grădina de vară PATRIA

În incinta Sala de spectacol Cinematografic MODERN există contoare identificate cu

serile:

9100330017467013-index citit 1170,40Kw/h

9100330016771313-index citit 3421,52Kw/h

Conform fisa mijlocului fix nr. inventar 231 R.A.D.E.F. România Film București  
pentru bunul CINEMA MODERN – CRAIOVA

Durata normala de funcționare 222luni,

Data amortizării complete 31.05.2039

Cod de clasificare: 1.1.3.2.

Valoare de inventar: 4.516.510,70lei

Conform fisa mijlocului fix nr. inventar 234 R.A.D.E.F. România Film București  
pentru bunul CINEMA CRAIOVIȚA – CRAIOVA

Durata normala de funcționare 0luni,

Data amortizării complete 31.11.2020

Cod de clasificare: 1.1.3.2.

Valoare de inventar : 1.011.942,00 lei

Conform fisa mijlocului fix nr. inventar 232 R.A.D.E.F. România Film București  
pentru bunul GRADINA DE VARA – CRAIOVA

Durata normala de funcționare 582luni,

Data amortizării complete 30.04.2068

Cod de clasificare: 1.1.3.2.

Valoare de inventar : 3.734.302,00 lei

**Se propune declararea de uz și utilitate publică a bunurilor CINEMA MODERN – CRAIOVA cu Valoarea de inventar: 4.516.510,70lei, CINEMA CRAIOVIȚA – CRAIOVA cu Valoarea de inventar : 1.011.942,00lei și GRADINA DE VARA – CRAIOVA cu Valoarea de inventar : 3.734.302,00 lei.**

Director Executiv,  
Cristian Ionuț Gâlea

*Îmi asum responsabilitatea privind realitatea și legalitatea în solidar cu întocmitorul înscrisului*

*Data:*

*Semnătura:*

Șef Serviciu,  
Lucian Cosmin Mitucă

*Îmi asum responsabilitatea privind realitatea și legalitatea în solidar cu întocmitorul înscrisului*

*Data:*

*Semnătura:*

Întocmit,  
Cosmin Popescu

*Îmi asum responsabilitatea privind realitatea și legalitatea în solidar cu întocmitorul înscrisului*

*Data:*

*Semnătura:*

**Anexa** la referatul Nr. 177631/10.10.2022 cu mențiunile și hotărârile luate în cadrul ședinței Comisiei Speciale

În cadrul ședinței Comisiei Speciale ce a avut loc în data de \_\_\_\_\_ la sediul Primăriei Municipiului din Craiova din strada Târgului, nr.26, s-au hotărât următoarele:

**Președinte Comisie**

Filip Aurelia

**Membrii**

Miulescu Nicoleta

Mischianu Ovidiu

Bontea Mirel

Militaru Daniela

Opriș Silviu

Gâlea Ionuț-Cristian



**PROCES VERBAL NR.24/13.10.2022**  
**al Comisiei Speciale cu atribuții de întocmire și actualizare a**  
**Inventarului bunurilor care alcătuiesc**  
**domeniul public al Municipiului Craiova**

Urmare a ședinței Comisiei Speciale cu atribuții de întocmire și actualizare a inventarului bunurilor care alcătuiesc domeniul public al Municipiului Craiova, comisie constituită prin Dispoziția Primarului Municipiului Craiova nr. 639/01.02.2021 și modificată prin Dispoziția nr. 8289/05.07.2022, ce a avut loc în data de 13.10.2022, la sediul Primăriei Municipiului Craiova din str. Târgului, nr.26, s-au hotărât următoarele:

1. Prin adresa înregistrată la Primăria Municipiului Craiova cu nr. 109828/15.06.2022 Direcția Investiții, Achiziții și Licitații, Serviciul Investiții și Achiziții, urmare a implementării proiectului executat în baza acordului cadru nr. 111740/2018, referitor la obiectivul de investiții „**Reabilitare și modernizare străzi și alei în municipiul Craiova (PT + ex) pt str. Artileriei**”, înaintează documentațiile aferente.

- **Lucrările pentru strada Artileriei cu o valoarea finală a investițiilor executate este de 1.775.301,97 lei cu TVA.**

În urma investiției efectuate pentru **strada Artileriei** au rezultat următoarele date de identificare:

- lungime carosabil = 803,5ml
- lățime carosabil = 5,5 ml
- suprafață carosabil = 4425mp
- îmbracaminte :asfalt
- lungime trotuar = 803,5ml
- lățime trotuar = 1,20 ml x 2
- suprafață trotuare = 2312mp

Valoarea totală a lucrărilor executate în cadrul investiției recepționate prin Procesul Verbal de Recepția la terminarea lucrărilor nr. 80748/08.06.2022 este de **1.775.301,97 lei cu TVA.**

Este necesară actualizarea datelor de identificare și valorii de inventar al bunului ce aparține domeniului public „**strada Artileriei**” cu datele rezultate în urma investiției.

Valoarea de inventar a bunului „**strada Artileriei**” cu nr de inventar 12001757 devine **1.775.302,05 lei.**

**Se propune declararea de uz și utilitate publică a investiției efectuate pe „strada Artileriei” având datele tehnice identificate mai sus și valoarea totală de 1.775.302,05 lei cu TVA.**

2. Prin adresa înregistrată la Primăria Municipiului Craiova cu nr. 113299/22.06.2022 Direcția Investiții, Achiziții și Licitații, Serviciul Investiții și Achiziții, urmare a implementării proiectului executat în baza acordului cadru nr. 104615/2018, referitor la obiectivul de investiții „**Reabilitare și modernizare străzi și alei în municipiul Craiova (PT + ex) pt str. Cărbunești**”, înaintează documentațiile aferente.

- **Lucrările pentru strada Cărbunești cu o valoarea finală a investițiilor executate este de 200.915,99 lei cu TVA.**

În urma investiției efectuate pentru **strada Cărbunești** au rezultat următoarele date de identificare:

- lungime carosabil = 85,82ml

- lățime carosabil = 5,5 ml
- suprafață carosabil = 484mp
- imbracaminte :asfalt
- lungime trotuar = 88,82ml
- lățime trotuar = 1,8 - 2 ml
- suprafață trotuare = 330,41mp

Valoarea totală a lucrărilor executate în cadrul investiției recepționate prin Procesul Verbal de Recepția la terminarea lucrărilor nr. 98573/17.06.2022 este de **200.915,99 lei cu TVA.**

Este necesară actualizarea datelor de identificare și valorii de inventar al bunului ce aparține domeniului public „**strada Cărbunești**” cu datele rezultate în urma investiției.

Valoarea de inventar a bunului „**strada Cărbunești**” cu nr de inventar 12001365 devine **208.297,83lei.**

**Se propune declararea de uz și utilitate publică a investiției efectuate pe „strada Cărbunești” având datele tehnice identificate mai sus și valoarea totală de 208.297,83lei cu TVA.**

**3.** Prin adresa înregistrată la Primăria Municipiului Craiova cu nr. 116428/28.06.2022 Direcția Investiții, Achiziții și Licitării, Serviciul Investiții și Achiziții, urmare a implementării proiectului executat în baza acordului cadru nr. 111740/2018, referitor la obiectivul de investiții „**Reabilitare și modernizare străzi și alei în municipiul Craiova (PT + ex) pt str. Pietrosu**”, înaintează documentațiile aferente.

**- Lucrările pentru strada Pietrosu cu o valoarea finală a investițiilor executate este de 135.109.32 lei cu TVA.**

În urma investiției efectuate pentru **strada Pietrosu** au rezultat următoarele date de identificare:

- lungime carosabil = 81.56m
- lățime carosabil = 3,5 ml
- suprafață carosabil = 299mp
- imbracaminte :asfalt
- lungime trotuar = 81,56ml
- lățime trotuar = 0.5 – 1.36 ml
- suprafață trotuare = 218mp

Valoarea totală a lucrărilor executate în cadrul investiției recepționate prin Procesul Verbal de Recepția la terminarea lucrărilor nr. 98571/27.06.2022 este de **135.109,32 lei cu TVA.**

Este necesară actualizarea datelor de identificare și valorii de inventar al bunului ce aparține domeniului public „**strada Pietrosu**” cu datele rezultate în urma investiției.

Valoarea de inventar a bunului „**strada Pietrosu**” cu nr de inventar 12002297 devine **157.556.76lei**

**Se propune declararea de uz și utilitate publică a investiției efectuate pe „strada Pietrosu” având datele tehnice identificate mai sus și valoarea totală de 157.556.76lei cu TVA.**

**4.** Prin adresa înregistrată la Primăria Municipiului Craiova cu nr. 141262/09.08.2022 Direcția Investiții, Achiziții și Licitării, Serviciul Investiții și Achiziții, urmare a implementării proiectului executat în baza Contractului de execuție de lucrări nr. 225119/19.12.2019, referitor la obiectivul de investiții „**Modernizare Aleea 2 Cantonului**”, înaintează documentațiile aferente.



- **Lucrările pentru Aleea 2 Cantonului cu o valoarea finală a investițiilor executate este de 460.218,25 lei cu TVA.**

În urma investiției efectuate pentru **Aleea 2 Cantonului** au rezultat următoarele date de identificare:

- lungime carosabil = 281ml
- lățime carosabil = 6,10 ml
- suprafață carosabil = 1714mp
- imbracaminte: asfalt
- lungime trotuar = 281ml
- lățime trotuar = 0,5m x 2
- suprafață trotuare = 309mp
- imbracaminte: asfalt

Valoarea totală a lucrărilor executate în cadrul investiției recepționate prin Procesul Verbal de Recepție la terminarea lucrărilor nr. 109800/27.07.2022 este de **460.218,25 lei cu TVA**

Este necesară actualizarea datelor de identificare și valorii de inventar al bunului ce aparține domeniului public „**Aleea 2 Cantonului**” cu datele rezultate în urma investiției.

Valoarea de inventar a bunului „**Aleea 2 Cantonului**” cu nr de inventar 12001660 devine **477.183.52 lei**.

**Se propune declararea de uz și utilitate publică a investiției efectuate pe „Aleea 2 Cantonului” având datele tehnice identificate mai sus și valoarea totală de 477.183.52 lei cu TVA.**

5. Prin adresa înregistrată la Primăria Municipiului Craiova cu nr. 121609/06.07.2022 Direcția Investiții, Achiziții și Licității, Serviciul Investiții și Achiziții, urmare a implementării proiectului executat în baza acordului cadru nr. 111740/12.07.2018 referitor la obiectivul de investiții „**Modernizare str. Dimitrie Cantemir**”, înaintează documentațiile aferente.

- **Lucrările pentru str Dimitrie Cantemir cu o valoarea finală a investițiilor 1.841.695,21lei**

Lucrările au fost executate în baza autorizației de construire nr. 790/16.07.2021 eliberată de Primăria Municipiului Craiova.

**Capacitățile fizice realizate:**

Lungime carosabil = 703,65ml

Lățime carosabil = 7 ml

Suprafață carosabil = 5029 mp

Valoare execuție carosabil (lei) = 1.371.327,80 lei

Lungime trotuar = 703,65 ml x 2

Lățime trotuar = 0,74 – 2,00 – 3,60 ml

Suprafață trotuare = 2078,42 mp

Valoare execuție trotuar (lei) = 257.245,83 lei

Rețea Canalizare pluvială

conducta pluviala PVC 315 mm SN 8 , Lungime 450ml, valoare 117.260,84lei ,  
camine de vizitare 8 buc, guri de scurgere 18buc.

conducta refulare PEID 110 mm – Lungime 265ml, valoare 81.697,69lei

stație de pompare ape uzate – 1 buc valoare 14.163,05 lei

Potrivit celor de mai sus, este necesară actualizarea datelor de identificare și valorii de inventar al bunului ce aparține domeniului public „**str. Dimitrie Cantemir** ” cu datele rezultate în urma investiției.

Valoarea de inventar a bunului „**str. Dimitrie Cantemir**” cu nr de inventar 12001298, devine **1.628.573,64 lei** .

**Se propune declararea de uz și utilitate publică a investiției efectuate pe „Str.**



**Dimitrie Cantemir” având datele tehnice identificate mai sus și valoarea totală de 1.628.573,64 lei cu TVA.**

Totodată, în cadrul investiției recepționate prin Procesul Verbal de Recepție la terminarea lucrărilor nr.80750/05.07.2022 , pe **str Dimitrie Cantemir** au fost efectuate și lucrări ce privesc Rețea Canalizare pluvială

conducta pluviala PVC 315 mm SN 8 , Lungime 450ml, valoare 117.260,84lei ,  
camine de vizitare 8 buc, guri de scurgere 18buc.

conducta refulare PEID 110 mm – Lungime 265ml, valoare 81.697,69lei

stație de pompare ape uzate – 1 buc valoare 14.163,05 lei

Potrivit celor de mai sus, este necesară actualizarea datelor de identificare și valori de inventar al bunului ce aparține domeniului public „Canal str Dimitrie Cantemir” cu nr de inventar 12012919 cu datele rezultate în urma investiției.

**Se propune declararea de uz și utilitate publică a investiției Canalizare Pluvială efectuată pe „str Dimitrie Cantemir” având datele tehnice identificate mai sus și valoarea totală de 224.666,01 lei cu TVA.**

6. În urma verificărilor efectuate și ca urmare a adresei nr. 6703/2022 a Primăriei Comunei Bucovăț înregistrată la Primăria Municipiului Craiova cu nr. 167201/2022 prin care aceasta înaintează evidența titlurilor de proprietate emise în Tarlaua 44 , eliberate în baza propunerilor Comisiei Locale de Fond Funciar Bucovăț, pe teritoriul municipiului Craiova, rezultă că întreaga suprafață înregistrată în evidența domeniului public în Tarlaua 44, aferentă “Rampa Mofleni”, a fost restituită proprietarilor de drept și se impune modificarea inventarului bunurilor care alcătuiesc domeniul public al municipiului Craiova prin anularea poziției , inventariată cu nr. 42000496 cu denumirea “TEREN AFERENT RAMPA MOFLENI “ (4594) – 334.400 MP.

7. Prin adresa înregistrată la Primăria Municipiului Craiova cu nr.171395/30.09.2022 dl . Stanut Gheorghe Cristian solicită precizarea regimului juridic al străzii ce face accesul la imobilul nr 398A ( fost str. Brestei nr. 386A , fost str. Brestei nr. 400 , fost prelungirea Brestei nr. 8)

Din verificările efectuate în baza de date a Direcției Patrimoniu și în inventarul domeniului public al municipiului Craiova, drumul de acces către imobilul menționat nu este înregistrat cu poziție distinctă.

Conform Planului Cadastral al Localității Cernele de Sus, Cernele de Jos - Comuna Cernele Scara 1:2000 drumul ce face accesul la proprietatea menționată este fost Drum Sătesc DS4237 cu o suprafață de 340mp , Lungime 85m, lățime 4m situat în zona D de impozitare și valoarea de 20.400lei, stabilită conform Camerei Notarilor Publici Craiova Studiu de piata Privind valorile minime ale proprietățile imobiliare din județele Dolj , Gorj , Olt și Mehedinți , valabile începând cu anul 2022.

**Se propune declararea de uz și utilitate publică a Drumului Sătesc Ds 4237 în suprafață de 340mp , Lungime 85m, lățime 4m și valoarea totală de 20.400 lei.**

8. Prin adresa înregistrată la Primăria Municipiului Craiova cu nr.167592/26.09.2022 dl. Nițu Vasile și dna Bogdan Sonia solicită precizarea regimului juridic al porțiunii drumului de exploatare care desparte tarlaua 17 și are denumirea de De 132.

Din verificările efectuate în baza de date a Direcției Patrimoniu și în inventarul domeniului public al municipiului Craiova, drumul de acces care desparte tarlaua 17 nu este înregistrat cu poziție distinctă.



Conform Planului ce face obiectul încadrării parcelelor în tarlăua 17 se regăsește și segmental de drum ce desparte tarlăua 17, cu o suprafață de 372mp , Lungime 93m, lățime 4m situat în zona D de impozitare și valoarea de inventar de 22.320lei stabilită conform Camerei Notarilor Publici Craiova Studiu de piata Privind valorile minime ale proprietățile imobiliare din județele Dolj , Gorj , Olt și Mehedinți , valabile începând cu anul 2022.

**Se propune declararea de uz și utilitate publică a Drumului exploatare De 132 în tarlăua 17 în suprafață de 372mp , Lungime 93m, lățime 4m și valoarea totală de 22.320 lei.**

9 . Prin Hotărârea Consiliului Local al Municipiului Craiova nr. 526/2009 privind modificarea inventarului bunurilor care aparțin domeniului public al municipiului Craiova, aprobat prin Hotărârea Guvernului nr. 141/2008 se aprobă anularea pozițiilor referitoare la bunurile prevăzute în anexa nr.2, parte integrantă din hotărâre.

În anexa menționată la poziția 15 figurează Aleea 3 George Enescu cu datele de identificare: Lungime 180m, lățime 3m și suprafața de 540mp, bun ce figura înregistrat atât în Hotărârea de Guvern nr. 965/2002 în anexa 2, la poziția 174, cât și în Hotărârea de Guvern nr. 141/2008 în anexa 2, la poziția 2547.

Din verificările efectuate Aleea 3 George Enescu a fost anulată eronat din domeniul public al municipiului Craiova neexistând un motiv concludent și totodată este o alee ce face accesul la proprietăți și conform bazei de date a ANCPI nu există documentații cadastrale care să afecteze aleea în cauză.

Valoarea de inventar de 156.600lei a fost stabilită conform Camerei Notarilor Publici Craiova Studiu de piata Privind valorile minime ale proprietățile imobiliare din județele Dolj , Gorj , Olt și Mehedinți , valabile începând cu anul 2022.

**Se propune declararea de uz și utilitate publică a bunului Aleea 3 George Enescu, în suprafață de 540mp , Lungime 180m, lățime 3m și valoarea totală de 156600 lei.**

10. Prin Hotărârea Consiliului Local al Municipiului Craiova nr.12/2010 se aprobă preluarea sălilor și grădinilor de spectacol cinematografic, activul și pasivul acestora, din domeniul privat al statului și administrarea Regiei Autonome de Distribuție și Exploatarea Filmelor "Romania-Film" București în domeniul public al municipiului Craiova și administrarea Consiliului Local al Municipiului Craiova.

Conform art 2 din hotărâre bunurile vor fi identificate în protocolul de predare preluare în domeniul public sau privat după caz al municipiului Craiova și administrarea Consiliului Local al municipiului Craiova.

Ca urmare Protocolului de predare - primire nr. 643/07.03.2022 al RADEF și nr. 120475/05.07.2022 al Primăriei Municipiului Craiova a fost încheiat Procesul Verbal de Predare – Primire nr. 2901/22.09.2022 al R.A.D.E.F. Romania Film și nr 166493/22.09.2022 înregistrat la Primaria Municipiului Craiova în care au fost identificate bunurile:

- Sala de spectacol Cinematografic MODERN;
- Sala de spectacol Cinematografic CRAIOVIȚA;
- Grădina de vară PATRIA

În incinta Sala de spectacol Cinematografic MODERN există contoare identificate cu serile:

9100330017467013-index citit 1170,40Kw/h

9100330016771313-index citit 3421,52Kw/h

Conform fișa mijlocului fix nr. inventar 231 R.A.D.E.F. România Film București pentru bunul CINEMA MODERN – CRAIOVA

Durata normala de funcționare 222luni,  
Data amortizării complete 31.05.2039  
Cod de clasificare: 1.1.3.2.  
Valoare de inventar: 4.516.510,70lei

Conform fisa mijlocului fix nr. inventar 234 R.A.D.E.F. România Film București  
pentru bunul CINEMA CRAIOVIȚA – CRAIOVA  
Durata normala de funcționare 0luni,  
Data amortizării complete 31.11.2020  
Cod de clasificare: 1.1.3.2.  
Valoare de inventar : 1.011.942,00 lei

Conform fisa mijlocului fix nr. inventar 232 R.A.D.E.F. România Film București  
pentru bunul GRADINA DE VARA – CRAIOVA  
Durata normala de funcționare 582luni,  
Data amortizării complete 30.04.2068  
Cod de clasificare: 1.1.3.2.  
Valoare de inventar : 3.734.302,00 lei

**Se propune declararea de uz și utilitate publică a bunurilor CINEMA MODERN – CRAIOVA cu Valoarea de inventar: 4.516.510,70lei, CINEMA CRAIOVIȚA – CRAIOVA cu Valoarea de inventar : 1.011.942,00lei și GRADINA DE VARA – CRAIOVA cu Valoarea de inventar : 3.734.302,00 lei.**

**Președinte Comisie**

Filip Aurelia

**Membrii**

Miulescu Nicoleta

Mischianu Ovidiu

Bontea Mirela

Militaru Daniela

Opriș Silviu

Gălea Ionuț-Cristia

2, 3, 4, 5 ✓  
7, 8, 9, 10 ✓



Referat

**Propuneri privind actualizarea inventarului bunurilor  
care alcătuiesc domeniul public al Municipiului Craiova**

Urmare a verificărilor efectuate la nivelul Direcției Patrimoniu-Serviciul Patrimoniu, propunem Comisiei speciale de inventariere a domeniului public și privat al Municipiului Craiova, constituită prin Dispoziția Primarului Municipiului Craiova nr.639/01.02.2021, modificată prin Dispoziția Primarului Municipiului Craiova nr.8289/05.07.2022, documentele aferente propunerilor de mai jos și solicităm dispunerea în consecință.

1. Prin adresa înregistrată la Primăria Municipiului Craiova cu nr. 109828/15.06.2022 Direcția Investiții, Achiziții și Licitații, Serviciul Investiții și Achiziții, urmare a implementării proiectului executat în baza acordului cadru nr. 111740/2018, referitor la obiectivul de investiții „**Reabilitare și modernizare străzi și alei în municipiul Craiova (PT + ex) pt str. Artileriei**”, înainteză documentațiile aferente.

**- Lucrările pentru strada Artileriei cu o valoarea finală a investițiilor executate este de 1.775.301,97 lei cu TVA.**

În urma investiției efectuate pentru **strada Artileriei** au rezultat următoarele date de identificare:

- lungime carosabil = 803,5ml
- lățime carosabil = 5,5 ml
- suprafață carosabil = 4425mp
- imbracaminte :asfalt
- lungime trotuar = 803,5ml
- lățime trotuar = 1,20 ml x 2
- suprafață trotuare = 2312mp

Valoarea totală a lucrărilor executate în cadrul investiției recepționate prin Procesul Verbal de Recepția la terminarea lucrărilor nr. 80748/08.06.2022 este de **1.775.301,97 lei cu TVA.**

Str. Artileriei figurează conform HCL 197/2010 cu lungimea – 750m, latime 5m, suprafata 3750mp , fara trotuar.

Este necesară actualizarea datelor de identificare și valorii de inventar al bunului ce aparține domeniului public „**strada Artileriei**” cu datele rezultate în urma investiției.

Valoarea de inventar a bunului „**strada Artileriei**” cu nr de inventar 12001757 devine **1.775.302,05 lei.**

**Se propune declararea de uz și utilitate publică a investiției efectuate pe „strada Artileriei” având datele tehnice identificate mai sus și valoarea totală de 1.775.302,05 lei cu TVA.**

2. Prin adresa înregistrată la Primăria Municipiului Craiova cu nr. 113299/22.06.2022 Direcția Investiții, Achiziții și Licitații, Serviciul Investiții și Achiziții, urmare a implementării

proiectului executat în baza acordului cadru nr. 104615/2018, referitor la obiectivul de investiții „Reabilitare și modernizare străzi și alei în municipiul Craiova (PT + ex) pt str. Cărbunești”, înainteză documentațiile aferente.

- **Lucrările pentru strada Cărbunești cu o valoarea finală a investițiilor executate este de 200.915,99 lei cu TVA.**

În urma investiției efectuate pentru **strada Cărbunești** au rezultat următoarele date de identificare:

- lungime carosabil = 85,82ml
- lățime carosabil = 5,5 ml
- suprafață carosabil = 484mp
- imbracaminte :asfalt
- lungime trotuar = 88,82ml
- lățime trotuar = 1,8 - 2 ml
- suprafață trotuare = 330,41mp

Valoarea totală a lucrărilor executate în cadrul investiției recepționate prin Procesul Verbal de Recepția la terminarea lucrărilor nr. 98573/17.06.2022 este de **200.915,99 lei cu TVA.**

Este necesară actualizarea datelor de identificare și valorii de inventar al bunului ce aparține domeniului public „**strada Cărbunești**” cu datele rezultate în urma investiției.

Str. Carbunești figurează conform HCL 197/2010 cu lungimea – 85m, latime 7m, suprafata 595mp , trotuar lungime-85m,lățime-3m, suprafata-255mp.

Valoarea de inventar a bunului „**strada Cărbunești**” cu nr de inventar 12001365 devine **208.297,83lei.**

**Se propune declararea de uz și utilitate publică a investiției efectuate pe „strada Carbunești” având datele tehnice identificate mai sus și valoarea totală de 208.297,83lei cu TVA.**

3. Prin adresa înregistrată la Primăria Municipiului Craiova cu nr. 116428/28.06.2022 Direcția Investiții, Achiziții și Licitații, Serviciul Investiții și Achiziții, urmare a implementării proiectului executat în baza acordului cadru nr. 111740/2018, referitor la obiectivul de investiții „Reabilitare și modernizare străzi și alei în municipiul Craiova (PT + ex) pt str. Pietrosu”, înainteză documentațiile aferente.

- **Lucrările pentru strada Pietrosu cu o valoarea finală a investițiilor executate este de 135.109.32 lei cu TVA.**

În urma investiției efectuate pentru **strada Pietrosu** au rezultat următoarele date de identificare:

- lungime carosabil = 81.56m
- lățime carosabil = 3,5 ml
- suprafață carosabil = 299mp
- imbracaminte :asfalt
- lungime trotuar = 81,56ml
- lățime trotuar = 0.5 – 1.36 ml
- suprafață trotuare = 218mp

Valoarea totală a lucrărilor executate în cadrul investiției recepționate prin Procesul Verbal de Recepția la terminarea lucrărilor nr. 98571/27.06.2022 este de **135.109,32 lei cu TVA.**

Str. Pietrosu figurează conform HCL 197/2010 cu lungimea – 174,14m, latime 4,44-6,94m, suprafata 359mp , trotuar lungime-174,14m,lățime-0,71-1,86m, suprafata -102mp

Este necesară actualizarea datelor de identificare și valorii de inventar al bunului ce aparține domeniului public „**strada Pietrosu**” cu datele rezultate în urma investiției.



Valoarea de inventar a bunului „strada Pietrosu” cu nr de inventar 12002297 devine **157.556.76lei**

**Se propune declararea de uz și utilitate publică a investiției efectuate pe „strada Pietrosu” având datele tehnice identificate mai sus și valoarea totală de 157.556.76lei cu TVA.**

4. Prin adresa înregistrată la Primăria Municipiului Craiova cu nr. 141262/09.08.2022 Direcția Investiții, Achiziții și Licitații, Serviciul Investiții și Achiziții, urmare a implementării proiectului executat în baza Contractului de execuție de lucrări nr. 225119/19.12.2019, referitor la obiectivul de investiții „Modernizare Aleea II Cantonului”, înaintează documentațiile aferente.

**- Lucrările pentru Aleea II Cantonului cu o valoarea finală a investițiilor executate este de 460.218,25 lei cu TVA.**

În urma investiției efectuate pentru Aleea II Cantonului au rezultat următoarele date de identificare:

- lungime carosabil = 281ml
- lățime carosabil = 6,10 ml
- suprafață carosabil = 1714mp
- imbracaminte: asfalt
- lungime trotuar = 281ml
- lățime trotuar = 0,5m x 2
- suprafață trotuare = 309mp
- imbracaminte: asfalt

Valoarea totală a lucrărilor executate în cadrul investiției recepționate prin Procesul Verbal de Recepție la terminarea lucrărilor nr. 109800/27.07.2022 este de **460.218,25 lei** cu TVA

Aleea II Cantonului figurează conform HCL 197/2010 cu lungimea – 220m, latime 4m, suprafata 880mp , fara trotuar.

Este necesară actualizarea datelor de identificare și valori de inventar al bunului ce aparține domeniului public „Aleea II Cantonului” cu datele rezultate în urma investiției.

Valoarea de inventar a bunului „Aleea II Cantonului” cu nr de inventar 12001660 devine **477.183.52 lei**.

**Se propune declararea de uz și utilitate publică a investiției efectuate pe „Aleea II Cantonului” având datele tehnice identificate mai sus și valoarea totală de 477.183.52 lei cu TVA.**

5. Prin adresa înregistrată la Primăria Municipiului Craiova cu nr. 121609/06.07.2022 Direcția Investiții, Achiziții și Licitații, Serviciul Investiții și Achiziții, urmare a implementării proiectului executat în baza acordului cadru nr. 111740/12.07.2018 referitor la obiectivul de investiții „Modernizare str. Dimitrie Cantemir”, înaintează documentațiile aferente.

**- Lucrările pentru str Dimitrie Cantemir cu o valoarea finală a investițiilor 1.841.695,21lei**

Lucrările au fost executate în baza autorizației de construire nr. 790/16.07.2021 eliberată de Primăria Municipiului Craiova.

**Capacitățile fizice realizate:**

Lungime carosabil = 703,65ml

Lățime carosabil =7 ml

Suprafață carosabil =5029 mp

Valoare execuție carosabil (lei) = 1.371.327,80 lei

Lungime trotuar = 703,65 ml x 2

Lățime trotuar = 0,74 –2,00 – 3,60 ml

Suprafață trotuare = 2078,42 mp

Valoare execuție trotuar (lei) = 257.245,83 lei



Rețea Canalizare pluvială  
conducta pluvială PVC 315 mm SN 8 , Lungime 450ml, valoare 117.260,84lei ,  
camine de vizitare 8 buc, guri de scurgere 18buc.

conducta refulare PEID 110 mm – Lungime 265ml, valoare 81.697,69lei

stație de pompare ape uzate – 1 buc valoare 14.163,05 lei

Potrivit celor de mai sus, este necesară actualizarea datelor de identificare și valorii de inventar al bunului ce aparține domeniului public „**str. Dimitrie Cantemir** ” cu datele rezultate în urma investiției.

Str. Dimitrie Cantemir figurează conform HCL 197/2010 cu lungimea – 165m, latime 7m, suprafața 1155mp , trotuar lungime- 165m, lățime – 3m, suprafața-495mp

Valoarea de inventar a bunului „**str. Dimitrie Cantemir**” cu nr de inventar 12001298, devine **1.628.573,64 lei** .

**Se propune declararea de uz și utilitate publică a investiției efectuate pe „Str. Dimitrie Cantemir” având datele tehnice identificate mai sus și valoarea totală de 1.628.573,64 lei cu TVA.**

Totodată, în cadrul investiției recepționate prin Procesul Verbal de Recepție la terminarea lucrărilor nr.80750/05.07.2022 , pe **str Dimitrie Cantemir** au fost efectuate și lucrări ce privesc Rețea Canalizare pluvială

conducta pluvială PVC 315 mm SN 8 , Lungime 450ml, valoare 117.260,84lei ,  
camine de vizitare 8 buc, guri de scurgere 18buc.

conducta refulare PEID 110 mm – Lungime 265ml, valoare 81.697,69lei

stație de pompare ape uzate – 1 buc valoare 14.163,05 lei

Potrivit celor de mai sus, este necesară actualizarea datelor de identificare și valorii de inventar al bunului ce aparține domeniului public „Canal str Dimitrie Cantemir” cu nr de inventar 12012919 cu datele rezultate în urma investiției.

**Se propune declararea de uz și utilitate publică a investiției Canalizare Pluvială efectuată pe „str Dimitrie Cantemir” având datele tehnice identificate mai sus și valoarea totală de 224.666,01 lei cu TVA.**

6. În urma verificărilor efectuate și ca urmare a adresei nr. 6703/2022 a Primăriei Comunei Bucovăț înregistrată la Primăria Municipiului Craiova cu nr. 167201/2022 prin care aceasta înaintează evidența titlurilor de proprietate emise în Tarlaua 44 , eliberate în baza propunerilor Comisiei Locale de Fond Funciar Bucovăț, pe teritoriul municipiului Craiova, rezultă că întreaga suprafață înregistrată în evidența domeniului public în Tarlaua 44, aferentă “Rampa Mofleni”, a fost restituită proprietarilor de drept și se impune modificarea inventarului bunurilor care alcătuiesc domeniul public al municipiului Craiova prin anularea poziției , inventariată cu nr. 42000496 cu denumirea “TEREN AFERENT RAMPA MOFLENI ” (4594) – 334.400 MP.

7. Prin adresa înregistrată la Primăria Municipiului Craiova cu nr.171395/30.09.2022 dl . Stanut Gheorghe Cristian solicită precizarea regimului juridic al străzii ce face accesul la imobilul nr 398A ( fost str. Brestei nr. 386A , fost str. Brestei nr. 400 , fost prelungirea Brestei nr. 8)

Din verificările efectuate în baza de date a Direcției Patrimoniu și în inventarul domeniului public al municipiului Craiova, drumul de acces către imobilul menționat nu este înregistrat cu poziție distinctă.

Conform Planului Cadastral al Localității Cernele de Sus, Cernele de Jos - Comuna Cernele Scara 1:2000 drumul ce face accesul la proprietatea menționată este fost Drum Sătesc DS4237 cu o suprafață de 340mp , Lungime 85m, lățime 4m situat în zona D de impozitare și valoarea de 20.400lei, stabilită conform Camerei Notarilor Publici Craiova Studiu de piata Privind valorile minime ale proprietățile imobiliare din județele Dolj , Gorj , Olt și Mehedinți , valabile începând cu anul 2022.

**Se propune declararea de uz și utilitate publică a Drumului Sătesc Ds 4237 în suprafață de 340mp , Lungime 85m, lățime 4m și valoarea totală de 20.400 lei.**



8. Prin adresa înregistrată la Primăria Municipiului Craiova cu nr.167592/26.09.2022 dl. Nițu Vasile și dna Bogdan Sonia solicită precizarea regimului juridic al porțiunii drumului de exploatare care desparte tarlaua 17 și are denumirea de De 132.

Din verificările efectuate în baza de date a Direcției Patrimoniu și în inventarul domeniului public al municipiului Craiova, drumul de acces care desparte tarlaua 17 nu este înregistrat cu poziție distinctă.

Conform Planului ce face obiectul încadrării parcelelor în tarlaua 17 se regăsește și segmental de drum ce desparte tarlaua 17, cu o suprafață de 372mp, Lungime 93m, lățime 4m situat în zona D de impozitare și valoarea de inventar de 22.320lei stabilită conform Camerei Notarilor Publici Craiova Studiu de piata Privind valorile minime ale proprietățile imobiliare din județele Dolj, Gorj, Olt și Mehedinți, valabile începând cu anul 2022.

**Se propune declararea de uz și utilitate publică a Drumului exploatare De 132 în tarlaua 17 în suprafață de 372mp, Lungime 93m, lățime 4m și valoarea totală de 22.320 lei.**

9. Prin Hotărârea Consiliului Local al Municipiului Craiova nr. 526/2009 privind modificarea inventarului bunurilor care aparțin domeniului public al municipiului Craiova, aprobat prin Hotărârea Guvernului nr. 141/2008 se aprobă anularea pozițiilor referitoare la bunurile prevăzute în anexa nr.2, parte integrantă din hotărâre.

În anexa menționată la poziția 15 figurează Aleea 3 George Enescu cu datele de identificare: Lungime 180m, lățime 3m și suprafața de 540mp, bun ce figura înregistrat atât în Hotărârea de Guvern nr. 965/2002 în anexa 2, la poziția 174, cât și în Hotărârea de Guvern nr. 141/2008 în anexa 2, la poziția 2547.

Din verificările efectuate Aleea 3 George Enescu a fost anulată eronat din domeniul public al municipiului Craiova neexistând un motiv concludent și totodată este o alee ce face accesul la proprietăți și conform bazei de date a ANCPPI nu există documentații cadastrale care să afecteze aleea în cauză.

Valoarea de inventar de 156.600lei a fost stabilită conform Camerei Notarilor Publici Craiova Studiu de piata Privind valorile minime ale proprietățile imobiliare din județele Dolj, Gorj, Olt și Mehedinți, valabile începând cu anul 2022.

**Se propune declararea de uz și utilitate publică a bunului Aleea 3 George Enescu, în suprafață de 540mp, Lungime 180m, lățime 3m și valoarea totală de 156600 lei.**

10. Prin Hotărârea Consiliului Local al Municipiului Craiova nr.12/2010 se aprobă preluarea sălilor și grădinilor de spectacol cinematografic, activul și pasivul acestora, din domeniul privat al statului și administrarea Regiei Autonome de Distribuție și Exploatarea Filmelor "Romania-Film" București în domeniul public al municipiului Craiova și administrarea Consiliului Local al Municipiului Craiova.

Conform art 2 din hotărâre bunurile vor fi identificate în protocolul de predare preluare în domeniul public sau privat după caz al municipiului Craiova și administrarea Consiliului Local al municipiului Craiova.

Ca urmare Protocolului de predare - primire nr. 643/07.03.2022 al RADEF și nr. 120475/05.07.2022 al Primăriei Municipiului Craiova a fost încheiat Procesul Verbal de Predare – Primire nr. 2901/22.09.2022 al R.A.D.E.F. Romania Film și nr 166493/22.09.2022 înregistrat la Primaria Municipiului Craiova în care au fost identificate bunurile:

- Sala de spectacol Cinematografic MODERN;
- Sala de spectacol Cinematografic CRAIOVIȚA;
- Grădina de vară PATRIA

În incinta Sala de spectacol Cinematografic MODERN există contoare identificate cu

serile:

9100330017467013-index citit 1170,40Kw/h

9100330016771313-index citit 3421,52Kw/h

Conform fisa mijlocului fix nr. inventar 231 R.A.D.E.F. România Film București  
pentru bunul CINEMA MODERN – CRAIOVA  
Durata normala de funcționare 222luni,  
Data amortizării complete 31.05.2039  
Cod de clasificare: 1.1.3.2.  
Valoare de inventar: 4.516.510,70lei

Conform fisa mijlocului fix nr. inventar 234 R.A.D.E.F. România Film București  
pentru bunul CINEMA CRAIOVIȚA – CRAIOVA  
Durata normala de funcționare 0luni,  
Data amortizării complete 31.11.2020  
Cod de clasificare: 1.1.3.2.  
Valoare de inventar : 1.011.942,00 lei

Conform fisa mijlocului fix nr. inventar 232 R.A.D.E.F. România Film București  
pentru bunul GRADINA DE VARA – CRAIOVA  
Durata normala de funcționare 582luni,  
Data amortizării complete 30.04.2068  
Cod de clasificare: 1.1.3.2.  
Valoare de inventar : 3.734.302,00 lei

**Se propune declararea de uz și utilitate publică a bunurilor CINEMA MODERN – CRAIOVA cu Valoarea de inventar: 4.516.510,70lei, CINEMA CRAIOVIȚA – CRAIOVA cu Valoarea de inventar : 1.011.942,00lei și GRADINA DE VARA – CRAIOVA cu Valoarea de inventar : 3.734.302,00 lei.**

Director Executiv,  
Cristian Ionuț Gâlea

*Îmi asum responsabilitatea privind realitatea și legalitatea în solidar cu întocmitorul înscrisului*

Data:

Semnătura:

Șef Serviciu,  
Lucian Cosmin Mitucă

*Îmi asum responsabilitatea privind realitatea și legalitatea în solidar cu întocmitorul înscrisului*

Data: 11.10.2022

Semnătura:

Întocmit,  
Cosmin Popescu

*Îmi asum responsabilitatea privind realitatea și legalitatea în solidar cu întocmitorul înscrisului*

Data:

Semnătura:



Anexa la referatul Nr. 177631/10.10.2022 cu mențiunile și hotărârile luate în cadrul ședinței Comisiei Speciale

În cadrul ședinței Comisiei Speciale ce a avut loc în data de 13.10.2022 la sediul Primăriei Municipiului din Craiova din strada Târgului, nr.26, s-au hotărât următoarele:

**Președinte Comis**

Filip Aurelia

**Membrii**

Miulescu Nicoleta

poziț. alocat. eq. p. -  
2. nume complet -

Mischianu Ovidiu

Bontea Mirela

Militaru Daniela

Opriș Silviu

Gălea Ionuț-Cristia

Bontea Mirela

- ① Nu se motivează dacă sunt oferite proprietăți private, având în vedere că în inventari averi locale de s.m., iar în punct 7, 9 m. corectabil și hotărâri.
- ② Nu se motivează dc sunt oferite proprietăți private, având în vedere că hotărârea corectabil și hotărâri actual este de 10m, iar în inventari 7, 9 m.
- ③ Nu se motivează dc sunt oferite prop. private, având în vedere că hotărârea corectabil și hotărâri actual este de 8,80m, iar în inventari 4,86m și nu se motivează din ce cauză se introduce în inventari lungimi corectabile 8,1, 16 mp față de existența din inventari 174,14 m.  
A mai fost adăugată sau a fost introdusă - srenat în inventari corectabilul dublu a corectabilului. Care este situația reală?

④ Se asfaltează lăstie 7,19 m lăstie de 4 m în inventar,  
lungime 281 m se asfaltează lăstie de 220 m în inventar  
tip sursă motivația.

⑤ Se asfaltează lungime 704 m lăstie de inventar. 165 m.  
Cum este justificarea? Sunt afectate proprietăți private?




**PROCES VERBAL NR.24/13.10.2022**  
**al Comisiei Speciale cu atribuții de întocmire și actualizare a**  
**Inventarului bunurilor care alcătuiesc**  
**domeniul public al Municipiului Craiova**

Urmare a ședinței Comisiei Speciale cu atribuții de întocmire și actualizare a inventarului bunurilor care alcătuiesc domeniul public al Municipiului Craiova, comisie constituită prin Dispoziția Primarului Municipiului Craiova nr. 639/01.02.2021 și modificată prin Dispoziția nr. 8289/05.07.2022, ce a avut loc în data de 13.10.2022, la sediul Primăriei Municipiului Craiova din str. Târgului, nr.26, s-au hotărât următoarele:

1. Prin adresa înregistrată la Primăria Municipiului Craiova cu nr. 109828/15.06.2022 Direcția Investiții, Achiziții și Licității, Serviciul Investiții și Achiziții, urmare a implementării proiectului executat în baza acordului cadru nr. 111740/2018, referitor la obiectivul de investiții **„Reabilitare și modernizare străzi și alei în municipiul Craiova (PT + ex) pt str. Artileriei ”**, înaintează documentațiile aferente.

**- Lucrările pentru strada Artileriei cu o valoarea finală a investițiilor executate este de 1.775.301,97 lei cu TVA.**

În urma investiției efectuate pentru **strada Artileriei** au rezultat următoarele date de identificare:

- lungime carosabil = 803,5ml
- lățime carosabil = 5,5 ml
- suprafață carosabil = 4425mp
- imbracaminte :asfalt
- lungime trotuar = 803,5ml
- lățime trotuar = 1,20 ml x 2
- suprafață trotuare = 2312mp

Valoarea totală a lucrărilor executate în cadrul investiției recepționate prin Procesul Verbal de Recepția la terminarea lucrărilor nr. 80748/08.06.2022 este de **1.775.301,97 lei cu TVA.**

Este necesară actualizarea datelor de identificare și valorii de inventar al bunului ce aparține domeniului public „**strada Artileriei**” cu datele rezultate în urma investiției.

Valoarea de inventar a bunului „**strada Artileriei**” cu nr de inventar 12001757 devine **1.775.302,05 lei.**

**Se propune declararea de uz și utilitate publică a investiției efectuate pe „strada Artileriei” având datele tehnice identificate mai sus și valoarea totală de 1.775.302,05 lei cu TVA.**

2. Prin adresa înregistrată la Primăria Municipiului Craiova cu nr. 113299/22.06.2022 Direcția Investiții, Achiziții și Licității, Serviciul Investiții și Achiziții, urmare a implementării proiectului executat în baza acordului cadru nr. 104615/2018, referitor la obiectivul de investiții **„Reabilitare și modernizare străzi și alei în municipiul Craiova (PT + ex) pt str. Cărbunești”**, înaintează documentațiile aferente.

**- Lucrările pentru strada Cărbunești cu o valoarea finală a investițiilor executate este de 200.915,99 lei cu TVA.**

În urma investiției efectuate pentru **strada Cărbunești** au rezultat următoarele date de identificare:

- lungime carosabil = 85,82ml



- lățime carosabil = 5,5 ml
- suprafață carosabil = 484mp
- imbracaminte :asfalt
- lungime trotuar = 88,82ml
- lățime trotuar = 1,8 - 2 ml
- suprafață trotuare = 330,41mp

Valoarea totală a lucrărilor executate în cadrul investiției recepționate prin Procesul Verbal de Recepția la terminarea lucrărilor nr. 98573/17.06.2022 este de **200.915,99 lei cu TVA.**

Este necesară actualizarea datelor de identificare și valorii de inventar al bunului ce aparține domeniului public „**strada Cărbunești**” cu datele rezultate în urma investiției.

Valoarea de inventar a bunului „**strada Cărbunești**” cu nr de inventar 12001365 devine **208.297,83lei.**

**Se propune declararea de uz și utilitate publică a investiției efectuate pe „strada Carbonești” având datele tehnice identificate mai sus și valoarea totală de 208.297,83lei cu TVA.**

**3.** Prin adresa înregistrată la Primăria Municipiului Craiova cu nr. 116428/28.06.2022 Direcția Investiții, Achiziții și Licității, Serviciul Investiții și Achiziții, urmare a implementării proiectului executat în baza acordului cadru nr. 111740/2018, referitor la obiectivul de investiții „**Reabilitare și modernizare străzi și alei în municipiul Craiova (PT + ex) pt str. Pietrosu**”, înaintează documentațiile aferente.

**- Lucrările pentru strada Pietrosu cu o valoarea finală a investițiilor executate este de 135.109.32 lei cu TVA.**

În urma investiției efectuate pentru **strada Pietrosu** au rezultat următoarele date de identificare:

- lungime carosabil = 81.56m
- lățime carosabil = 3,5 ml
- suprafață carosabil = 299mp
- imbracaminte :asfalt
- lungime trotuar = 81,56ml
- lățime trotuar = 0.5 – 1.36 ml
- suprafață trotuare = 218mp

Valoarea totală a lucrărilor executate în cadrul investiției recepționate prin Procesul Verbal de Recepția la terminarea lucrărilor nr. 98571/27.06.2022 este de **135.109,32 lei cu TVA.**

Este necesară actualizarea datelor de identificare și valorii de inventar al bunului ce aparține domeniului public „**strada Pietrosu**” cu datele rezultate în urma investiției.

Valoarea de inventar a bunului „**strada Pietrosu**” cu nr de inventar 12002297 devine **157.556.76lei**

**Se propune declararea de uz și utilitate publică a investiției efectuate pe „strada Pietrosu” având datele tehnice identificate mai sus și valoarea totală de 157.556.76lei cu TVA.**

**4.** Prin adresa înregistrată la Primăria Municipiului Craiova cu nr. 141262/09.08.2022 Direcția Investiții, Achiziții și Licității, Serviciul Investiții și Achiziții, urmare a implementării proiectului executat în baza Contractului de execuție de lucrări nr. 225119/19.12.2019, referitor la obiectivul de investiții „**Modernizare Aleea 2 Cantonului**”, înaintează documentațiile aferente.

- **Lucrările pentru Aleea 2 Cantonului cu o valoarea finală a investițiilor executate este de 460.218,25 lei cu TVA.**

În urma investiției efectuate pentru **Aleea 2 Cantonului** au rezultat următoarele date de identificare:

- lungime carosabil = 281ml
- lățime carosabil = 6,10 ml
- suprafață carosabil = 1714mp
- imbracaminte: asfalt
- lungime trotuar = 281ml
- lățime trotuar = 0,5m x 2
- suprafață trotuare = 309mp
- imbracaminte: asfalt

Valoarea totală a lucrărilor executate în cadrul investiției recepționate prin Procesul Verbal de Recepție la terminarea lucrărilor nr. 109800/27.07.2022 este de **460.218,25 lei** cu TVA

Este necesară actualizarea datelor de identificare și valorii de inventar al bunului ce aparține domeniului public „**Aleea 2 Cantonului**” cu datele rezultate în urma investiției.

Valoarea de inventar a bunului „**Aleea 2 Cantonului**” cu nr de inventar 12001660 devine **477.183.52 lei**.

**Se propune declararea de uz și utilitate publică a investiției efectuate pe „Aleea 2 Cantonului” având datele tehnice identificate mai sus și valoarea totală de 477.183.52 lei cu TVA.**

5. Prin adresa înregistrată la Primăria Municipiului Craiova cu nr. 121609/06.07.2022 Direcția Investiții, Achiziții și Licității, Serviciul Investiții și Achiziții, urmare a implementării proiectului executat în baza acordului cadru nr. 111740/12.07.2018 referitor la obiectivul de investiții „**Modernizare str. Dimitrie Cantemir**”, înaintează documentațiile aferente.

- **Lucrările pentru str Dimitrie Cantemir cu o valoarea finală a investițiilor 1.841.695,21lei**

Lucrările au fost executate în baza autorizației de construire nr. 790/16.07.2021 eliberată de Primăria Municipiului Craiova.

**Capacitățile fizice realizate:**

Lungime carosabil = 703,65ml

Lățime carosabil = 7 ml

Suprafață carosabil = 5029 mp

Valoare execuție carosabil (lei) = 1.371.327,80 lei

Lungime trotuar = 703,65 ml x 2

Lățime trotuar = 0,74 – 2,00 – 3,60 ml

Suprafață trotuare = 2078,42 mp

Valoare execuție trotuar (lei) = 257.245,83 lei

Rețea Canalizare pluvială

conducta pluviala PVC 315 mm SN 8 , Lungime 450ml, valoare 117.260,84lei ,  
camine de vizitare 8 buc, guri de scurgere 18buc.

conducta refulare PEID 110 mm – Lungime 265ml, valoare 81.697,69lei

stație de pompare ape uzate – 1 buc valoare 14.163,05 lei

Potrivit celor de mai sus, este necesară actualizarea datelor de identificare și valorii de inventar al bunului ce aparține domeniului public „**str. Dimitrie Cantemir** ” cu datele rezultate în urma investiției.

Valoarea de inventar a bunului „**str. Dimitrie Cantemir**” cu nr de inventar 12001298, devine **1.628.573,64 lei** .

**Se propune declararea de uz și utilitate publică a investiției efectuate pe „Str.**

**Dimitrie Cantemir” având datele tehnice identificate mai sus și valoarea totală de 1.628.573,64 lei cu TVA.**

Totodată, în cadrul investiției recepționate prin Procesul Verbal de Recepție la terminarea lucrărilor nr.80750/05.07.2022 , pe **str Dimitrie Cantemir** au fost efectuate și lucrări ce privesc Rețea Canalizare pluvială

conducta pluviala PVC 315 mm SN 8 , Lungime 450ml, valoare 117.260,84lei ,  
camine de vizitare 8 buc, guri de scurgere 18buc.

conducta refulare PEID 110 mm – Lungime 265ml, valoare 81.697,69lei

stație de pompare ape uzate – 1 buc valoare 14.163,05 lei

Potrivit celor de mai sus, este necesară actualizarea datelor de identificare și valorii de inventar al bunului ce aparține domeniului public „Canal str Dimitrie Cantemir” cu nr de inventar 12012919 cu datele rezultate în urma investiției.

**Se propune declararea de uz și utilitate publică a investiției Canalizare Pluvială efectuată pe „str Dimitrie Cantemir” având datele tehnice identificate mai sus și valoarea totală de 224.666,01 lei cu TVA.**

**6.** În urma verificărilor efectuate și ca urmare a adresei nr. 6703/2022 a Primăriei Comunei Bucovăț înregistrată la Primăria Municipiului Craiova cu nr. 167201/2022 prin care aceasta înaintează evidența titlurilor de proprietate emise în Tarlaua 44 , eliberate în baza propunerilor Comisiei Locale de Fond Funciar Bucovăț, pe teritoriul municipiului Craiova, rezultă că întreaga suprafață înregistrată în evidența domeniului public în Tarlaua 44, aferentă “Rampa Mofleni”, a fost restituită proprietarilor de drept și se impune modificarea inventarului bunurilor care alcătuiesc domeniul public al municipiului Craiova prin anularea poziției , inventariată cu nr. 42000496 cu denumirea “TEREN AFERENT RAMPA MOFLENI “ (4594) – 334.400 MP.

**7.** Prin adresa înregistrată la Primăria Municipiului Craiova cu nr.171395/30.09.2022 dl . Stanut Gheorghe Cristian solicită precizarea regimului juridic al străzii ce face accesul la imobilul nr 398A ( fost str. Brestei nr. 386A , fost str. Brestei nr. 400 , fost prelungirea Brestei nr. 8)

Din verificările efectuate în baza de date a Direcției Patrimoniu și în inventarul domeniului public al municipiului Craiova, drumul de acces către imobilul menționat nu este înregistrat cu poziție distinctă.

Conform Planului Cadastral al Localității Cernele de Sus, Cernele de Jos - Comuna Cernele Scara 1:2000 drumul ce face accesul la proprietatea menționată este fost Drum Sătesc DS4237 cu o suprafață de 340mp , Lungime 85m, lățime 4m situat în zona D de impozitare și valoarea de 20.400lei, stabilită conform Camerei Notarilor Publici Craiova Studiu de piata Privind valorile minime ale proprietățile imobiliare din județele Dolj , Gorj , Olt și Mehedinți , valabile începând cu anul 2022.

**Se propune declararea de uz și utilitate publică a Drumului Sătesc Ds 4237 în suprafață de 340mp , Lungime 85m, lățime 4m și valoarea totală de 20.400 lei.**

**8.** Prin adresa înregistrată la Primăria Municipiului Craiova cu nr.167592/26.09.2022 dl. Nițu Vasile și dna Bogdan Sonia solicită precizarea regimului juridic al porțiunii drumului de exploatare care desparte tarlaua 17 și are denumirea de De 132.

Din verificările efectuate în baza de date a Direcției Patrimoniu și în inventarul domeniului public al municipiului Craiova, drumul de acces care desparte tarlaua 17 nu este înregistrat cu poziție distinctă.



Conform Planului ce face obiectul încadrării parcelelor în tarlăua 17 se regăsește și segmental de drum ce desparte tarlăua 17, cu o suprafață de 372mp , Lungime 93m, lățime 4m situat în zona D de impozitare și valoarea de inventar de 22.320lei stabilită conform Camerei Notarilor Publici Craiova Studiu de piata Privind valorile minime ale proprietățile imobiliare din județele Dolj , Gorj , Olt și Mehedinți , valabile începând cu anul 2022.

**Se propune declararea de uz și utilitate publică a Drumului exploatare De 132 în tarlăua 17 în suprafață de 372mp , Lungime 93m, lățime 4m și valoarea totală de 22.320 lei.**

9 . Prin Hotărârea Consiliului Local al Municipiului Craiova nr. 526/2009 privind modificarea inventarului bunurilor carfe aparțin domeniului public al municipiului Craiova, aprobat prin Hotărârea Guvernului nr. 141/2008 se aprobă anularea pozițiilor referitoare la bunurile prevăzute în anexa nr.2, parte integrantă din hotărâre.

În anexa menționată la poziția 15 figurează Aleea 3 George Enescu cu datele de identificare: Lungime 180m, lățime 3m și suprafața de 540mp, bun ce figura înregistrat atât în Hotărârea de Guvern nr. 965/2002 în anexa 2, la poziția 174, cât și în Hotărârea de Guvern nr. 141/2008 în anexa 2, la poziția 2547.

Din verificările efectuate Aleea 3 George Enescu a fost anulată eronat din domeniul public al municipiului Craiova neexistând un motiv concludent și totodată este o alee ce face accesul la proprietăți și conform bazei de date a ANCPI nu există documentații cadastrale care să afecteze aleea în cauză.

Valoarea de inventar de 156.600lei a fost stabilită conform Camerei Notarilor Publici Craiova Studiu de piata Privind valorile minime ale proprietățile imobiliare din județele Dolj , Gorj , Olt și Mehedinți , valabile începând cu anul 2022.

**Se propune declararea de uz și utilitate publică a bunului Aleea 3 George Enescu, în suprafață de 540mp , Lungime 180m, lățime 3m și valoarea totală de 156600 lei.**

10. Prin Hotărârea Consiliului Local al Municipiului Craiova nr.12/2010 se aprobă preluarea sălilor și grădinilor de spectacol cinematografic, activul și pasivul acestora, din domeniul privat al statului și administrarea Regiei Autonome de Distribuție și Exploatarea Filmelor "Romania-Film" București în domeniul public al municipiului Craiova și administrarea Consiliului Local al Municipiului Craiova.

Conform art 2 din hotărâre bunurile vor fi identificate în protocolul de predare preluare în domeniul public sau privat după caz al municipiului Craiova și administrarea Consiliului Local al municipiului Craiova.

Ca urmare Protocolului de predare - primire nr. 643/07.03.2022 al RADEF și nr. 120475/05.07.2022 al Primăriei Municipiului Craiova a fost încheiat Procesul Verbal de Predare – Primire nr. 2901/22.09.2022 al R.A.D.E.F. Romania Film și nr 166493/22.09.2022 înregistrat la Primaria Municipiului Craiova în care au fost identificate bunurile:

- Sala de spectacol Cinematografic MODERN;
- Sala de spectacol Cinematografic CRAIOVIȚA;
- Grădina de vară PATRIA

În incinta Sala de spectacol Cinematografic MODERN există contoare identificate cu serile:

9100330017467013-index citit 1170,40Kw/h

9100330016771313-index citit 3421,52Kw/h

Conform fisa mijlocului fix nr. inventar 231 R.A.D.E.F. România Film București pentru bunul CINEMA MODERN – CRAIOVA

Durata normala de funcționare 222luni,  
Data amortizării complete 31.05.2039  
Cod de clasificare: 1.1.3.2.  
Valoare de inventar: 4.516.510,70lei

Conform fisa mijlocului fix nr. inventar 234 R.A.D.E.F. România Film București  
pentru bunul CINEMA CRAIOVIȚA – CRAIOVA  
Durata normala de funcționare 0luni,  
Data amortizării complete 31.11.2020  
Cod de clasificare: 1.1.3.2.  
Valoare de inventar : 1.011.942,00 lei

Conform fisa mijlocului fix nr. inventar 232 R.A.D.E.F. România Film București  
pentru bunul GRADINA DE VARA – CRAIOVA  
Durata normala de funcționare 582luni,  
Data amortizării complete 30.04.2068  
Cod de clasificare: 1.1.3.2.  
Valoare de inventar : 3.734.302,00 lei

**Se propune declararea de uz și utilitate publică a bunurilor CINEMA MODERN – CRAIOVA cu Valoarea de inventar: 4.516.510,70lei, CINEMA CRAIOVIȚA – CRAIOVA cu Valoarea de inventar : 1.011.942,00lei și GRADINA DE VARA – CRAIOVA cu Valoarea de inventar : 3.734.302,00 lei.**

### **Președinte Comisie**

Filip Aurelia

### **Membrii**

Miulescu Nicoleta

Mischianu Ovidiu

Bontea Mirel

Militaru Daniela

Opriș Silviu

Gâlea Ionuț-Cristian